


Samþykkt á fundi bygginga-
nefndar þ. 12.12. 1987


BYGGINGAFULLTRÚINN
Í HAFNARFIRÐI

E. Þ. Þ. Þ.


Ganga skal frá opnu
eldstæði í samræmi
við reglugerðir

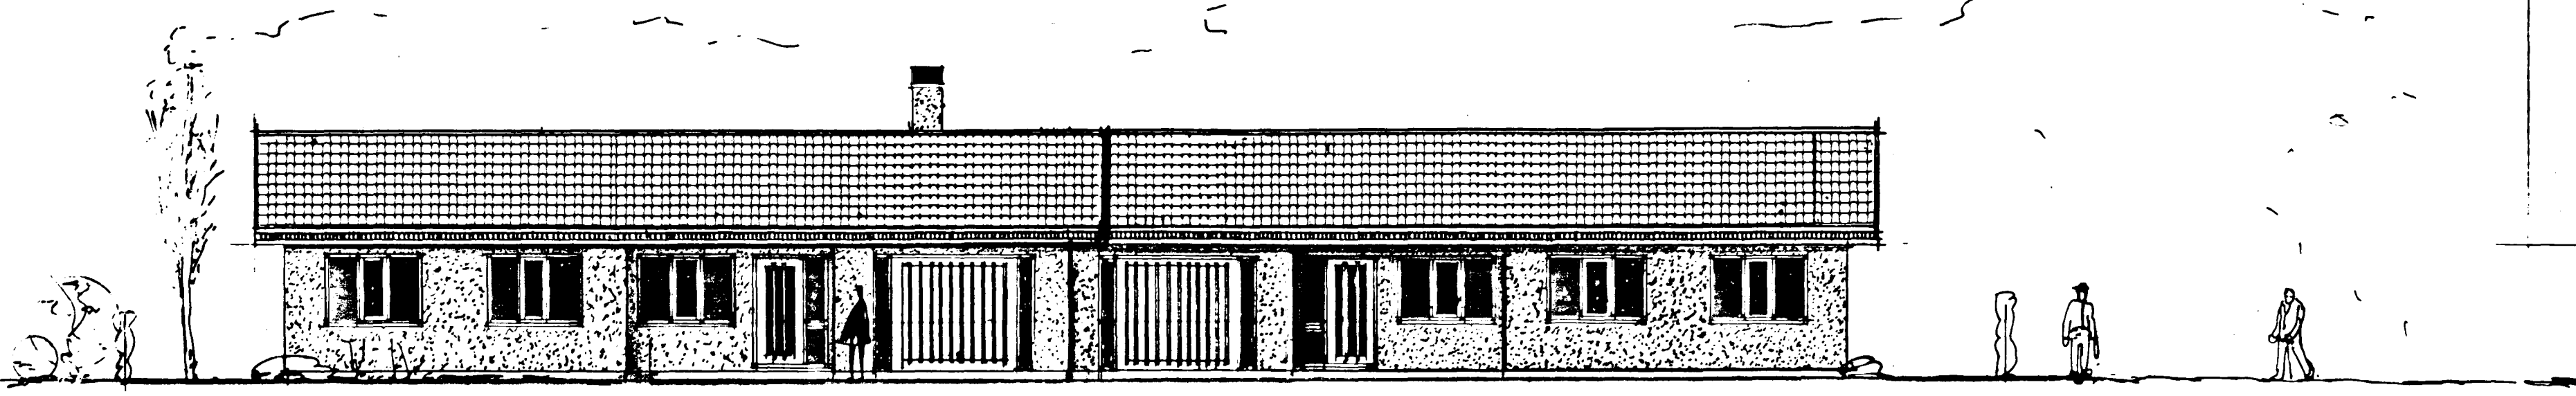


NORÐURHLÍÐ

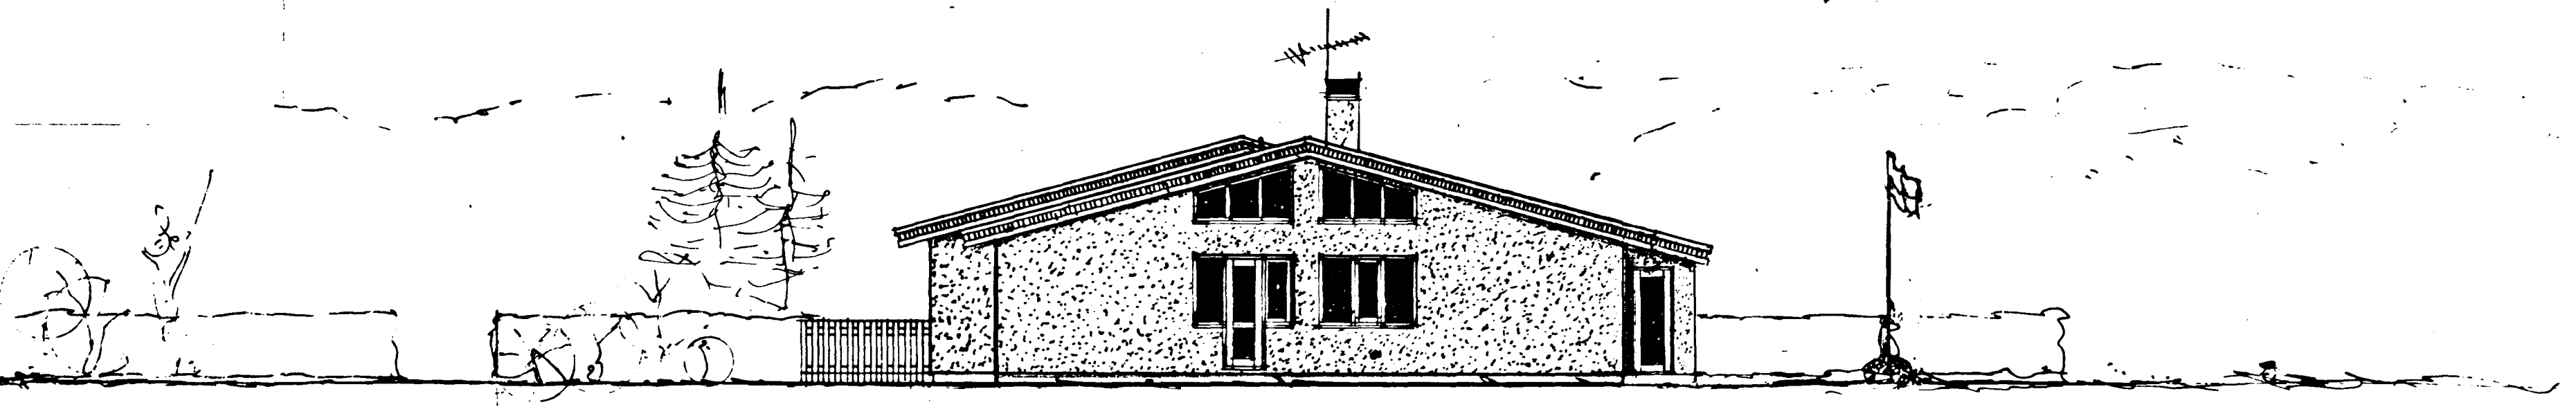


tifftopdf - www.rubissoftware.com - Demo Version

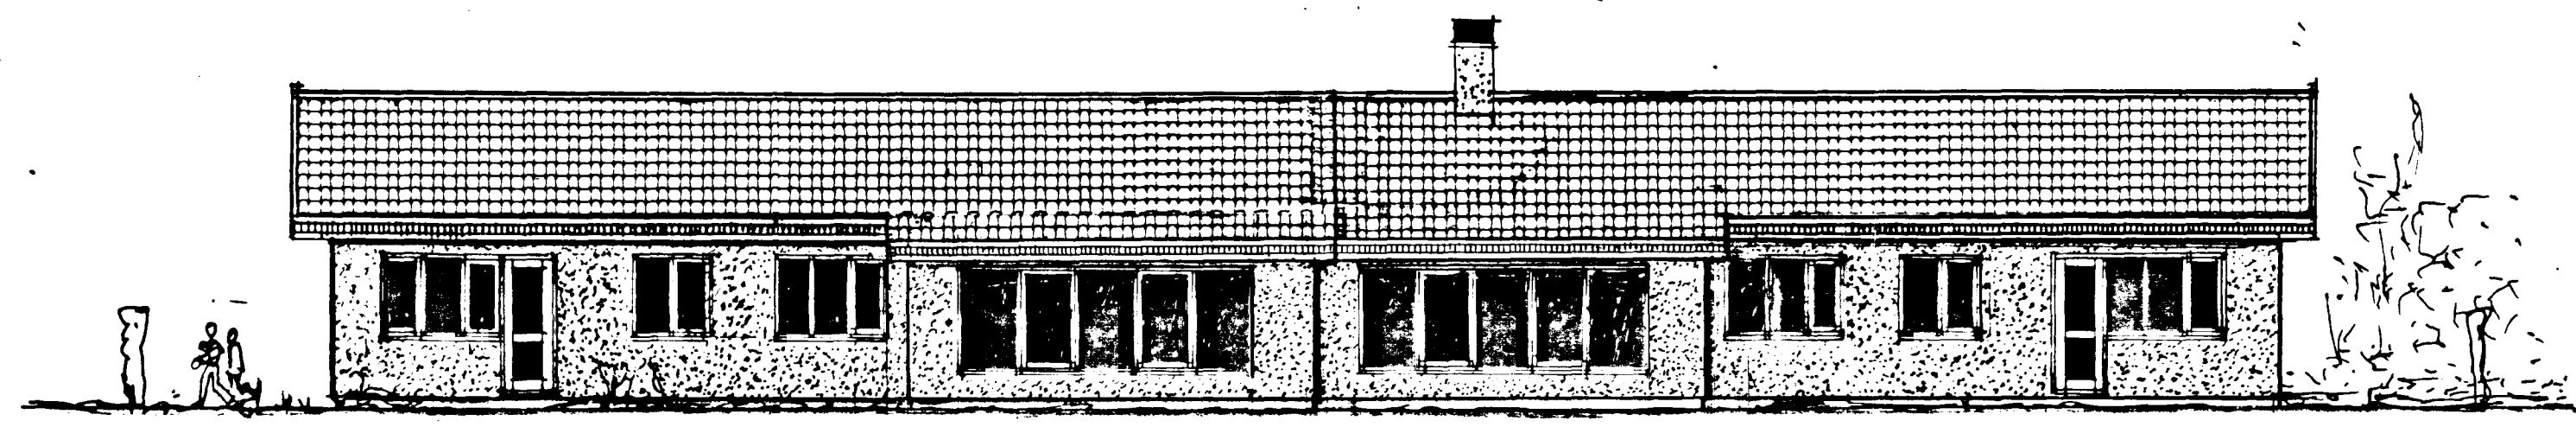

SUDURHLÍÐ

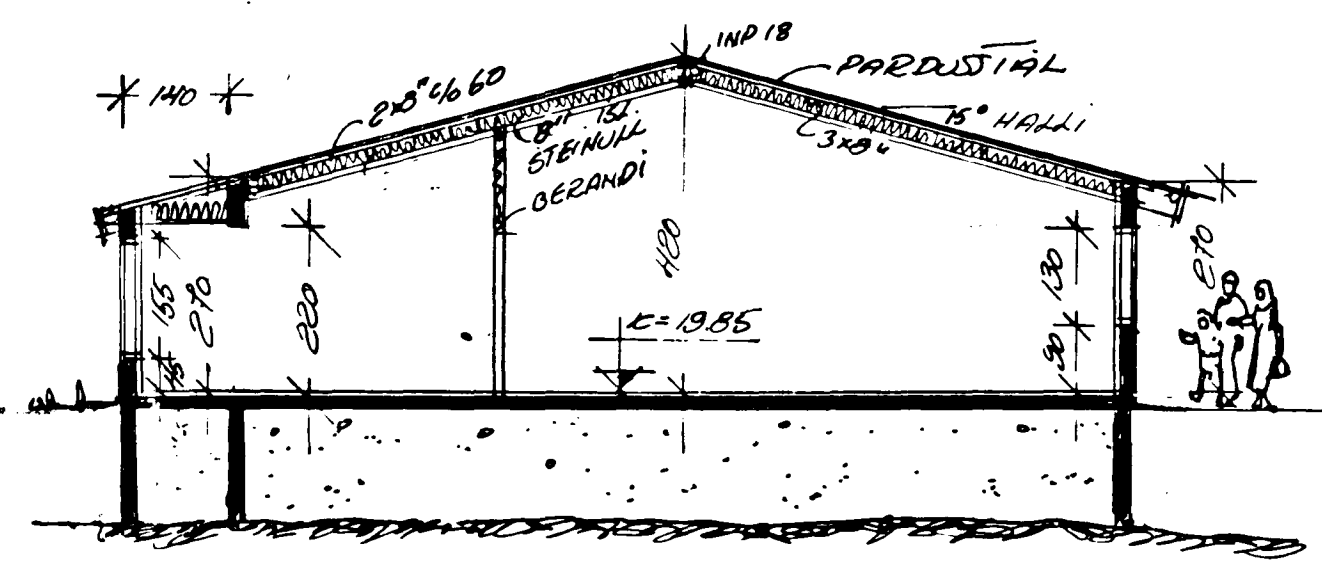

SKURÐUR A-A

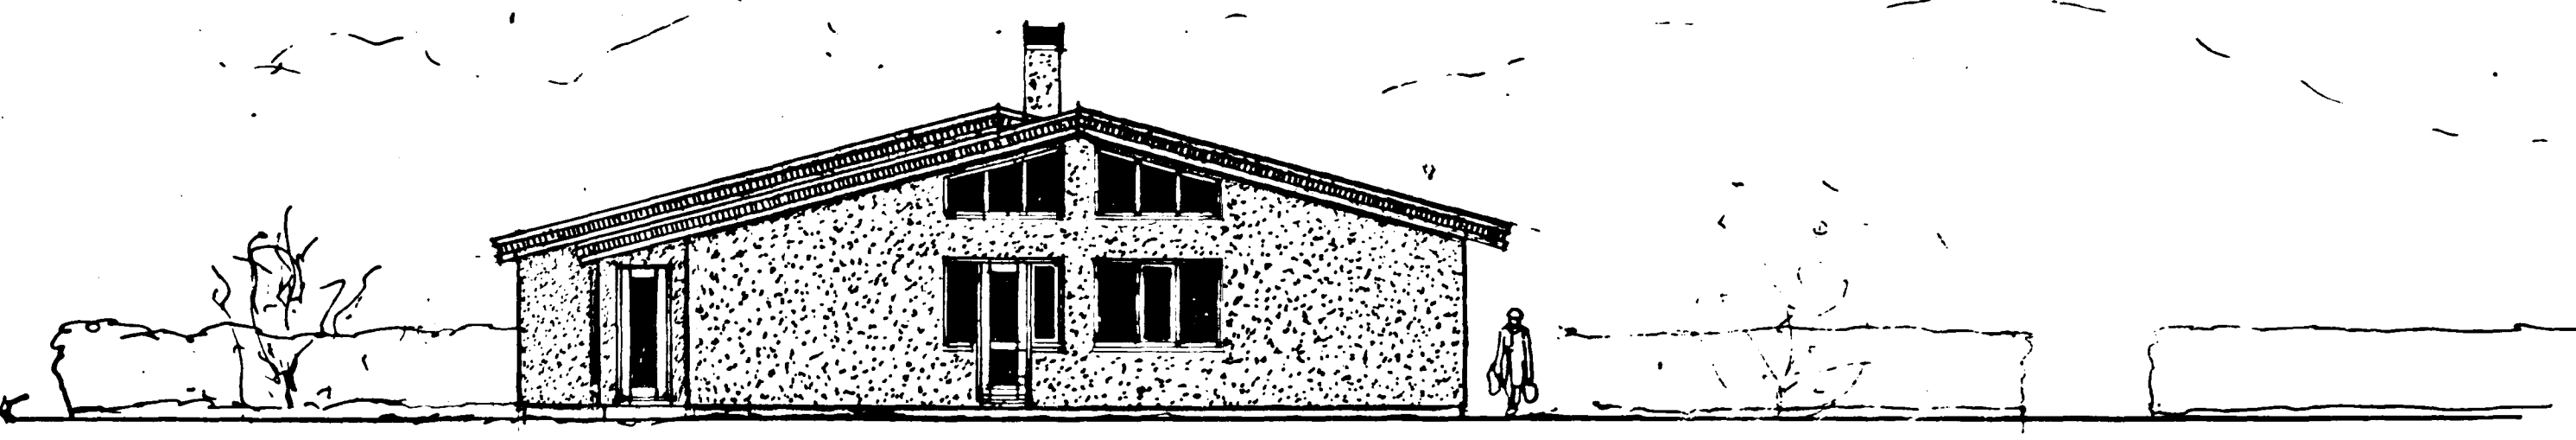

AUSTURHLÍÐ

HNOTUÐERG 7 OG 9 SETBERGSLANDI HAFNARF
EYI 1. DES. 86 10.12.86 2. JAN. 87
UTLIT OG SKURÐUR
MÁL 1:100
TEIKN AGUST ÞRÓÐGEIRSSON BYGGM.

Þröstur Þröstur
BYGGM.