
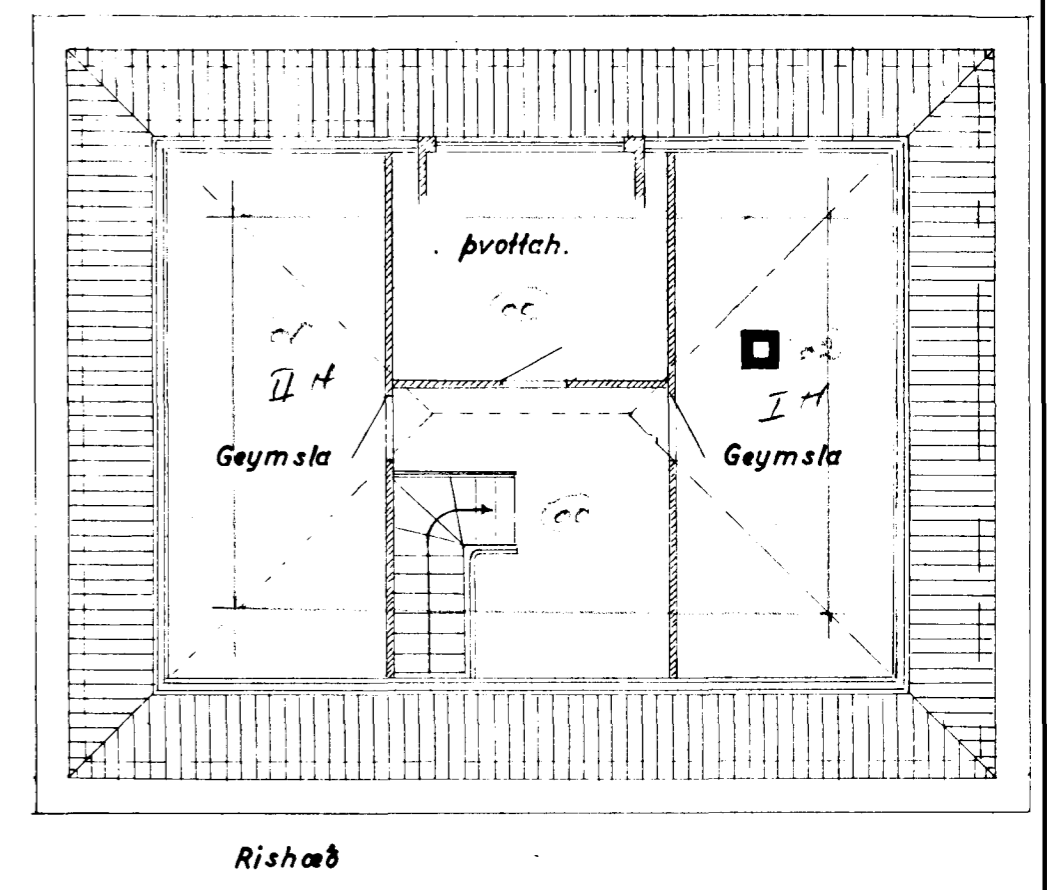
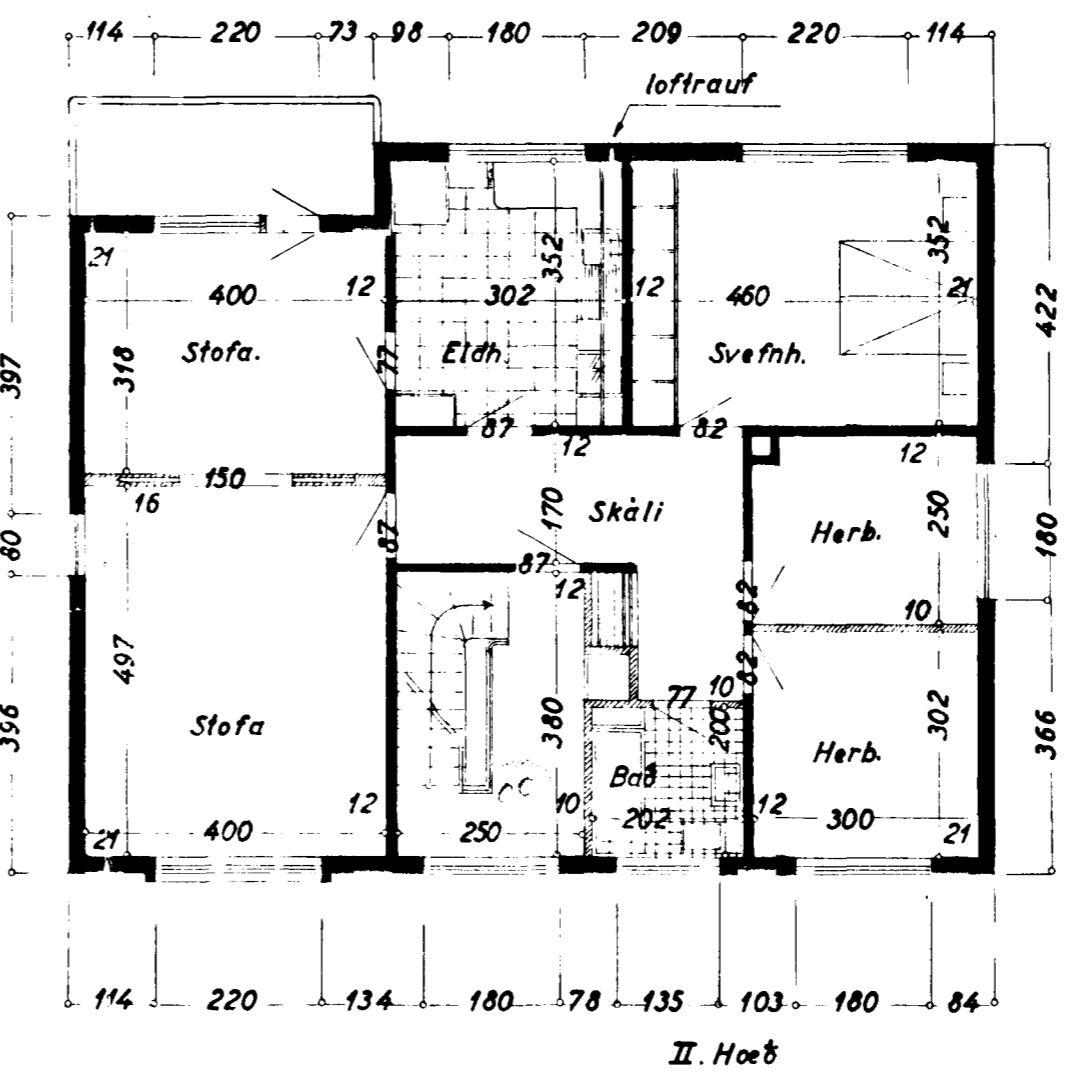
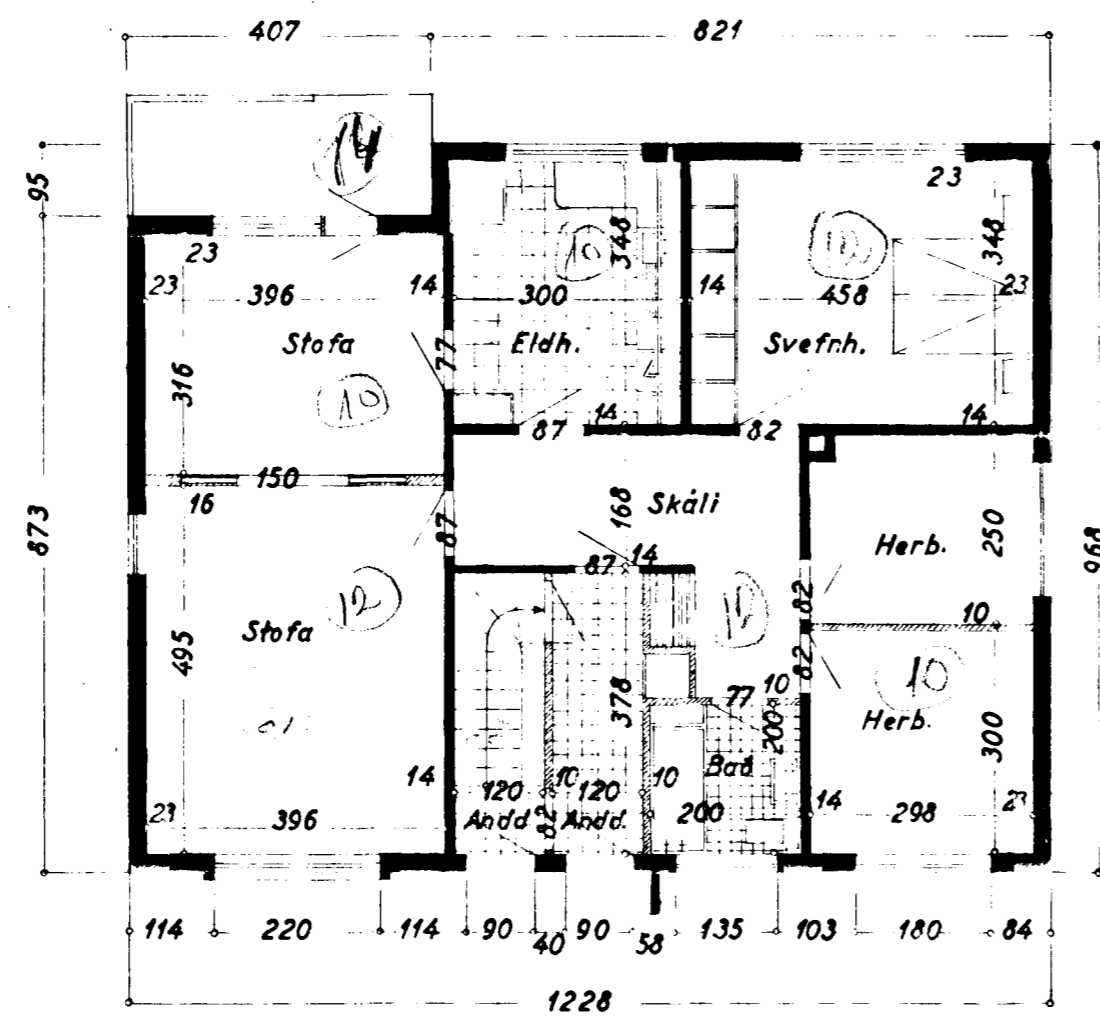
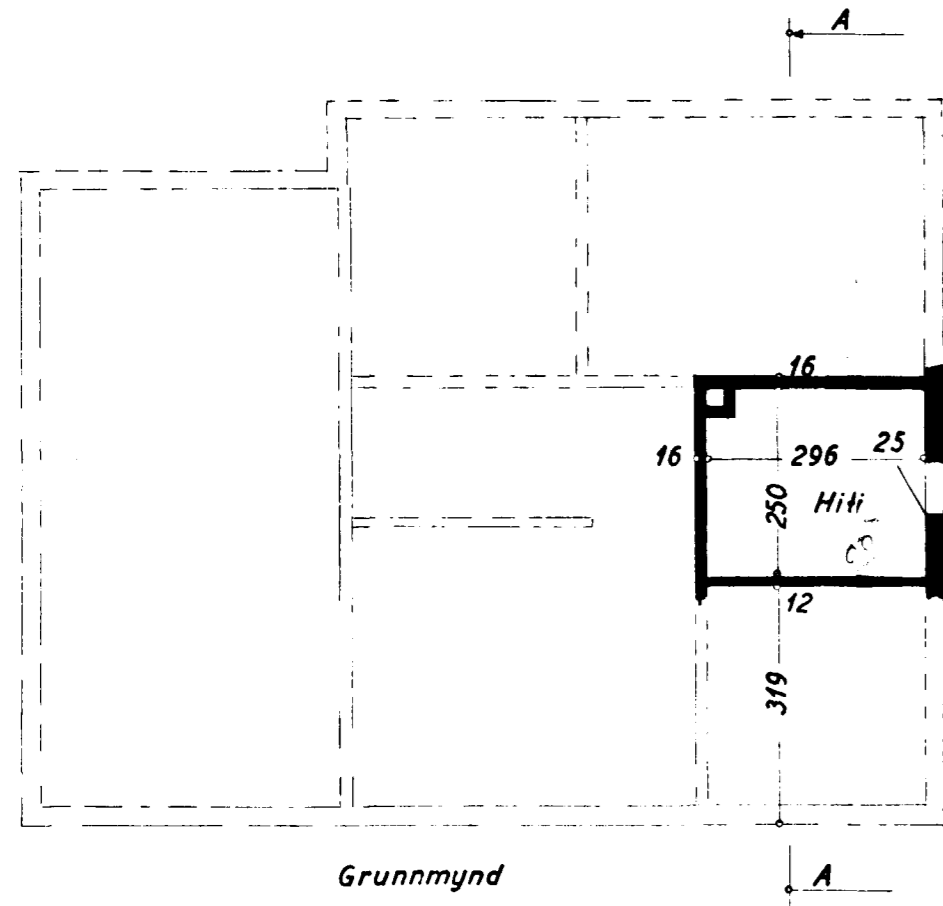
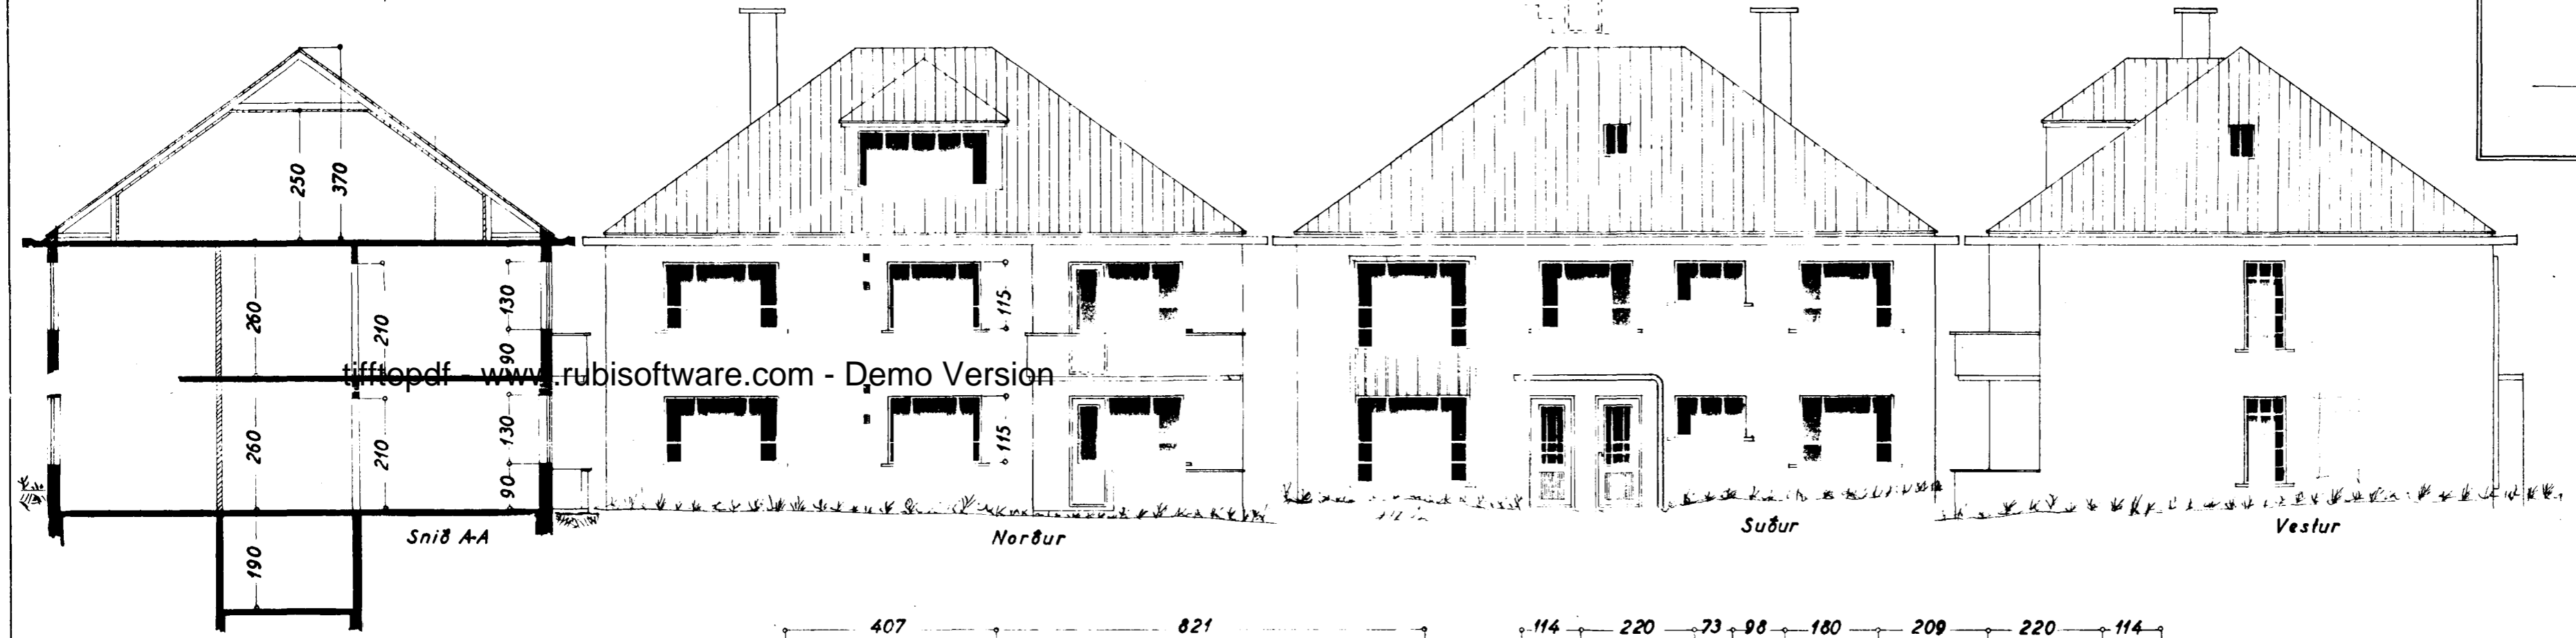
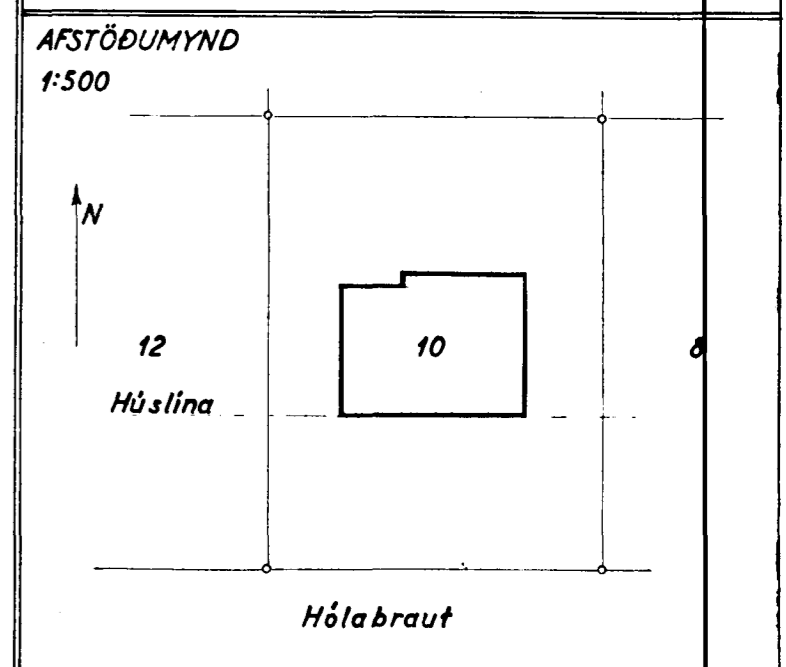


Eig:
 Gunnar Hermannsson og
 Guðmundur Halldórsson
 Hólabraut nr. 10

1:100

TRÉSMÍÐAMEISTARI:
Halldór Guðmundsson
 MÚRARAMEISTARI:
Guðlaugur Þorsteinsson

Þfs. 10/6 '54

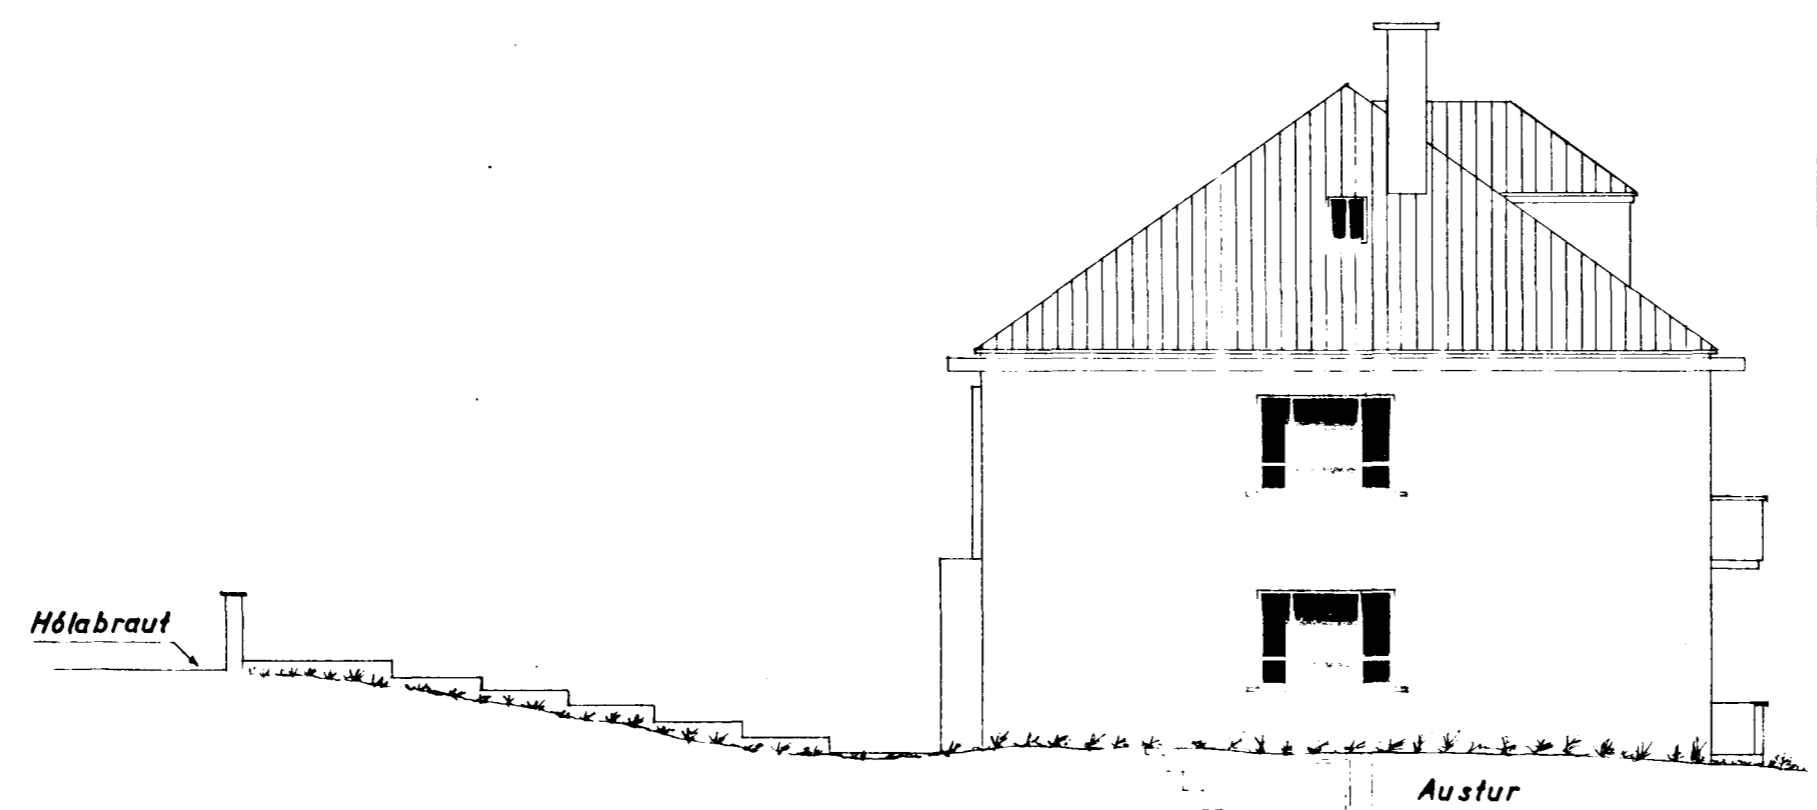

Samráðið í maí '54
 F. Sigurðsson