


Samþykkt á fundi bygginga-  
nefndar þ. 18. 10. 1967  
BYGGINGAFULLTRÚINN  
I HAFNARFIRDI  
F. Jónsson.

Samþ. með þri skilyrði af  
Lagt verði fram skriflegt  
samþykki meðgæmsla húsnæðis.  
Samþykkt  
2/10/67 Sigmundur Jónsson

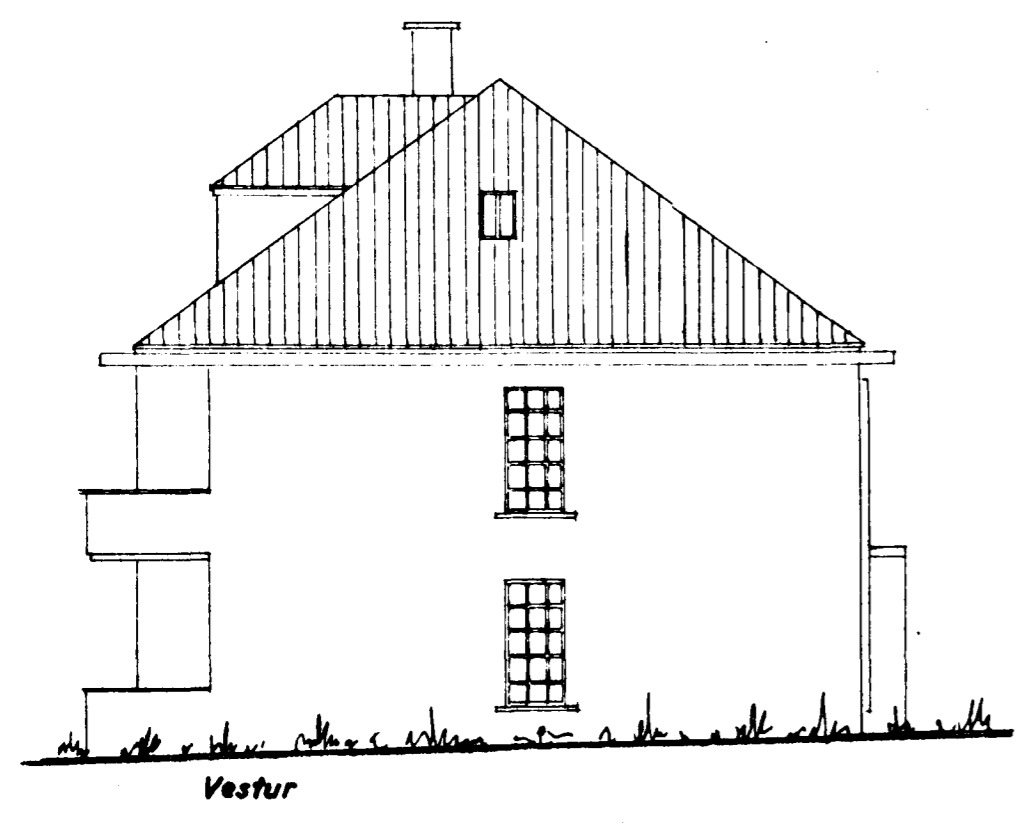


Vestur



Norður


FYRIR BREYTINGU  
EFTIR BREYTINGU

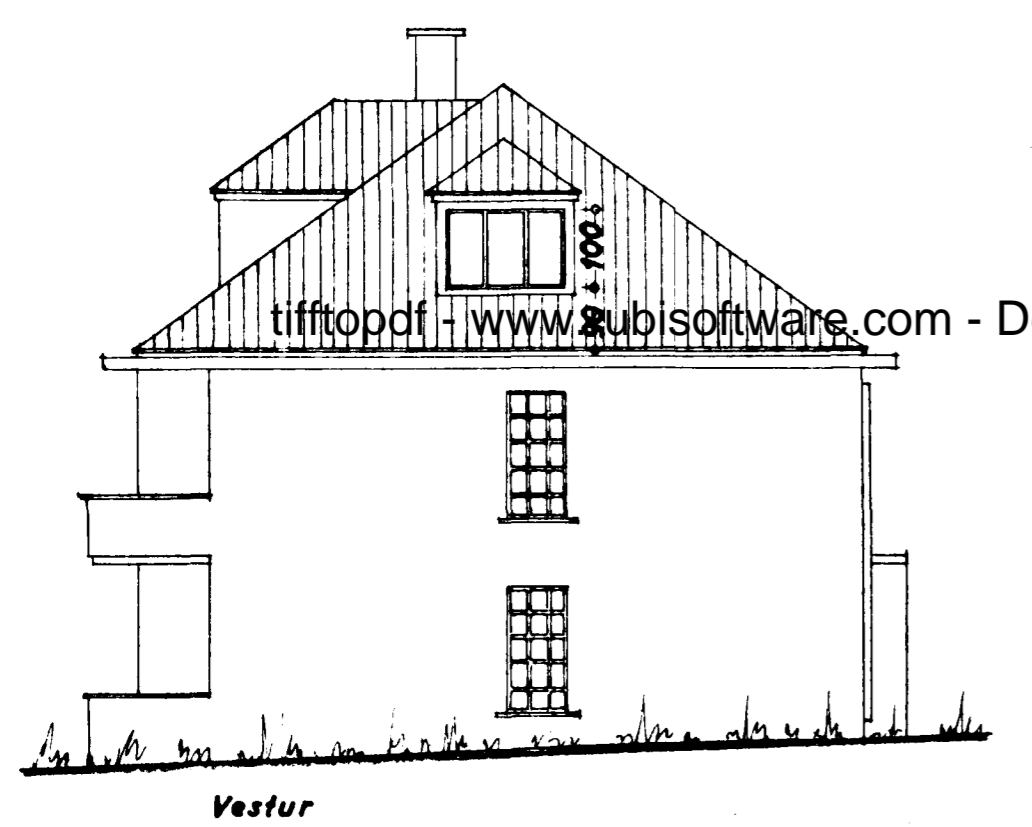


Vestur



Norður

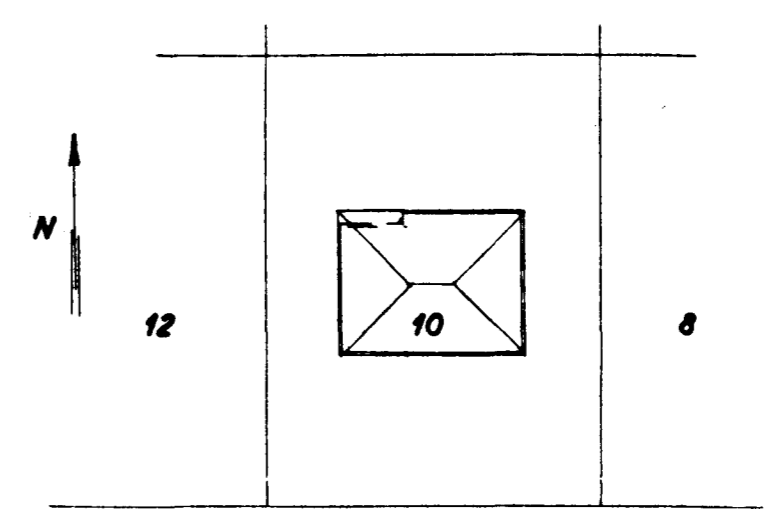

HÓLABRAUT  
Afstæðamynd  
1:500

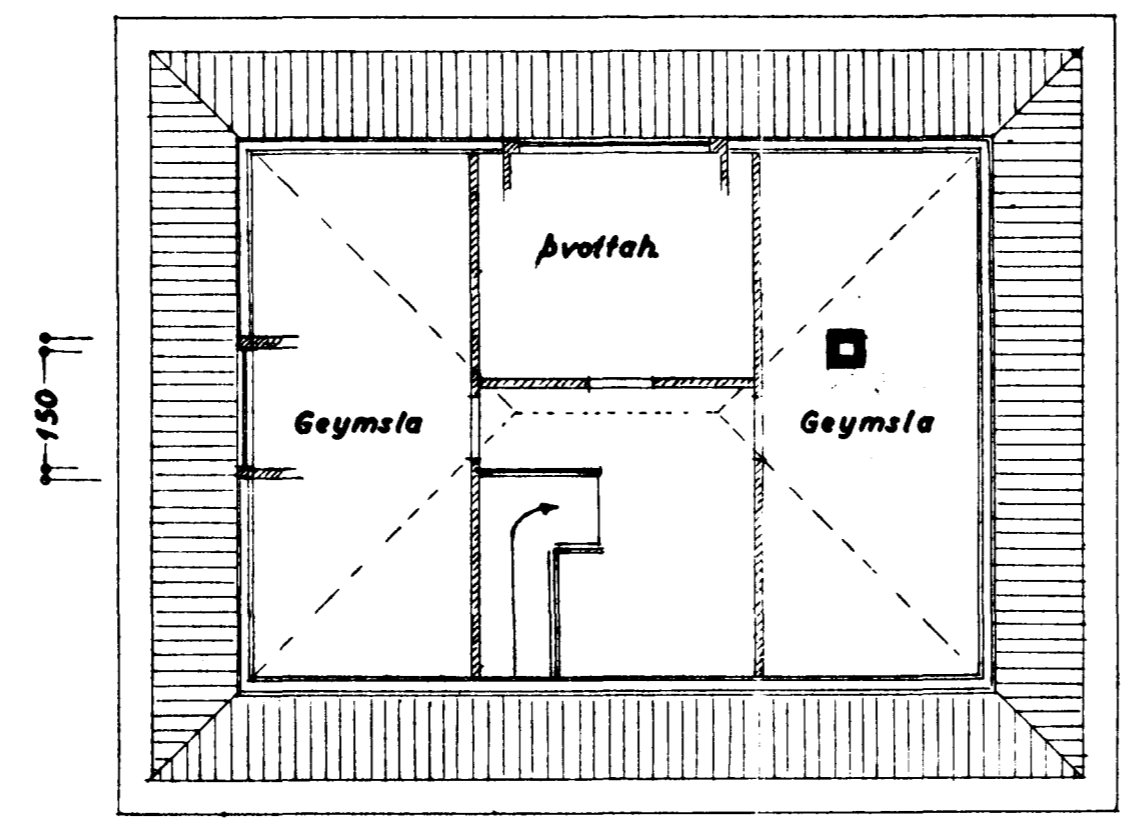

Rískæð (grunnmynd)

Rúmmálsaukning  
2,0 m<sup>3</sup>

HOLABRAUT NR. 10  
BREYTING

Kvistur d vesturhlíð  
Úthit } 1:100  
Grunnmynd }  
Afstæðamynd 1:500

Hafnarfirði 5. okt. 1967  
F. Jónsson