

Samþykkt á fundi bygginga-
nefndar þ. 5/10 1977
BYGGINGAFULLTRÚINN
I HAFNARFIRÐI
E. Jónsson



NORÐUR



VESTUR




SÚÐUR




AUSTUR


FYRIR BREYTINGU
EFTIR BREYTINGU

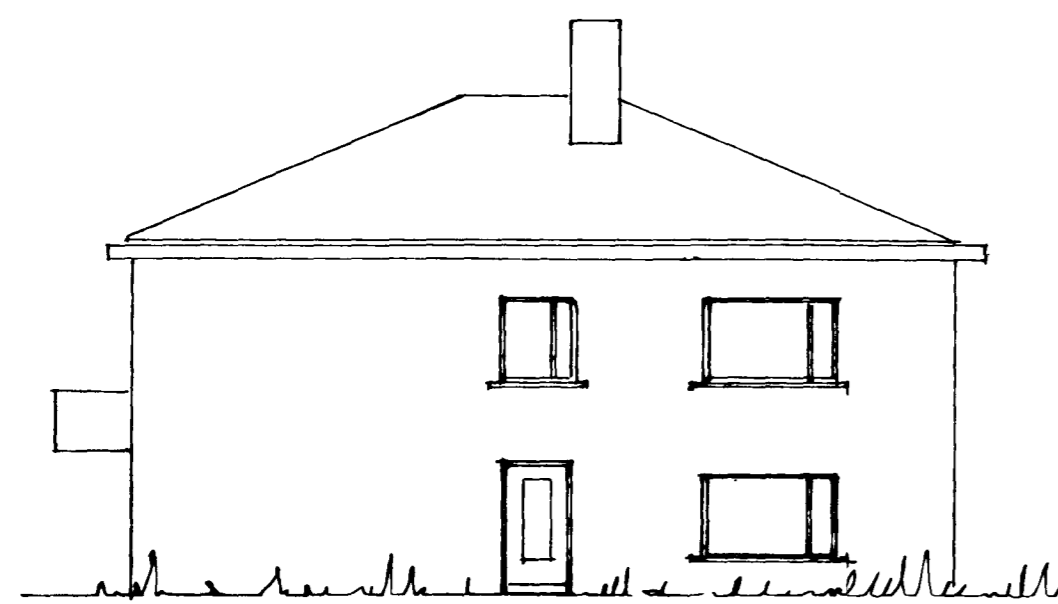


NORÐUR

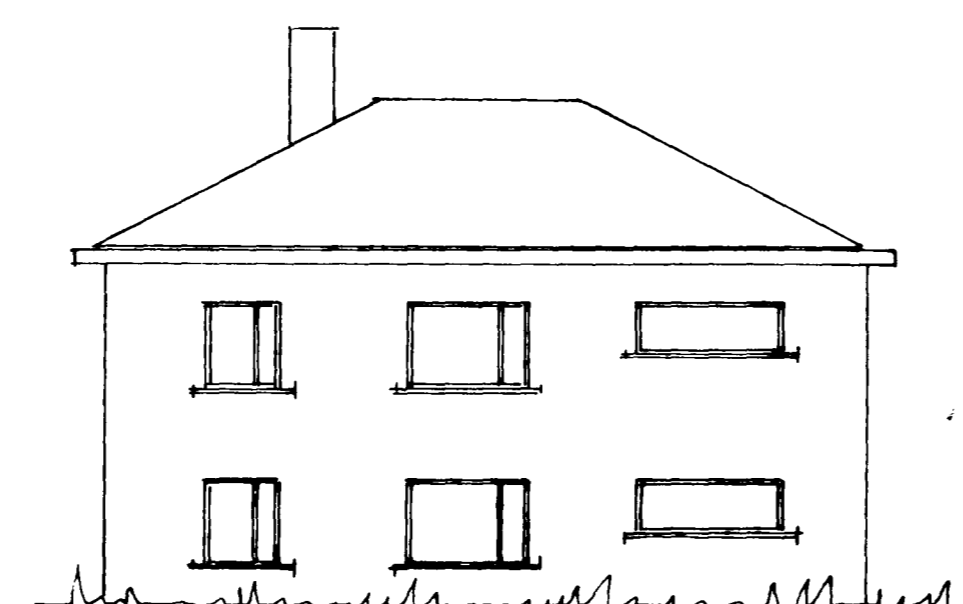

VESTUR

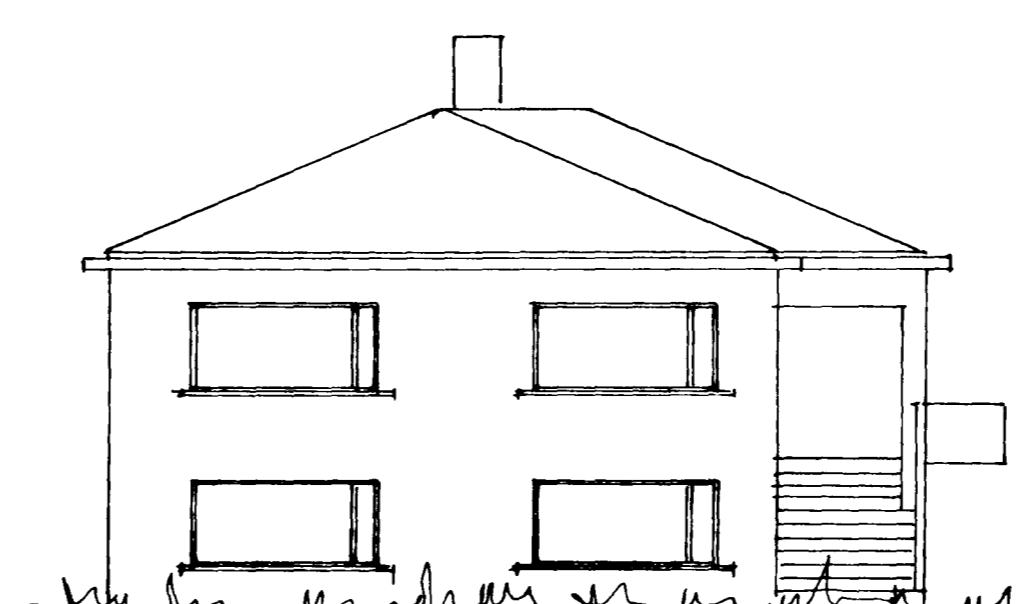

SÚÐUR

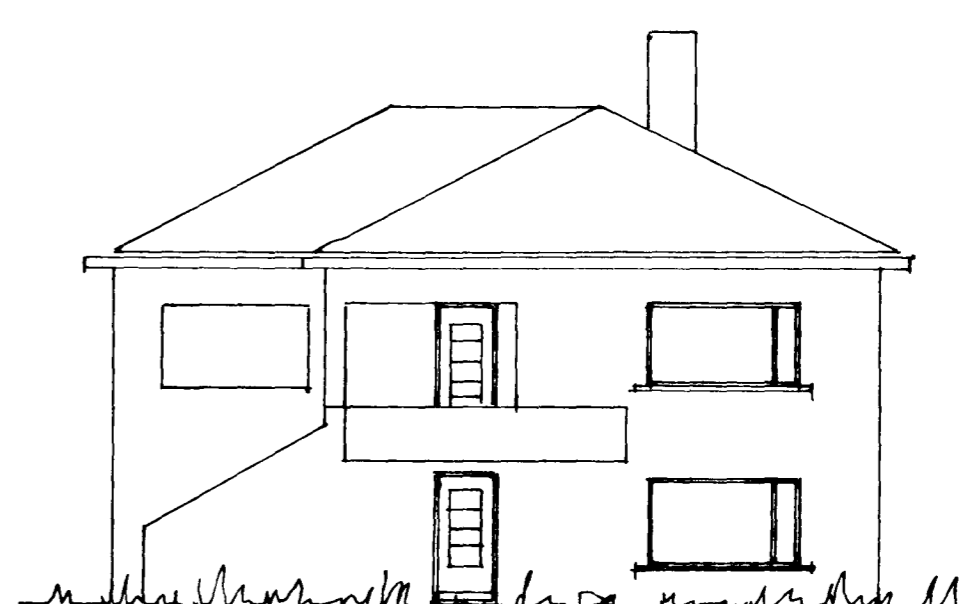

AUSTUR

HÓLABRAUT NR 12
GLUGGABREYTING