



Samþykkt á fundi bygginga-  
nefndar þ. 10.18 1999  
BYGGINGAFULLTRÚINN  
Í HAFNARFIRÐI  
*Sigrún Halldóttir*

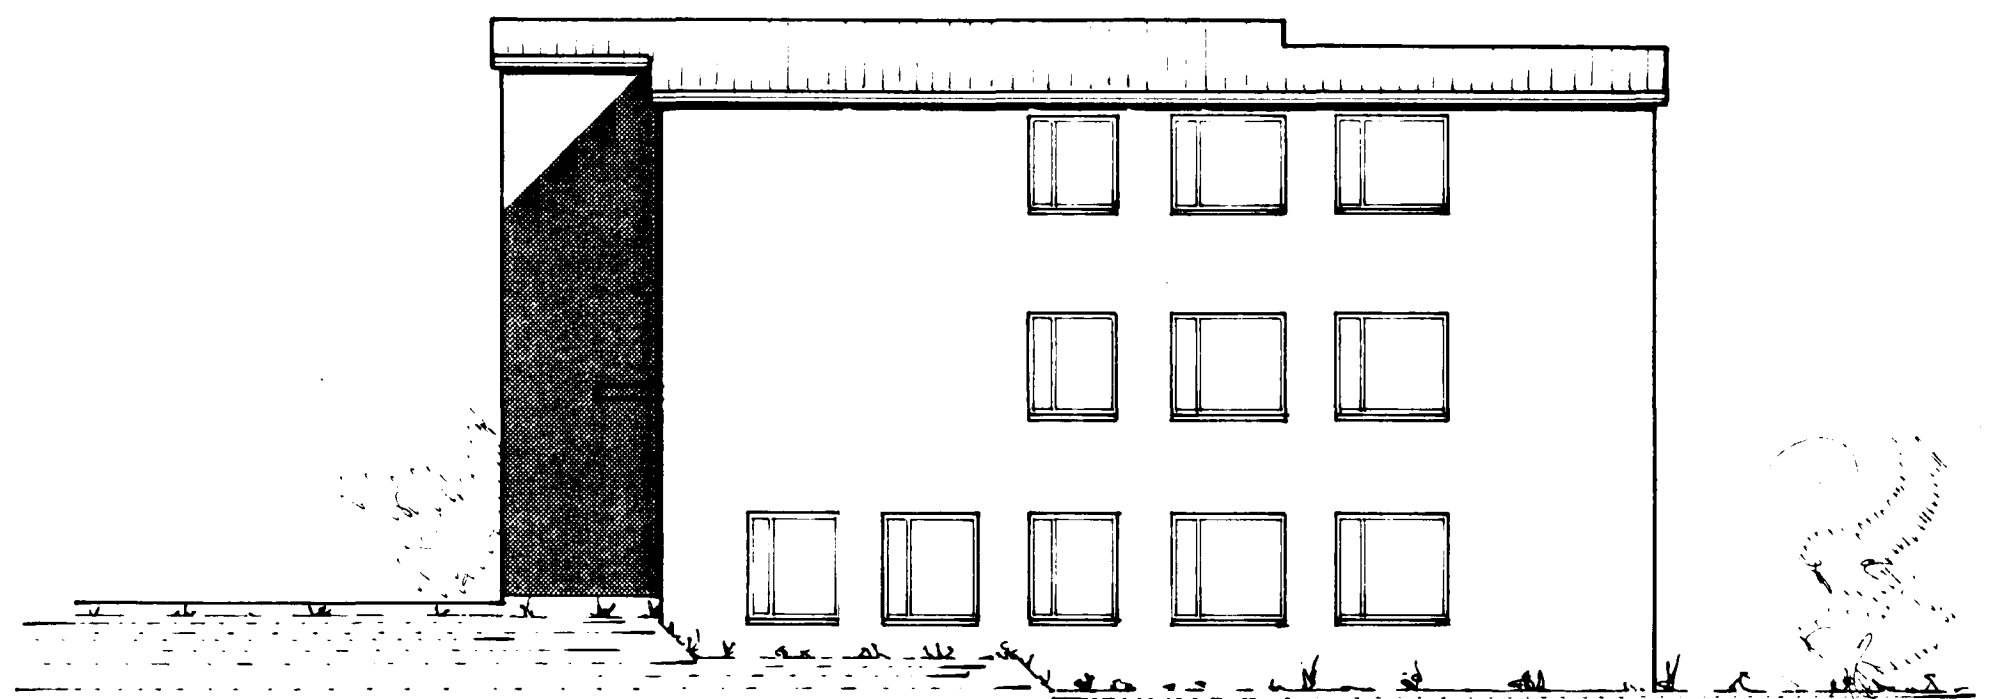


ÚTLIT AUSTUR  
tiffptopdf - www.rubissoftware.com - Demo Version

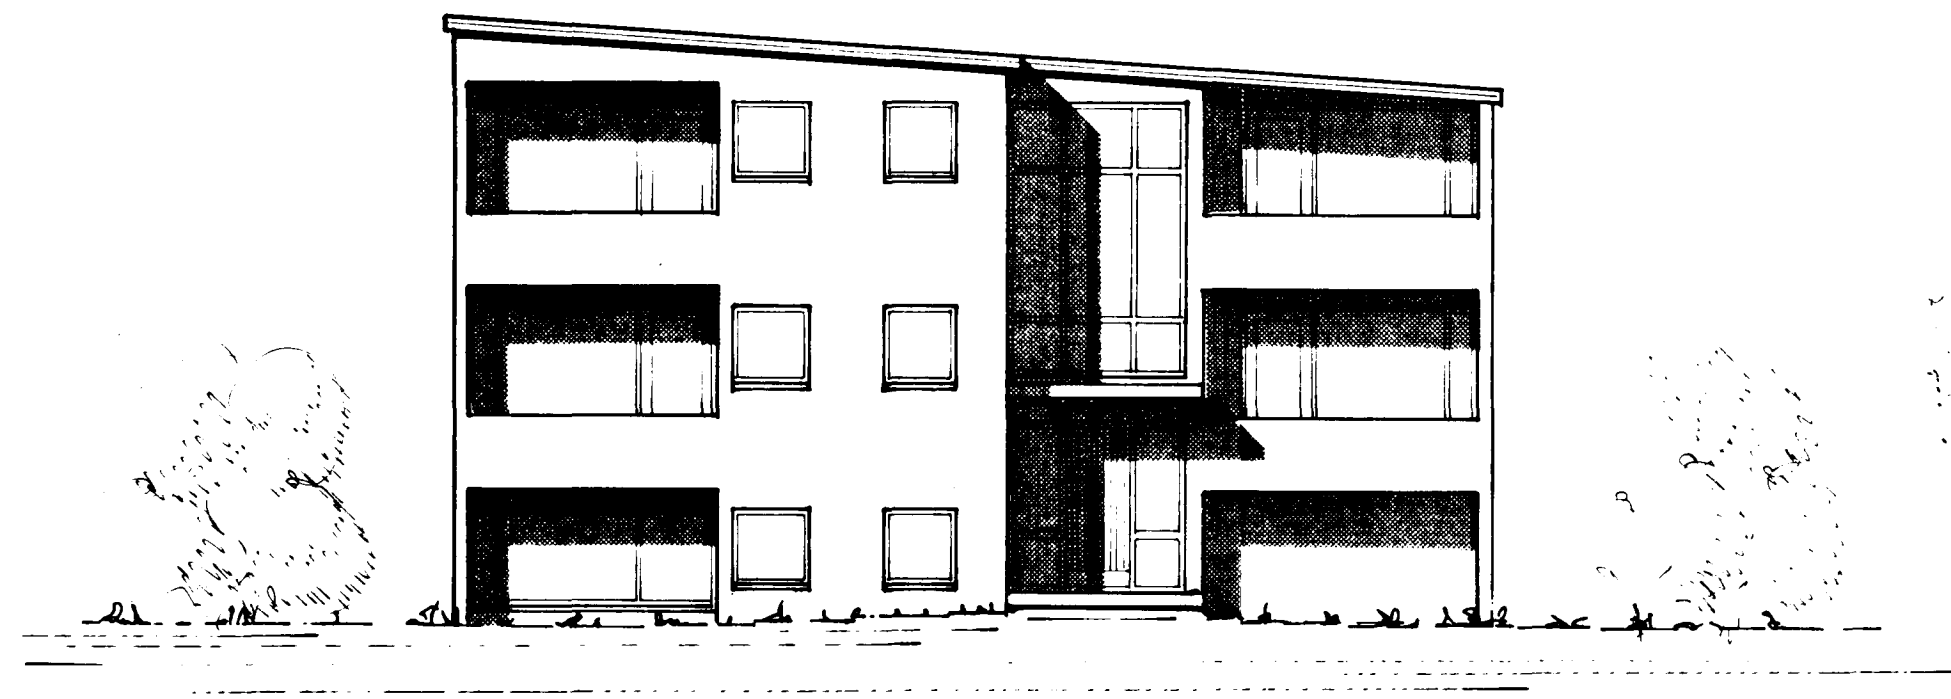


ÚTLIT SUÐUR


FYRIR BREYTINGU  
EFTIR BREYTINGU

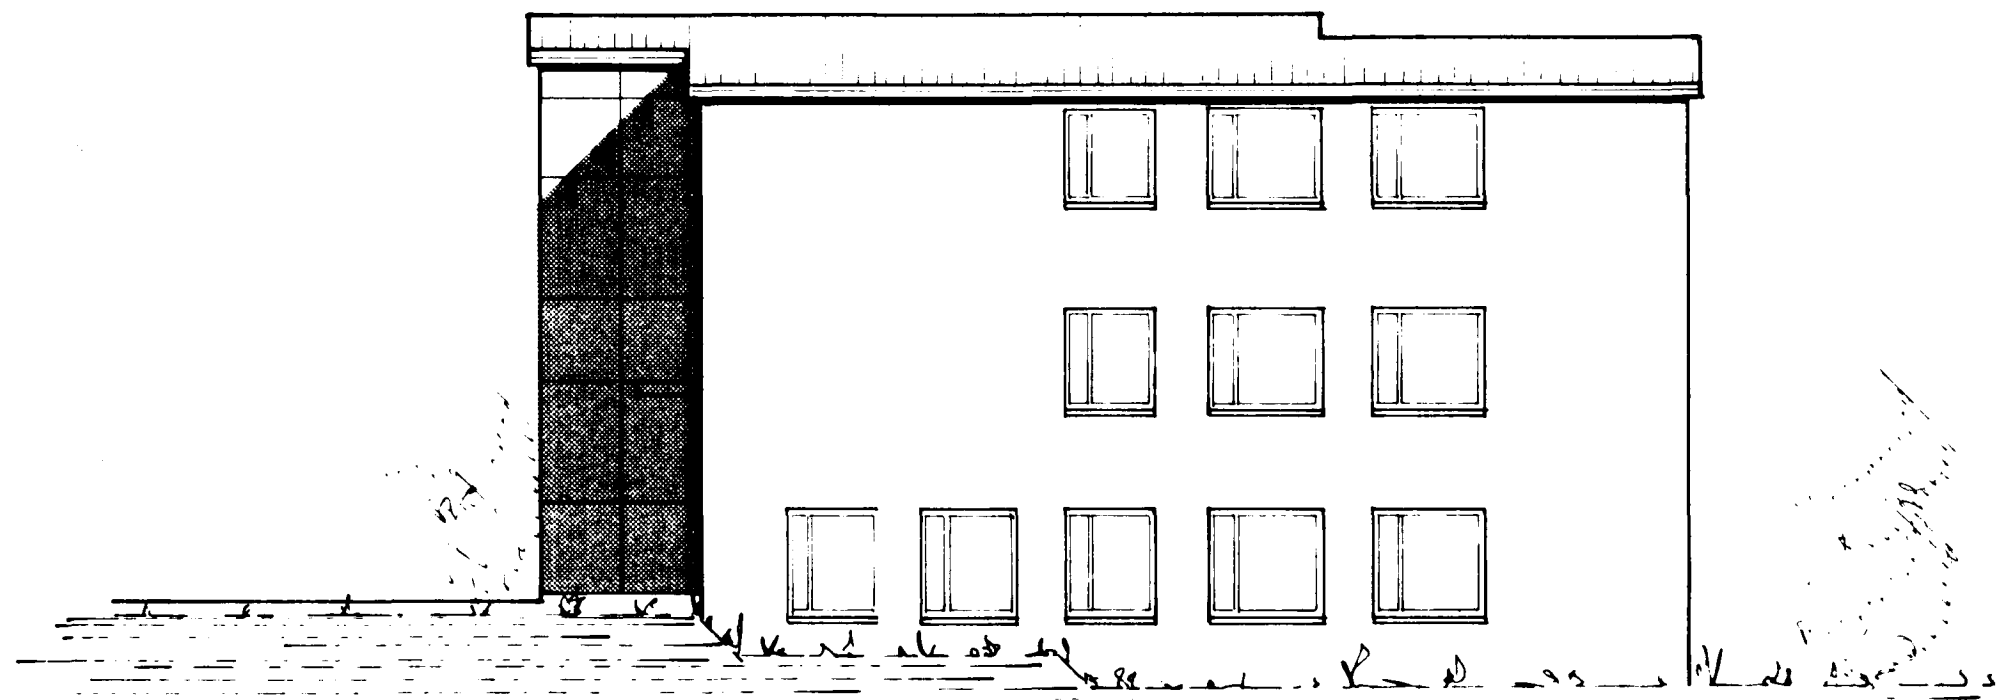

ÚTLIT AUSTUR

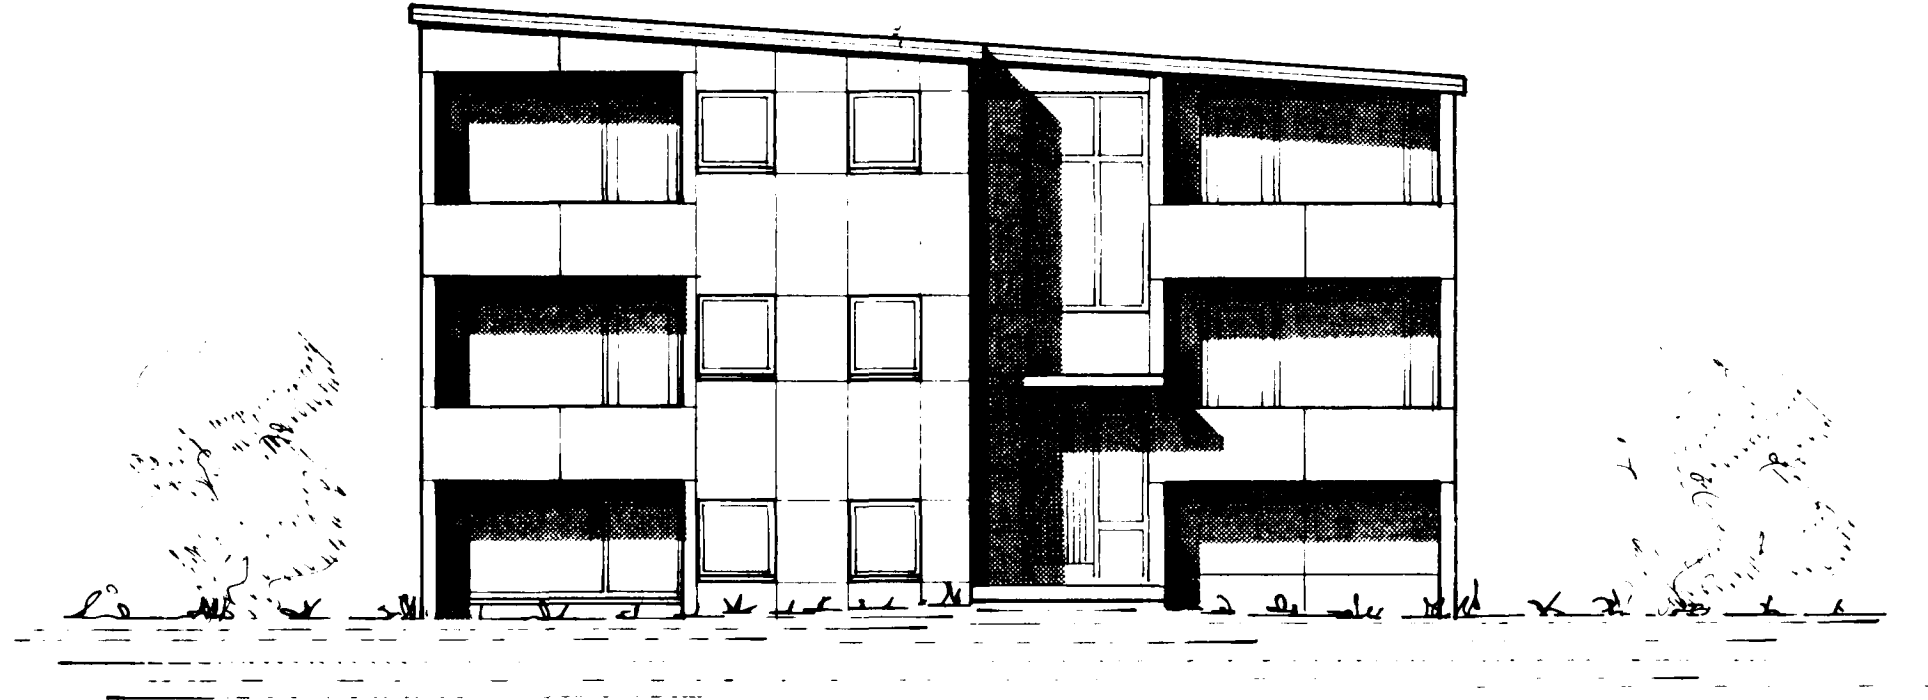

ÚTLIT SUÐUR

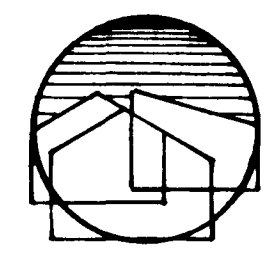

<b>HÓLABRAUT 14 HAFNARFIRÐI</b>					
Verk	<b>KLÆÐNING Á ÚTVEGGI</b>				
	<b>ÚTLIT</b>				
Plannúmer	AA	Teiknúmer	AA	Dagur	20.07.94
Skala	1:100		Mkv.	BL.	
ANDRÉS ÁSNUNDSSON BYGGINGAFRÆÐINGUR B.F.I. EYRARHOLTÍ 4, 220 HAFNARFIRÐI, Sími 91-654658					