


GRUNNMYND 2. HÆÐ

Pakuppbygging:

- Rakavarnarlag 0,20 Þolplast
- 140 mm 16 kg/m³ plasteinangrun
- 25 mm harðpressuð steinullareinangrun
- Burðarvirki þaks úr tré
- 25 x 150 mm borðaklæðning / lektur 35x45 mm
- Asfaltþakpappi bræddur saman á samks.
- Báruð járnklæðning
- Útloftun þaks samkvæmt byggingarreglugerð

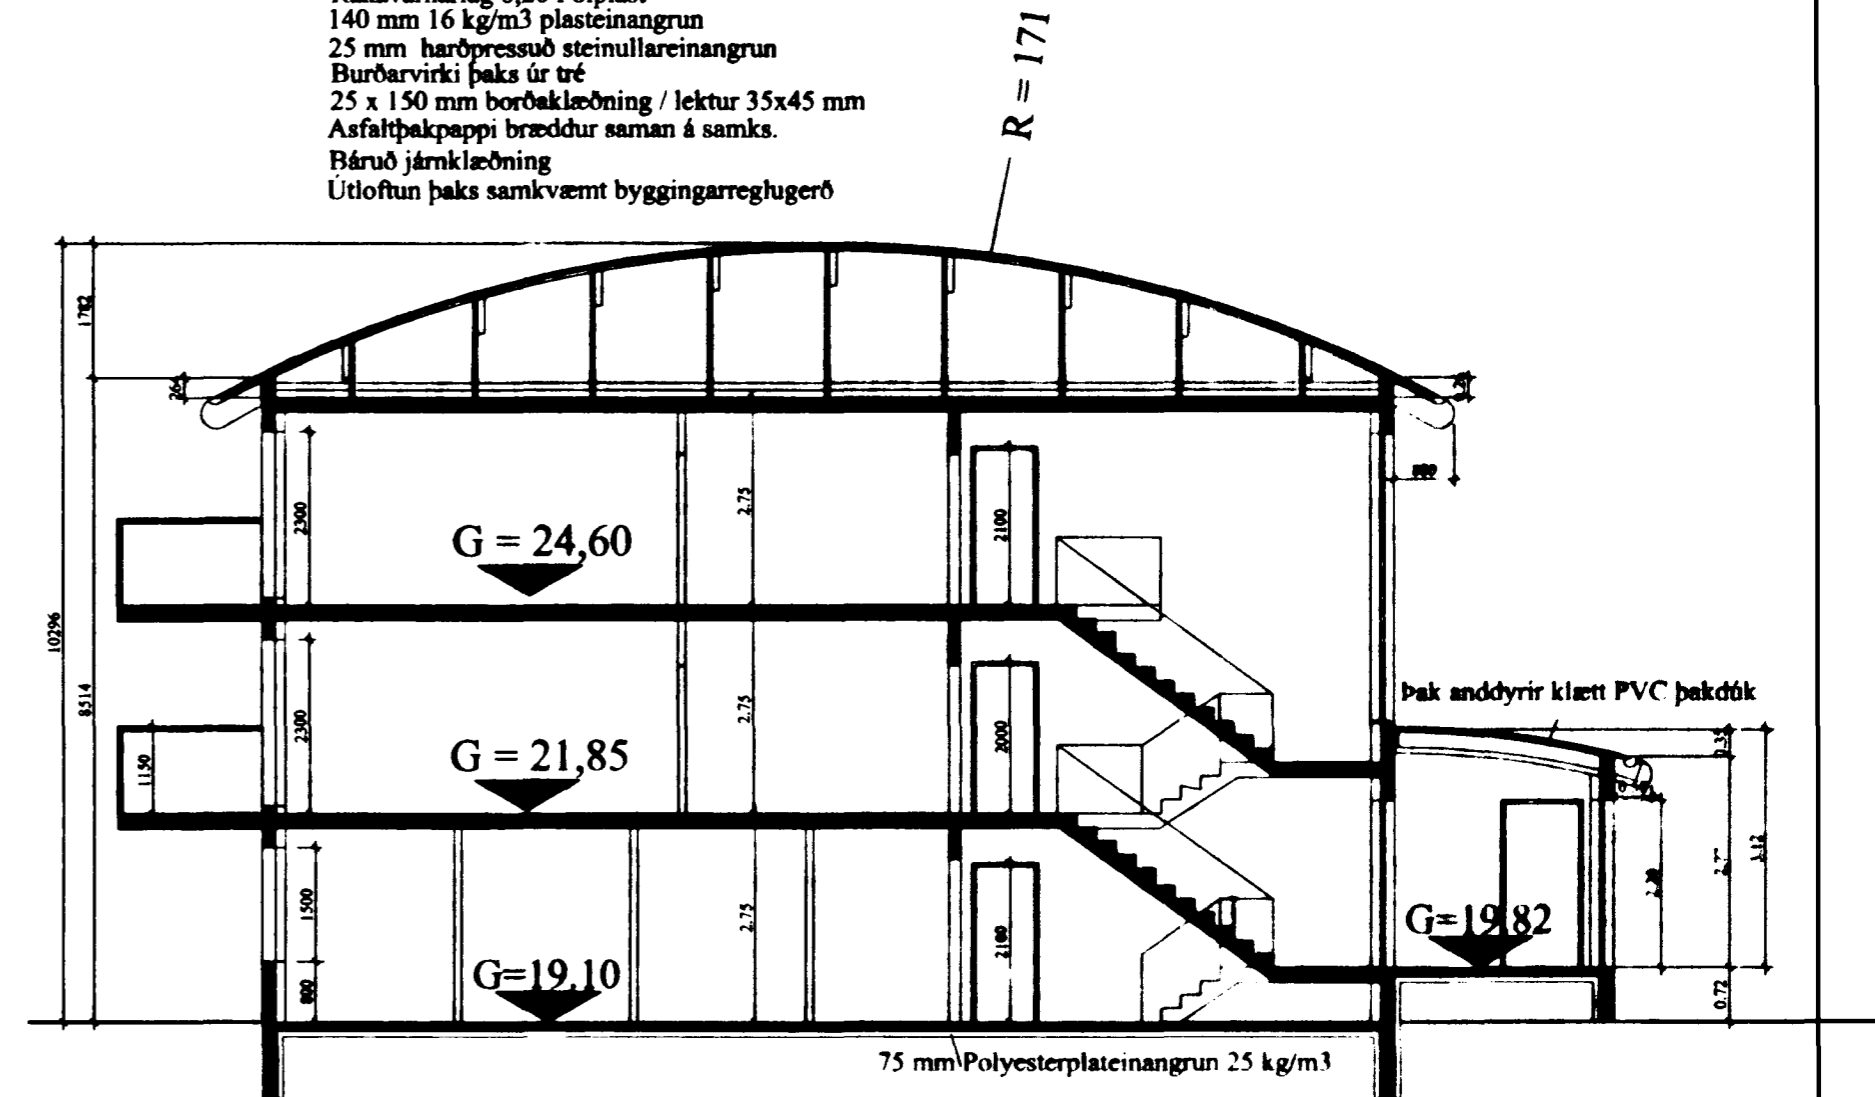

SKURÐUR A - A

Breytt: 20.03 1999. Sturtubotn felldur út í miðibúð (3. herb.)

T11 TEIKNISTOFAN SMÍÐJUVEGI 11
200 KÓPAVOGI
S: 564 4680 FAX: 564 4681

Verkefni	Hólabraut 17	Mkv.	1:100
Verkhútt	Grunnmynd 2. Hæðar	Daga.	02.11.98
Hannað	Stefán Halldór kt. 180454-3579	Blað nr.	2 af 8
Teiknað	Gunnar Þorgeirsson	Breytt	20.03.99

Gunnar Þorgeirsson