


SNID A-A  
tifftopdf - www.rubissoftware.com - Demo Version

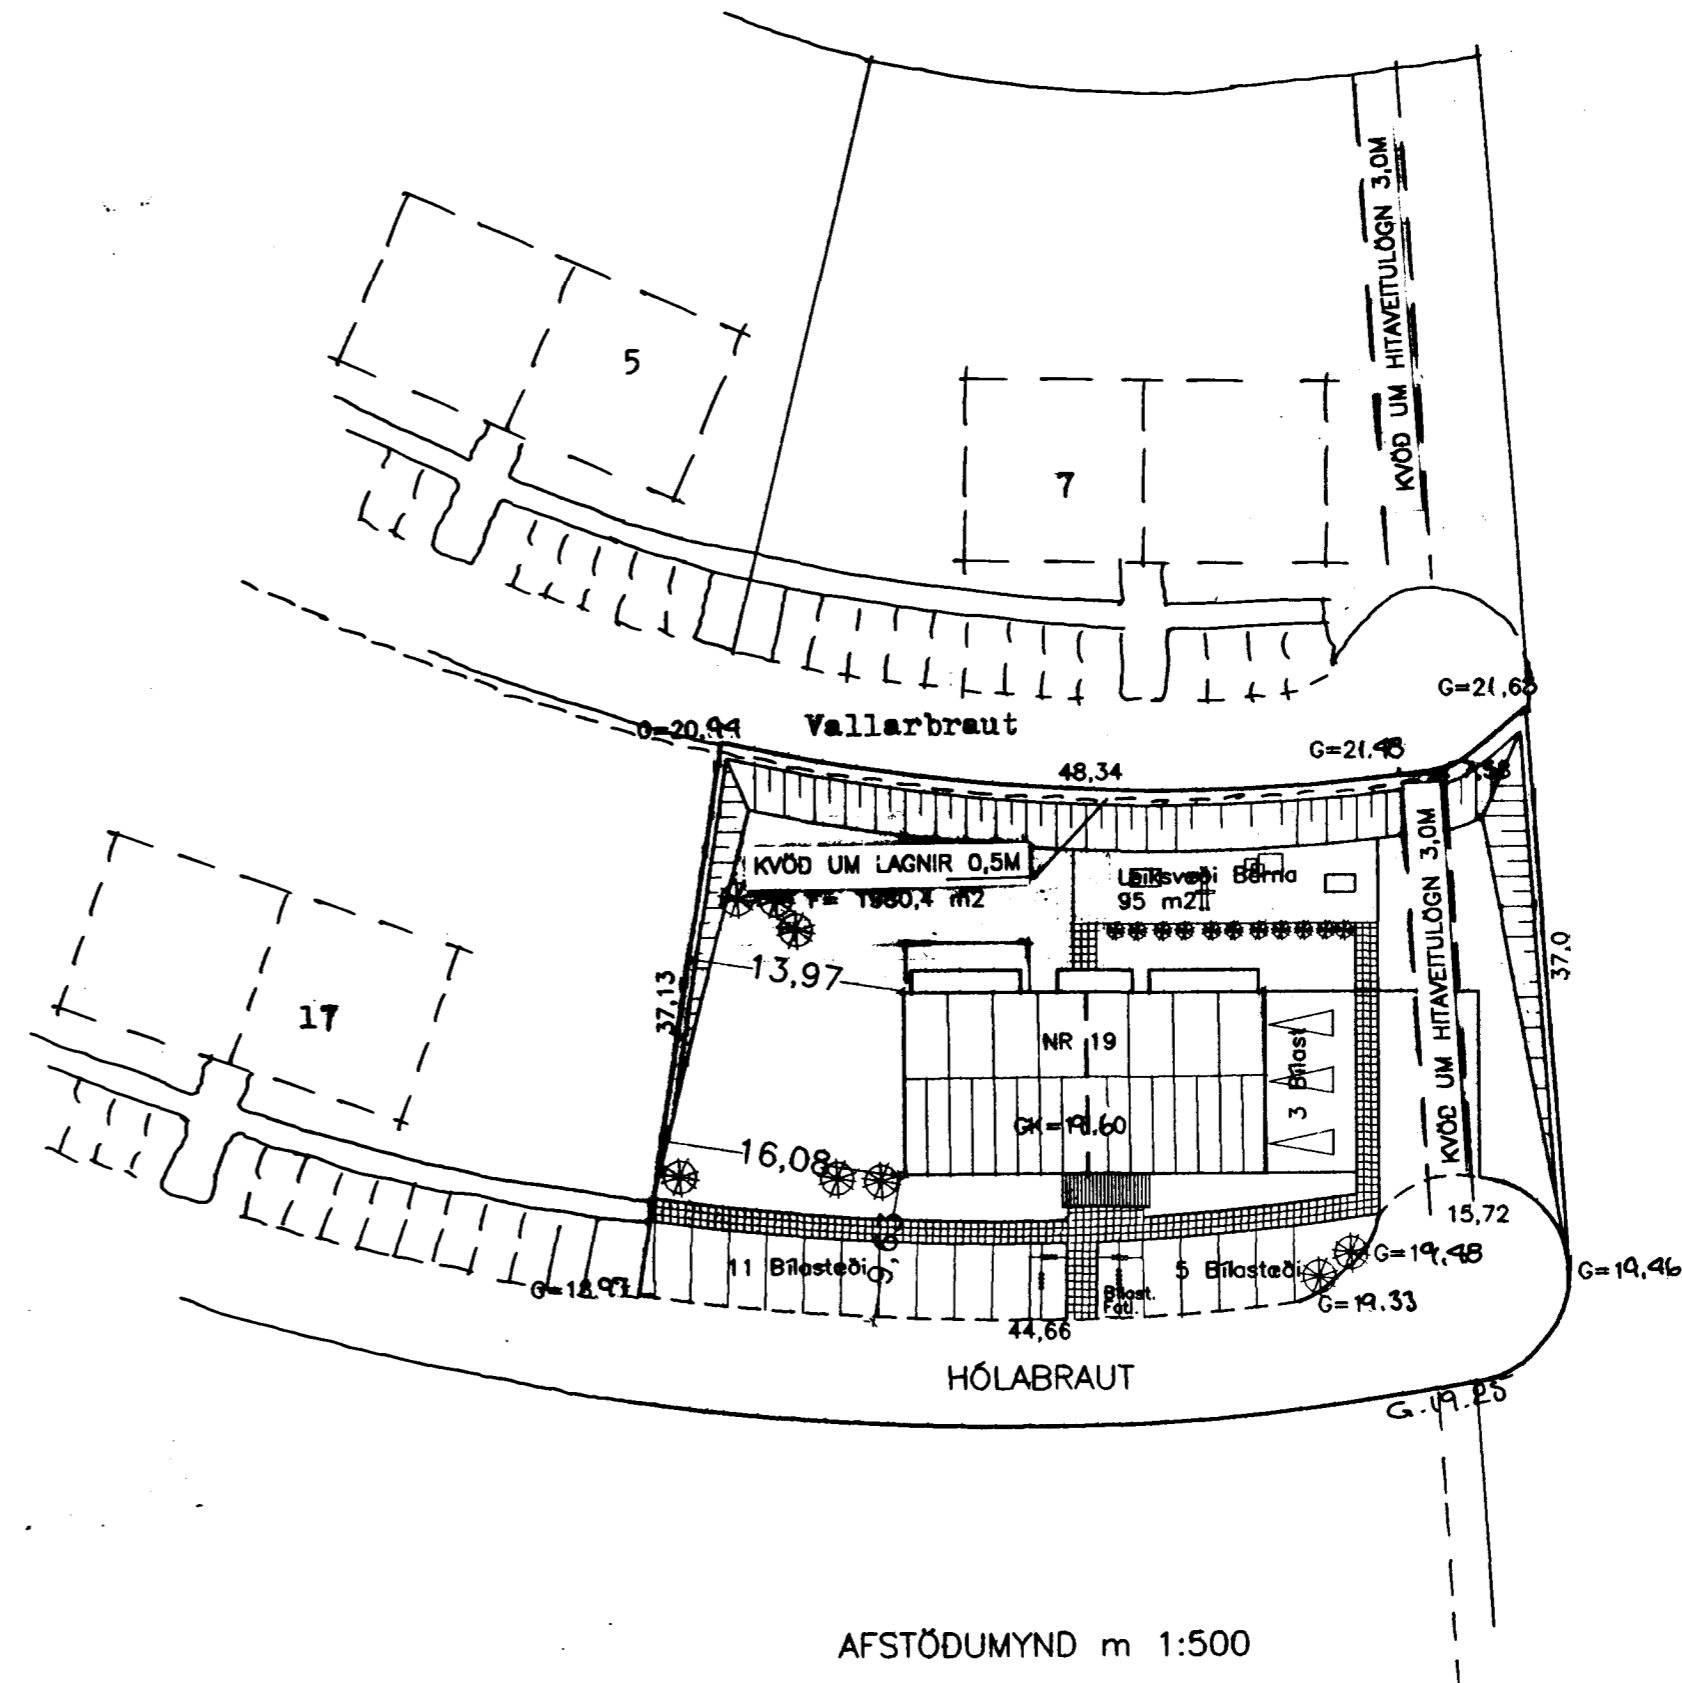

AFSTÖÐUMYND m 1:500

Byggingarlýsing:

Húsið byggist úr steinsteypu, hvassað utan, bárujárn verður á þaki. Allt tréverk utanhúss verður fúavarið með viðurkenndu efni. Fra lokuðu rými komi loftræsting. Einangrun í þaki verður 200mm plast, einangrun útveggja verður 100mm plast eða steinull, einangrun niður með sökklum verður 75mm plast eða steinull, milli húsa verður 25mm steinull (þéttull). Aðalhurð ásamt hurðir inn í íbúðir verður 98cm. Íbúð 01.01 með möguleika fyrir fatlaga og baðherbergi ekki með sturtubotn ATH. ekki verður þröskuldur í hurðum

BREYTT Í SEPT 1998 :  
STÆRD GLUGGA Á 1 HÆÐ STÆKKAR OG GLUGGI Í STIGAHÚSI  
BREYTTIST. KLÆDNING Á SVALAHANDRÍÐ BREYTTIST. (PLÖTURNAR  
Á SVALAH. KLÆDIST NIÐUR FYRIR PLÖTU.)

es

TEIKNISTOFAN Suðurlandsbraut 48 Sími 5887344 Fax 5887343  
VERKHEIT Hólabraut 19 Snið/Afstöðum.  
MÁL 1:100/1:500 BLAD. 1  
DAGS. 07.08 1998  
BREYTT. 08.09 1998  
SIGURDUR KJARTANSSON kt. 090246-2839