






Samþykkt þann

29 SEPT. 1998

Byggingatulltrúinn í Hafnarfirði  
Erlendur Hjálmarsson

Blað nr 4

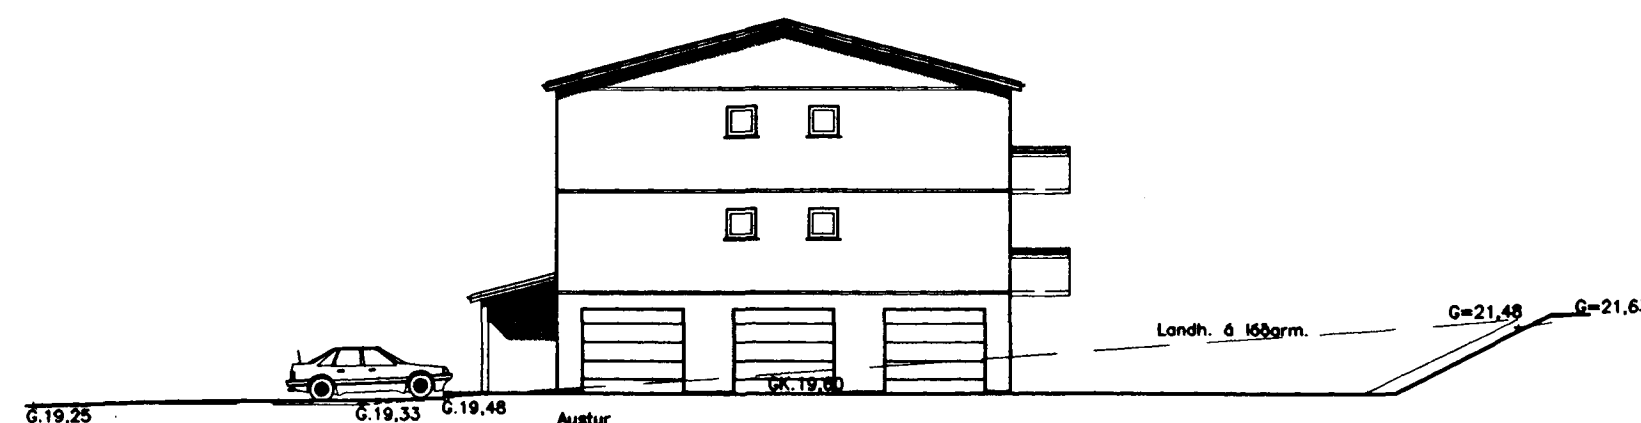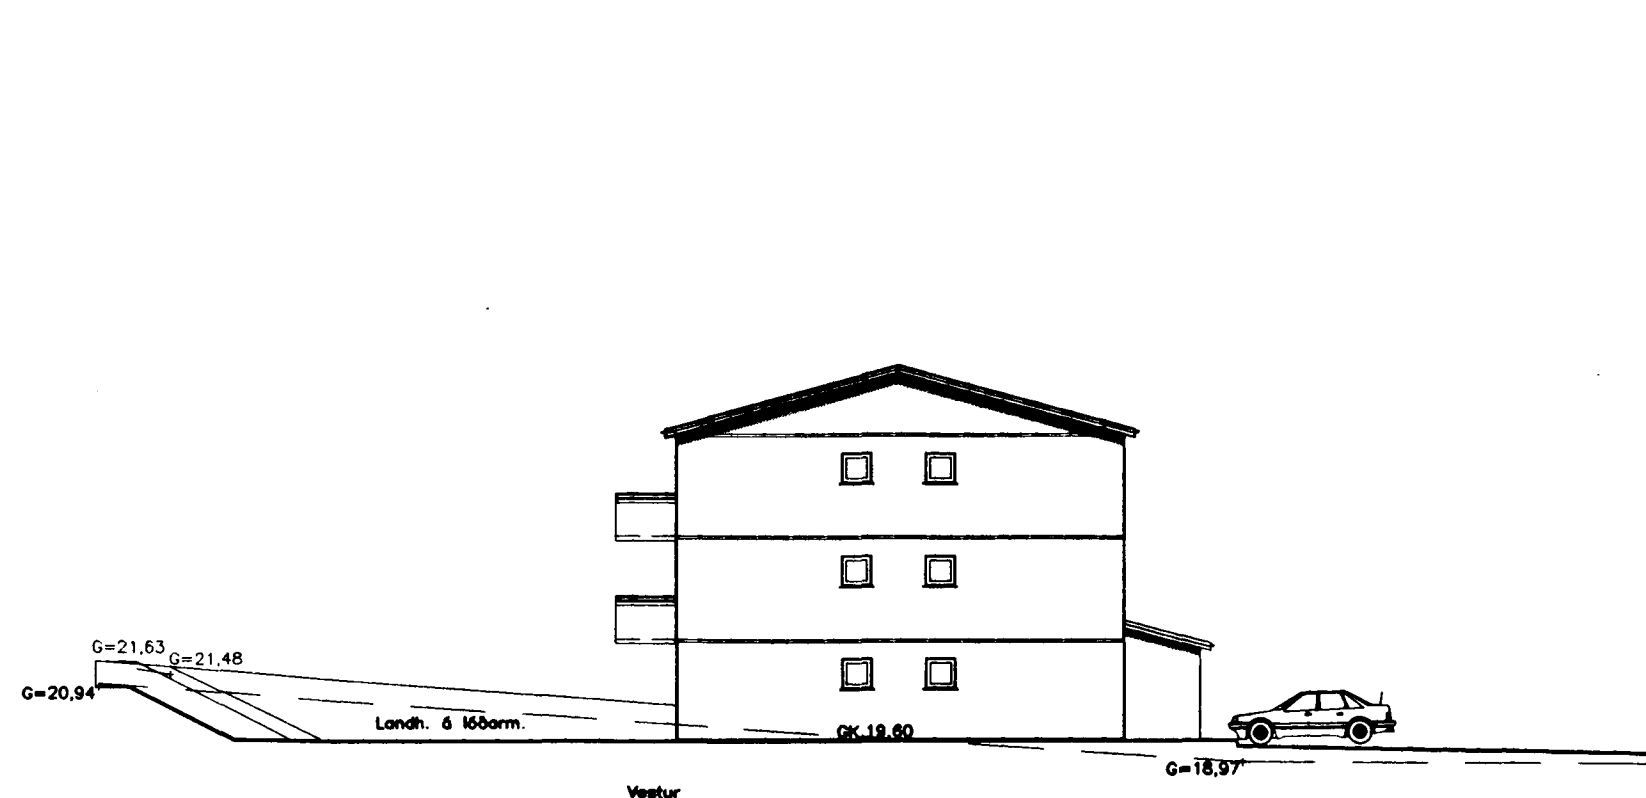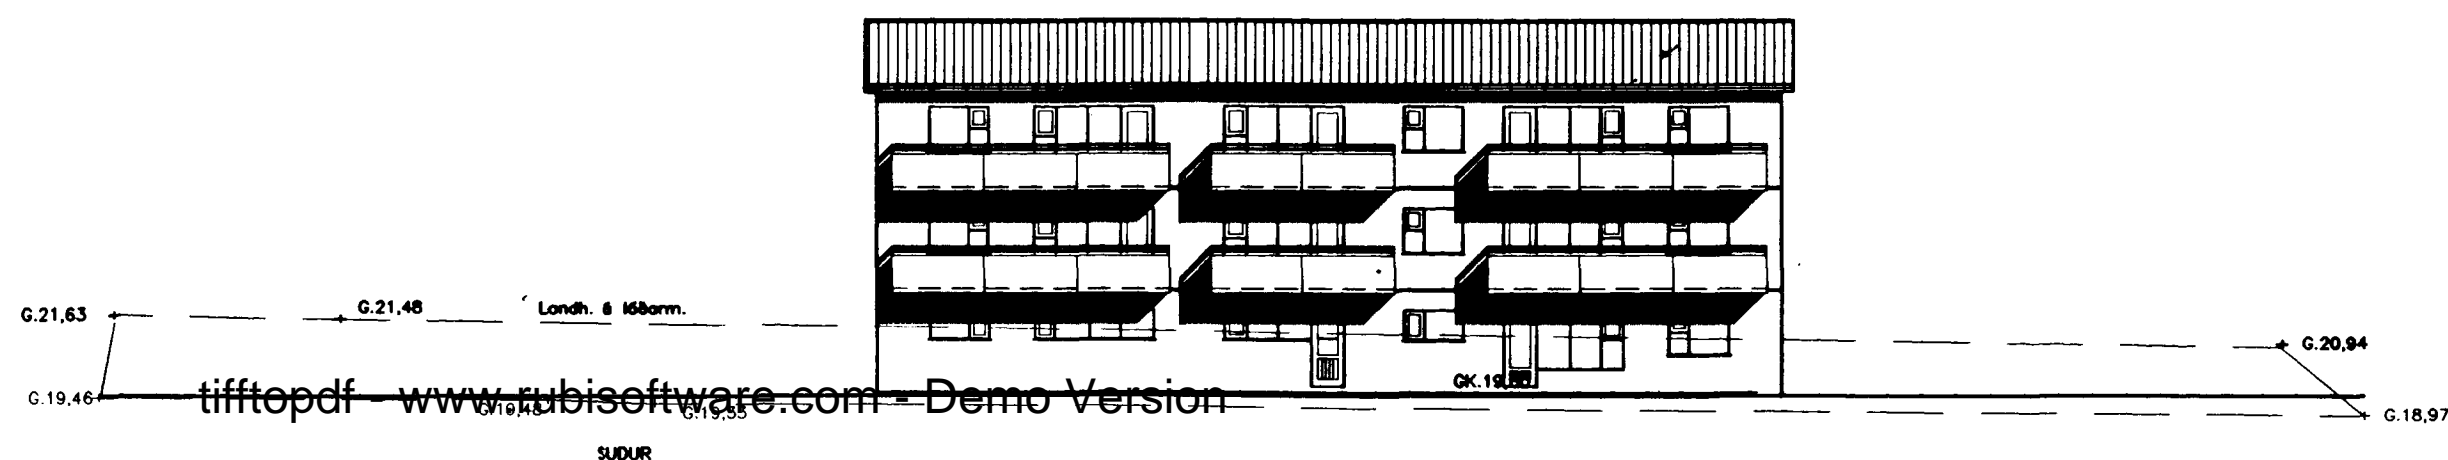

BREYTT Í SEPT 1998 :  
STÆRD GLUGGA Á 1 HÆÐ STÆKKAR OG GLUGGI Í STIGAHÚSI  
BREYTT. KLÆDNING Á SVALAHANDRÍÐ BREYTT. (PLÖTURNAR  
Á SVALAH. KLÆDIST NIÐUR FYRIR PLÖTU.)

es

TEIKNISTOFAN Suðurlandsbraut 48 Sími 5887344 Fax 5887343

VERKHEIT	Hólabraut nr 19 Útlit	MÁL	1:200	BLAD	4
		DAGS	07.08 1998		
		BREYTT	08.09 1998		

SIGURÐUR KJARTANSSON kt. 090246-2839