


SKÝRINGAR:
 STEYPUGÆÐI S-250 SAMKVÆMT ÍSL STAÐLI Í UNDIRSTÖÐUR
 STEYPUGÆÐI S-200 SAMKVÆMT ÍSL STAÐLI Í GÓLFPLÖTU, SEM
 STEYPIST MINNST 12 CM ÞYKK.
 STEYPUSTYRKSTARSTÁL KS 40 MERKT -K
 UNDIR GÓLFPLÖTU SKAL FYLLA MEÐ GRÚS, SEM ÞJAPPAST Í
 40 CM LÖGUM MEÐ VIBRAÐJÖPPU OG VÖKVAÐ HÆFILEGA
 GÓLFPLÖTU SKAL EINANGRA MEÐ 75 MM PLASTEINANGRUN OG
 NÁI HÚN 50 CM NIÐUR Á ÚTVEGGI.
 UNDIRSTÖÐUR STANDA Á HRAUNFYLLINGU, SEM NÆR JAFN LANGT
 ÚT FYRIR UNDIRSTÖÐURNAR OG HÆÐ HENNA ER.
 FYLLINGIN ÞJAPPAST Í LÖGUM MEÐ VIBRAVALTARA OG ÞJÖPPUPRÓFAST.
 ÞJÖPPUN SKAL MÍÐA VIÐ $E_2 = 100 \text{ MPa}$, $E_2/E_1 < 2.5$

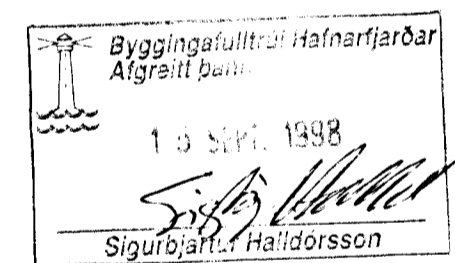

*29. 1998. Ekki hægt að
 fara inn í Eriðluok
 og Bl. en lítið okki
 brú - J samþykki*

HERMANN ISEBARN MTFI TEIKNISTOFA SUDURLANDSBRAUT 48 s 5887544 kt 050244-4319		
HÓLABRAUT NR.19		
Mál	1:20	UNDIRSTÖÐUR SNID
Dags.	sept.1998	
Blað	2	
Breytt		
<i>Hermann Isebarn</i>		