


207-5764-01-01-01
 Þóroddur Þ. Þorsson
 Þorlögur Þorlögsson

207-5765-01-02-01
 Anna María Jónsdóttir
 Þorlögur Þorlögsson

Byggingarfulltrúi samþykkir erindið.
 05 MARS 2001
 Bent skal á að samþykkt þessi verður ekki virk, fyrr en eftir skráningu eignaskipta-
 yfirlýsingarinnar hjá Fasteignamat-
 ríkisins og þinglýsingu hennar.



Kristján Þórarinnsson
 aðst.m. bygging.fltr.

Handwritten initials

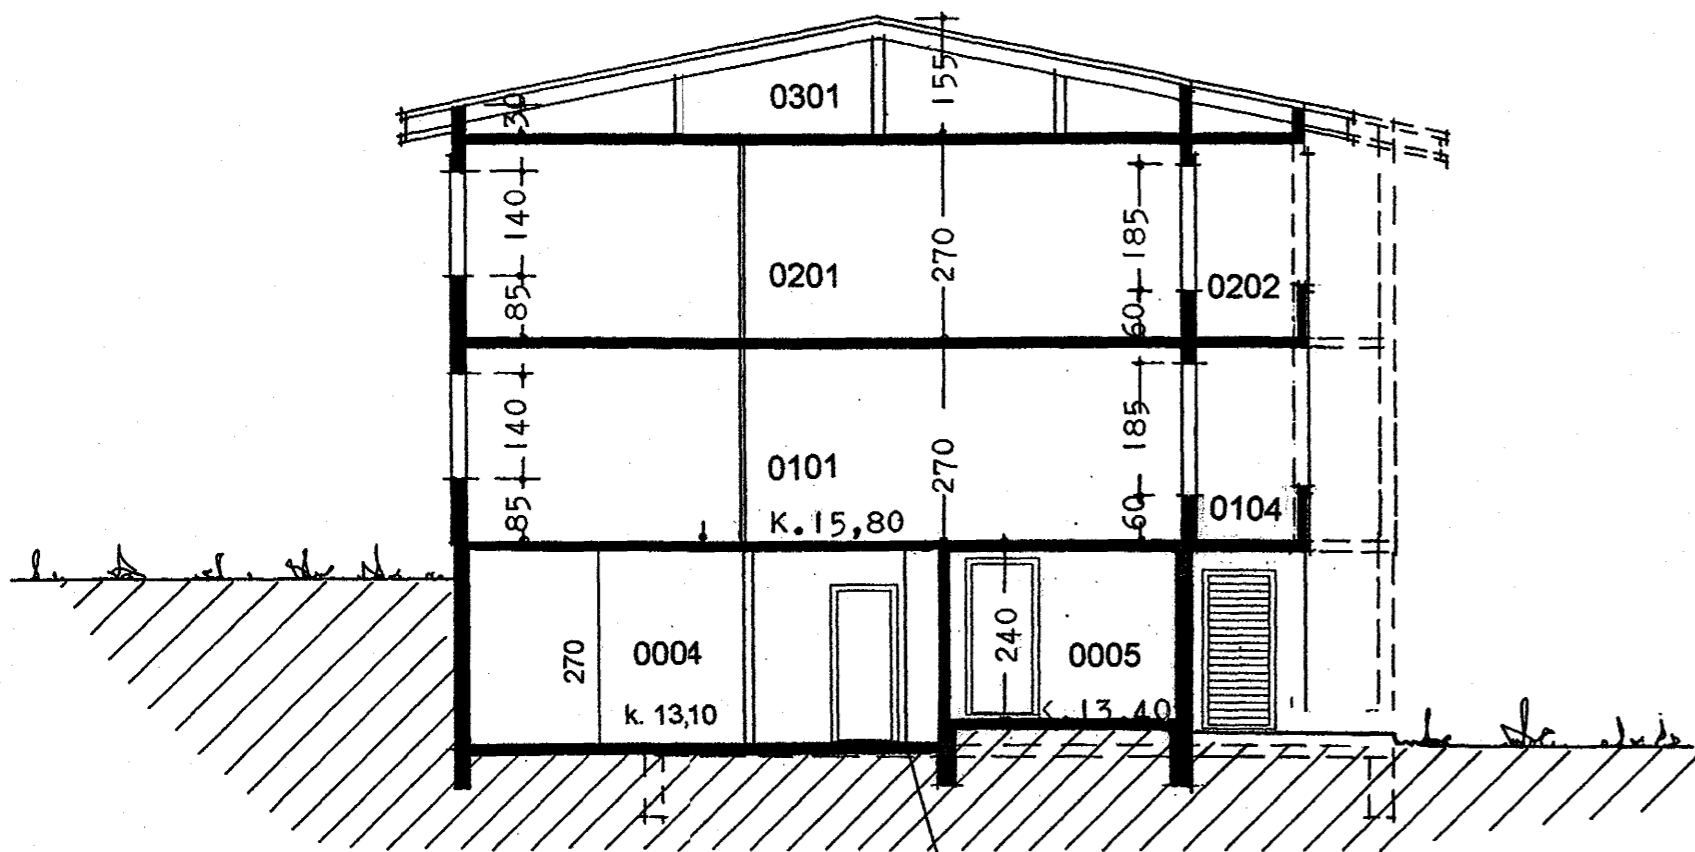

SKURÐUR.

LOFTPLATA YFIR BIFREIÐAGEYMSLUM SÉ 20 CM ÞYKK OG EINANGRÚÐ
 NEÐAN MEÐ 1 1/2" HERAKLIT

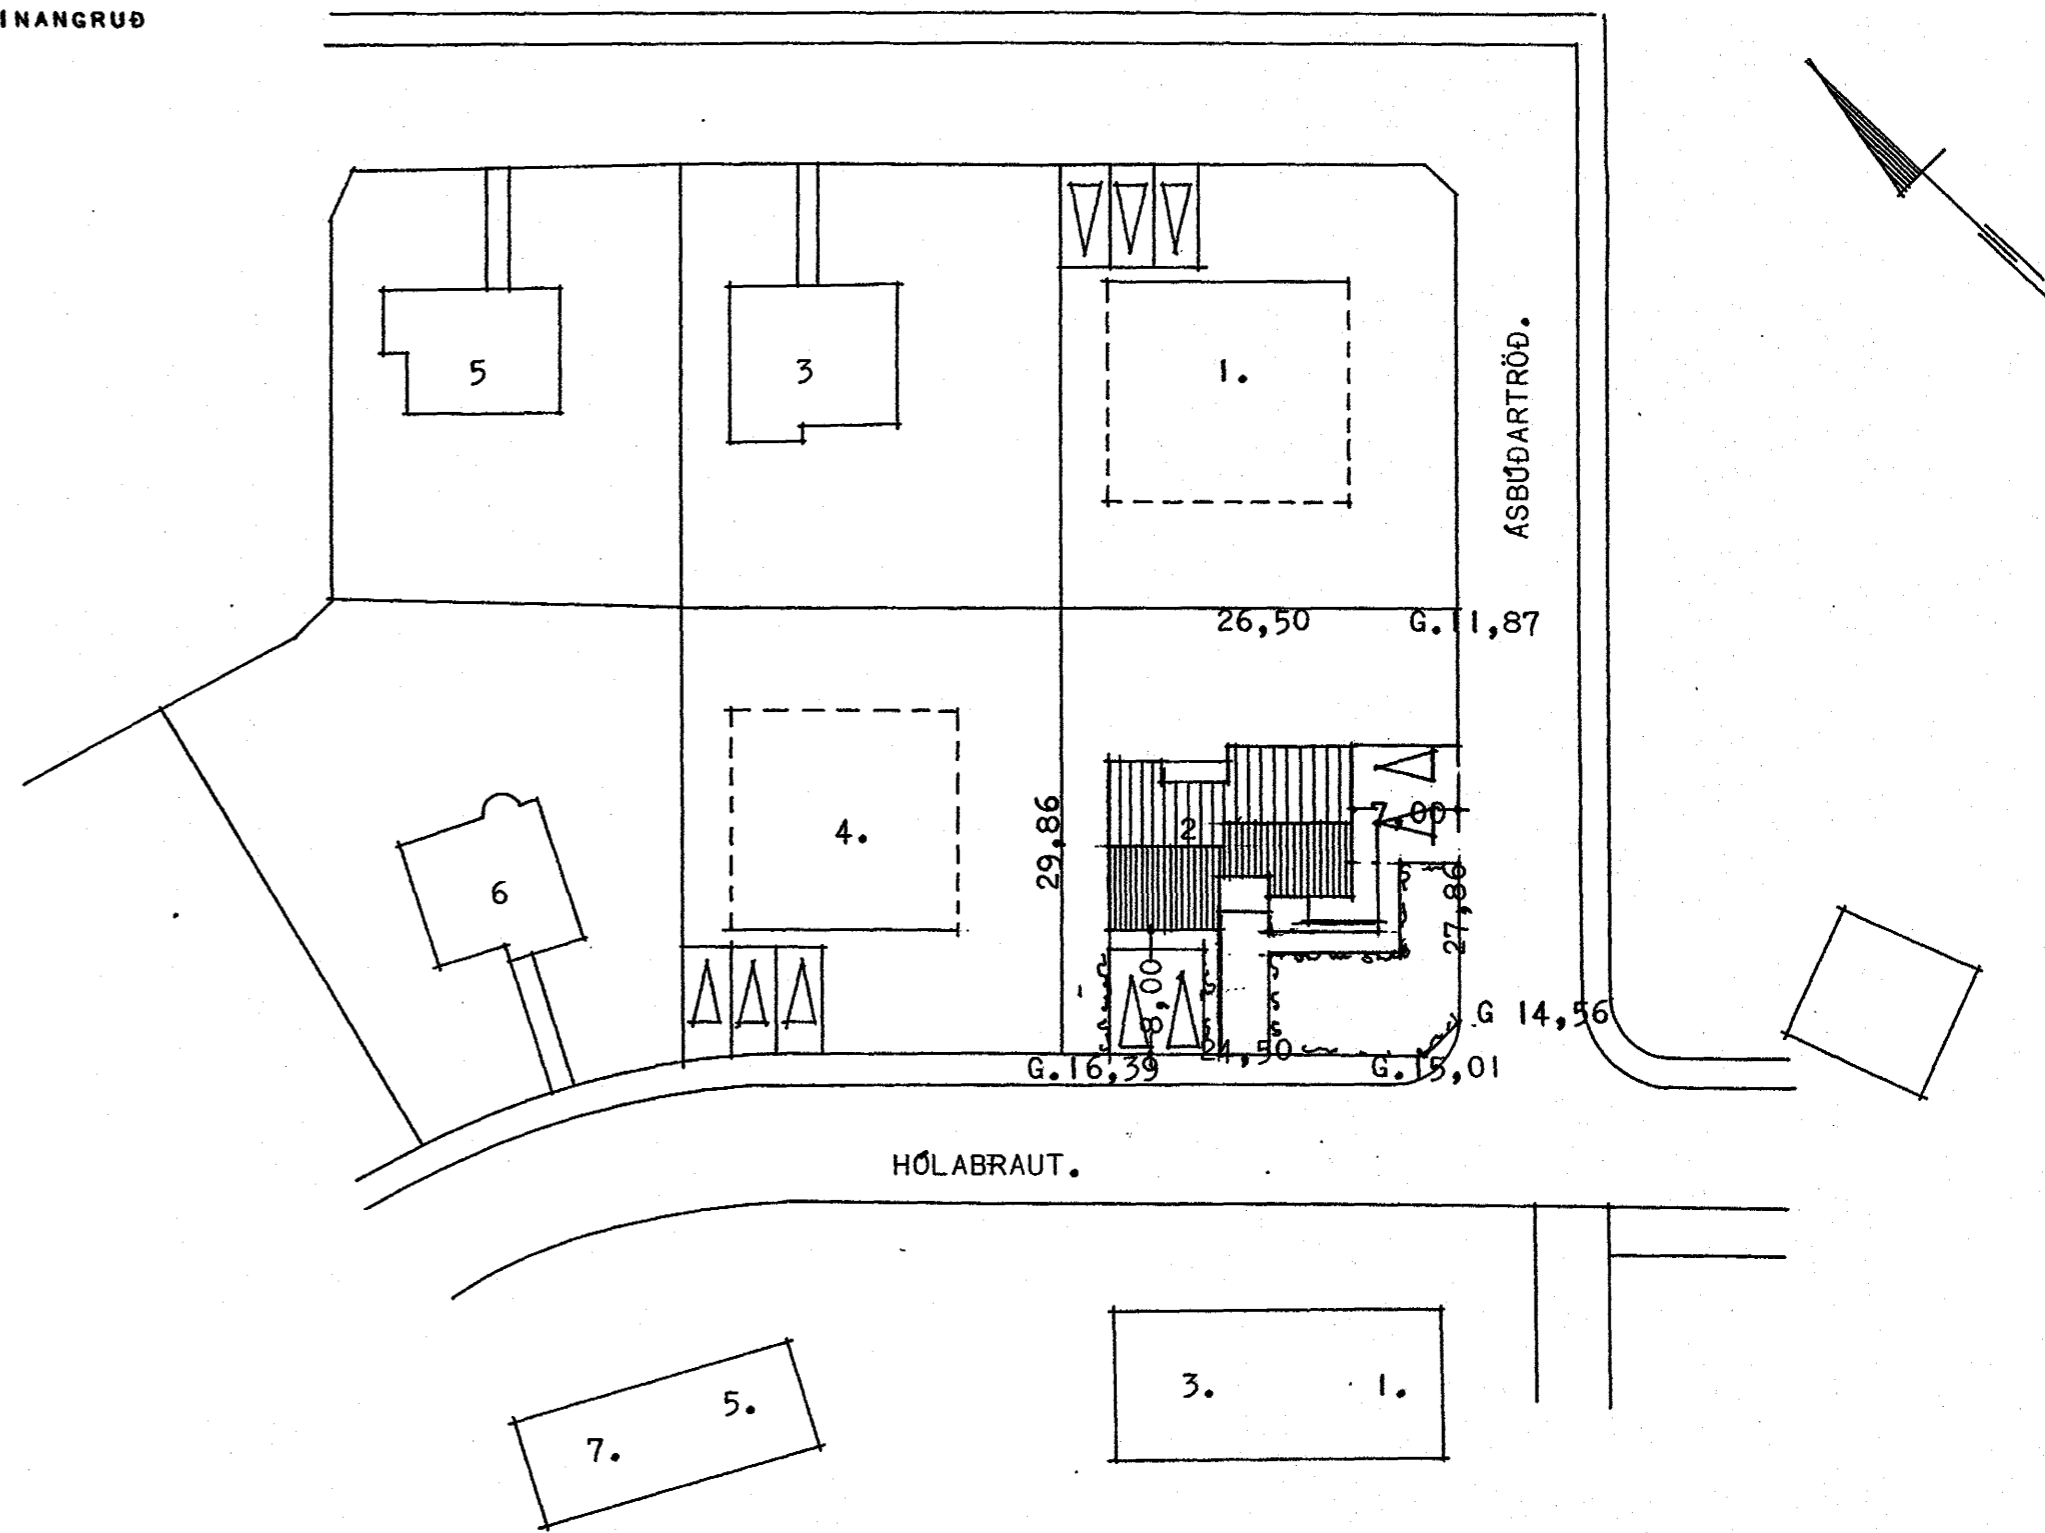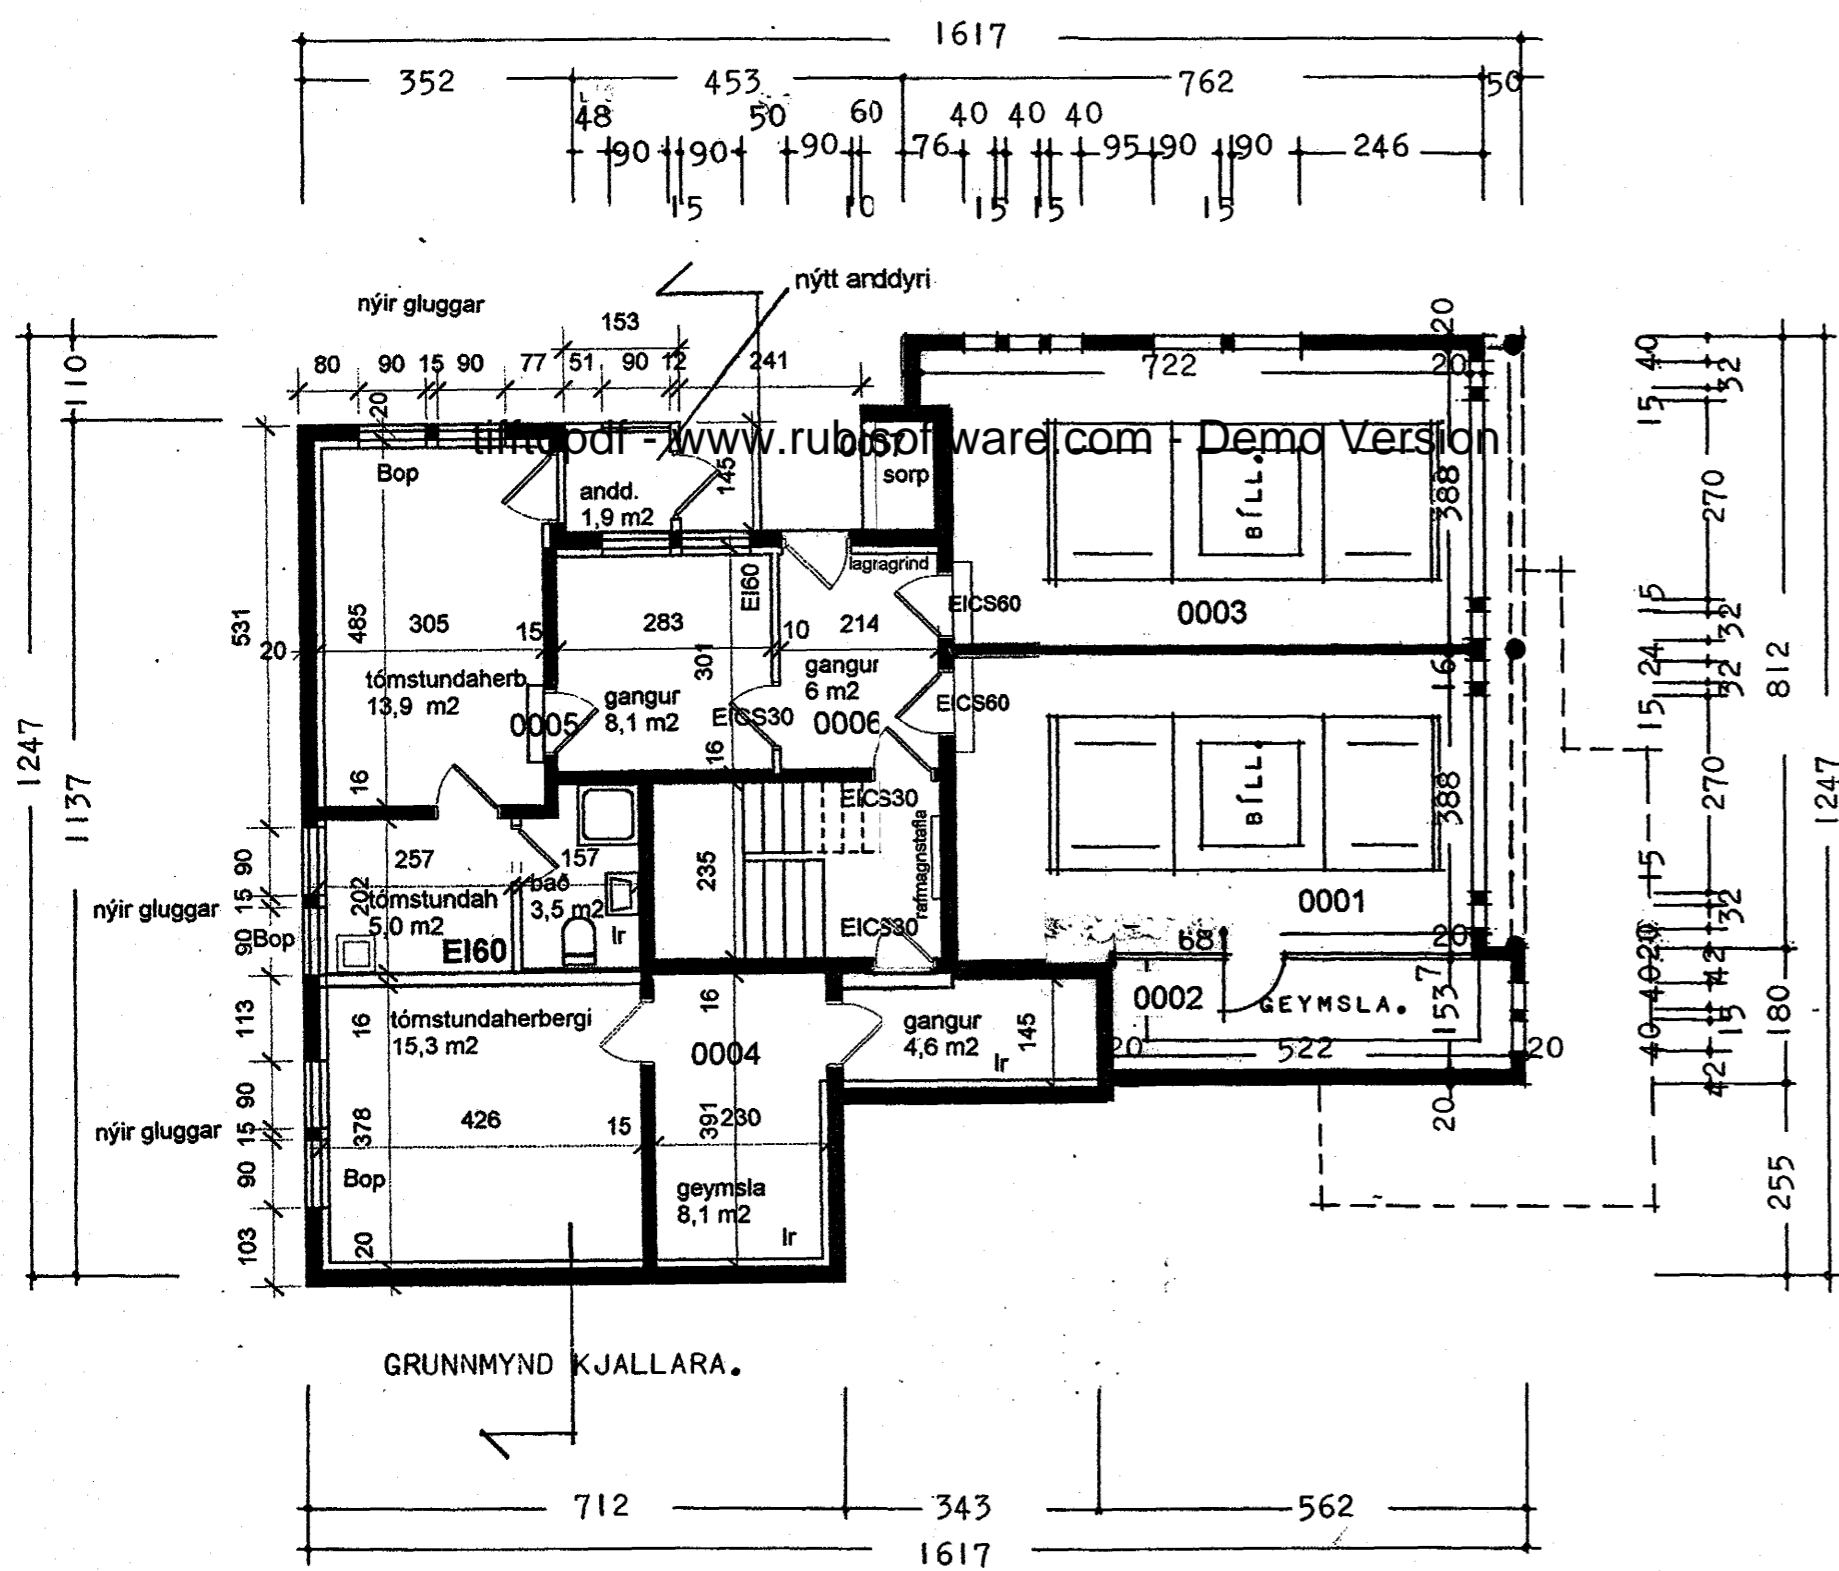

ASTÖÐUMYND M. 1:500
 FLATARMÁL HÚSS 160,7 M.²

Nýtt anddyri, viðbygging er (hluti af 0005)	2,2 m ² , 6,0 m ³
Kjallarymi sem nú verða notuð en áður voru ekki nýtt	
eru:	
rymi 0004	35,2 m ² , 95,1 m ³
rymi 0005	36,0 m ² , 97,2 m ³
Heildarstækkun hússins verður:	73,4 m ² , 198,3 m ³

Hólabraut 2 Hafnarfirði

Breytingar í kjallara, rými sem voru ónotuð opnuð og tekin í notkun,
 Nýr inngangur, nýir gluggar, anddyri byggt við.
 Grunnmynd og sneiðing í mkv. 1:100, afstöðumynd í mkv. 1:500

teiknað 21.2. 2001, teikn. nr 1
 Trausti Leósson
 Trausti Leósson byggingarfræðingur Leiritanga 16, Mosfellsbæ
 kt. 310846-3769, gsm 862 9623, fax 566 7544, netfang traustil@simnet.is

Kjartan Sveinsson tæknifræðingur teiknaði húsið í september 1978.
 Breytingarnar eru gerðar með leyfi höfundar.