

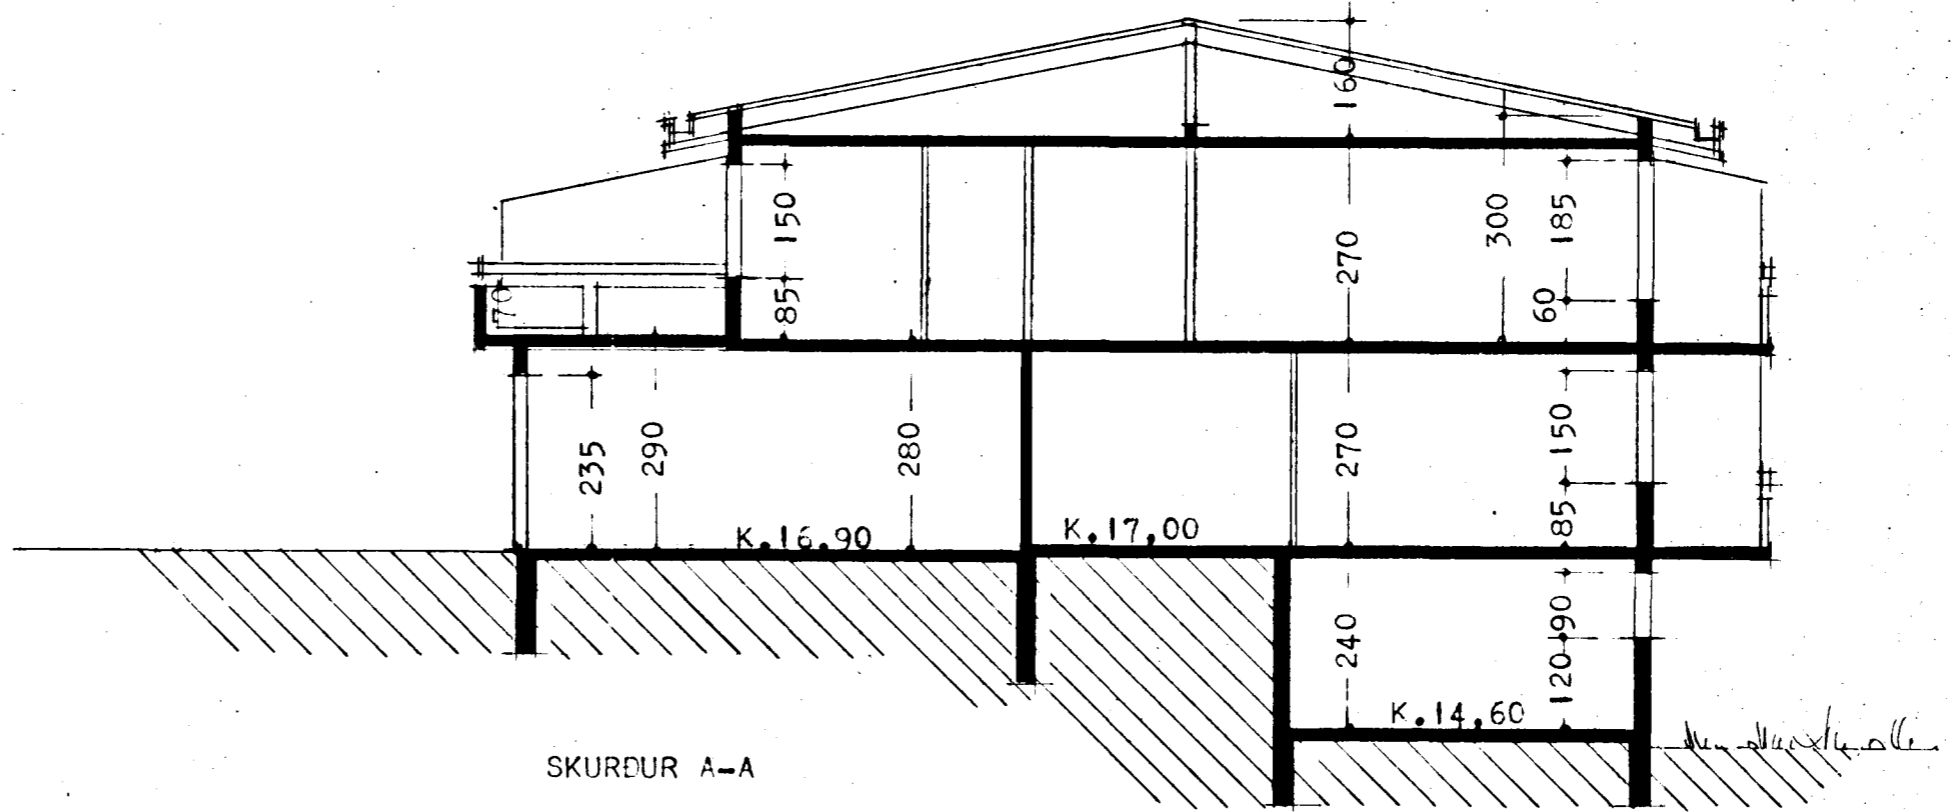


Samþykkt á fundi bygginga-  
nefndar þ. 13. 12. 1978  
BYGGINGAFULLTRÚN  
Í HAFNARFIRÐI  
*[Signature]*

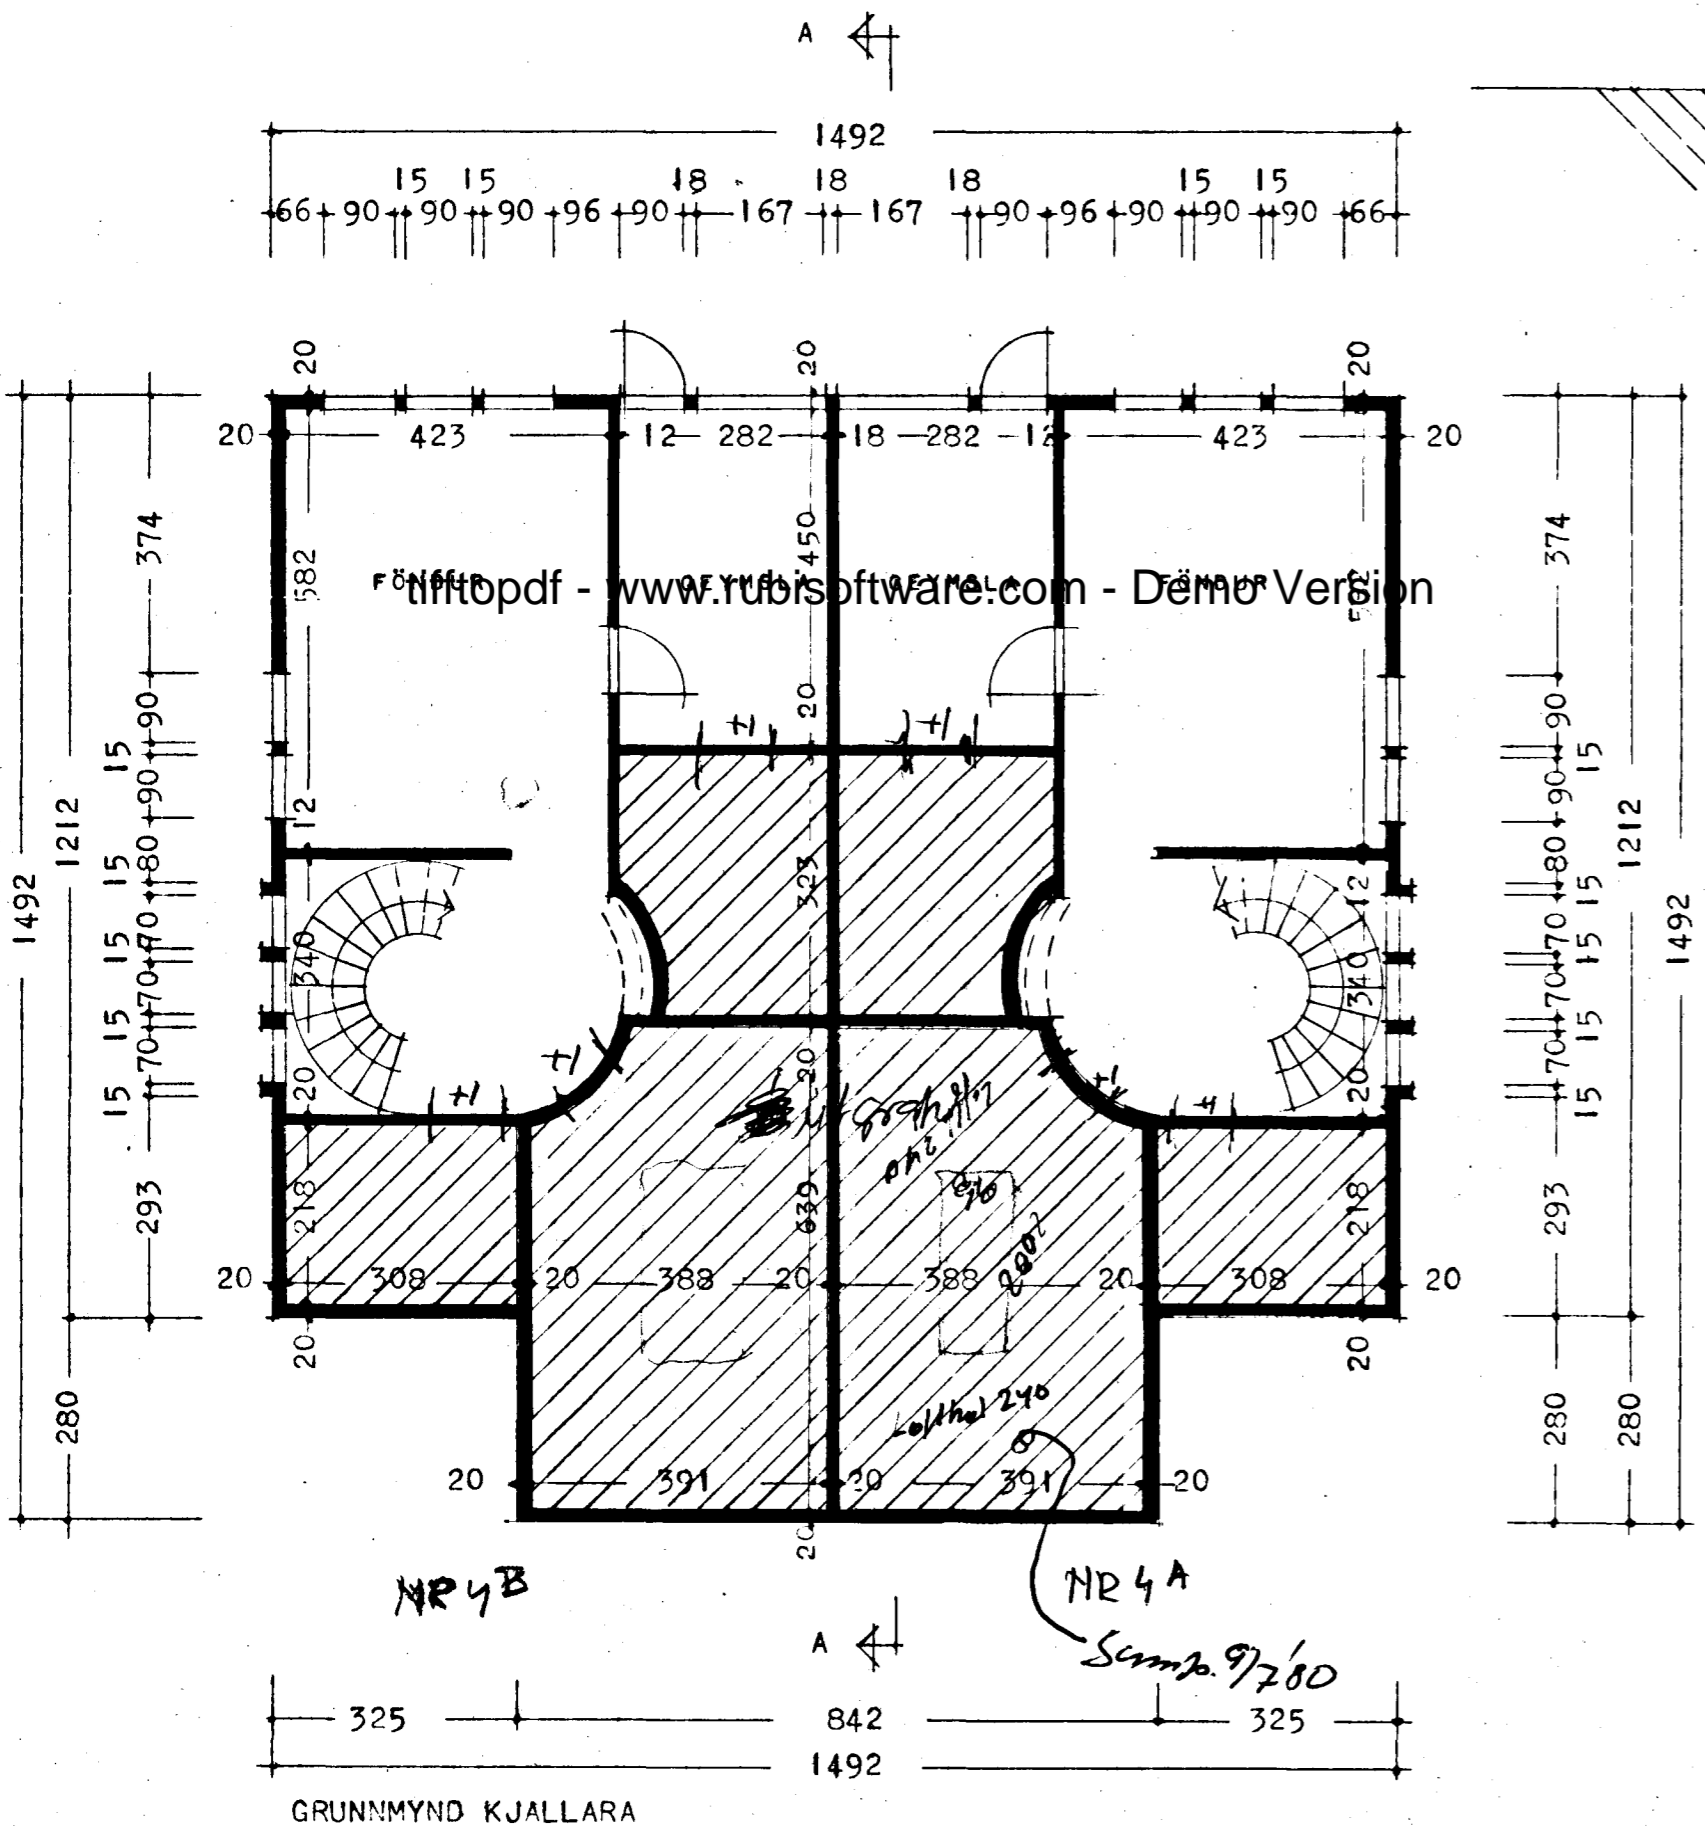

FLATARMÁL 2. HÆÐAR 183,0 M.<sup>2</sup>  
" 1. " 206,8 M.<sup>2</sup>  
(ÞAR AF BÍLSKÚRAR 54,0 M.<sup>2</sup>)

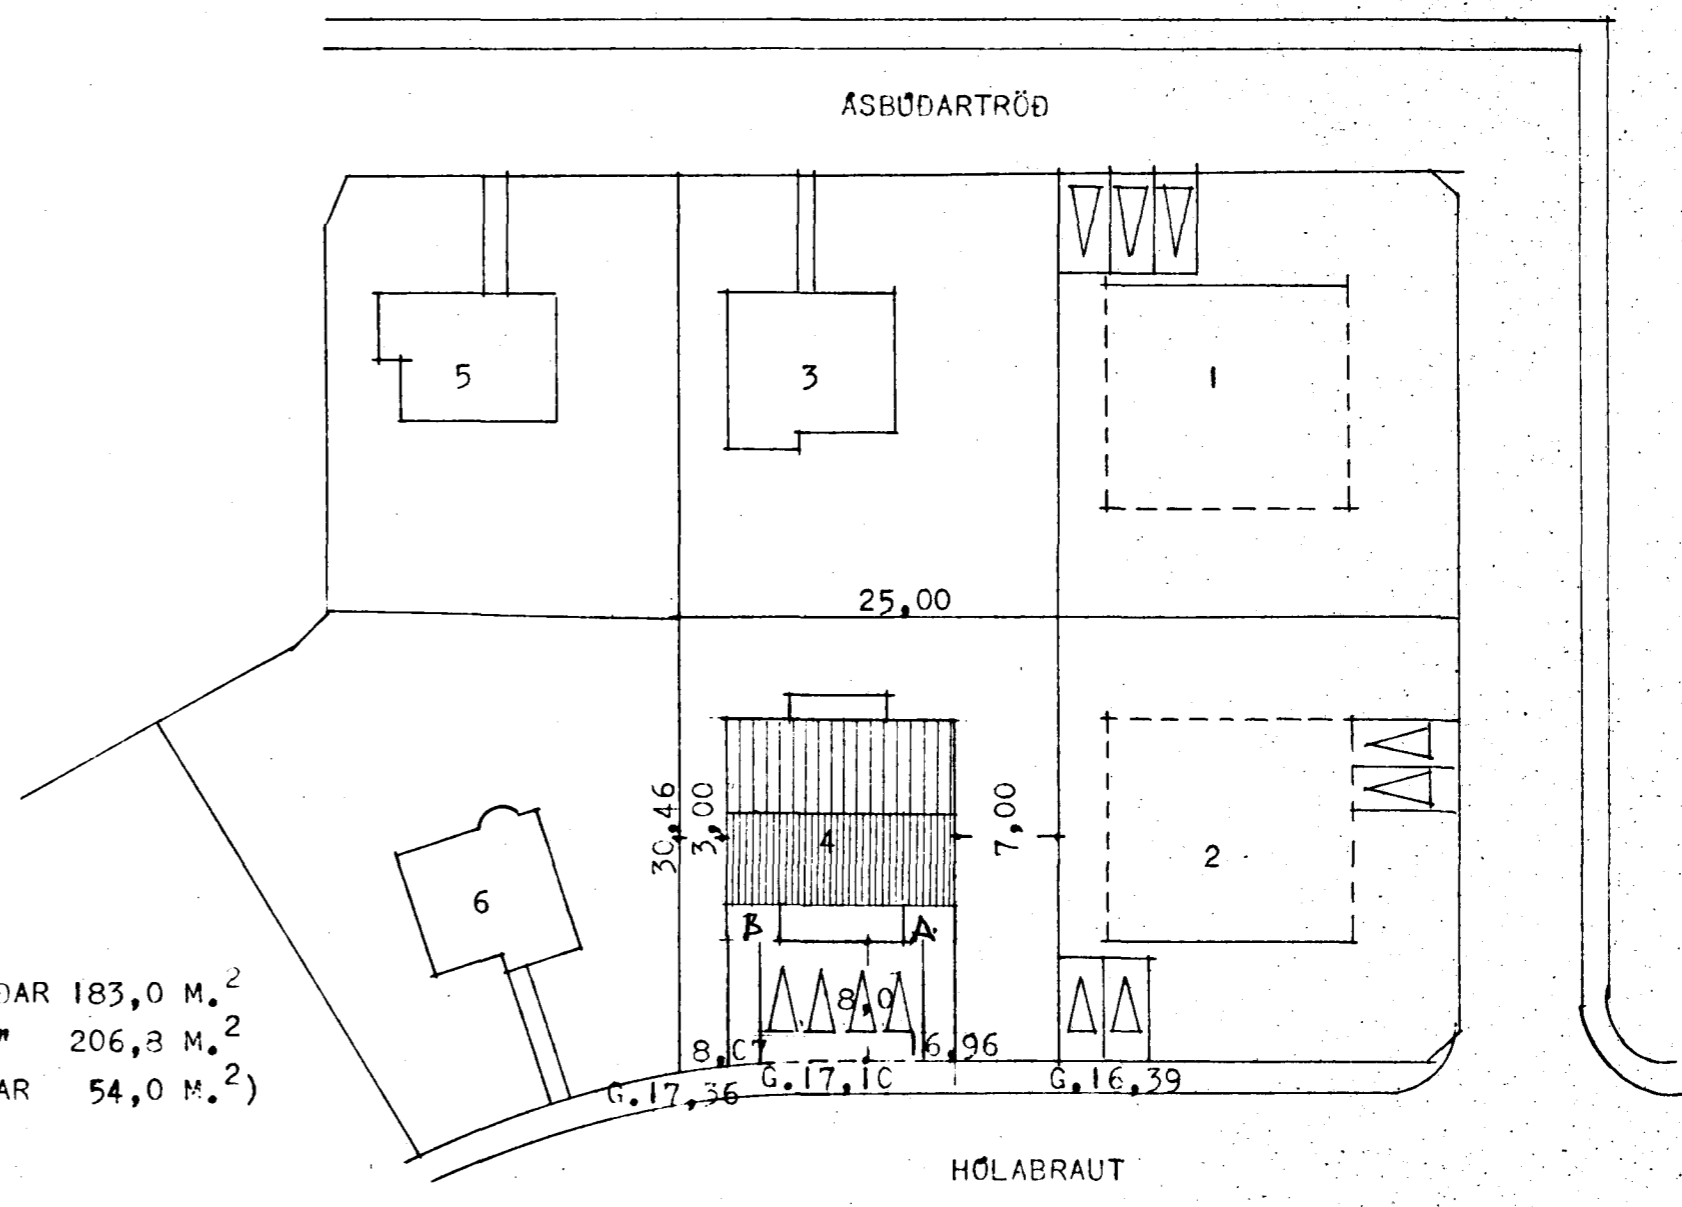

*[Signature]*