
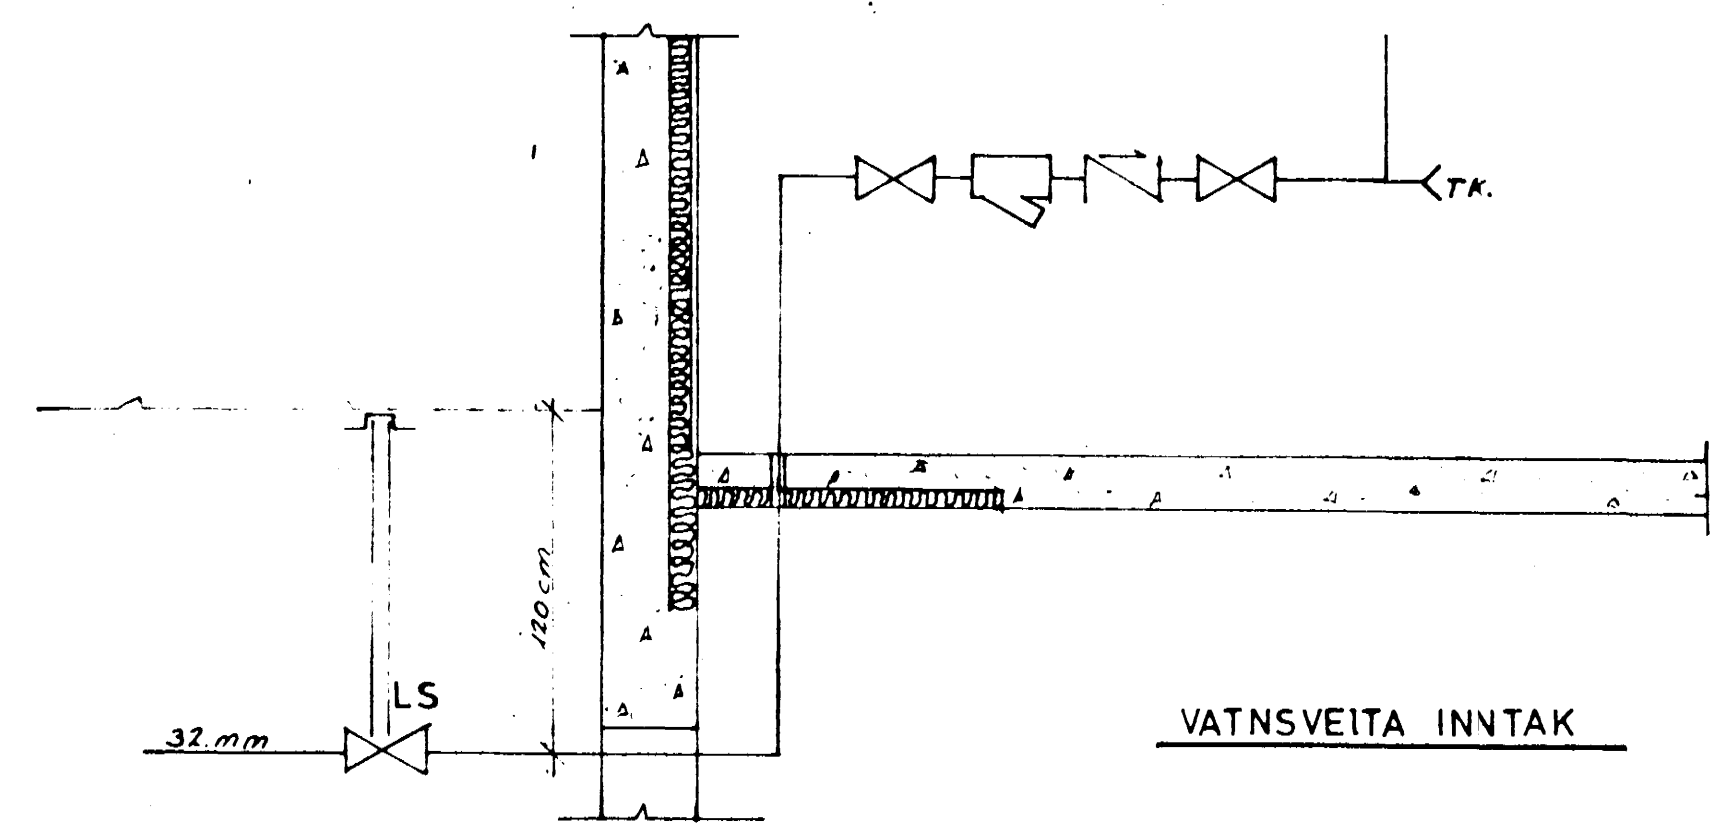
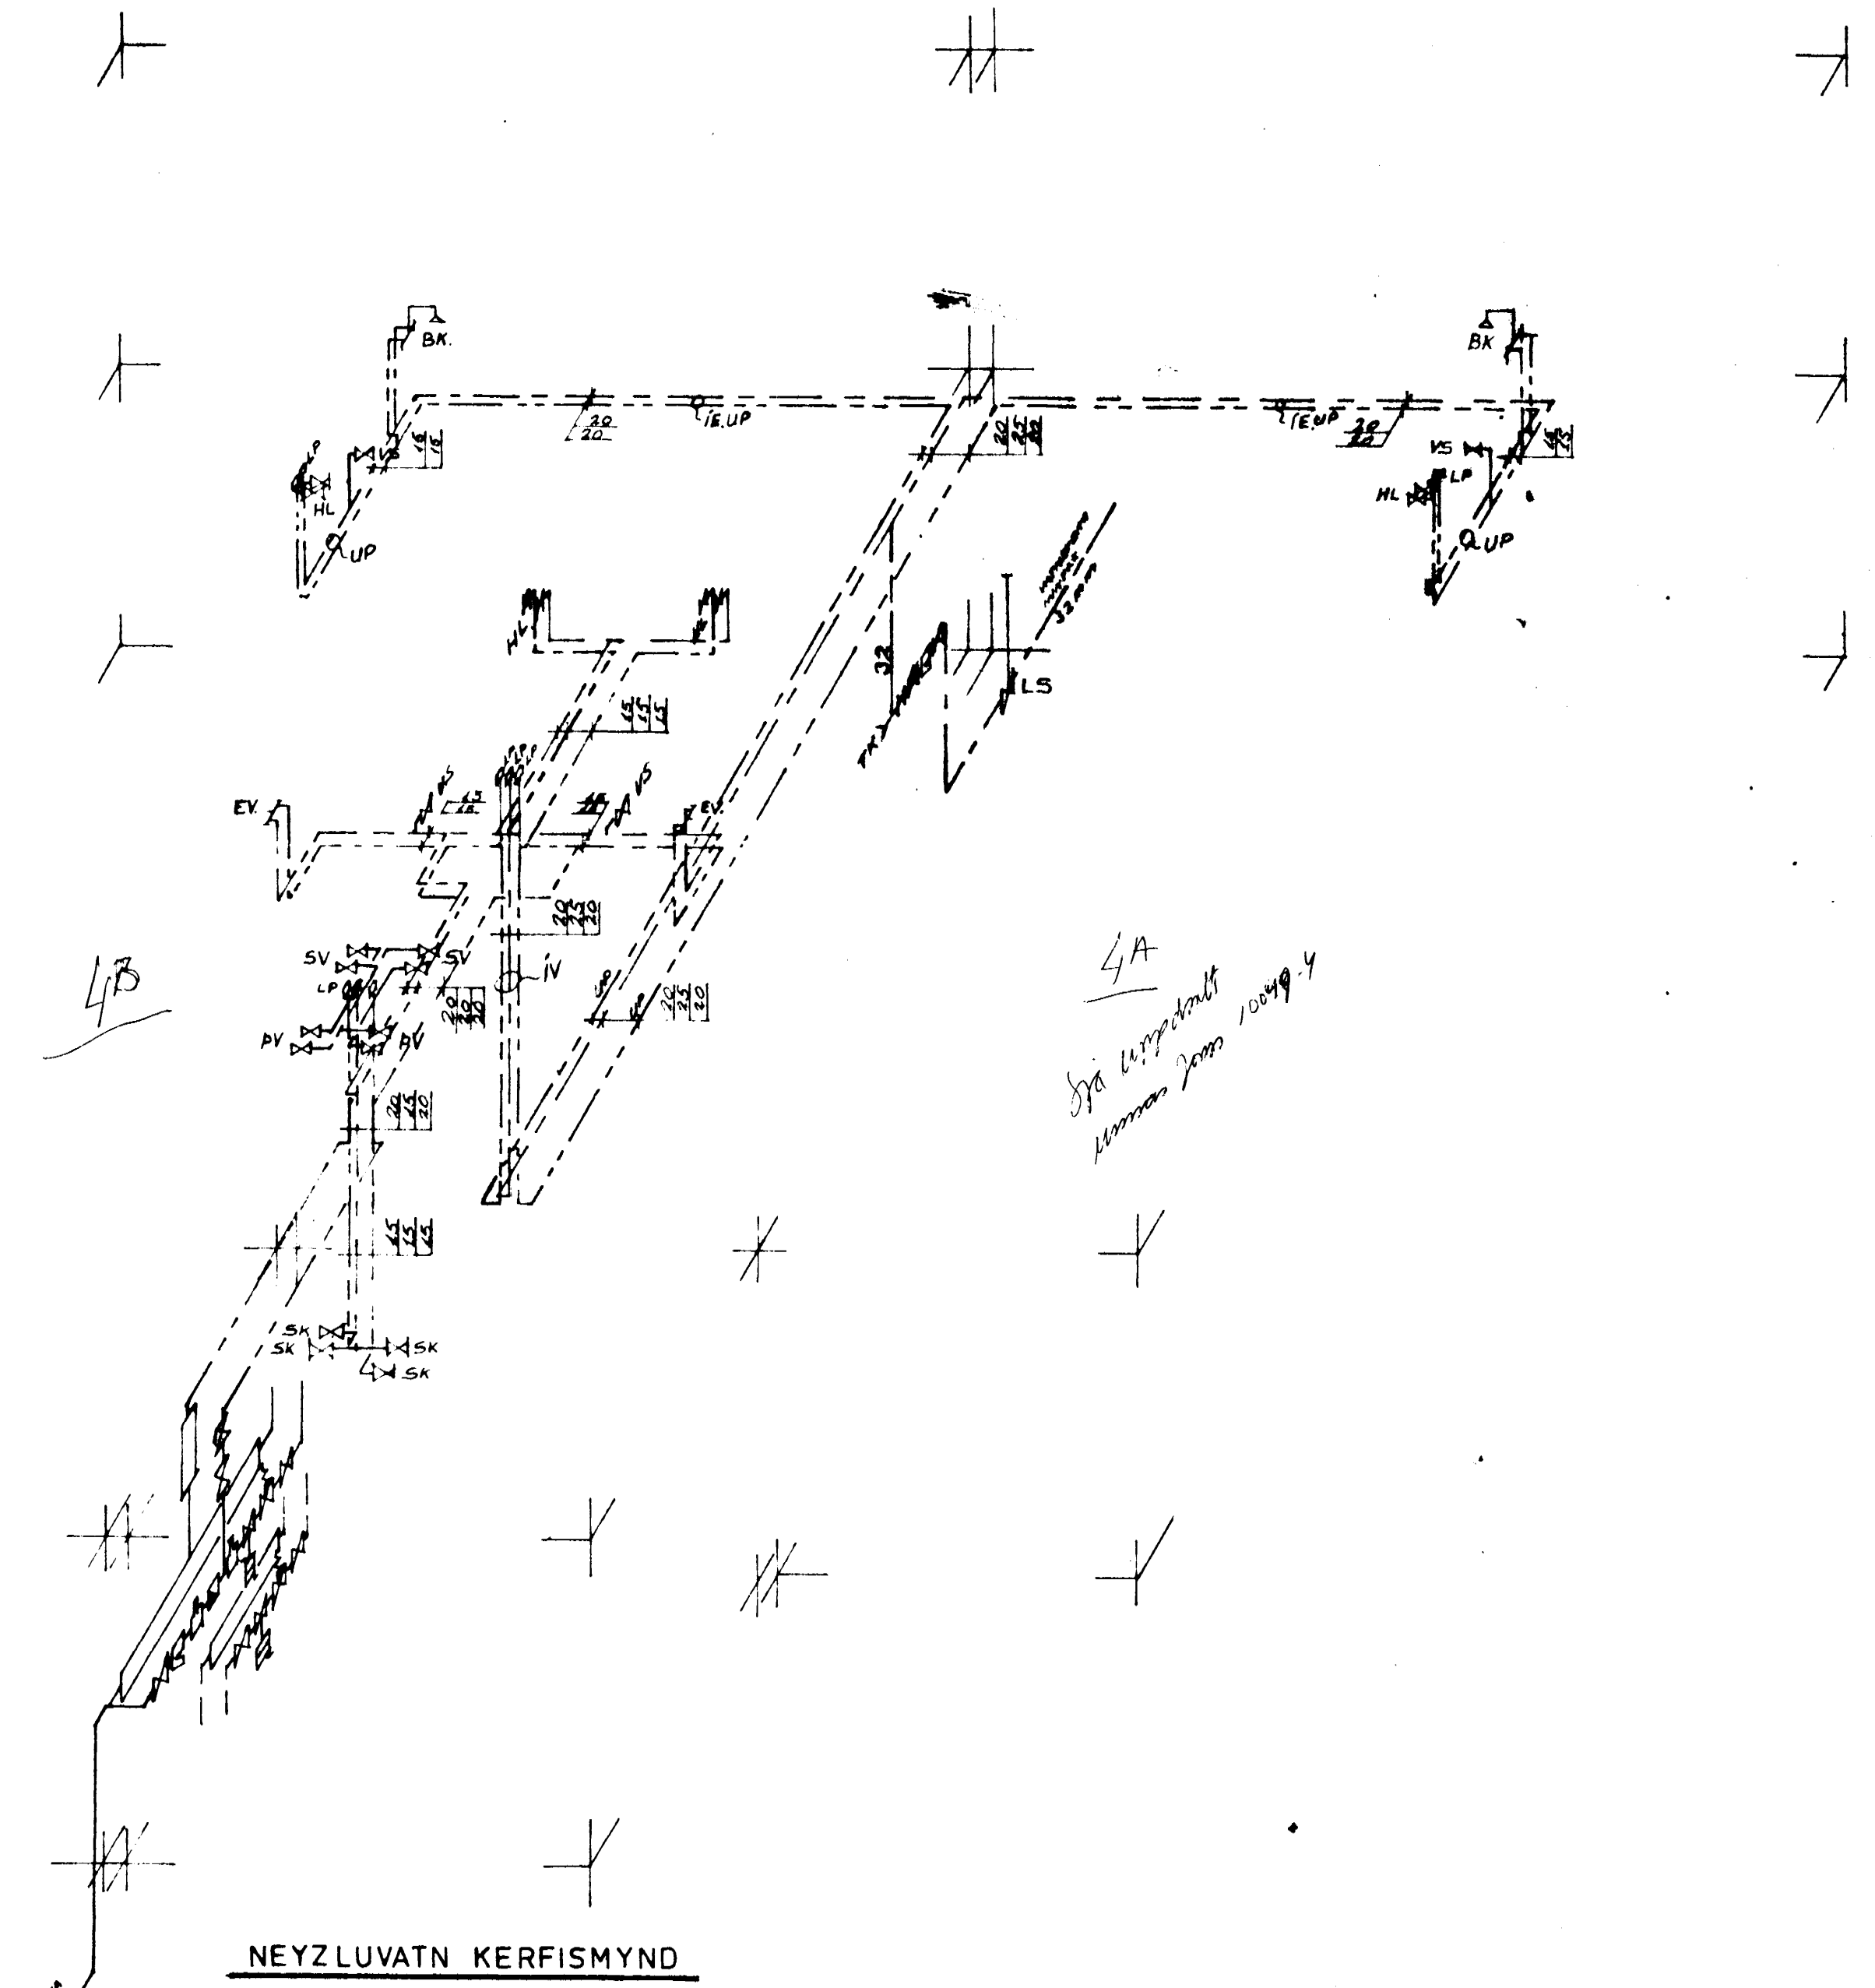
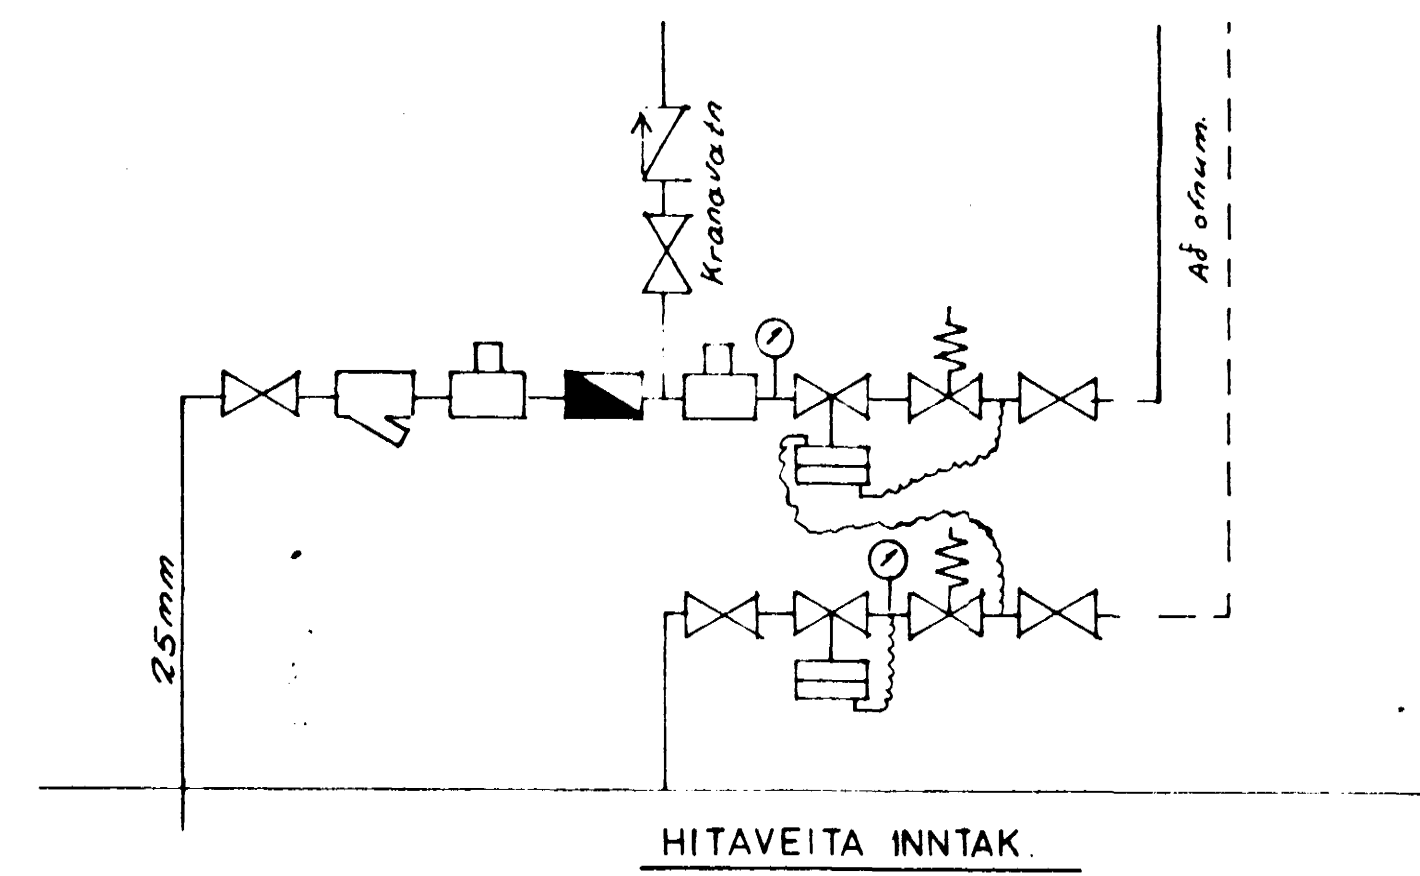


TÖPPUNARSTAÐIR

HEITI	Tökn	Tökn		Kaldir kránar		Heitir kránar	
		Fjöldi í búið	Viðir, mm	Töpp	Viðir, mm	Töpp	
Handlaug	HL	2	2	2	2	2	
Bílvottur	SK	1	1	1	1	1	
Elhövaskur	EY	1	1	1	1	1	
Vatnsalarni	VS	2	2	1			
Skolaskur	SV	1	1	1	1	1	
Þvottavél	ÞV	1	1	1	1	1	
Raðker	BK	1	1	1	1	1	
Samtals pr. íbúð				8		7	
INNTAK			32 mm				

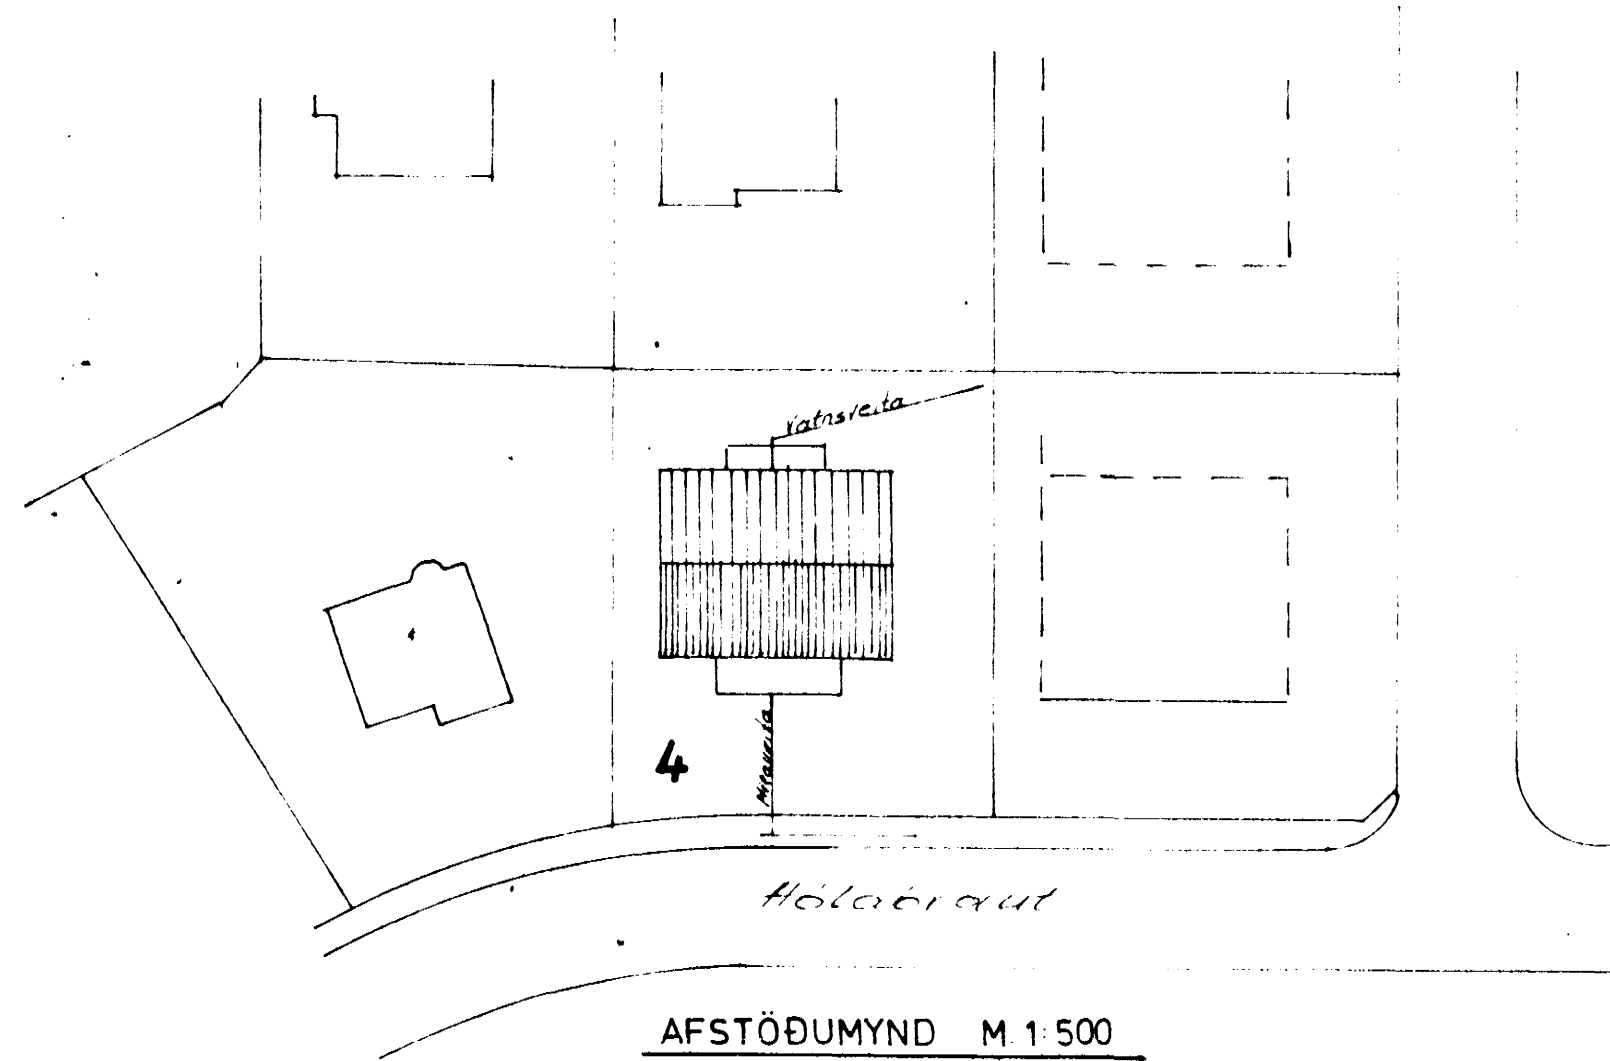

Vatnlögn, efni og frágangur:
 Pipur innanhúss fyrir heitt og kaltvatn, skulu vera galvaniseráðar stálpipur sem skal einangra með 2cm glerullarhólkum eða öðru jafngildu efni og velja með plasti.
 Sýnilegar pipur skal auk þess velja með gríðu, limbra og tímala.
 Pipur í regginangrun skulu liggja minnst 10cm yfir gólfplötu.
 Lóttubúar skulu vera 300mm í langir og 20mm í þvermál.
 Engar lagur eru í gólfraufum.
 Tökn og skammtastærðir eru í samræmi við ÍST 64 og viðast til hans.
 Efni og frágangur skal vera í samræmi við reglugerð.

HÓLABRAUT 4 A		HAFNARFIRÐI		dag	r	l	y	stíðall
HREINÆTIS OG HITALÖGN		1. br.		2. br.		3. br.		ÍST 64
RÁÐBARÐUR S/F		ÁGÚST ÞORGEIRSSON		BJARNI ÞÓR ENARSSON		SÍMI: 444 84		teikn nr. 304
RÁÐGJÖF OG VEKEREÐIÞJÓNUSTA		mkv. 1:50 & 1:25		verk nr. 7902				