



GRUNNMYND 1. HÆÐ

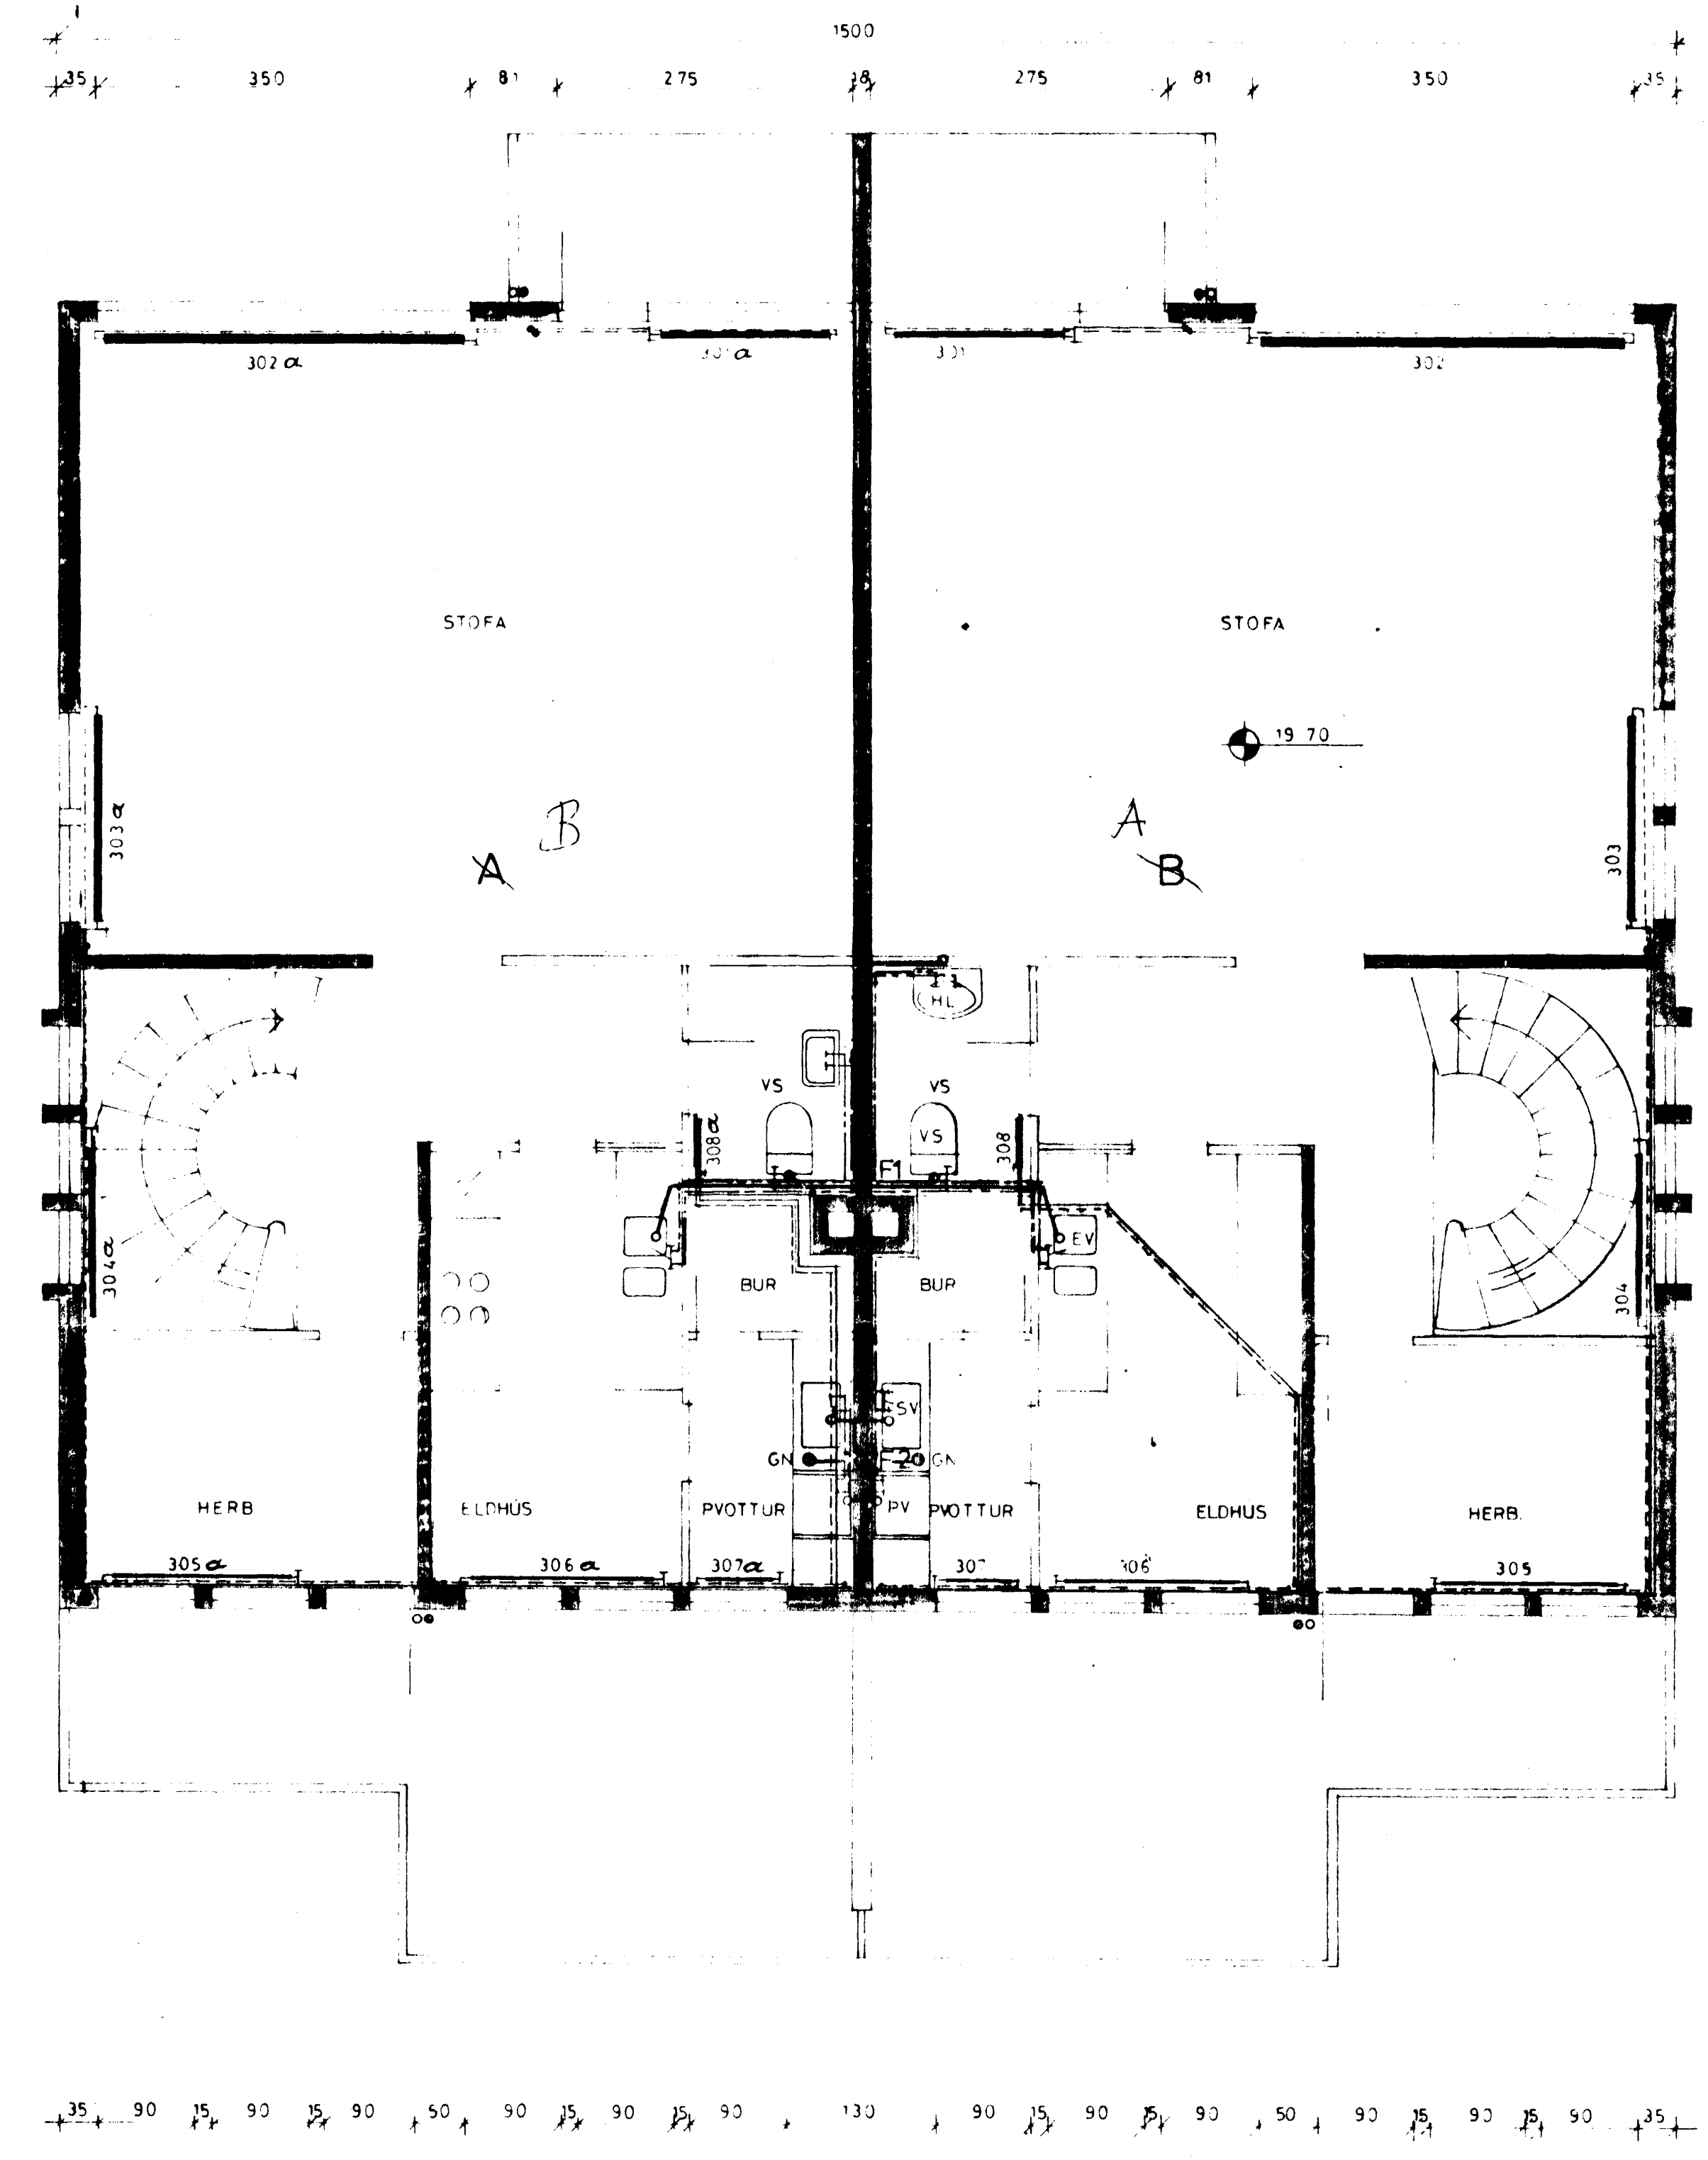

GRUNNMYND 2. HÆÐ

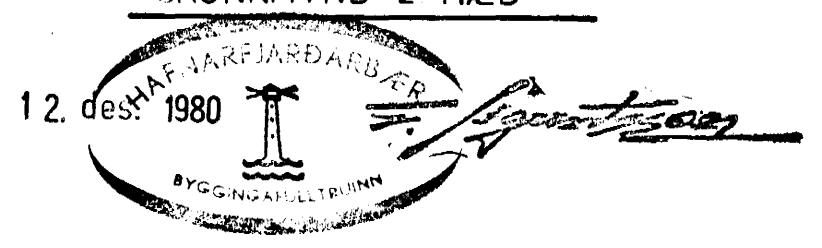

Breyting 1: Langir í við X einungis

HÓLABRAUT 4 HAFNARFIRÐI	honn	dags	r	t	y	Staðall ÍST 64 ÍST 66
	1 br					
	2 br					
HREIÐÆTIS OG HITALOGN	3 br					mkv. 1 50 verk nr. 7902
	samb					
RÁÐBARDUR S/F RÁÐGJOF OG VERKFRÆÐIÞJÓNUSTA	ÁGÚST ÞORGEIRSSON	teikn. nr.				303
	BJARNI ÞÓR EINARSSON SIMAR. 442 8406 44525					