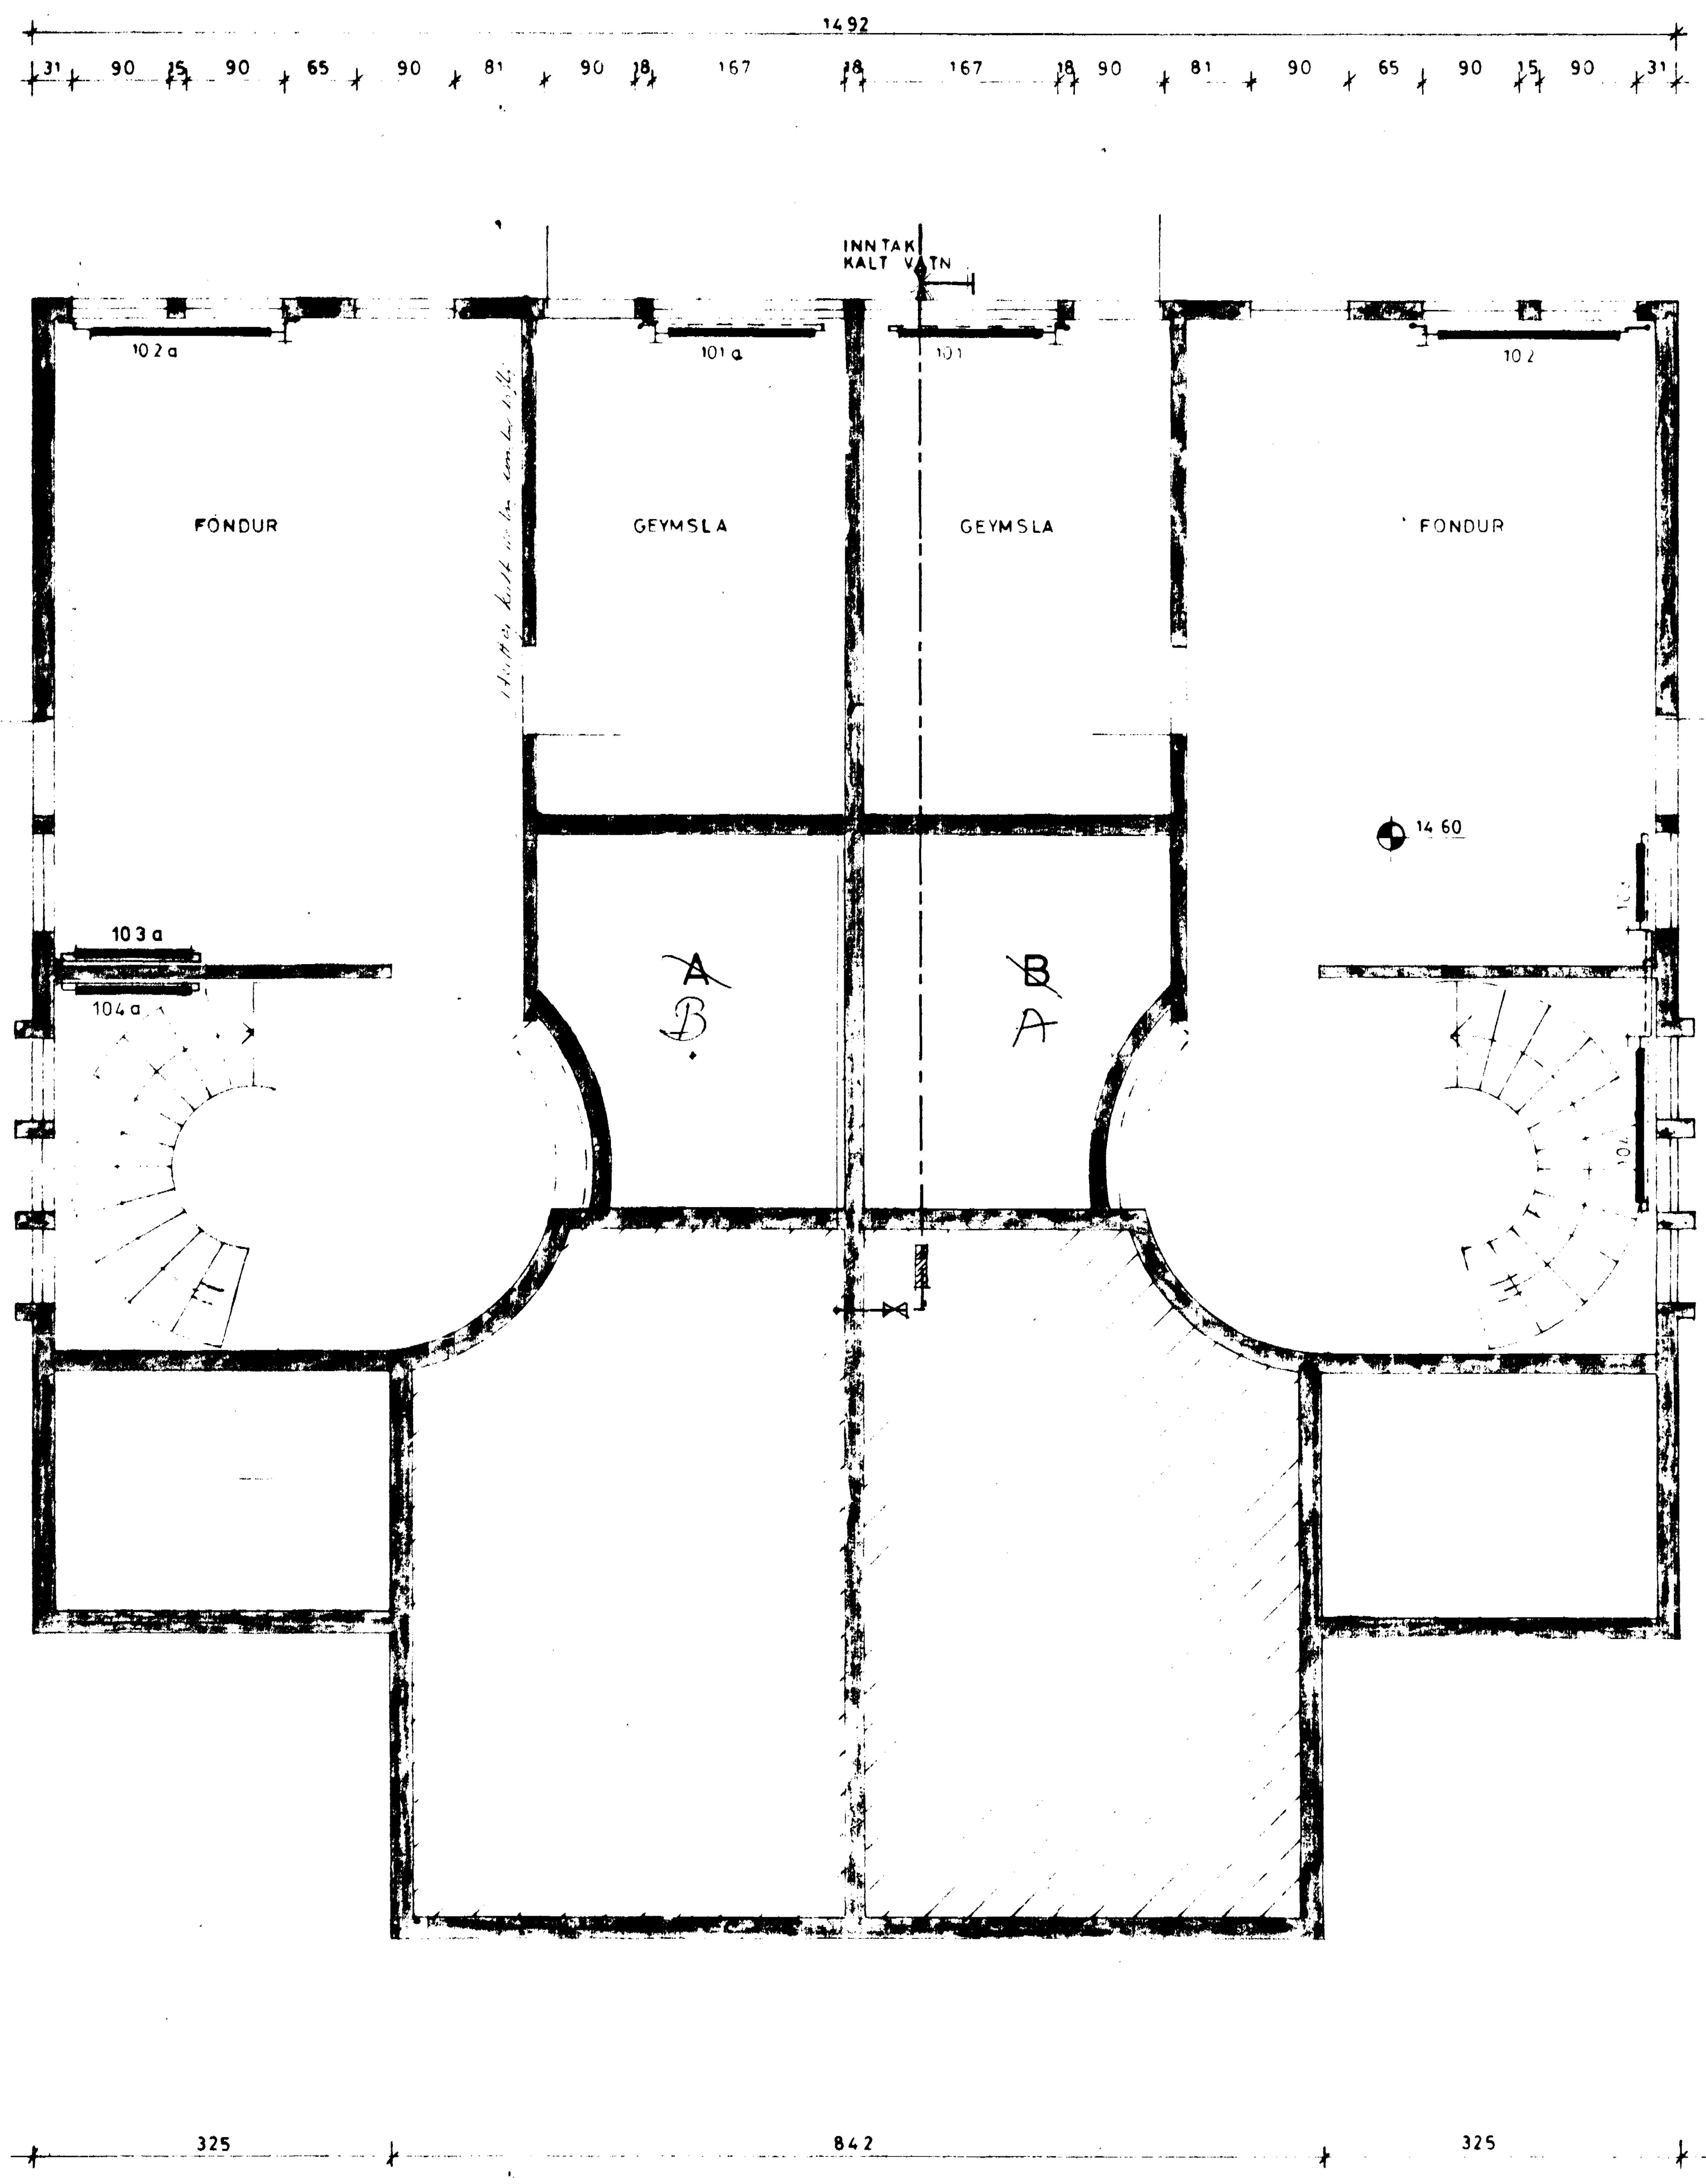

GRUNNMYND KJALLARI.

OFNASTÆRÐIR

Ofn nr	Varmaþörf W pr klst	Mesta Lengd	Mesta hæð	Tenging mm	Tegund
101	1 [illegible]50			BC(AD)–10	
102	1 050			AD(BC)–10	
103	1 000			BC(AD)–10	
104	1 000			AD(BC)–10	
201	1 030			BC(AD)–10	
202	530			BC(AD)–10	
203	400			AC(BD)–10	
204	840			BC(AD)–10	
205	590			BC(AD)–10	
206	1 000			AD(BC)–10	
207	1 415			AD(BC)–10	
208	2 300			BC(AD)–10	
301	1 330			BC(AD)–10	
302	2 000			AD(BC)–10	
303	1 500			BC(AD)–10	
304	750			AD(BC)–10	
305	980			BC(AD)–10	
306	1 520			BC(AD)–10	
307	500			BC(AD)–10	
308	240			BC(AD)–10	

A, B, C, D

Mestu stærðir ofna ákvarðist á staðnum

Tengimerkingar ofna innan sviga, gilda fyrir vinstri helming hússins, merktir „a".
Framrásarhitastig er +80°C, bakrás +40°C og Δtm +40°C.
Einangrun skal vera í samræmi við ákvæði byggingarsamþykktar
Heildar varmatap er 21025 W/klst. pr íbúð

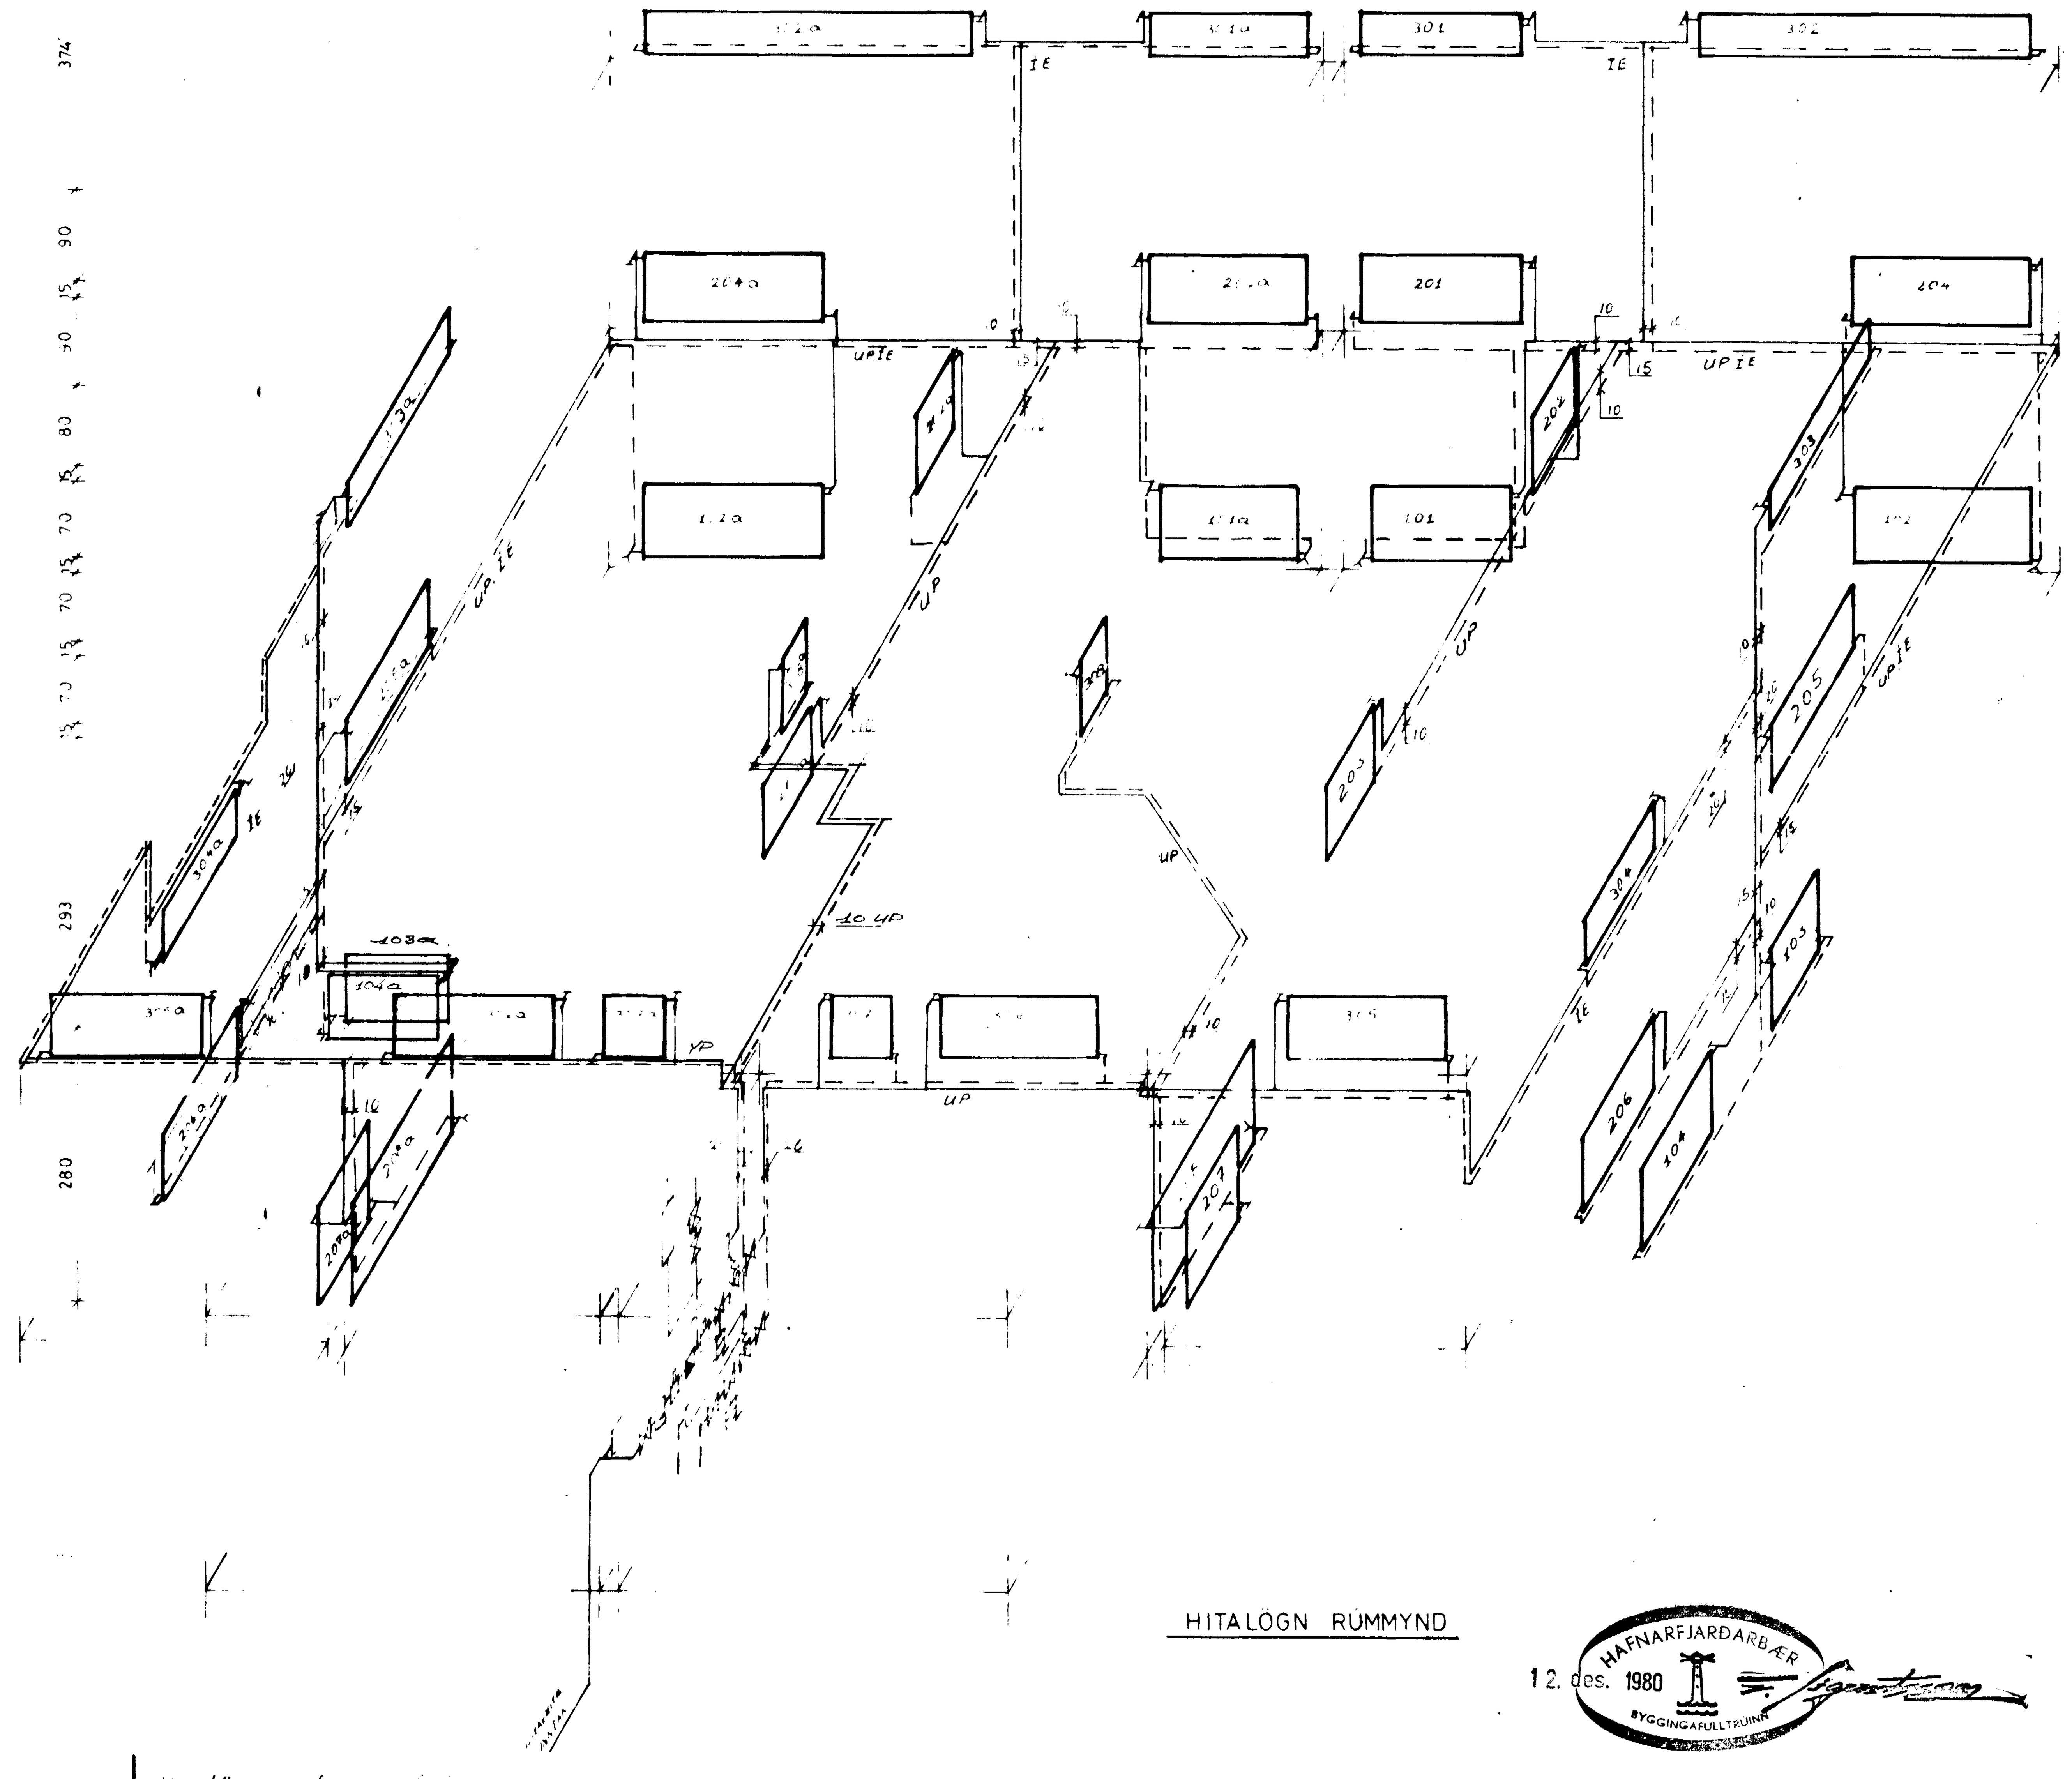

HITALÖGN RÚMMYND

12. des. 1980 HAFNARFJARÐARBÆR BYGGINGAFULLTRÚINN

Hitalögn, efni og frágangur.
Á alla ofna komi sjálfvirkur hitastilliloki, stilliloki og lofttæmiskrúfa.
Pípur skulu vera svartar stálpípur, þær skal einangra
með 2cm. glerullarhólkum og vefja með plasti
Pípur í veggeinangrun skulu liggja minnst 10cm. yfir gólfplötu.
Varðandi sýnilegar pípur, sjá um vatnslögn
Áður en lögn er hulin, skal hún þrýstiprófuð með 6kg þrýstingi á cm²
Efni og frágangur skal vera í samræmi við reglugerð

Breyting 1: Lagnir í íbúð ~~A~~ B einungis

HÓLABRAUT 4 HAFNARFIRÐI HREINLÆTIS OG HITALÖGN		dags	r	t	y
	hönn	apr'80			staðall ÍST 64 ÍST 66
	1 br	des'80			mkv 1:50
	2 br				
	3 br				verk nr 7902
	samþ				
RÁÐBARÐUR S/F RÁÐGJÖF OG VERKFRÆÐIÞJÓNUSTA	ÁGÚST ÞORGEIRSSON BJARNI ÞÓR EINARSSON SÍMAR 44484 OG 44525				teikn nr 302