


 Samþykkt á fundi
byggingarnefndar þann
22 APR. 1998 
 Byggingafulltrúinn i Hafnarfirði
Erlendur Hjálmarsson

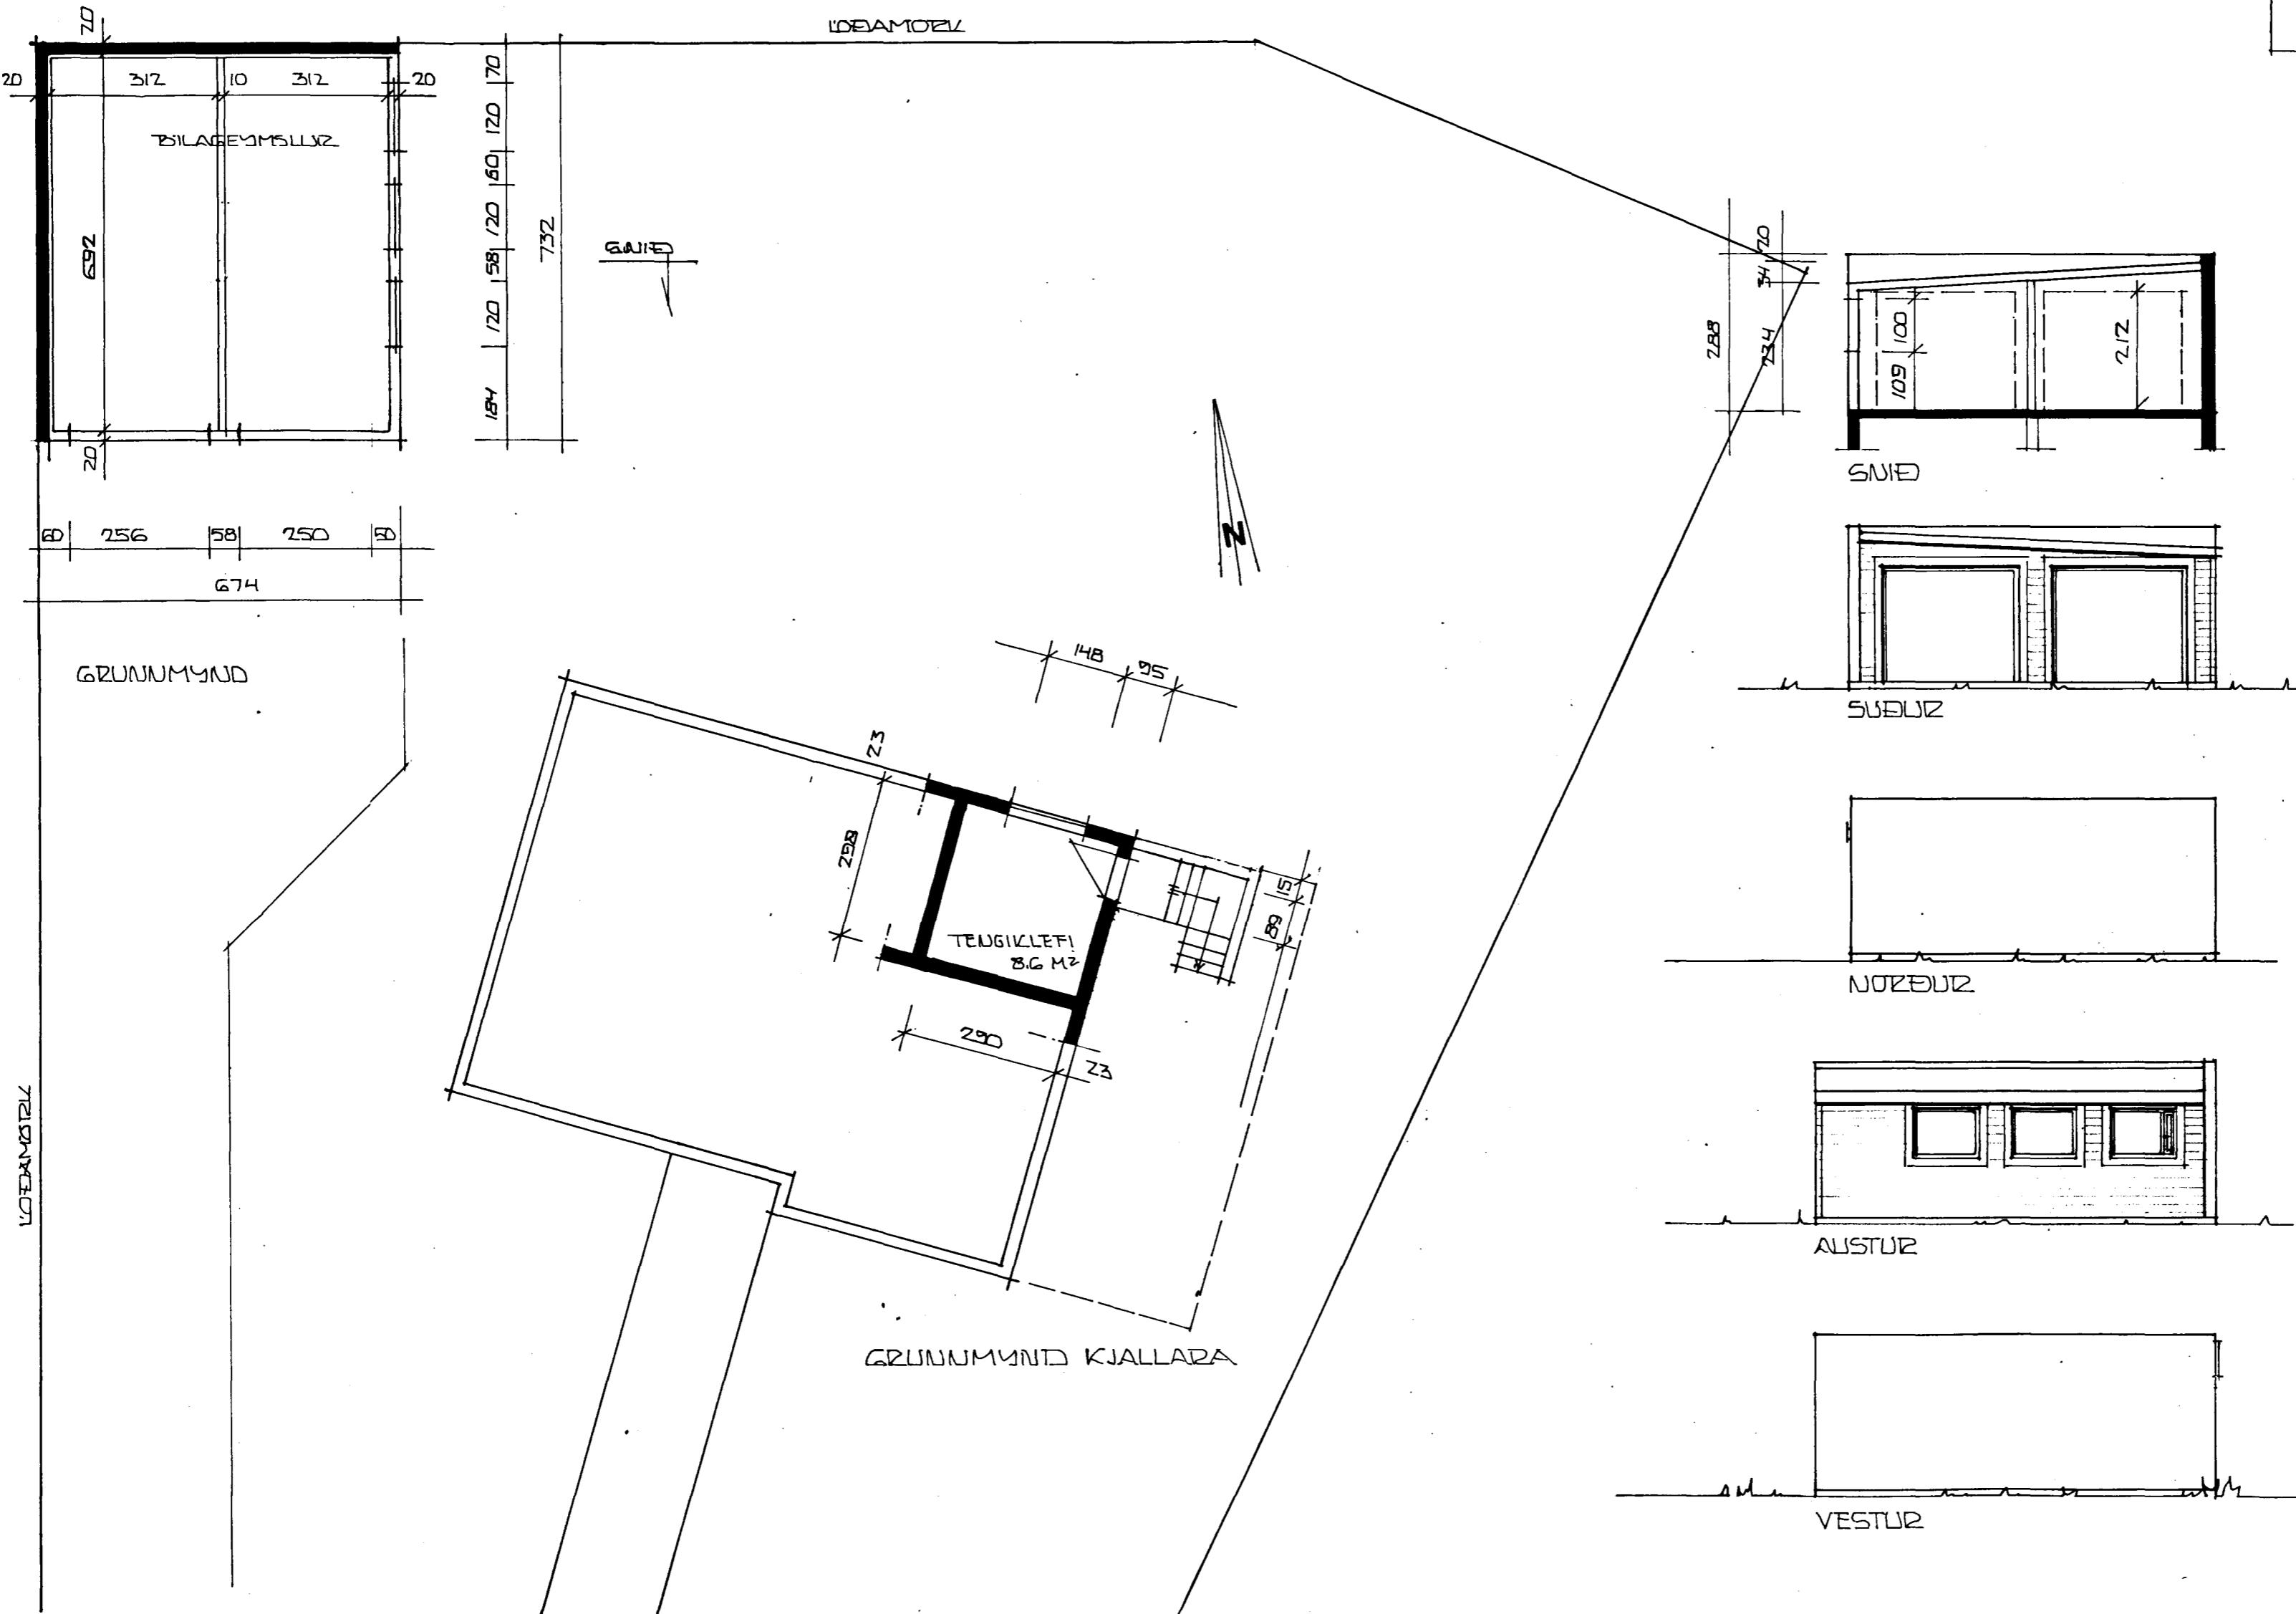

Skýringar:

Hús þetta er byggt samkvæmt teikningu samþykkti af byggingarnefnd Hafnarfirðar árið 1954. Teikning af einum bílskúr á löðinni var samþykkt af sömu nefnd 26/7-1961. Þessi bílskúr var ekki byggður heldur annar tvöfaldur eins og fram kemur á þessari teikningu. Þegar ibúðarhús Í var byggt var gerður kjallari undir hluta þess sem kyndiklef. Þessi kjallari kemur ekki fram á eldri teikningum. Hann er nú notaður fyrir inntök húsin.

Hér er bílskúrinn og kjallarinn teiknaðir upp samkvæmt mælingum. Öðrum byggingarnefndarteikningum hefur verið breytt til samræmis við þessa teikningu og fylgja hér með.

Bílskúrinn:

Undirstaða og gölfplata bílskúrsins er úr steinsteyptu svo og úteggir í norður og vestur þ.e. veggir á löðamörkum. Aðrir úteggir eru úr timbri svo og þak. Þak er klætt með bárujárn. Bílskúrarnir fylgja ibúðinni á jarðhæð og á 1. hæð.

Kjallari:

Undirstaða, gölfplata, veggir og loft kjallara er allt úr steinsteyptu. Hann er í sameign allra í húsinu.

Stærðir:

	Flötur brúttó	Rúmmál brúttó
Bílskúr:	49,3 m ²	123,8 m ³
Kjallari:	11,6 m ²	23,7 m ³

NR:	DAGS	BREYTING	AF	Hannar SÍDUMÚLA 1, 108 REYKJAVÍK S: 687317 FAX: 687320 KT.: 670686-1599 SAM: <i>[Signature]</i>	REIKN: 5. JUNI TEIKN: 5. JUNI DAGS: 18. II. 1997 EFNI: Byggingarnefndarteikning: Bílskúr og kjallari	VERK: Hólabraut 8, Hafnarfirði BLAD: 102
						Mkv. 1:100