

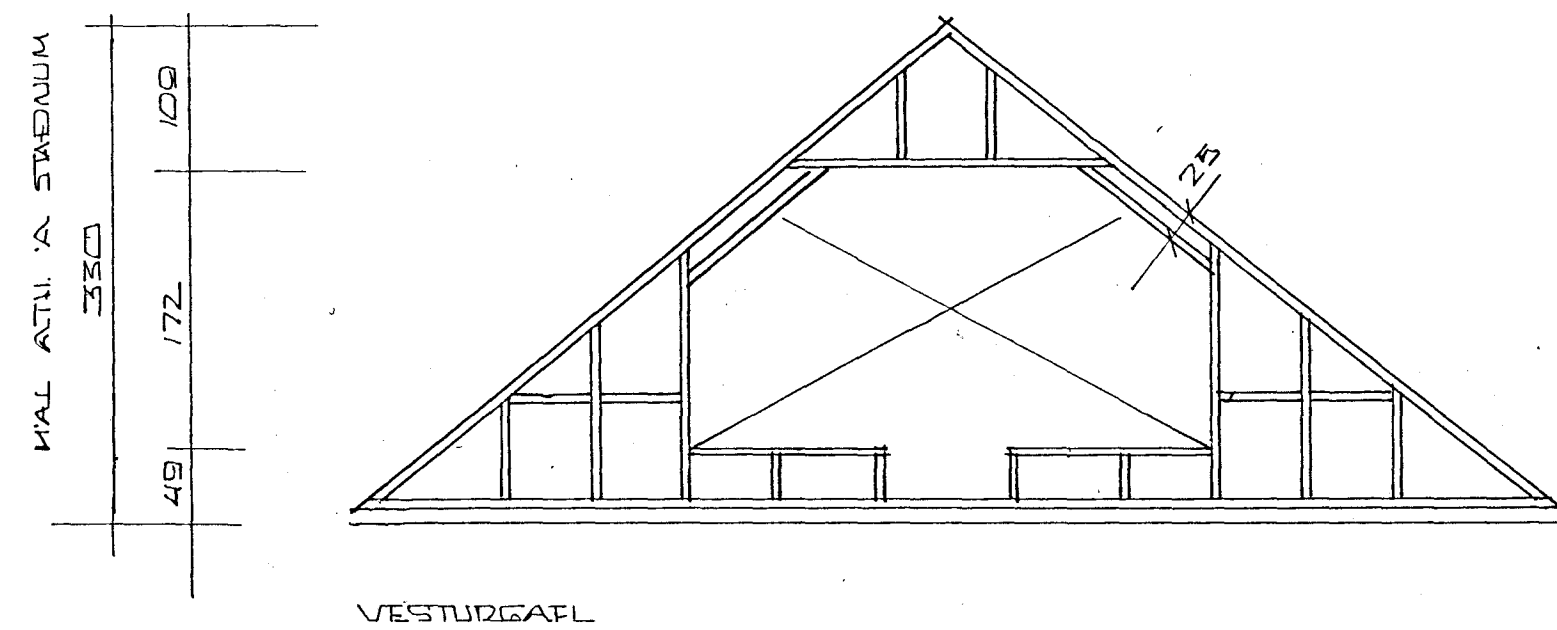
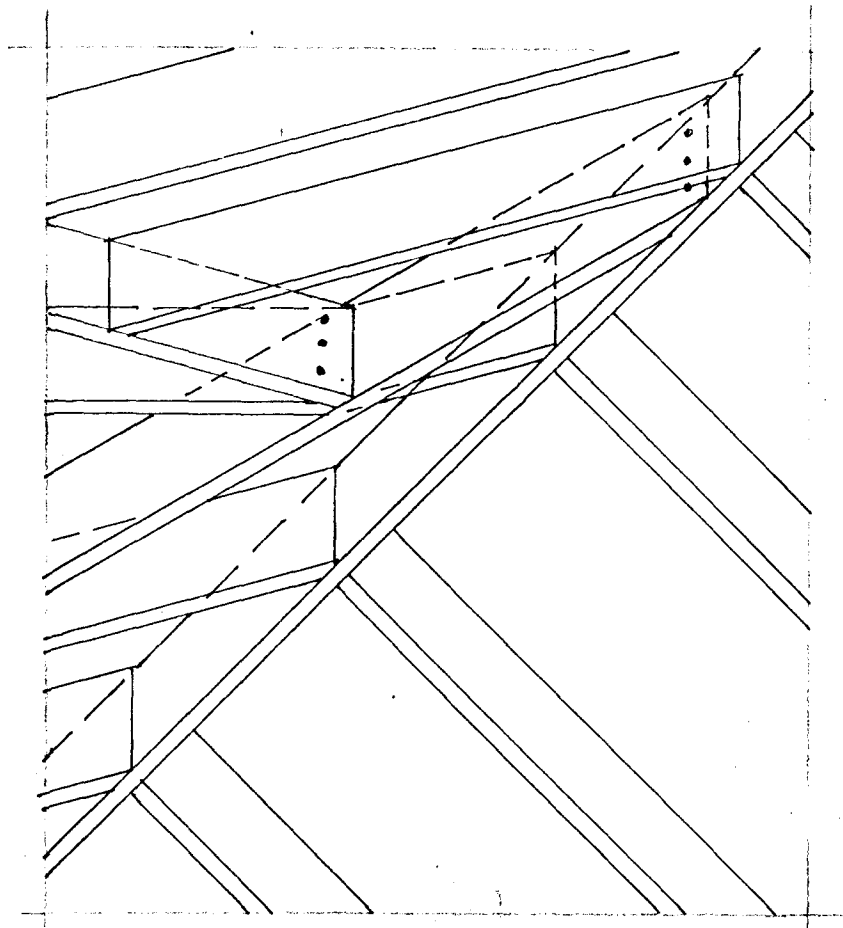
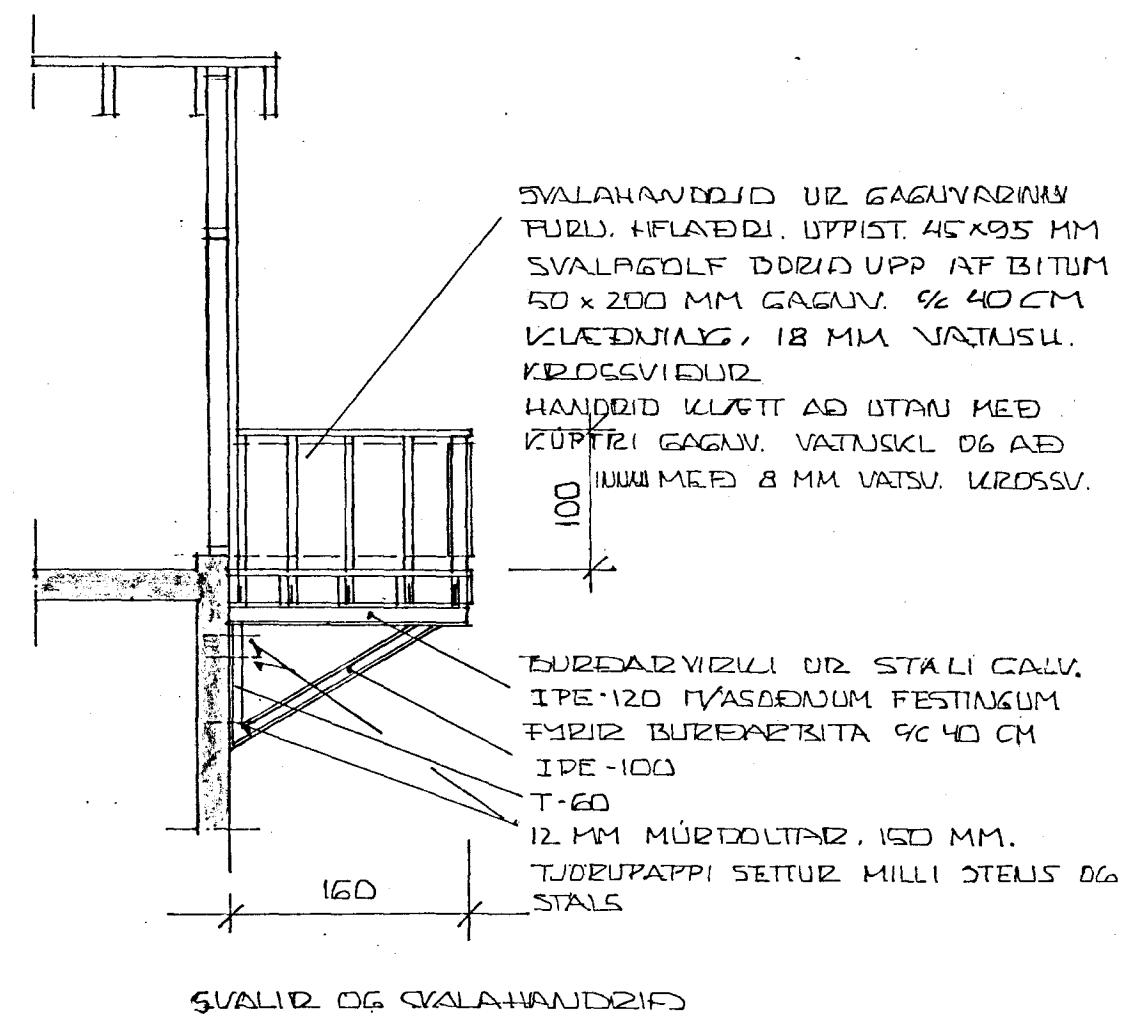
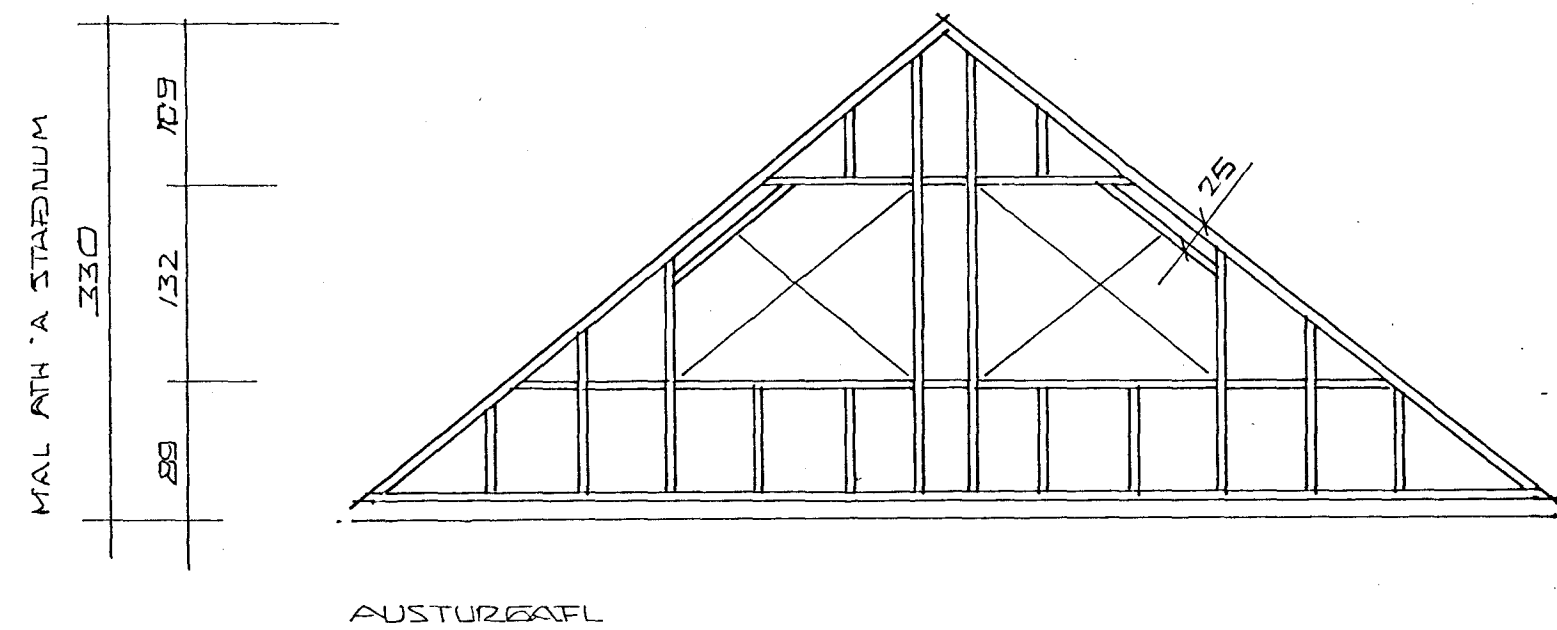


FRAGAÐUR SPERNA VÍÐ KVIST
DEILIMYND, SJA TEIKN 200

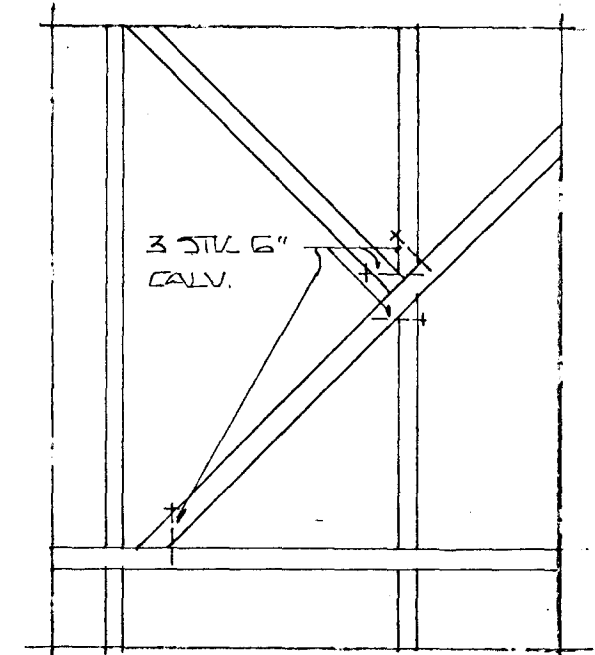

FRAGAÐUR SPERNA VÍÐ KVIST - RÚMMYND (1/4 M.V.)

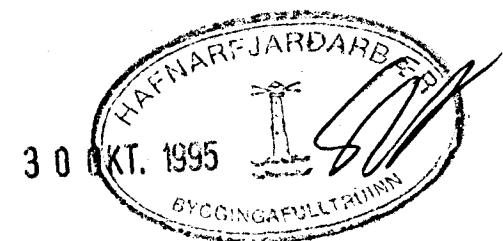

1	8.09.1995	FRAGAÐUR SPERNA VÍÐ KVIST 99NDUR	AF	Hannarr SÍÐUMÓLA 1, 108 REYKJAVÍK S: 687317 FAX: 687320 KT: 670686-1599	REIKN: <i>[Signature]</i>	VERK: Hólabraut 8, Hafnarfirði	BLAD: 201
NR:	DAGS	BREYTING	SAMP: <i>[Signature]</i>		TEIKN: <i>[Signature]</i>	EFNI: Burðarvirki: Gaflar, kvistur og svalir	Mkv. 1:50/20
					DAGS: 04.08.1995		