



Vatnslögn: Grunnmynd 1:50

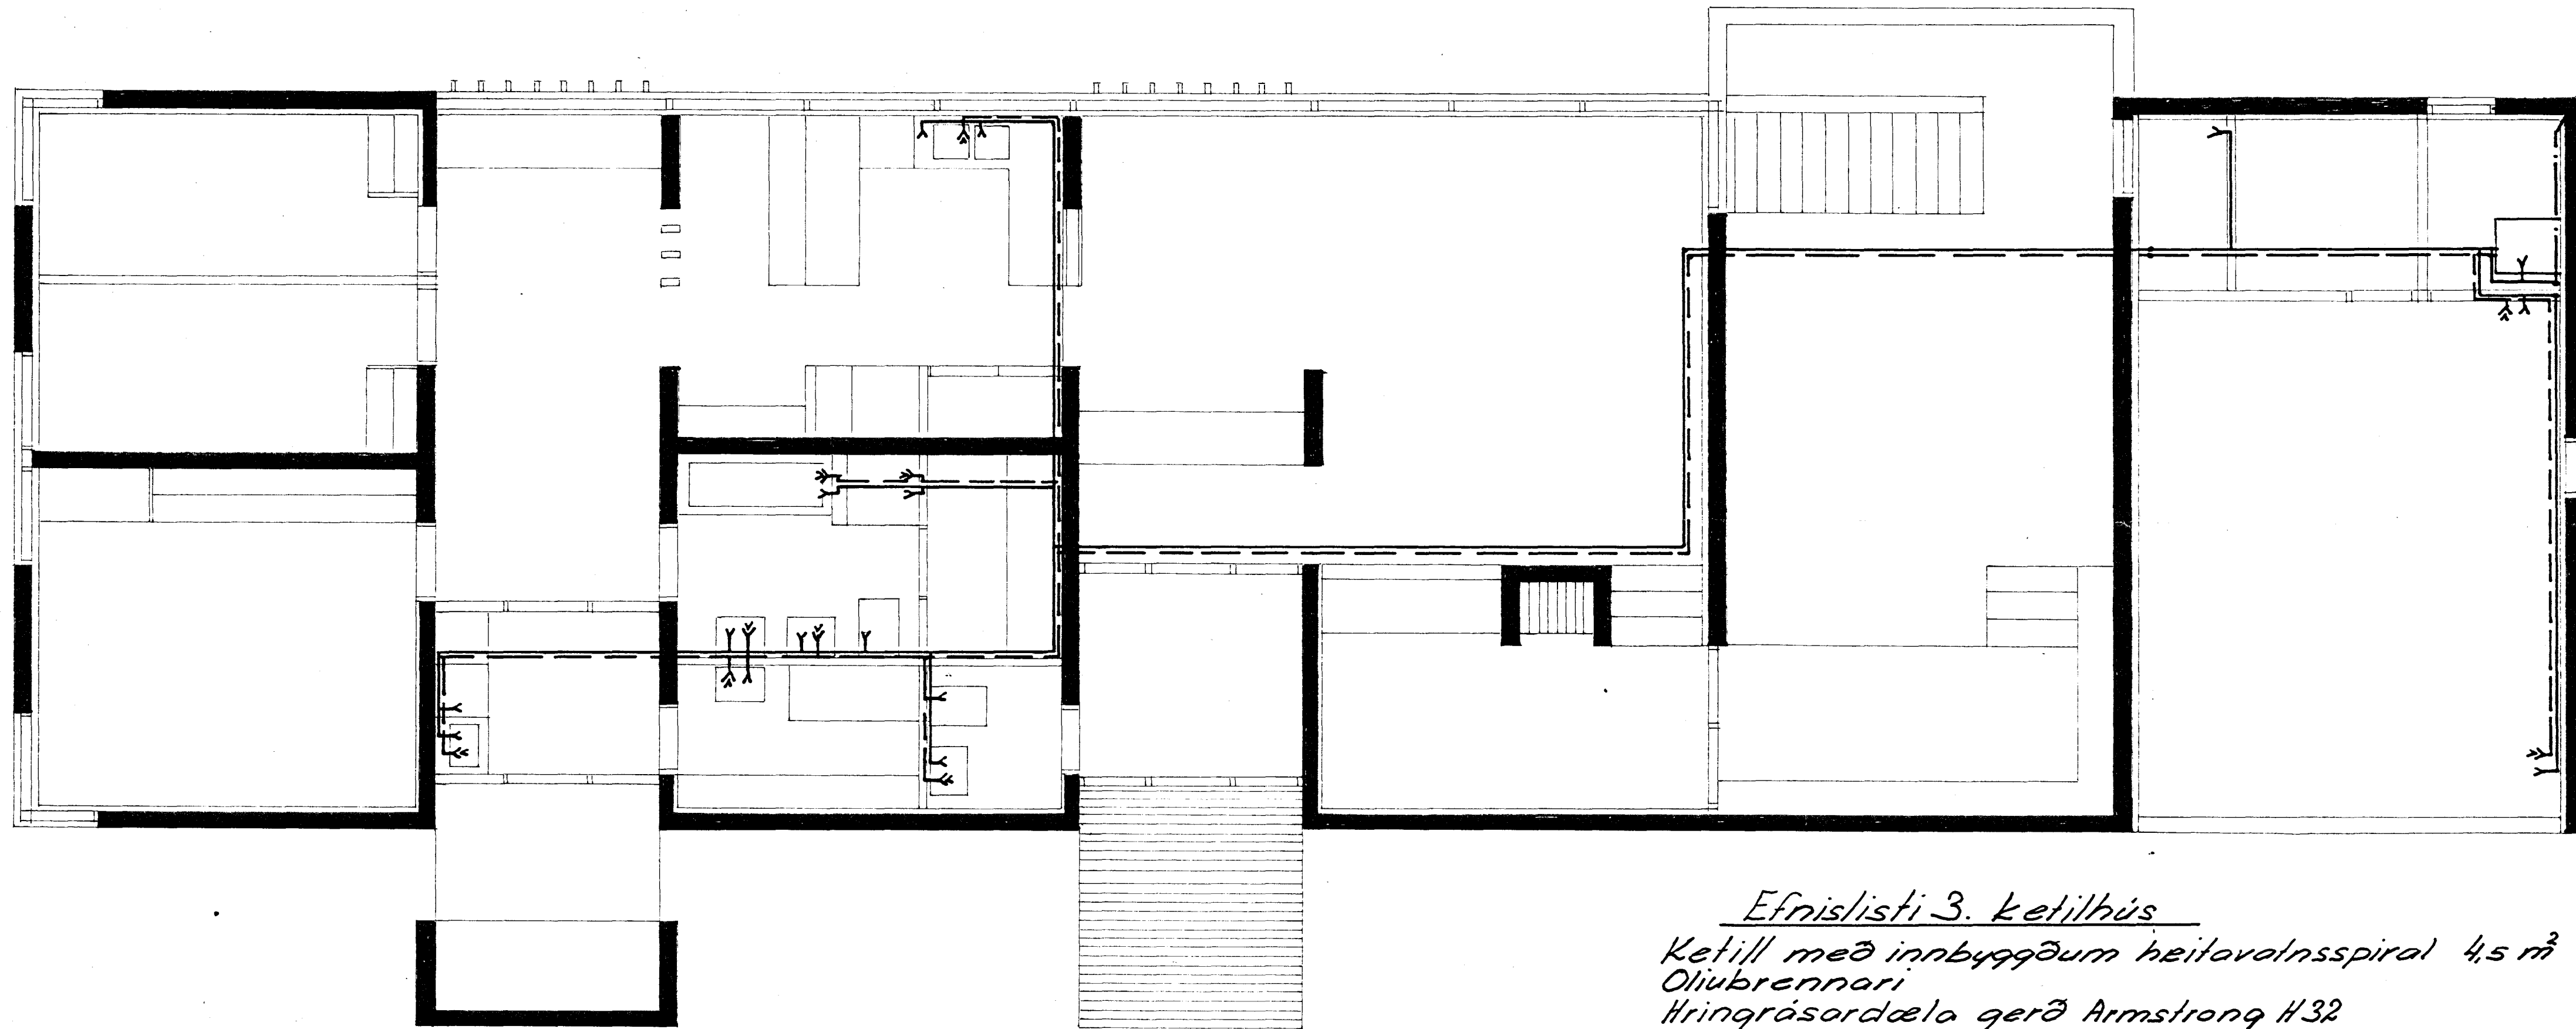

Efnislisti 3. Ketilhus

- Ketill með innbyggðum heitavatnsspiral 4,5 m²
- Oliubrennari
- Hringrásardæla gerð Armstrong H32
- Þrýstipennsluker gerð Extrol 2615
- Sjálfvirk áfylling gerð Armstrong og önnarsvæði 1/2" 6" 1/2"
- Sjálfvirk loftskrúfa
- Véllokar 2 stk gerð
- Stílliloki
- Hita og þrýstimælir
- Vatnshitastíllir
- Reykrofi
- Tæmingarloki 15°
- Renniloki 32°
- Renniloki 15°

Hitalögn og vatnslögn:
Ketilhus 1:10

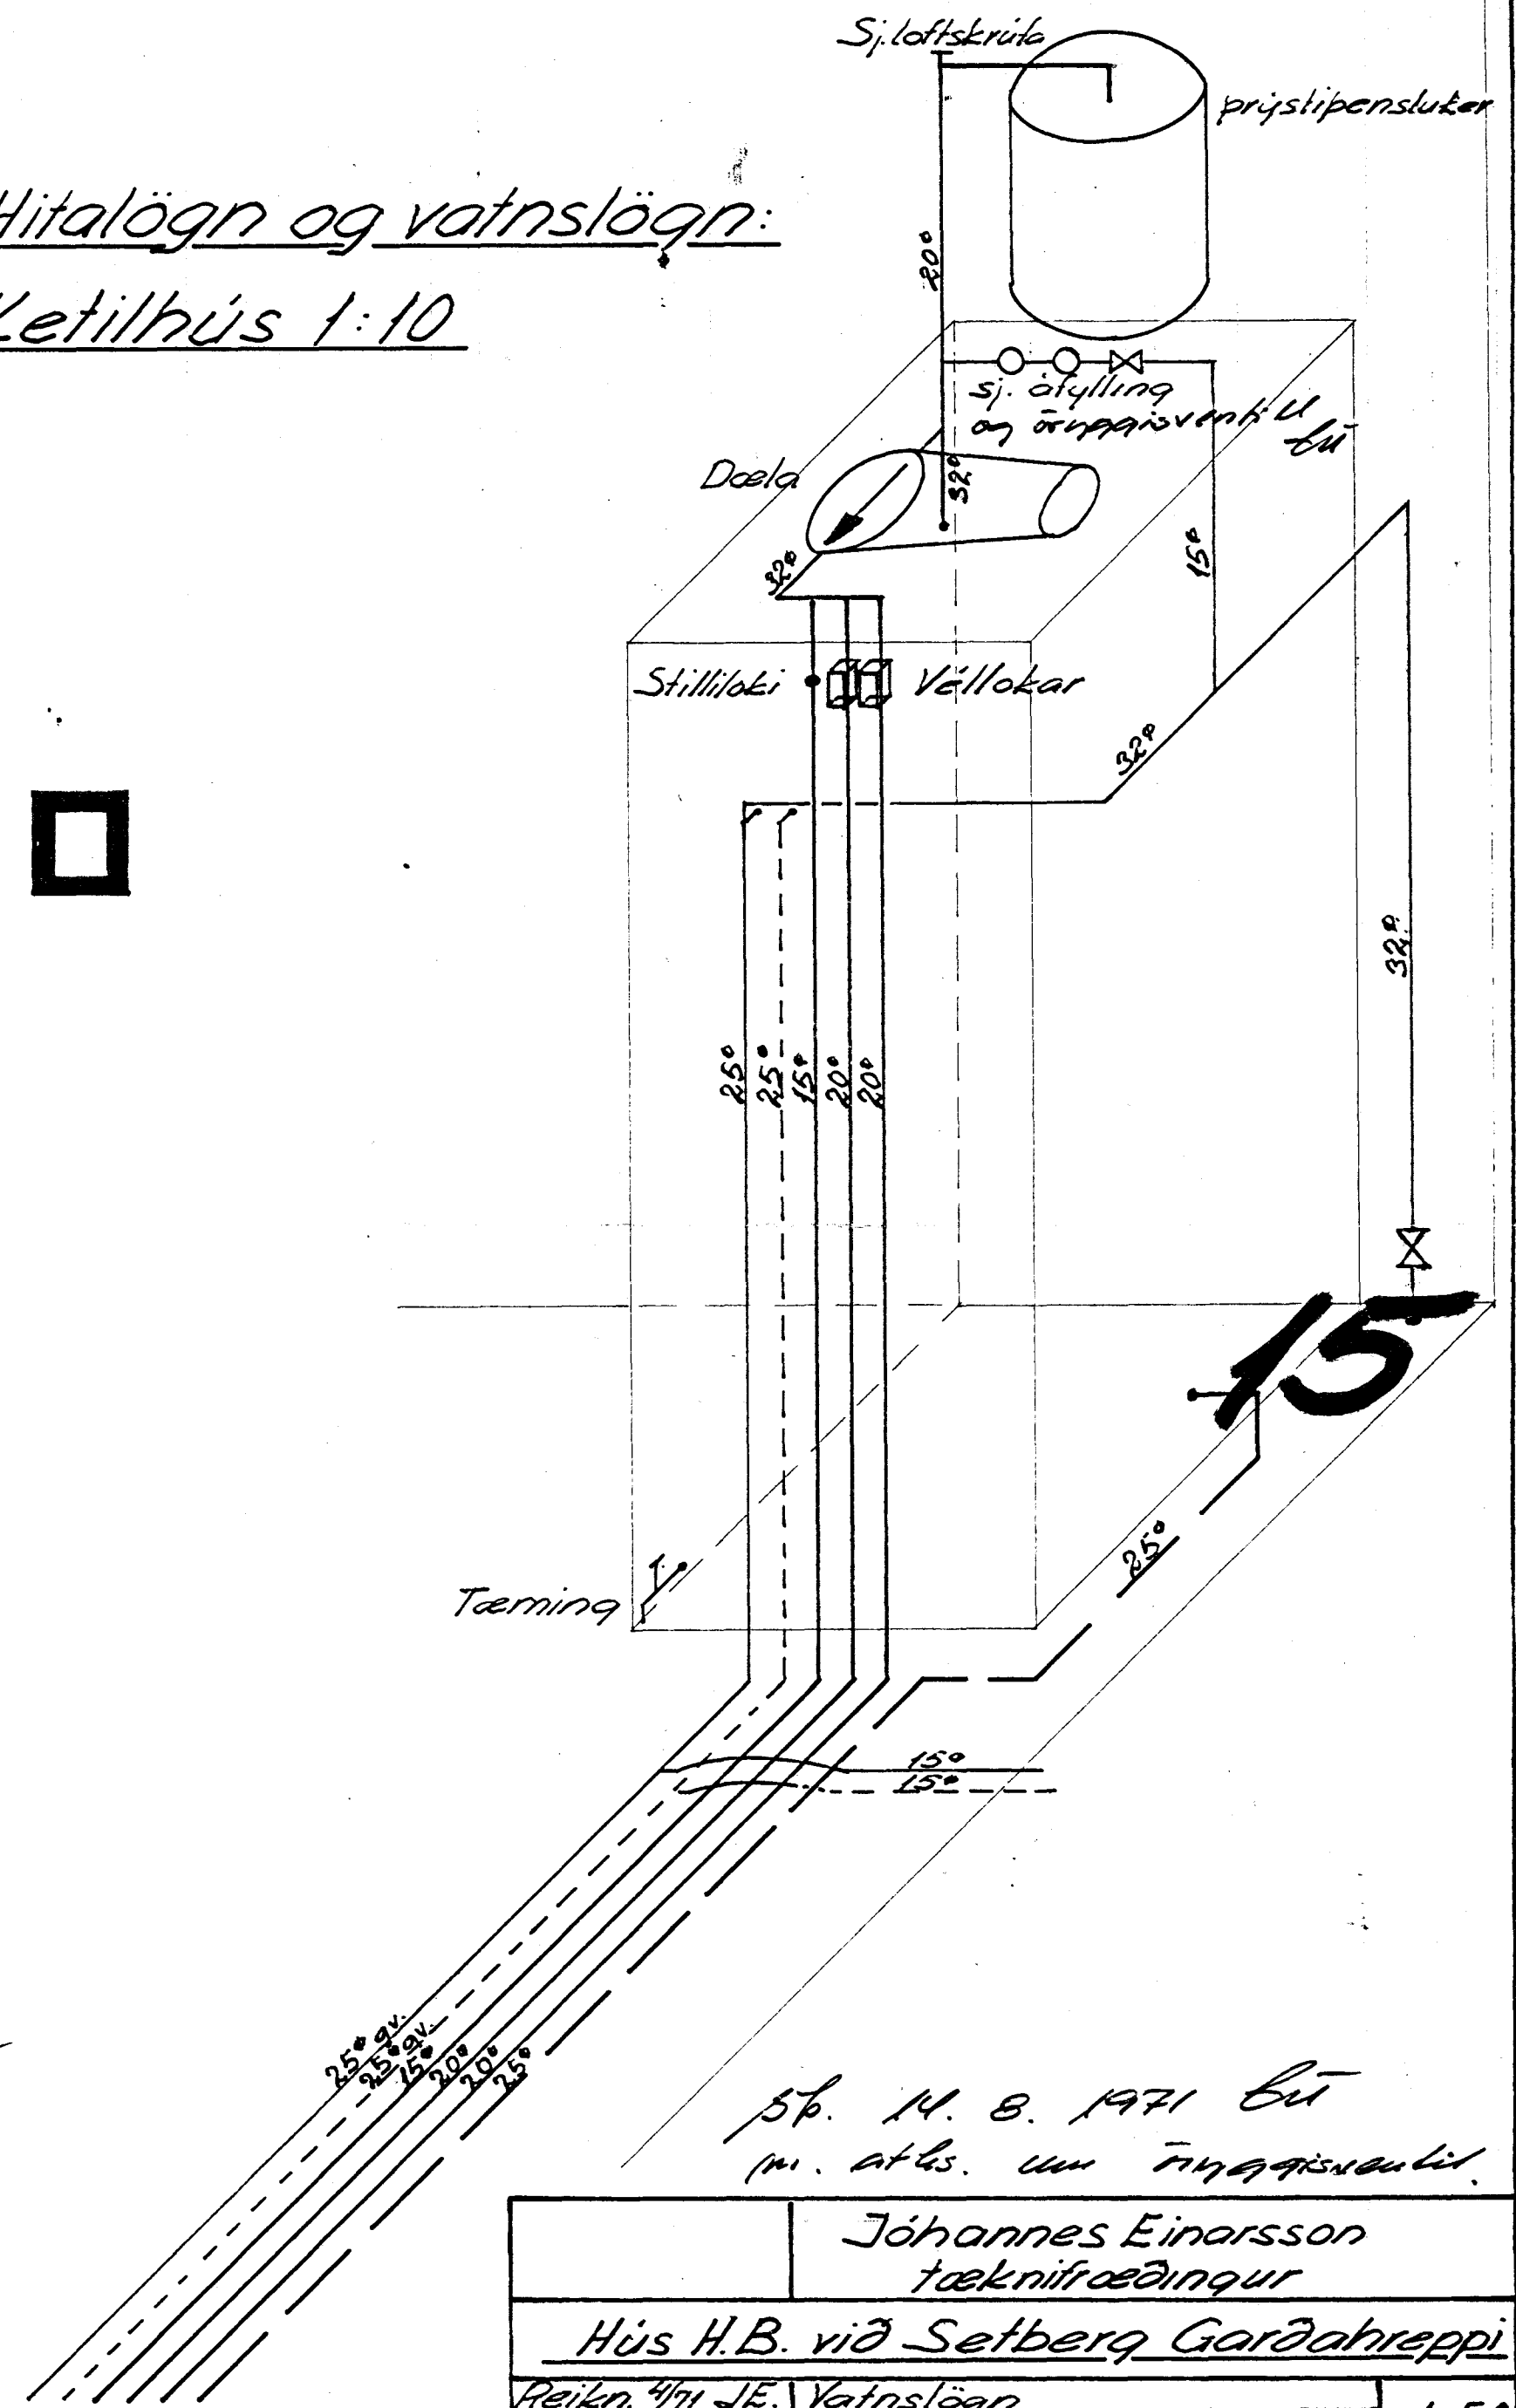

5p. 14. 8. 1971 Eit
m. atk. um önnarsvæði

Jóhannes Einarsson tæknifræðingur		
Hús H.B. við Setberg Garðahreppi		
Reikn. 4/11 J.E.	Vatnslögn	1:50
Reikn. 4/11 J.E.	Grunnmynd Ketilhus	
Garðahreppur	Jóhannes Einarsson	3.