



Samþykkt á fundi bygginga-
nefndar þ. 12. 5. 1982
BYGGINGAFULLTRÚÐIN
Í HAFNARFIRÐI
S. Sigurdsson

Áskilið er samþykki
heilbrigðisráðs Hafnarfjarðar


Áskilið er samþykki
Brunamálastofnunar ríkisins

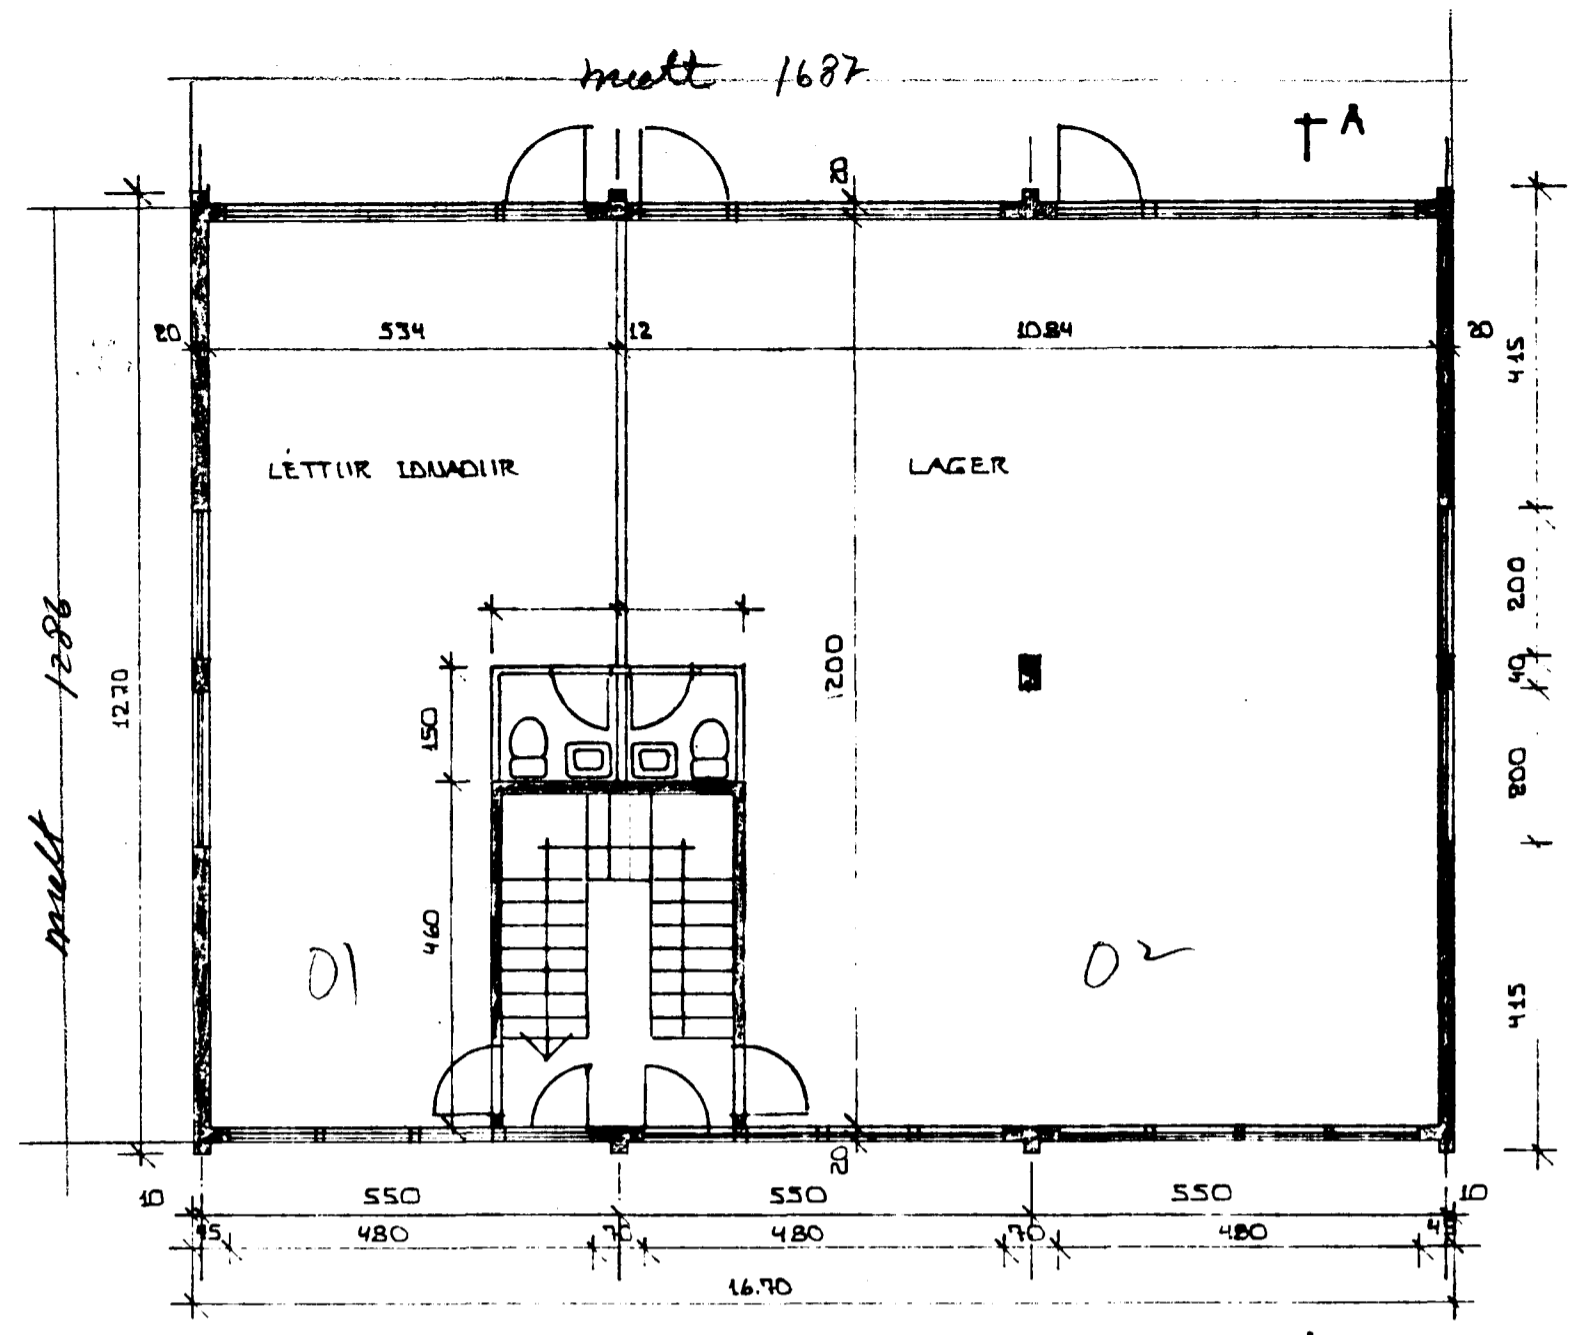


GRUNNUMYND 1. HÆÐAR 1:100

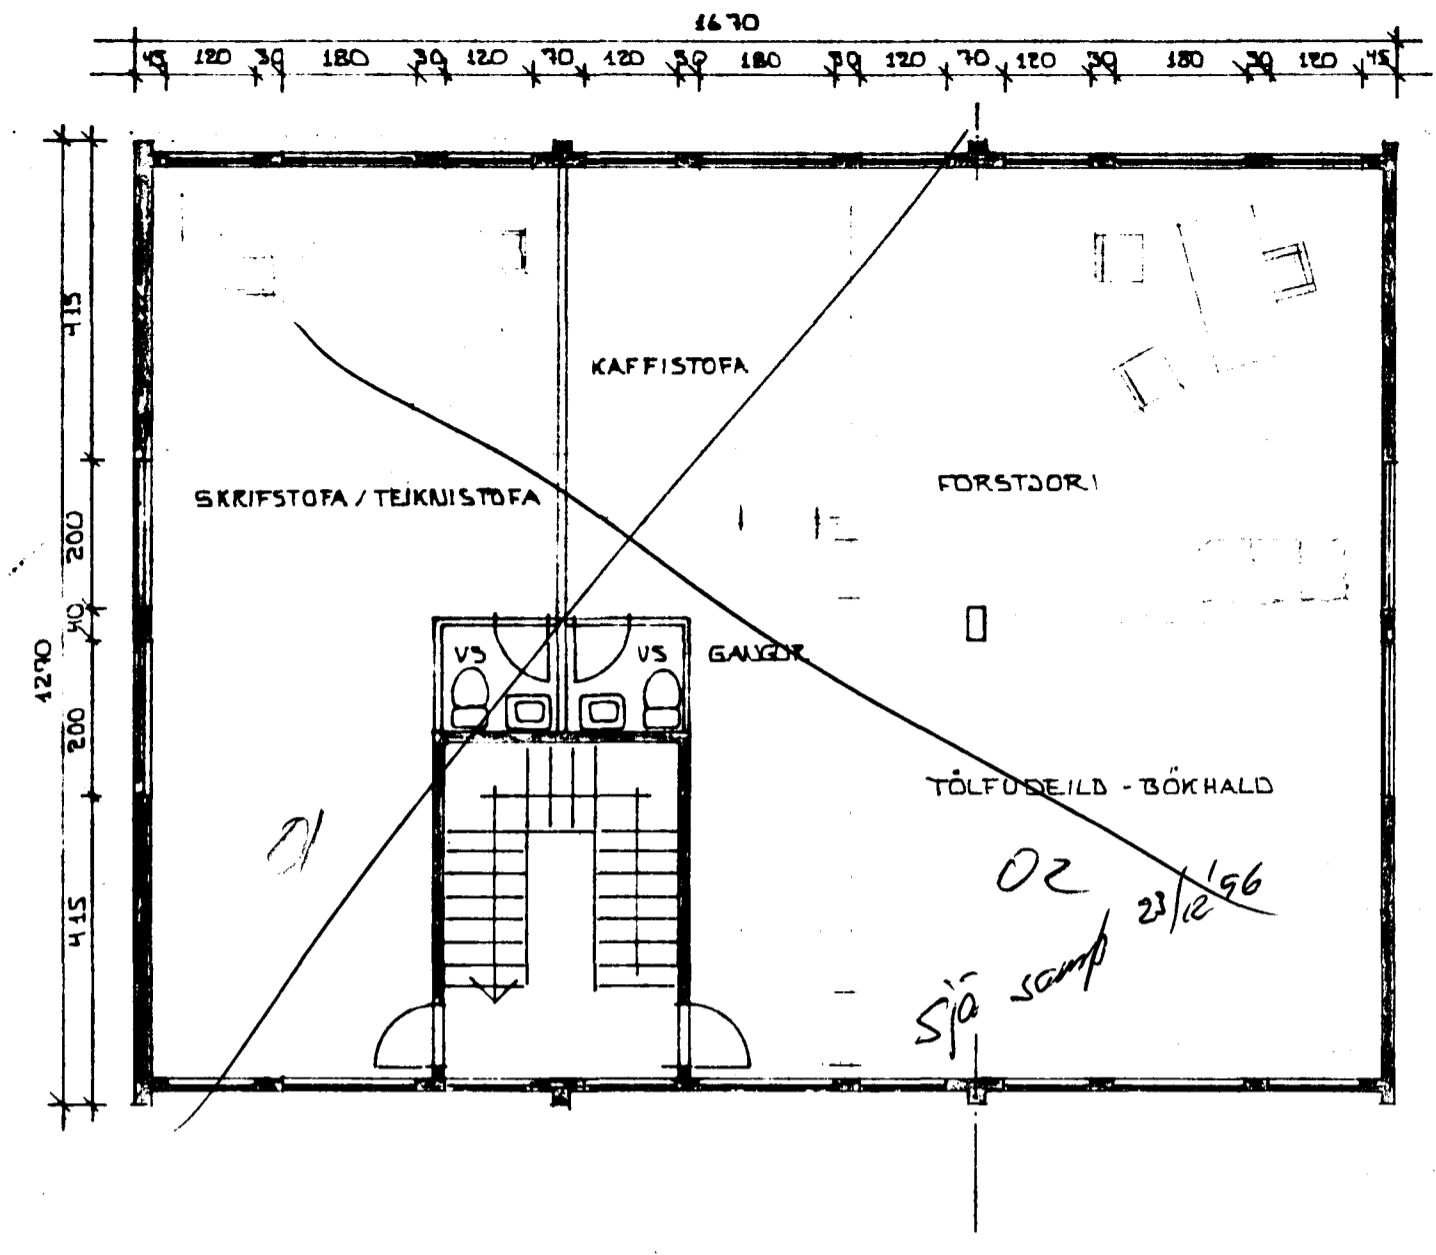

GRUNNUMYND 2. HÆÐAR 1:100

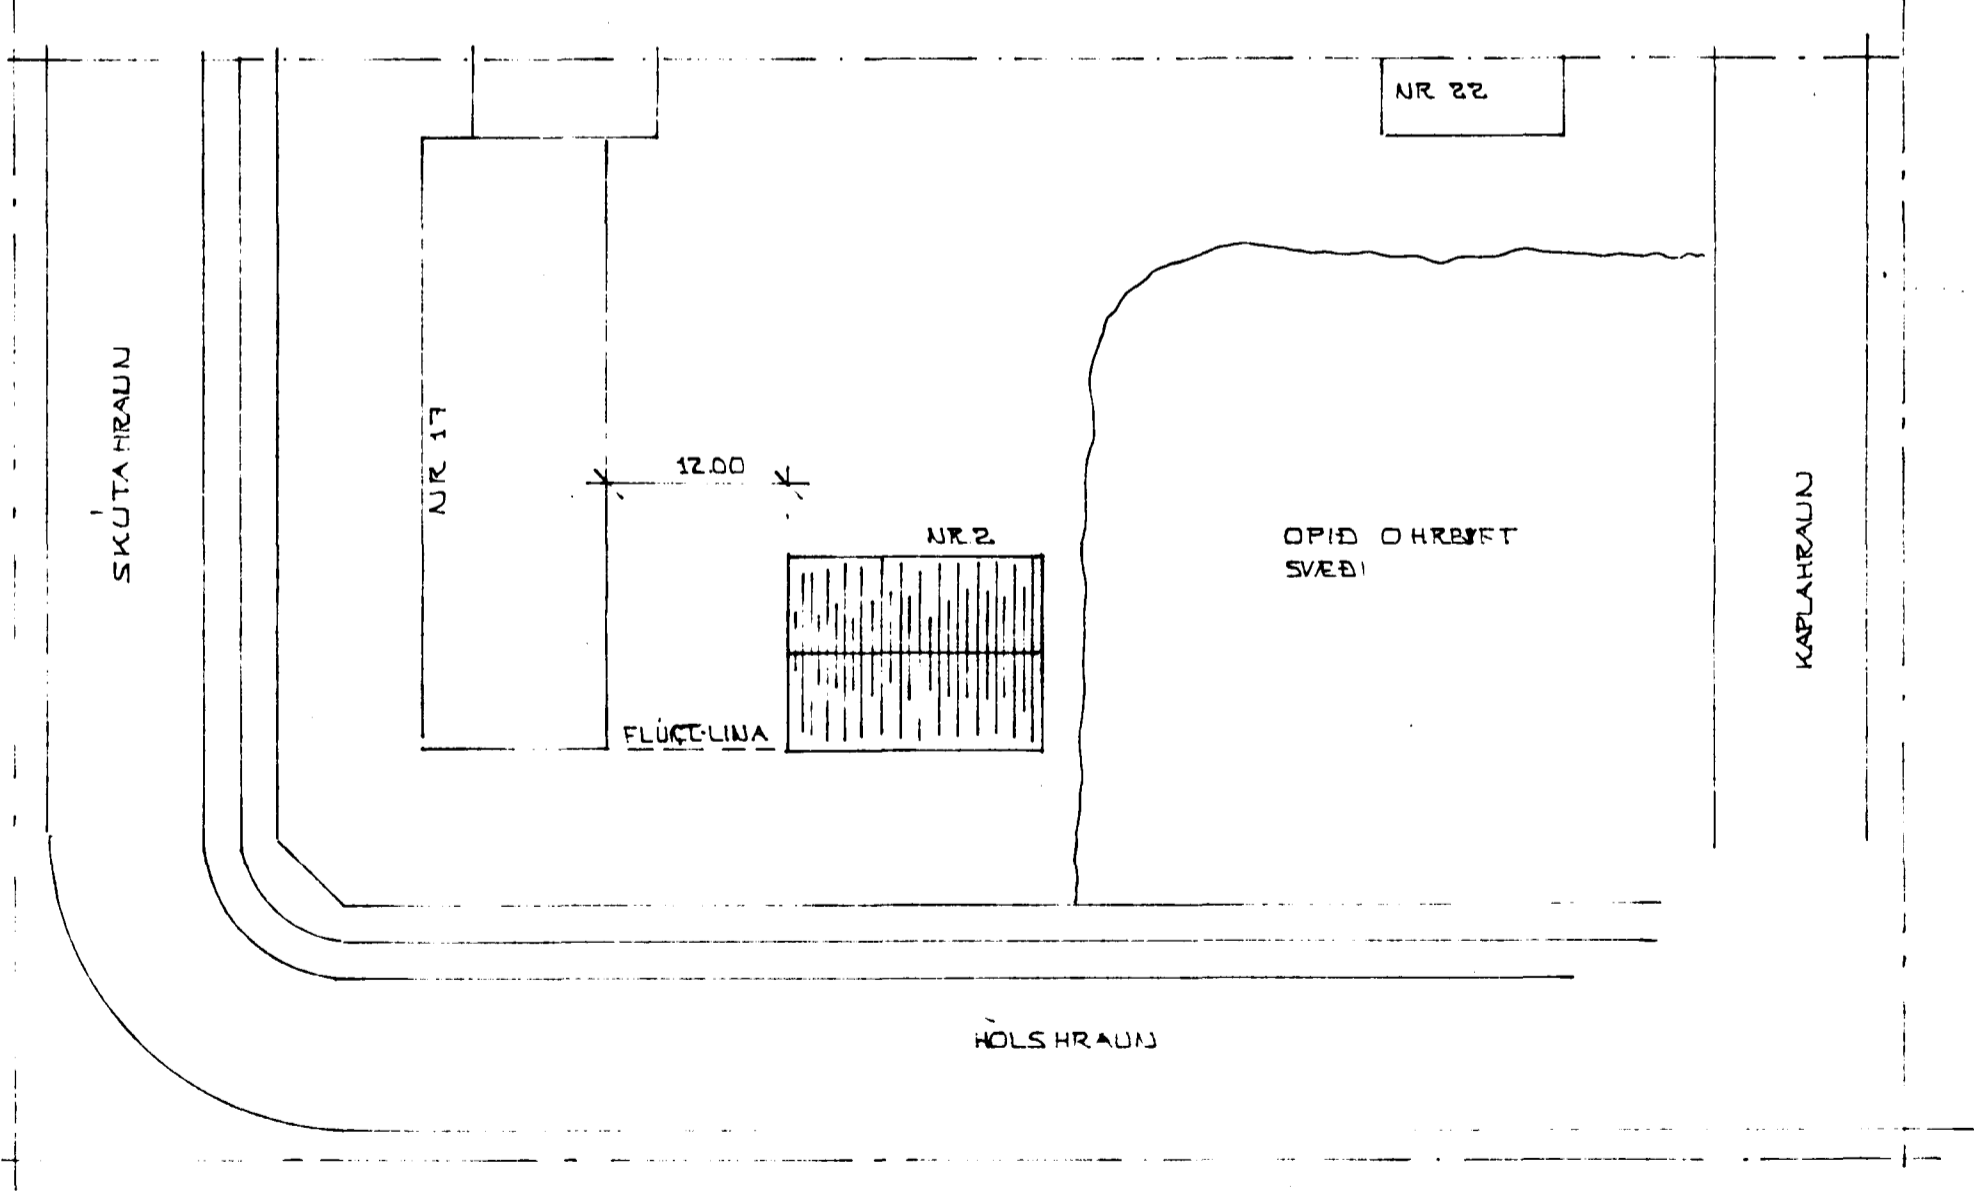

AFSTÖÐUMYND 1:500

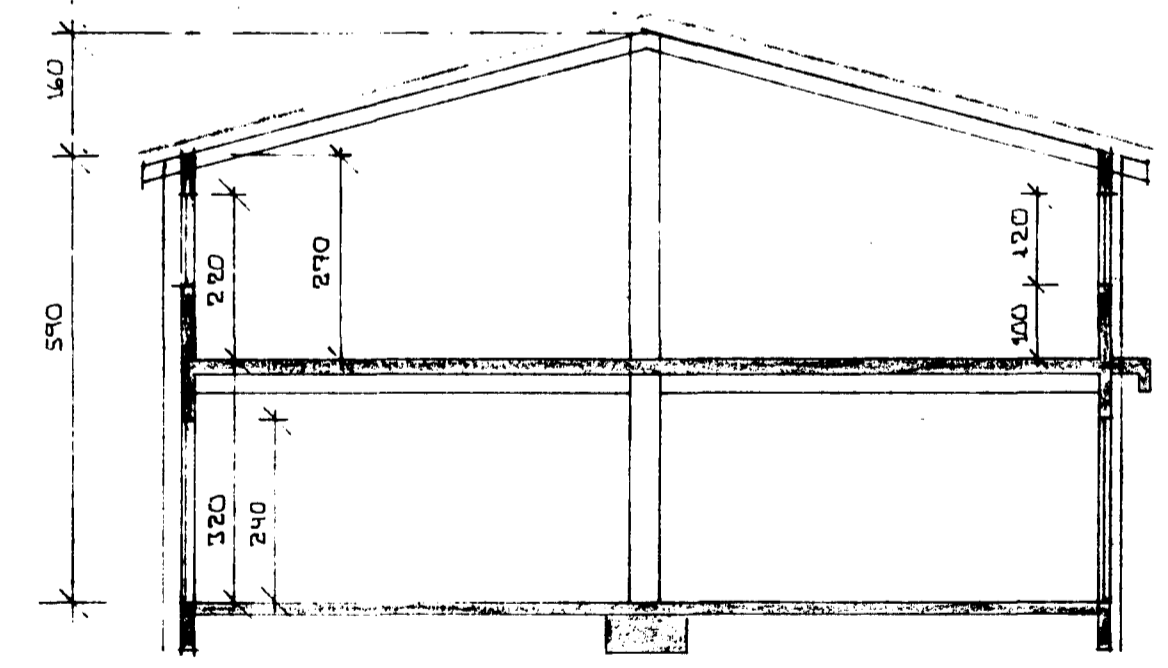

SNIB A-A 1:100

~~207.1m² · 1387m³~~
x2
216.9 1454m³
216.9
9008m²

4100-0020-01

HÖLSHRAUN 2 HAFNARFIRÐI		DAGS. 820514
GRUNNUMYNDIR, AFSTÖÐUMYND OG SNIB		TEIKN
MÆLIKV. 1:100		TEIKN <i>Sigurdur</i>
SIGURÐUR ÞORLEIFSSON TEKNIFRÆÐINGUR P.T.F.I.		VERK NR 8135
STRANDGÖTU 11 HAFNARFIRÐI SÍMI 54751		TEIKN.NR 01