



Samþykkt á fundi bygginga-  
nefndar þ. 26.5.1994  
BYGGINGAFULLTRÚINN  
HAFNARFIRÐI

BLAÐ 2

SNEIÐING. C-C

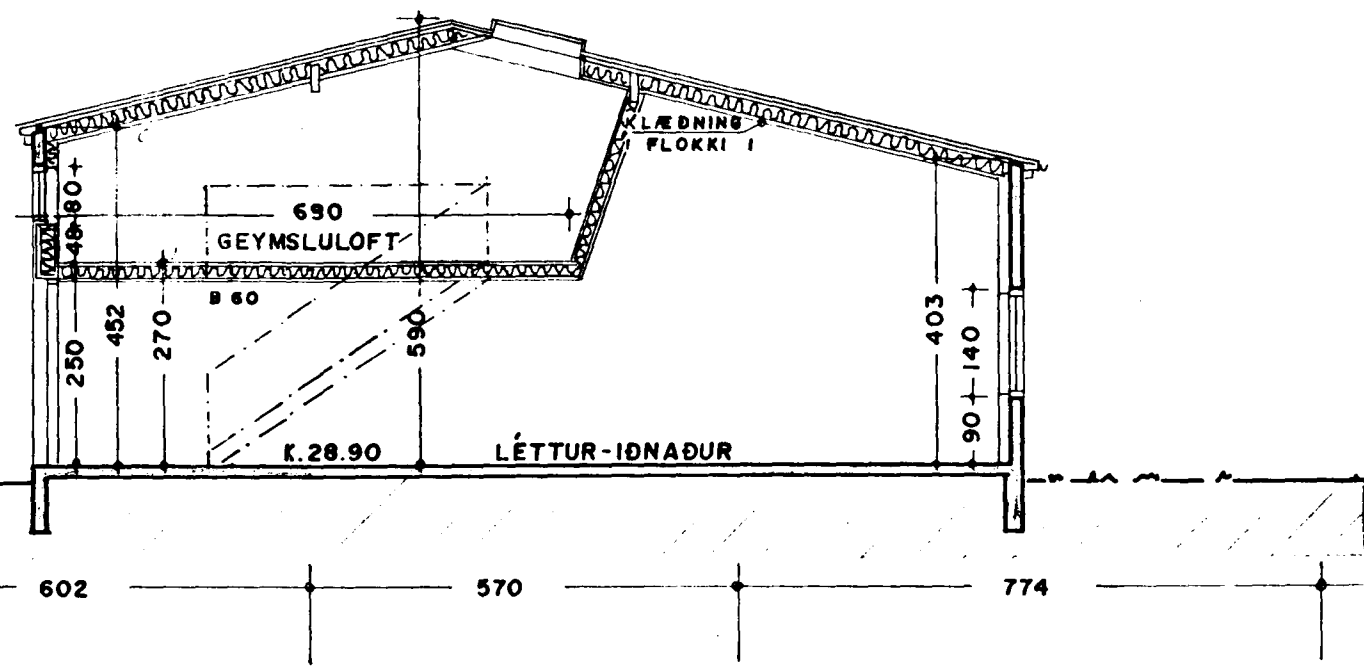

LÓÐAMÓRK.

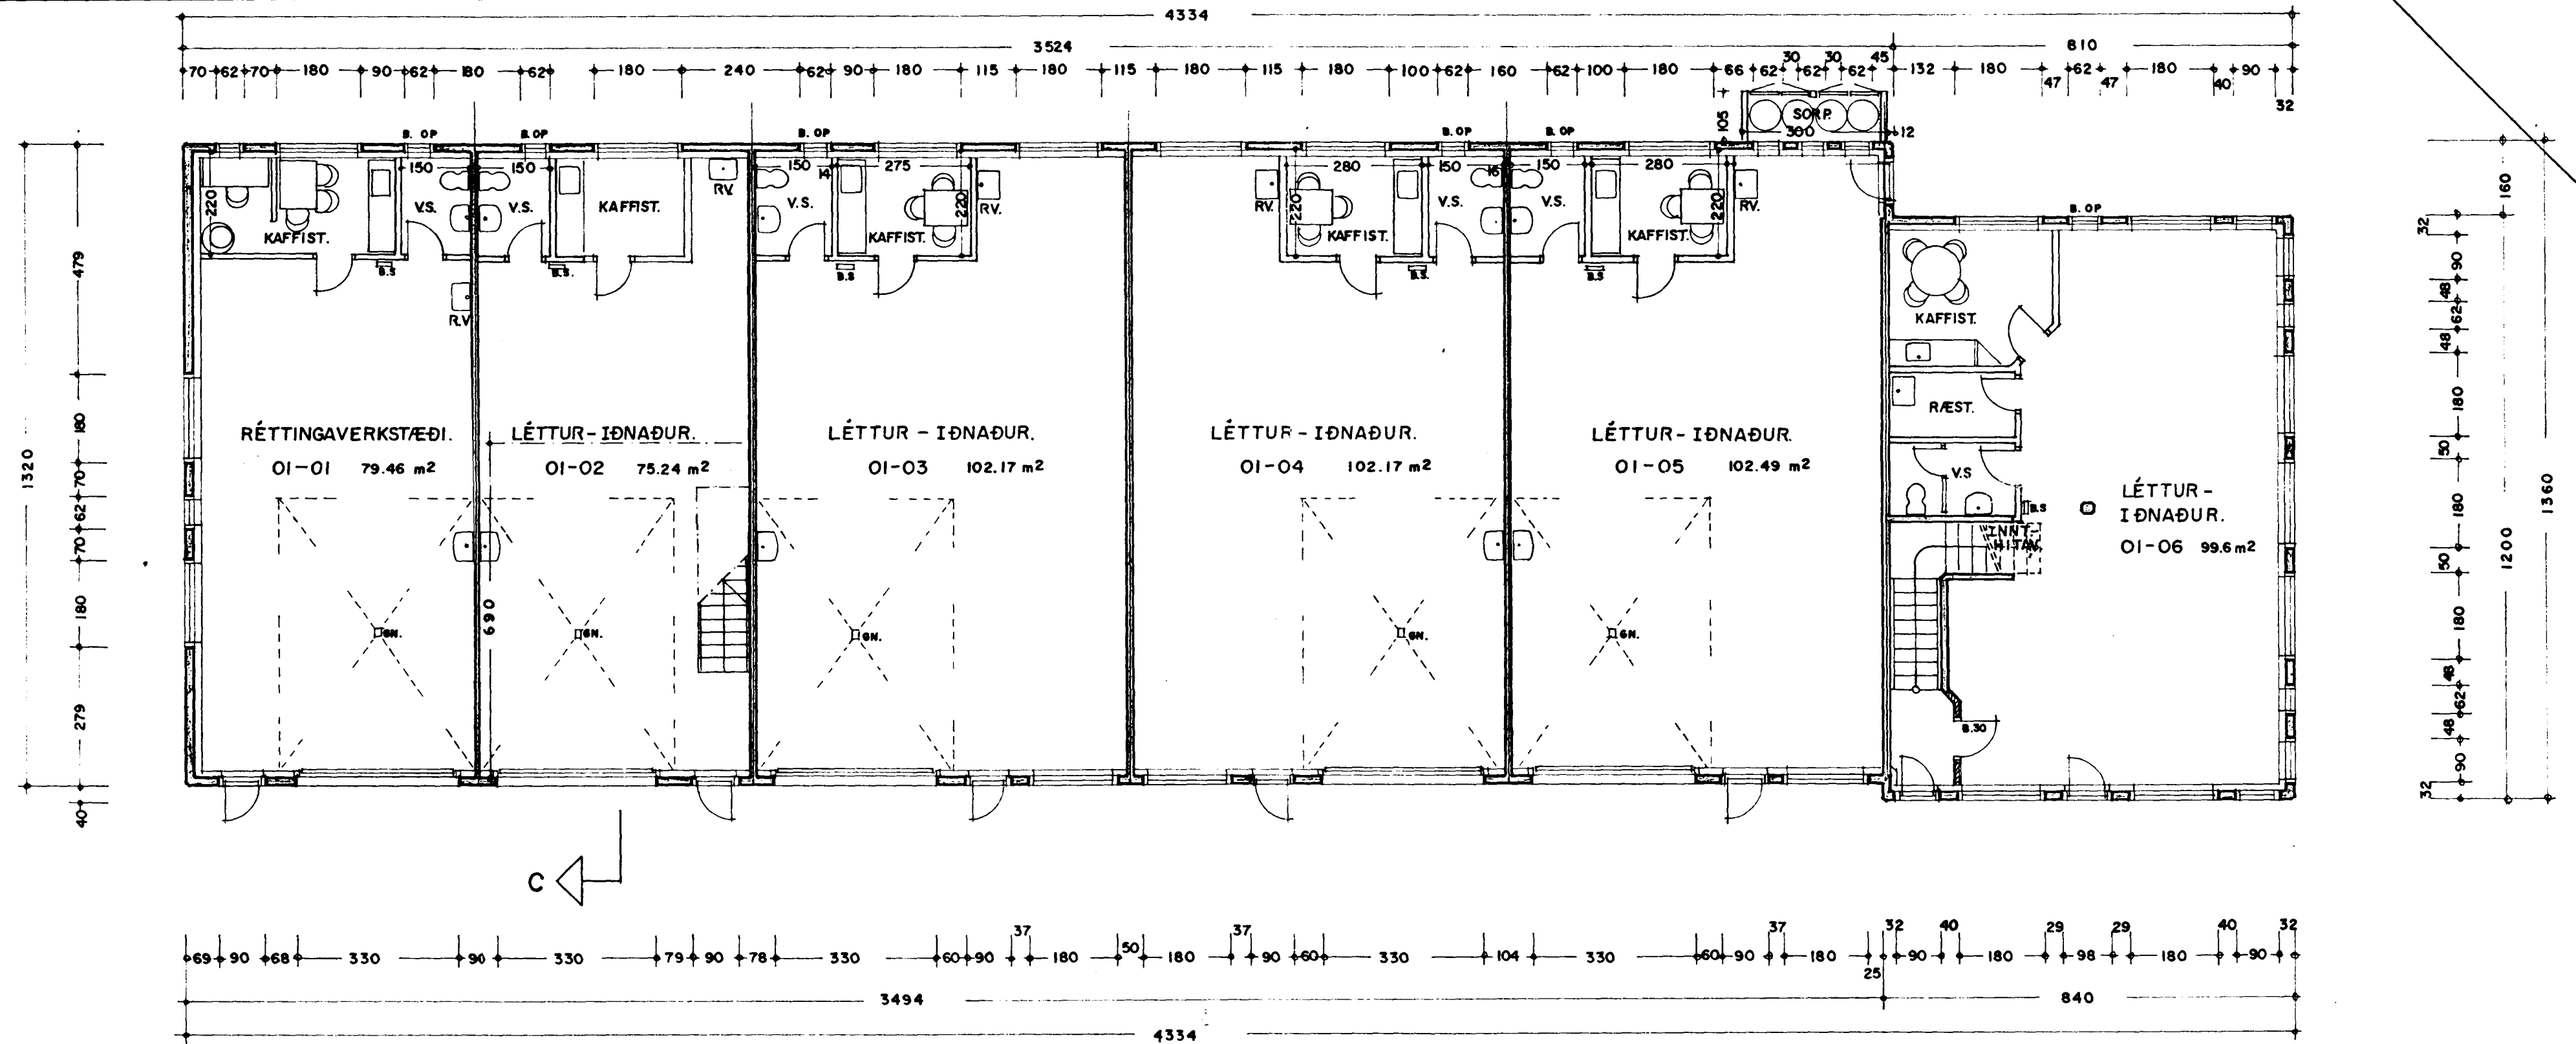

C

GRUNNMYND JARÐHÆÐAR. 1:100

STÆRÐIR.	FLATARMÁL.	RÚMMÁL.
JARÐHÆÐ.	562.2 m <sup>2</sup>	2652.0 m <sup>3</sup>
2. HÆÐ.	100.8 m <sup>2</sup>	325.0 m <sup>3</sup>
SAMTALS	663.0 m <sup>2</sup>	2977.0 m <sup>3</sup>

BREYTT 02.05.94 EFN. OI-02 GEYMSLULOFT  
STÆRÐ A GEYMSLULOFTI 37.4 m<sup>2</sup>

SKÝRINGAR.: ÚR ÖLLUM GLUGGALÁUSUM RÝMUM SKAL VERA VÉLÆN LOFTRÆSTING.  
Í HÚSINU SKAL VERA BRUNAVIÐVÖRUNARKERFI.

HÓLSHRAUN 7 HAFNARFIRÐI. GRUNNMYND.

VERK. NR. III  
TEIKN. NR. 02

DAGS. 3.-7.-1993 MÁL. 1:100  
BREYTT.

JON GUÐMUNDSSON ARKITEKT *Jon Guðmundsson*  
VINNUSTOFA. BÆJARHRAUNI 2 HAFNARFIRÐI. SÍMI. 53766