



Samþykkt á fundi bygginga-
nefndar þ. 26/5 1994.

BYGGINGAFULLTRÚINN
Í HAFNARFIRÐI


BLAÐ. 3

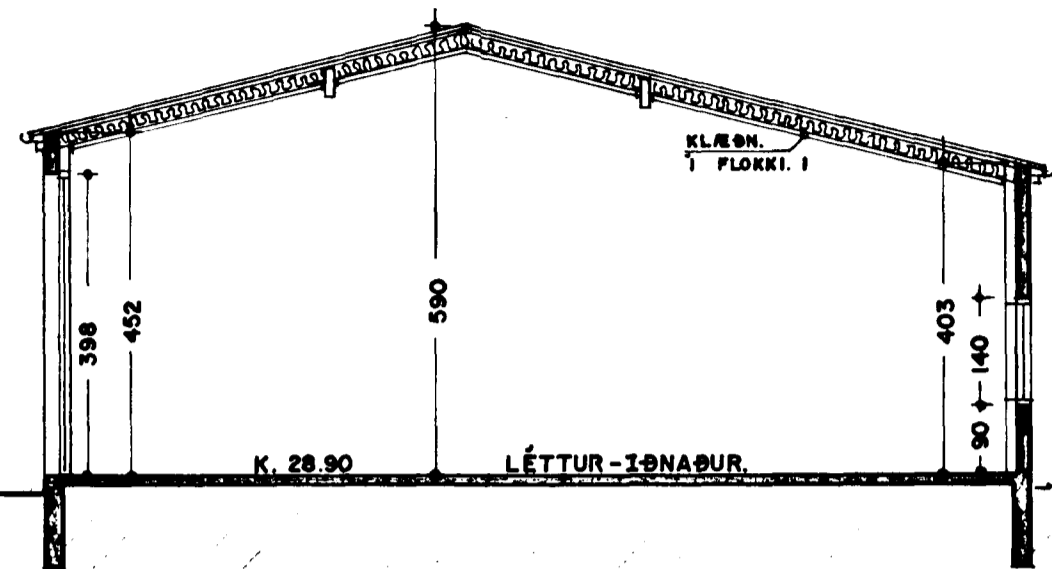

SNEIÐING. A-A 1:100

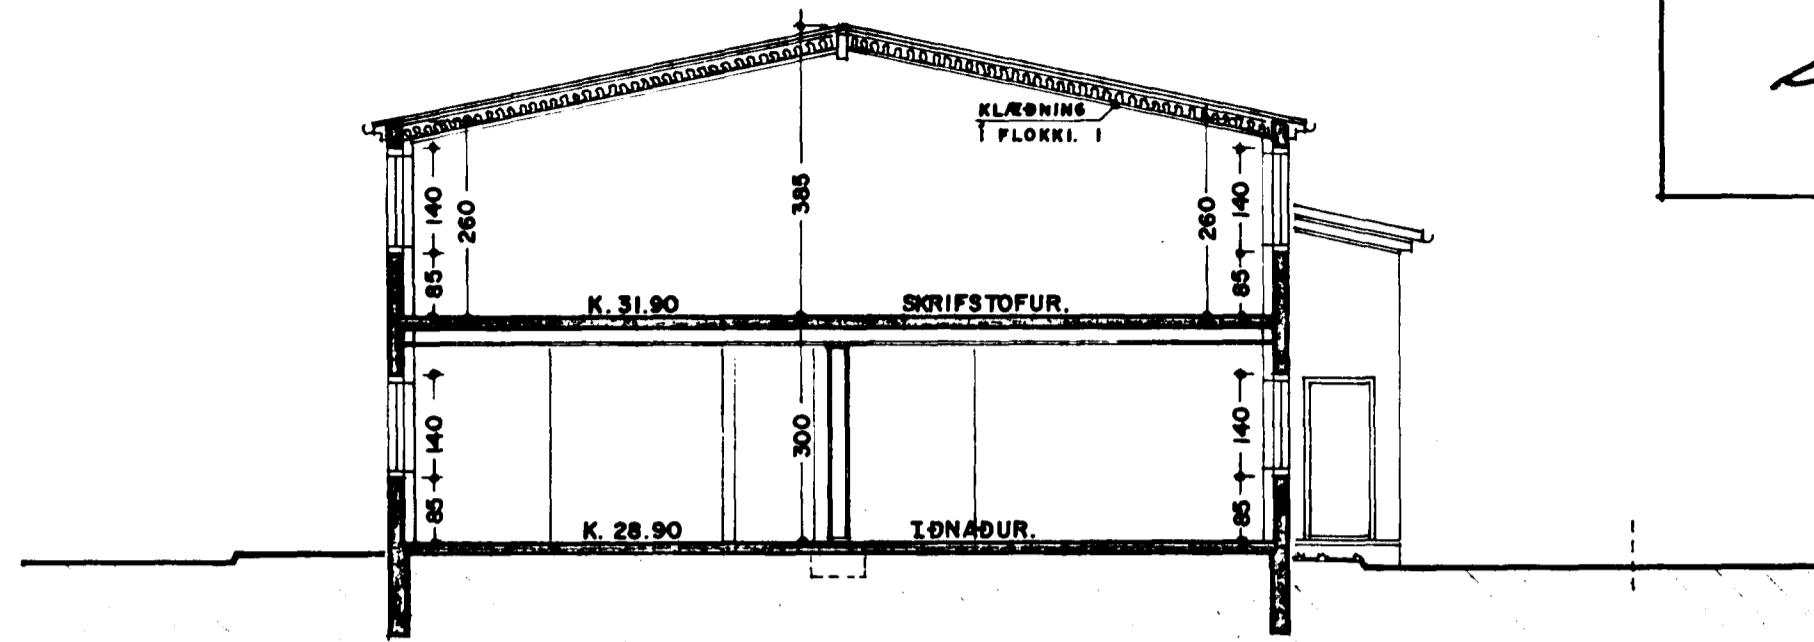

SNEIÐING. B-B 1:100

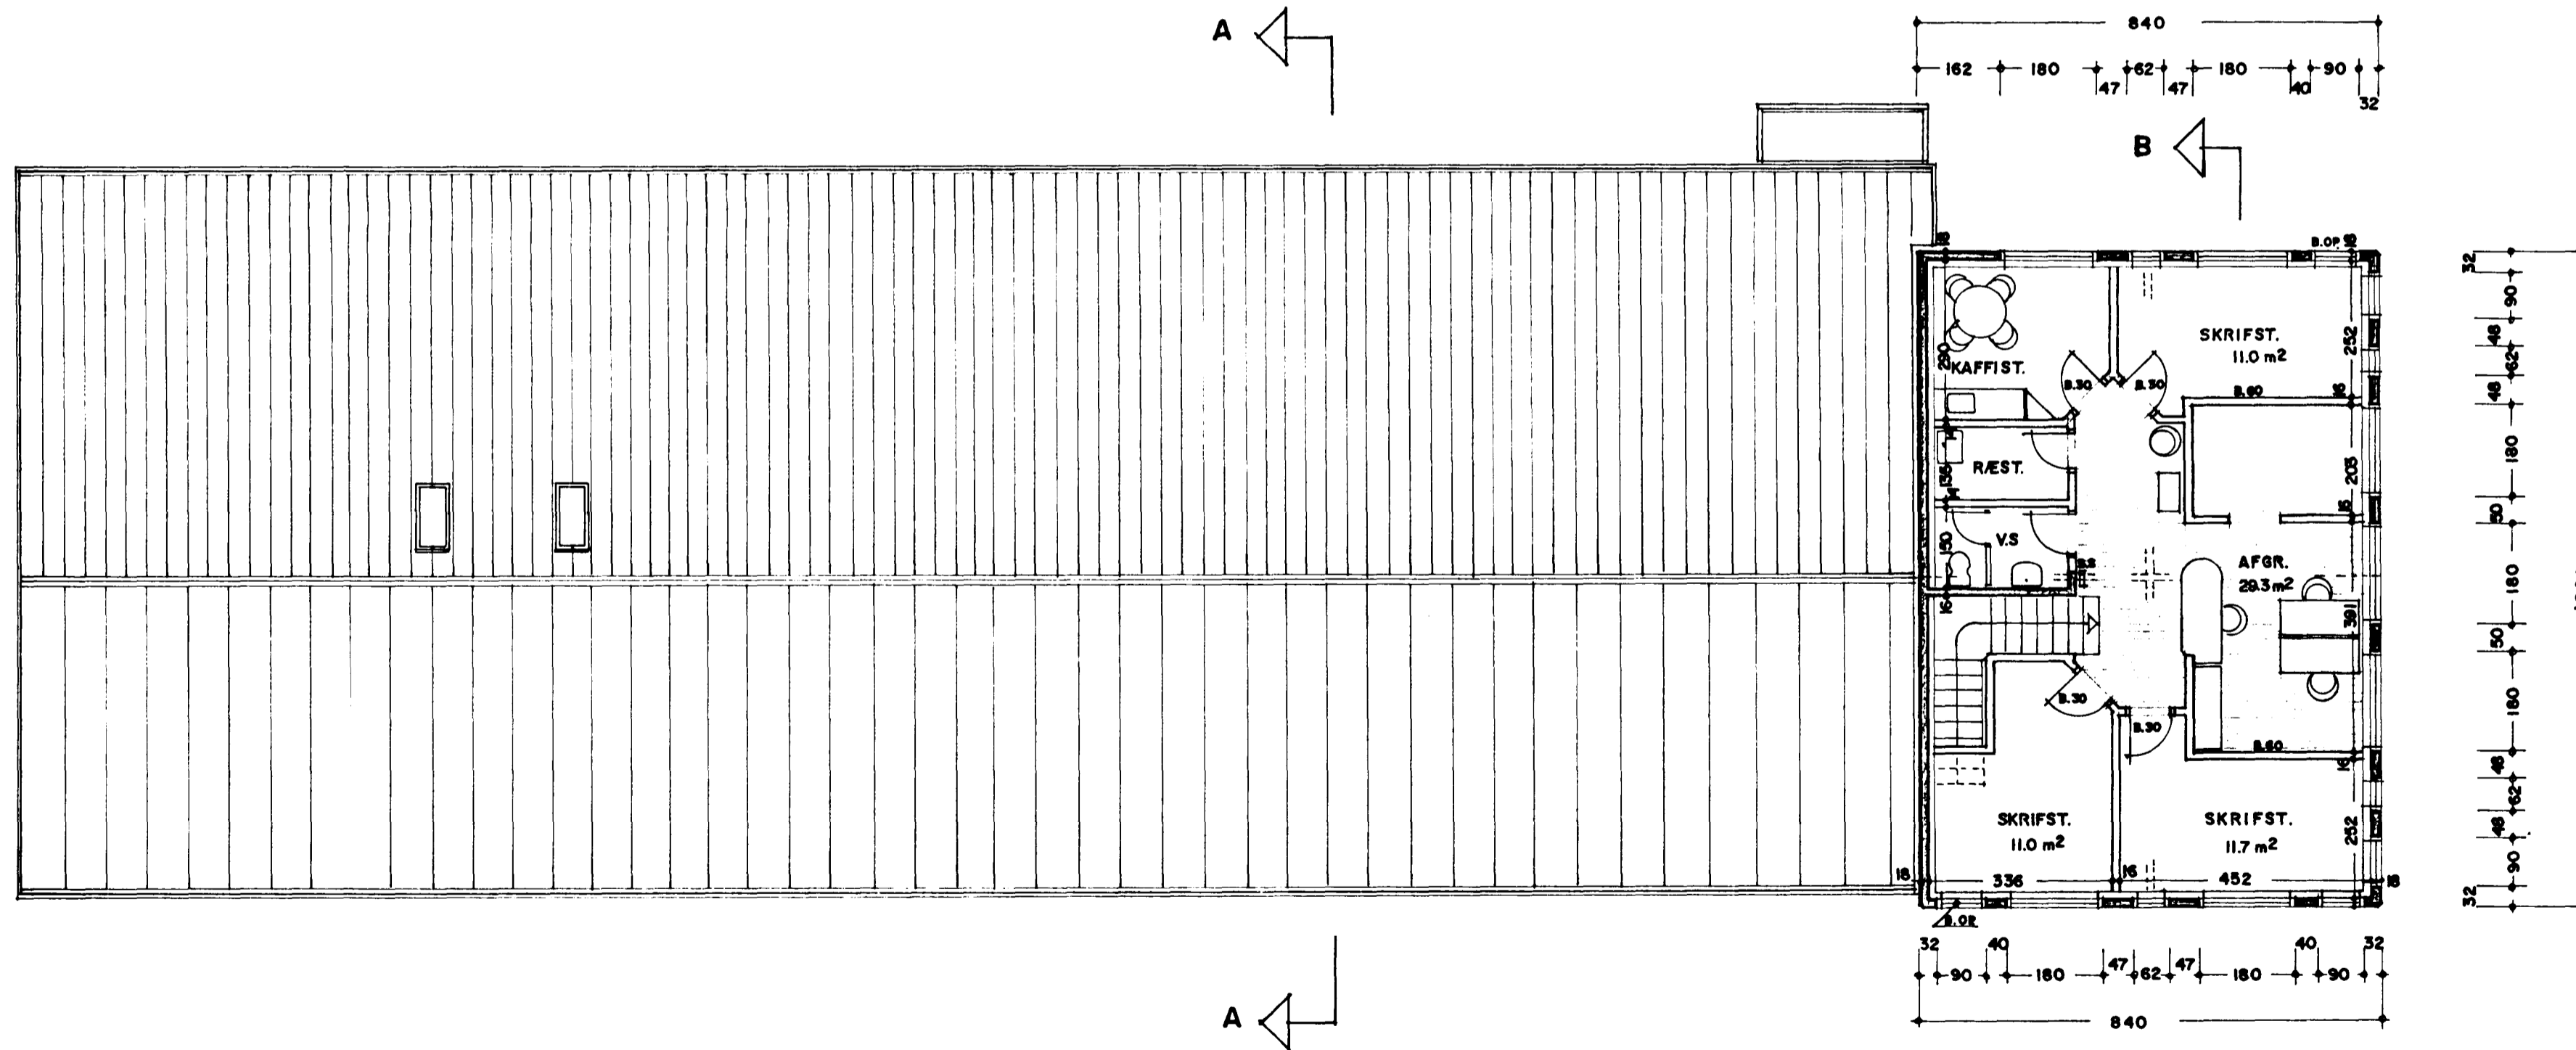

SKÝRINGAR.:

- ALLIR INNVEGGIR SKULU VERA B. 60 VEGGIR.
- ALLAR INNIHURÐIR SKULU VERA B. 30
- LOFTRÆSTA SKAL ÖLL BLUGGALAUS RÝMI.
- BREYTT 02.05.94 EIN. 01-02 ÞAKBLUGGAR

GRUNNMYND. 2. HÆÐ. 100.8 m²

HÓLSHRAUN 7 HAFNARFIRÐI. GRUNNM. SNIÐ.

VERK NR. III DAGS. 3.-7.-1993 MÁL. 1:100
TEIKN. NR. 03 BREYTT.

JON GUÐMUNDSSON ARKITEKT *Jon Guðmundsson*
VINNUSTOFA. BÆJARHRAUNI. 2 HAFNARFIRÐI. SÍMI. 53766