




Samþykkt á fundi bygginga-  
nefndar þ. 21.4. 1993  
BYGGINGAFULLTRÚINN  
Í HAFNARFIRÐI  
*Sigrún Halldóttir*

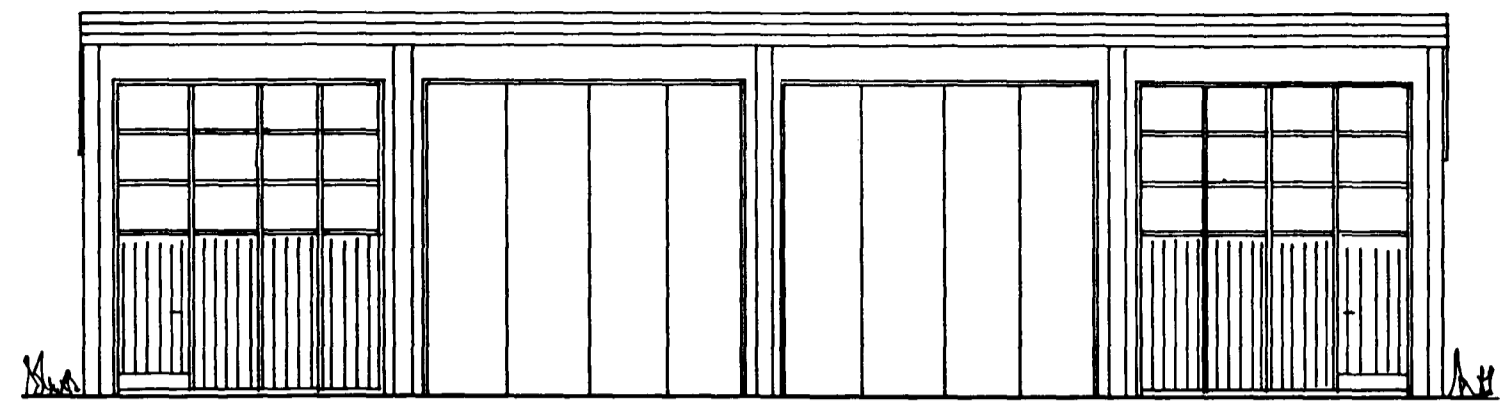


Vestur

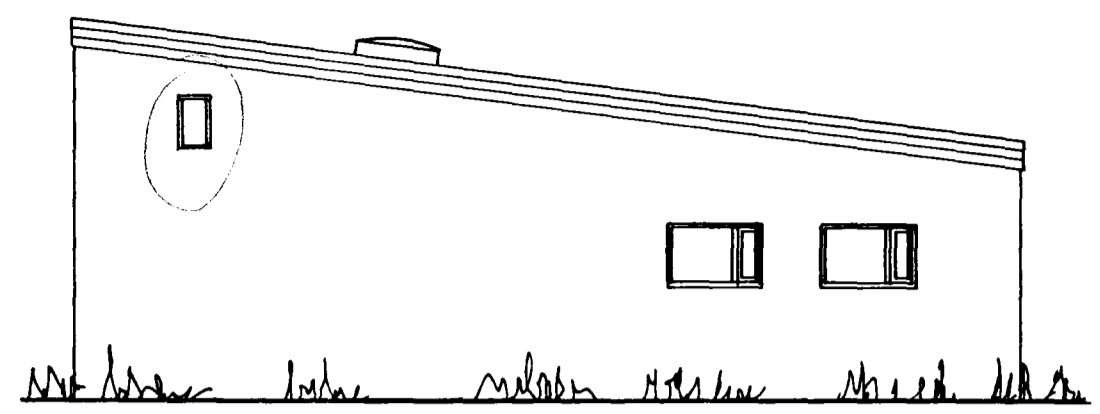


Suður

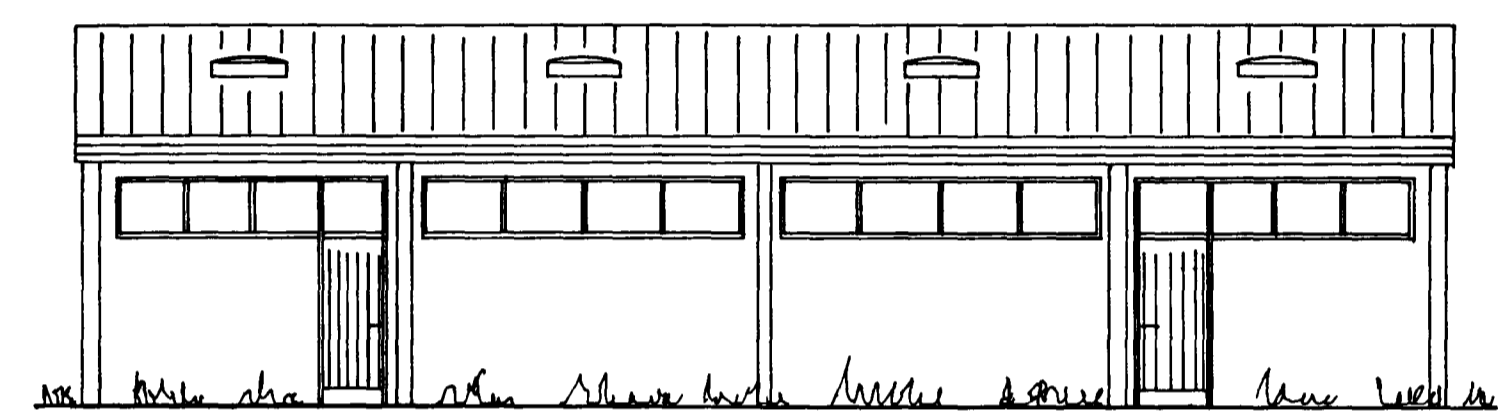


Austur

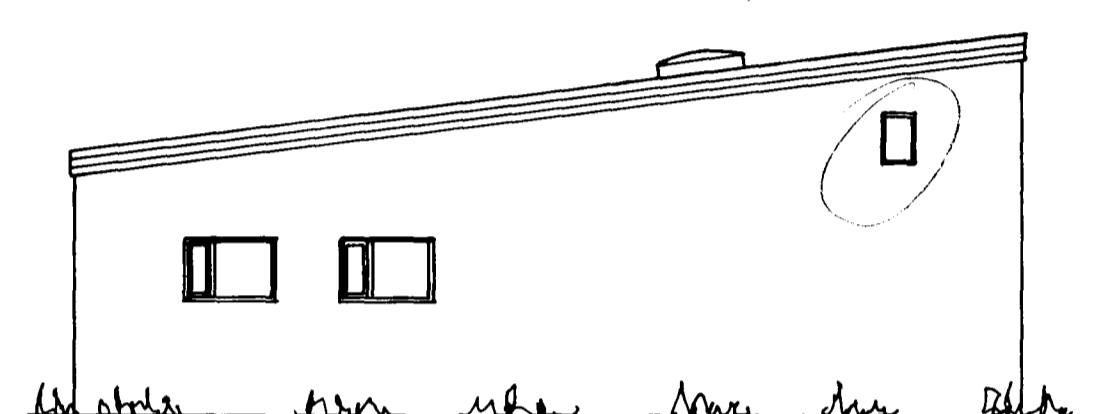


Norður

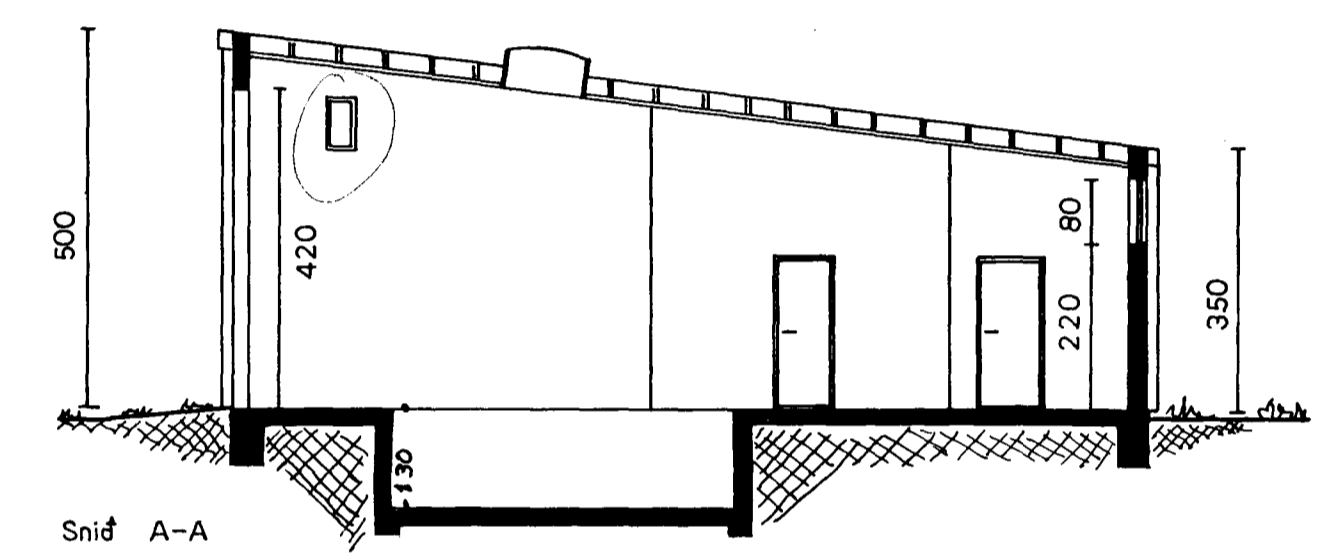

Snif A-A

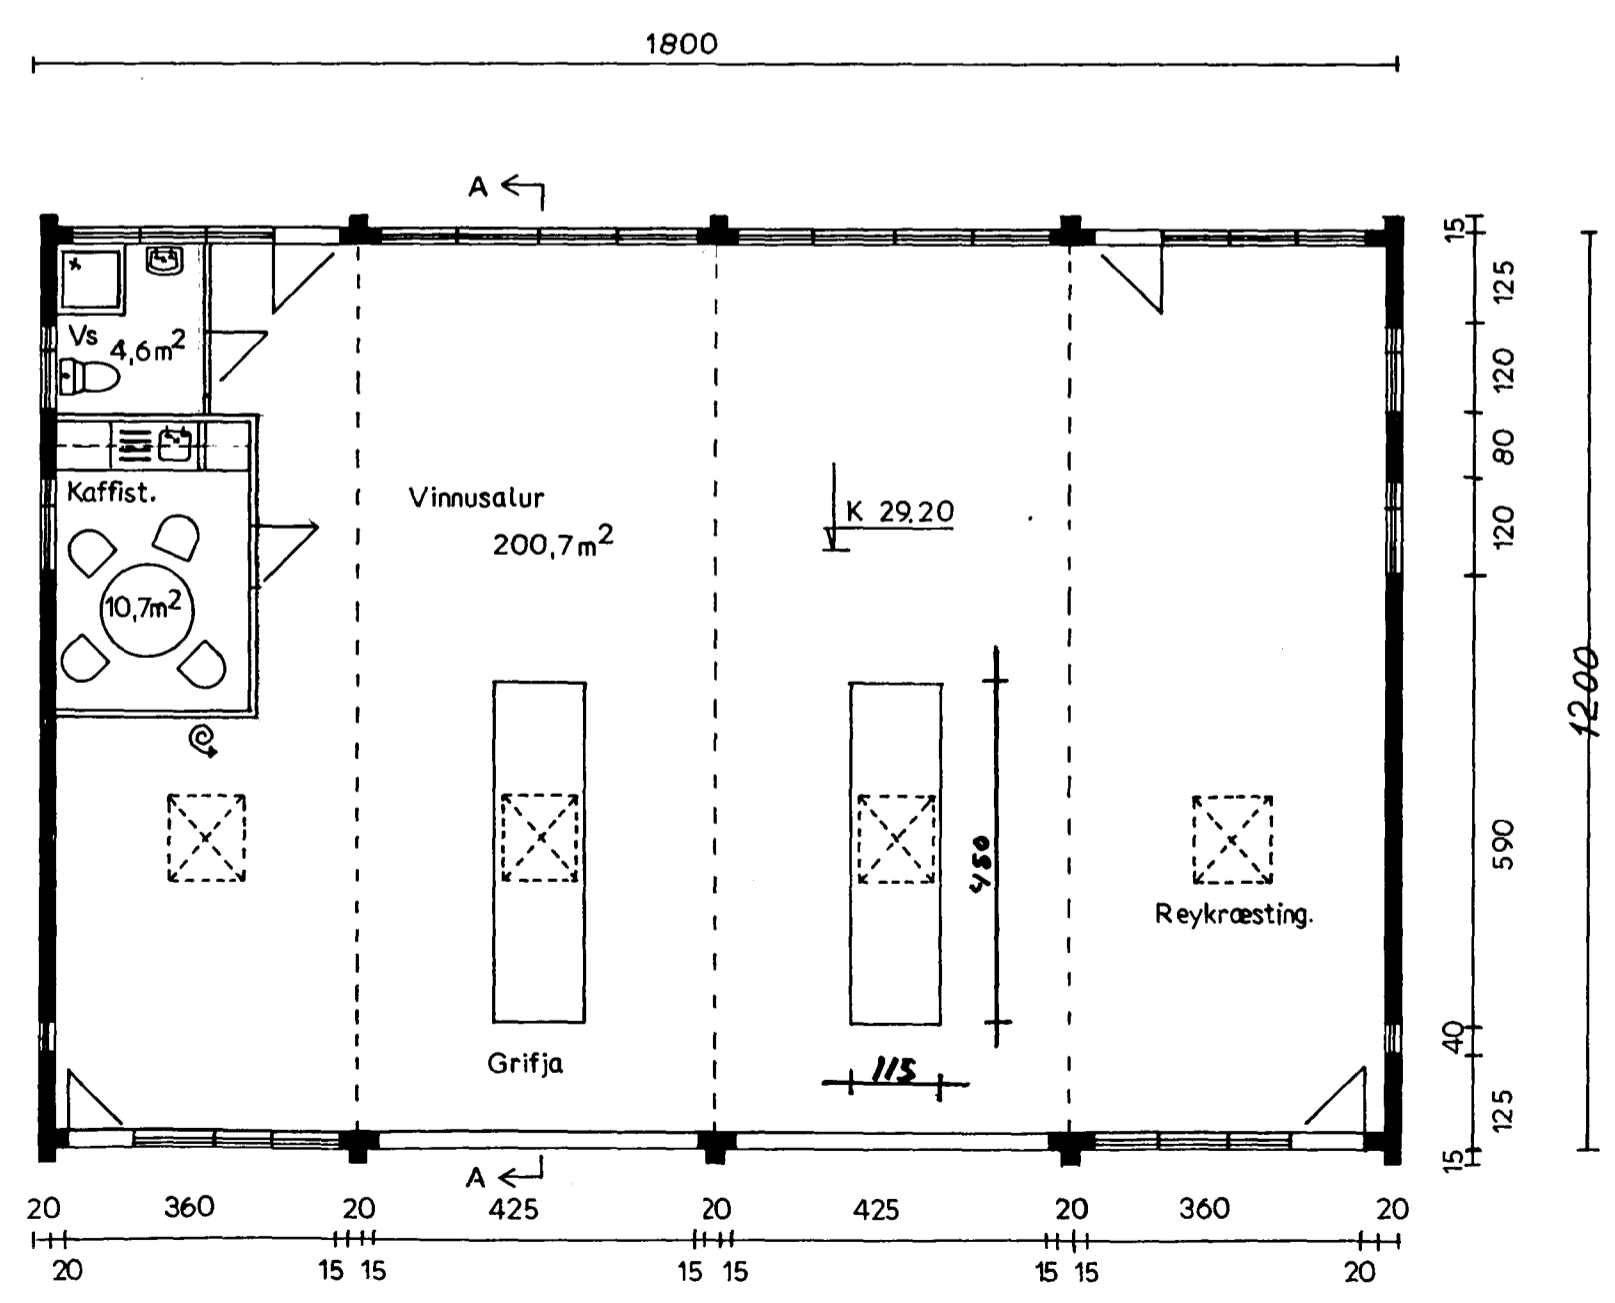

Grunnmynd

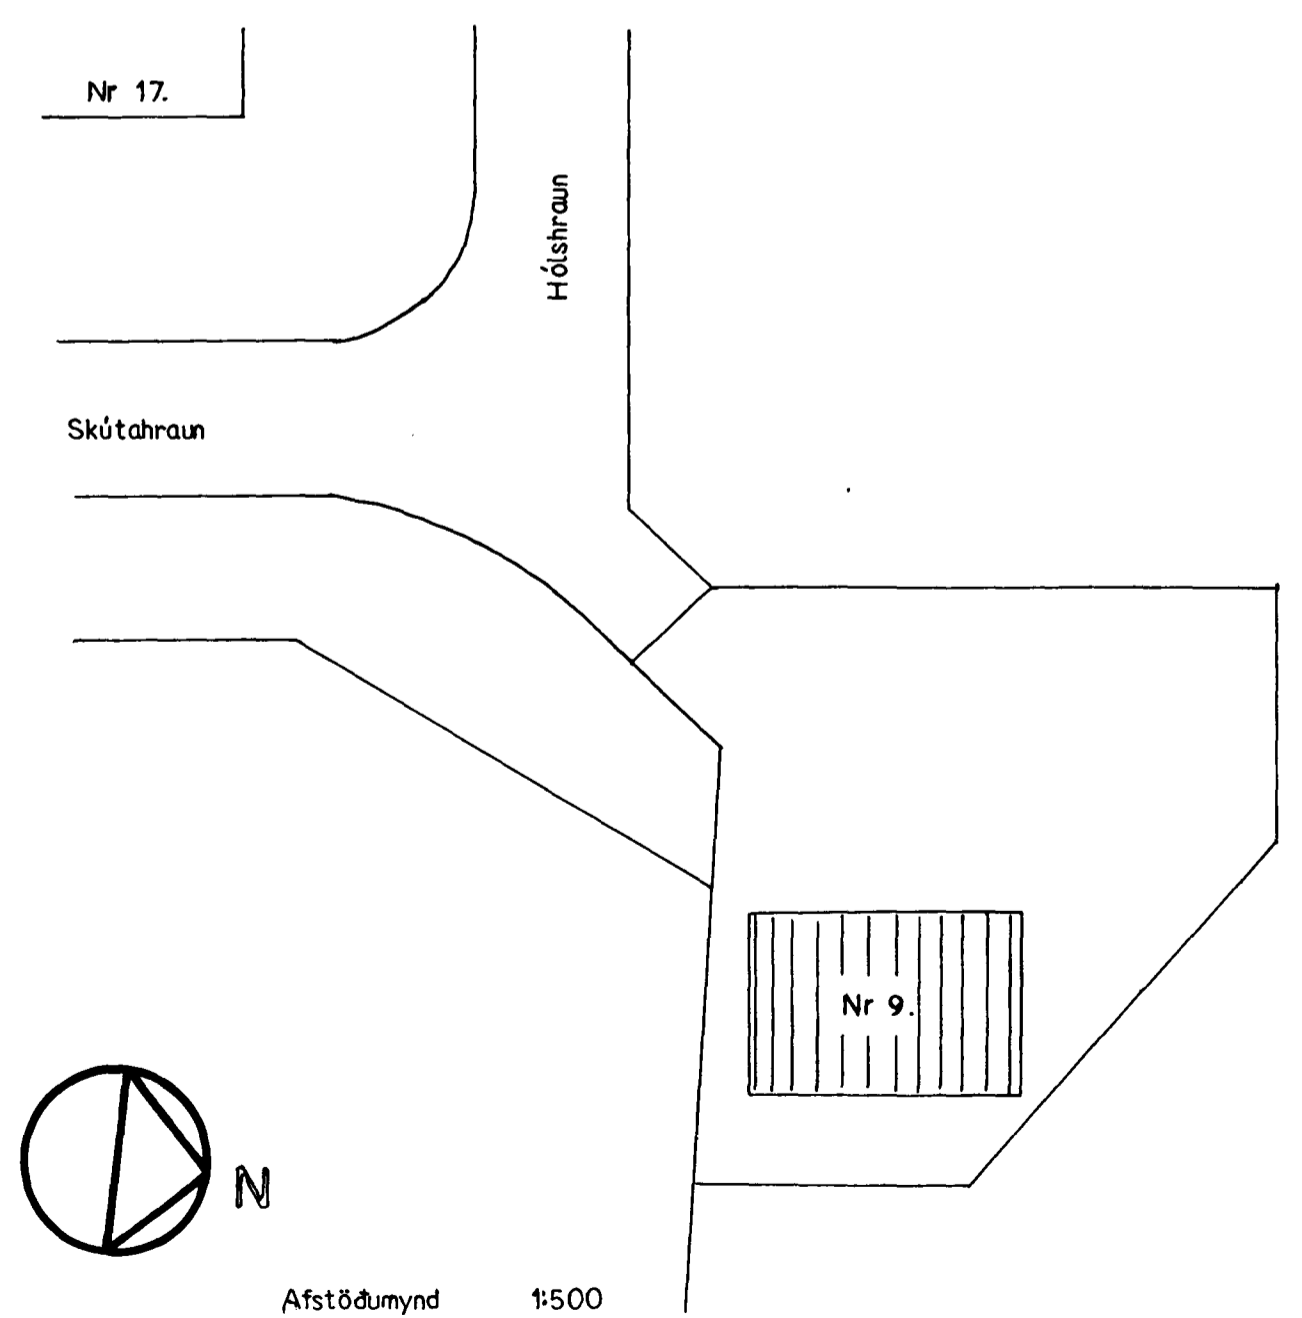

Afstöðumynd 1:500

Stærð  
216 m<sup>2</sup>  
918 m<sup>3</sup>

**BREYTING**  
**HÓLSHRAUN NR. 9.**

Útlit 1:100  
Grunnmynd 1:100  
Snif 1:100  
Afstöðumynd 1:500

Hafnarfirði í apríl 1993

*Sigrún Halldóttir* *Arnófríð Vilfjörðsson*