


**ATH.**

OFNAR ERU BAK VÍÐ BÍTA, EN ERU TEIKNADIR HÉR SÝNILEGIR

LAGNIR AD ELDRA HÚSL SJÁ GRUNNMYND

**SKÝRINGAR:**

Allar lagnir eru sýnilegar og óeinangraðar.

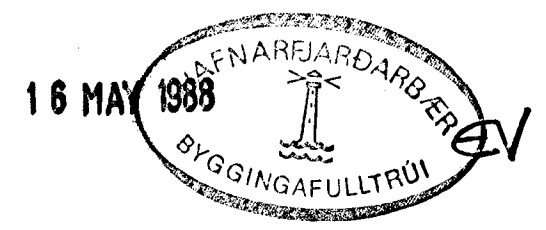

		<b>HÓLSHRAUN 1 HAFNARFIRDI</b>	
		RÚMMYND	ÁFANGI D
		OFNAKERFI	
BR.	DAGS.	BREYTING	
TÆKNIÞJÓNUSTAN SF		HJANNAD ÓP	KVARDI 1:50
LÁGMÚLA 5 - 108 REYKJAVÍK - SÍMI 83844		TEIKNAD ÞG	DAGS. 1. '88
		YFIRFARID	NR. AF.