


SKÝRINGAR : sjá blað 2

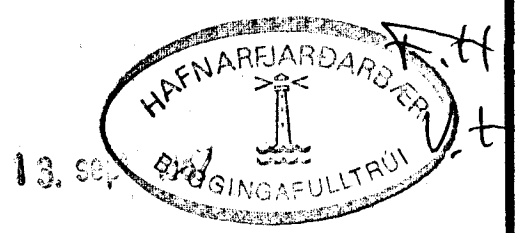

		HÓLSHRAUN I HAFNARFIRDI	
A	9.'87	Regnvatn lengt í vatnssveigju í stað holræsk. samkv. beiðni byggingartfr.	GRUNNMYND ÁFANGI D HOLRÆSALÖGN
BR.	DAGS.	BREYTING	
TÆKNIDJÓNUSTAN SF LÁGMÚLA 5 - 108 REYKJAVÍK - SÍMI 83844		HANNAÐ ÓP	KVARDI 1:50
<i>Ólafur H. Þorbjörnsson</i>		TEIKNAD ÞG	DAGS. 7.'87
		YFIRFARIÐ	NR. BL. 1 AF. 2