




SNID A-A 1:20

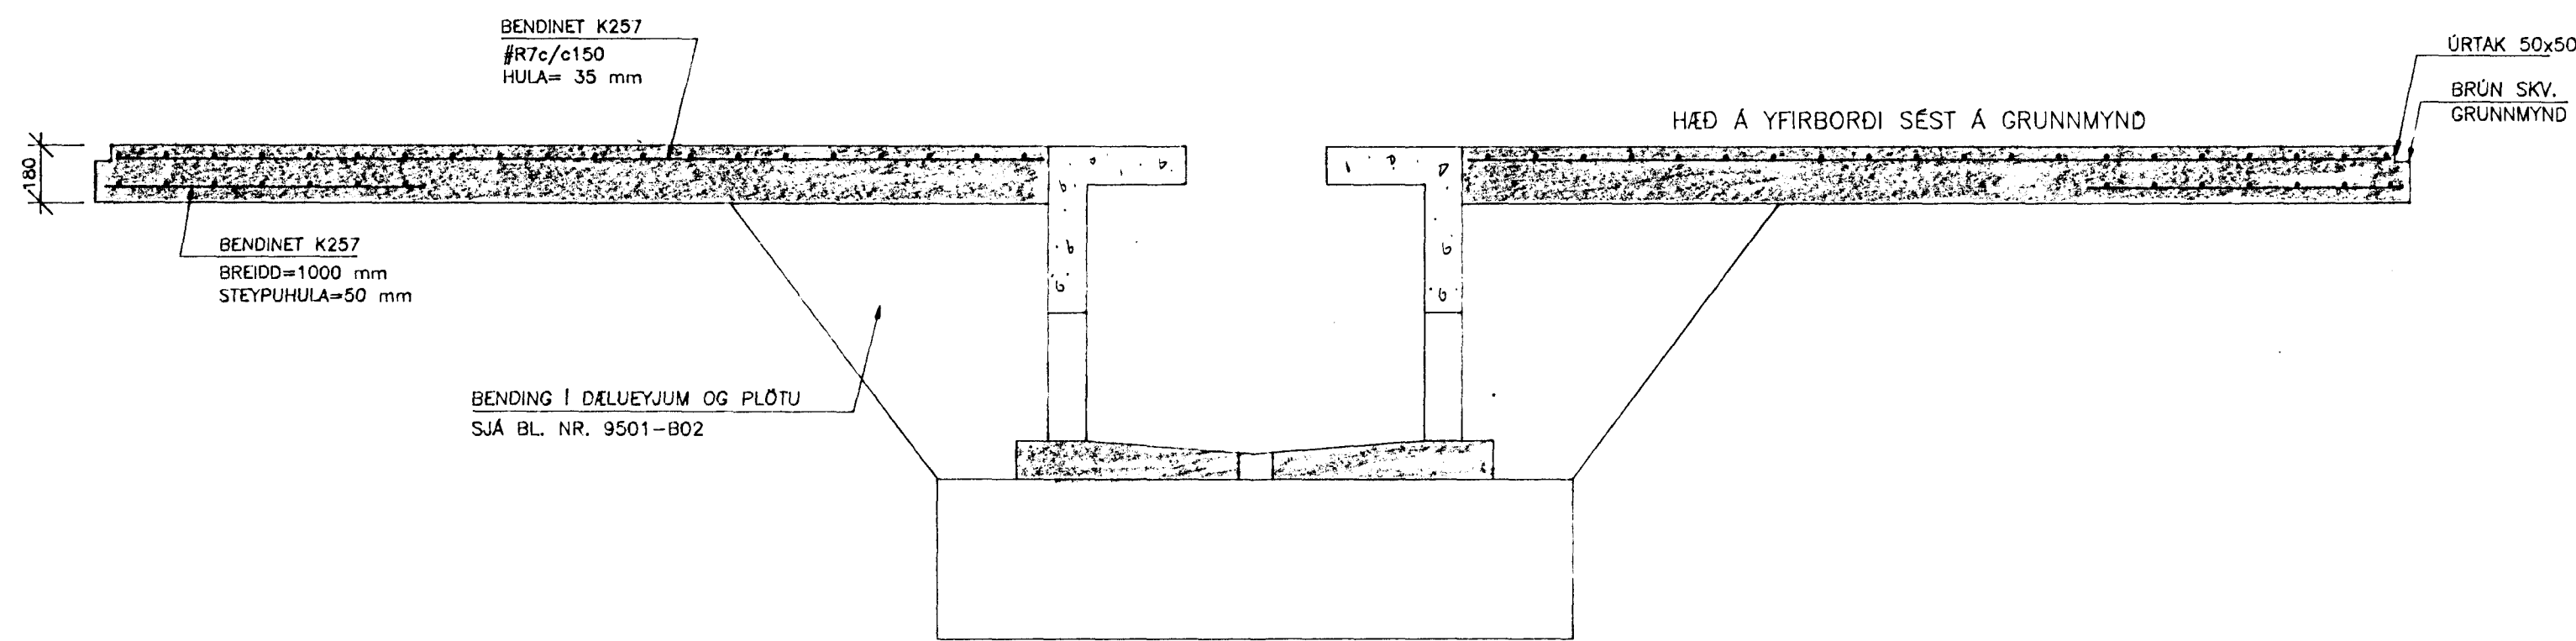

SNID B-B 1:20

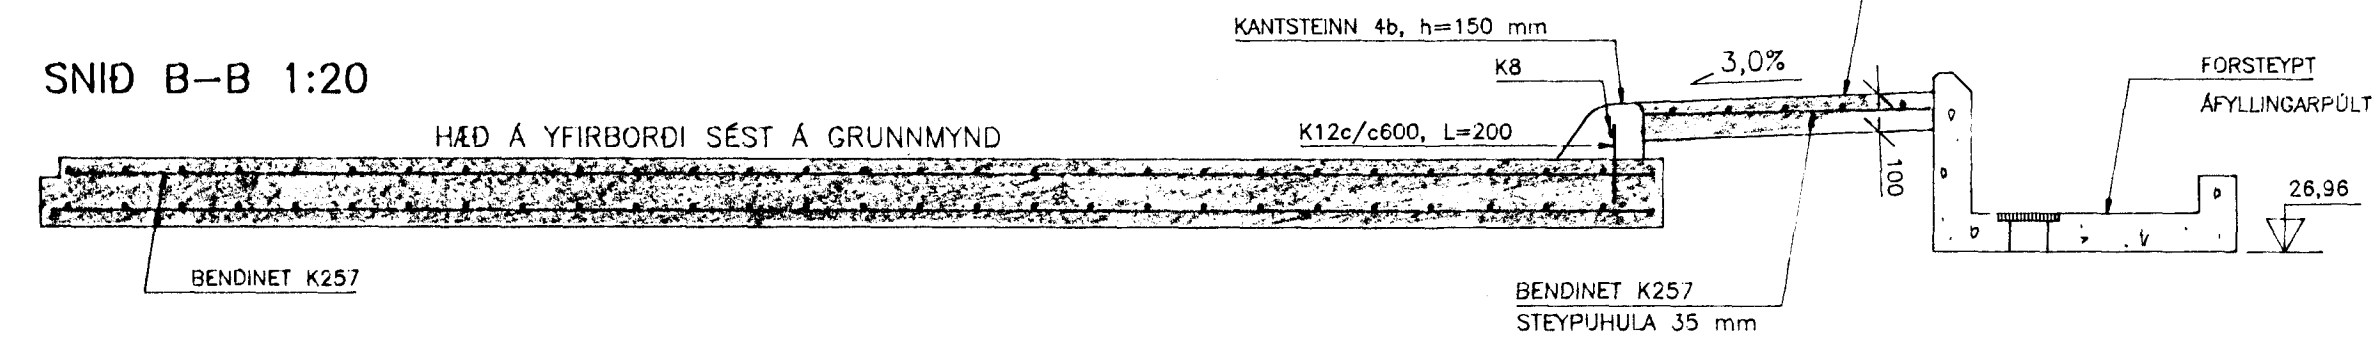


GRUNNMYND 1:50

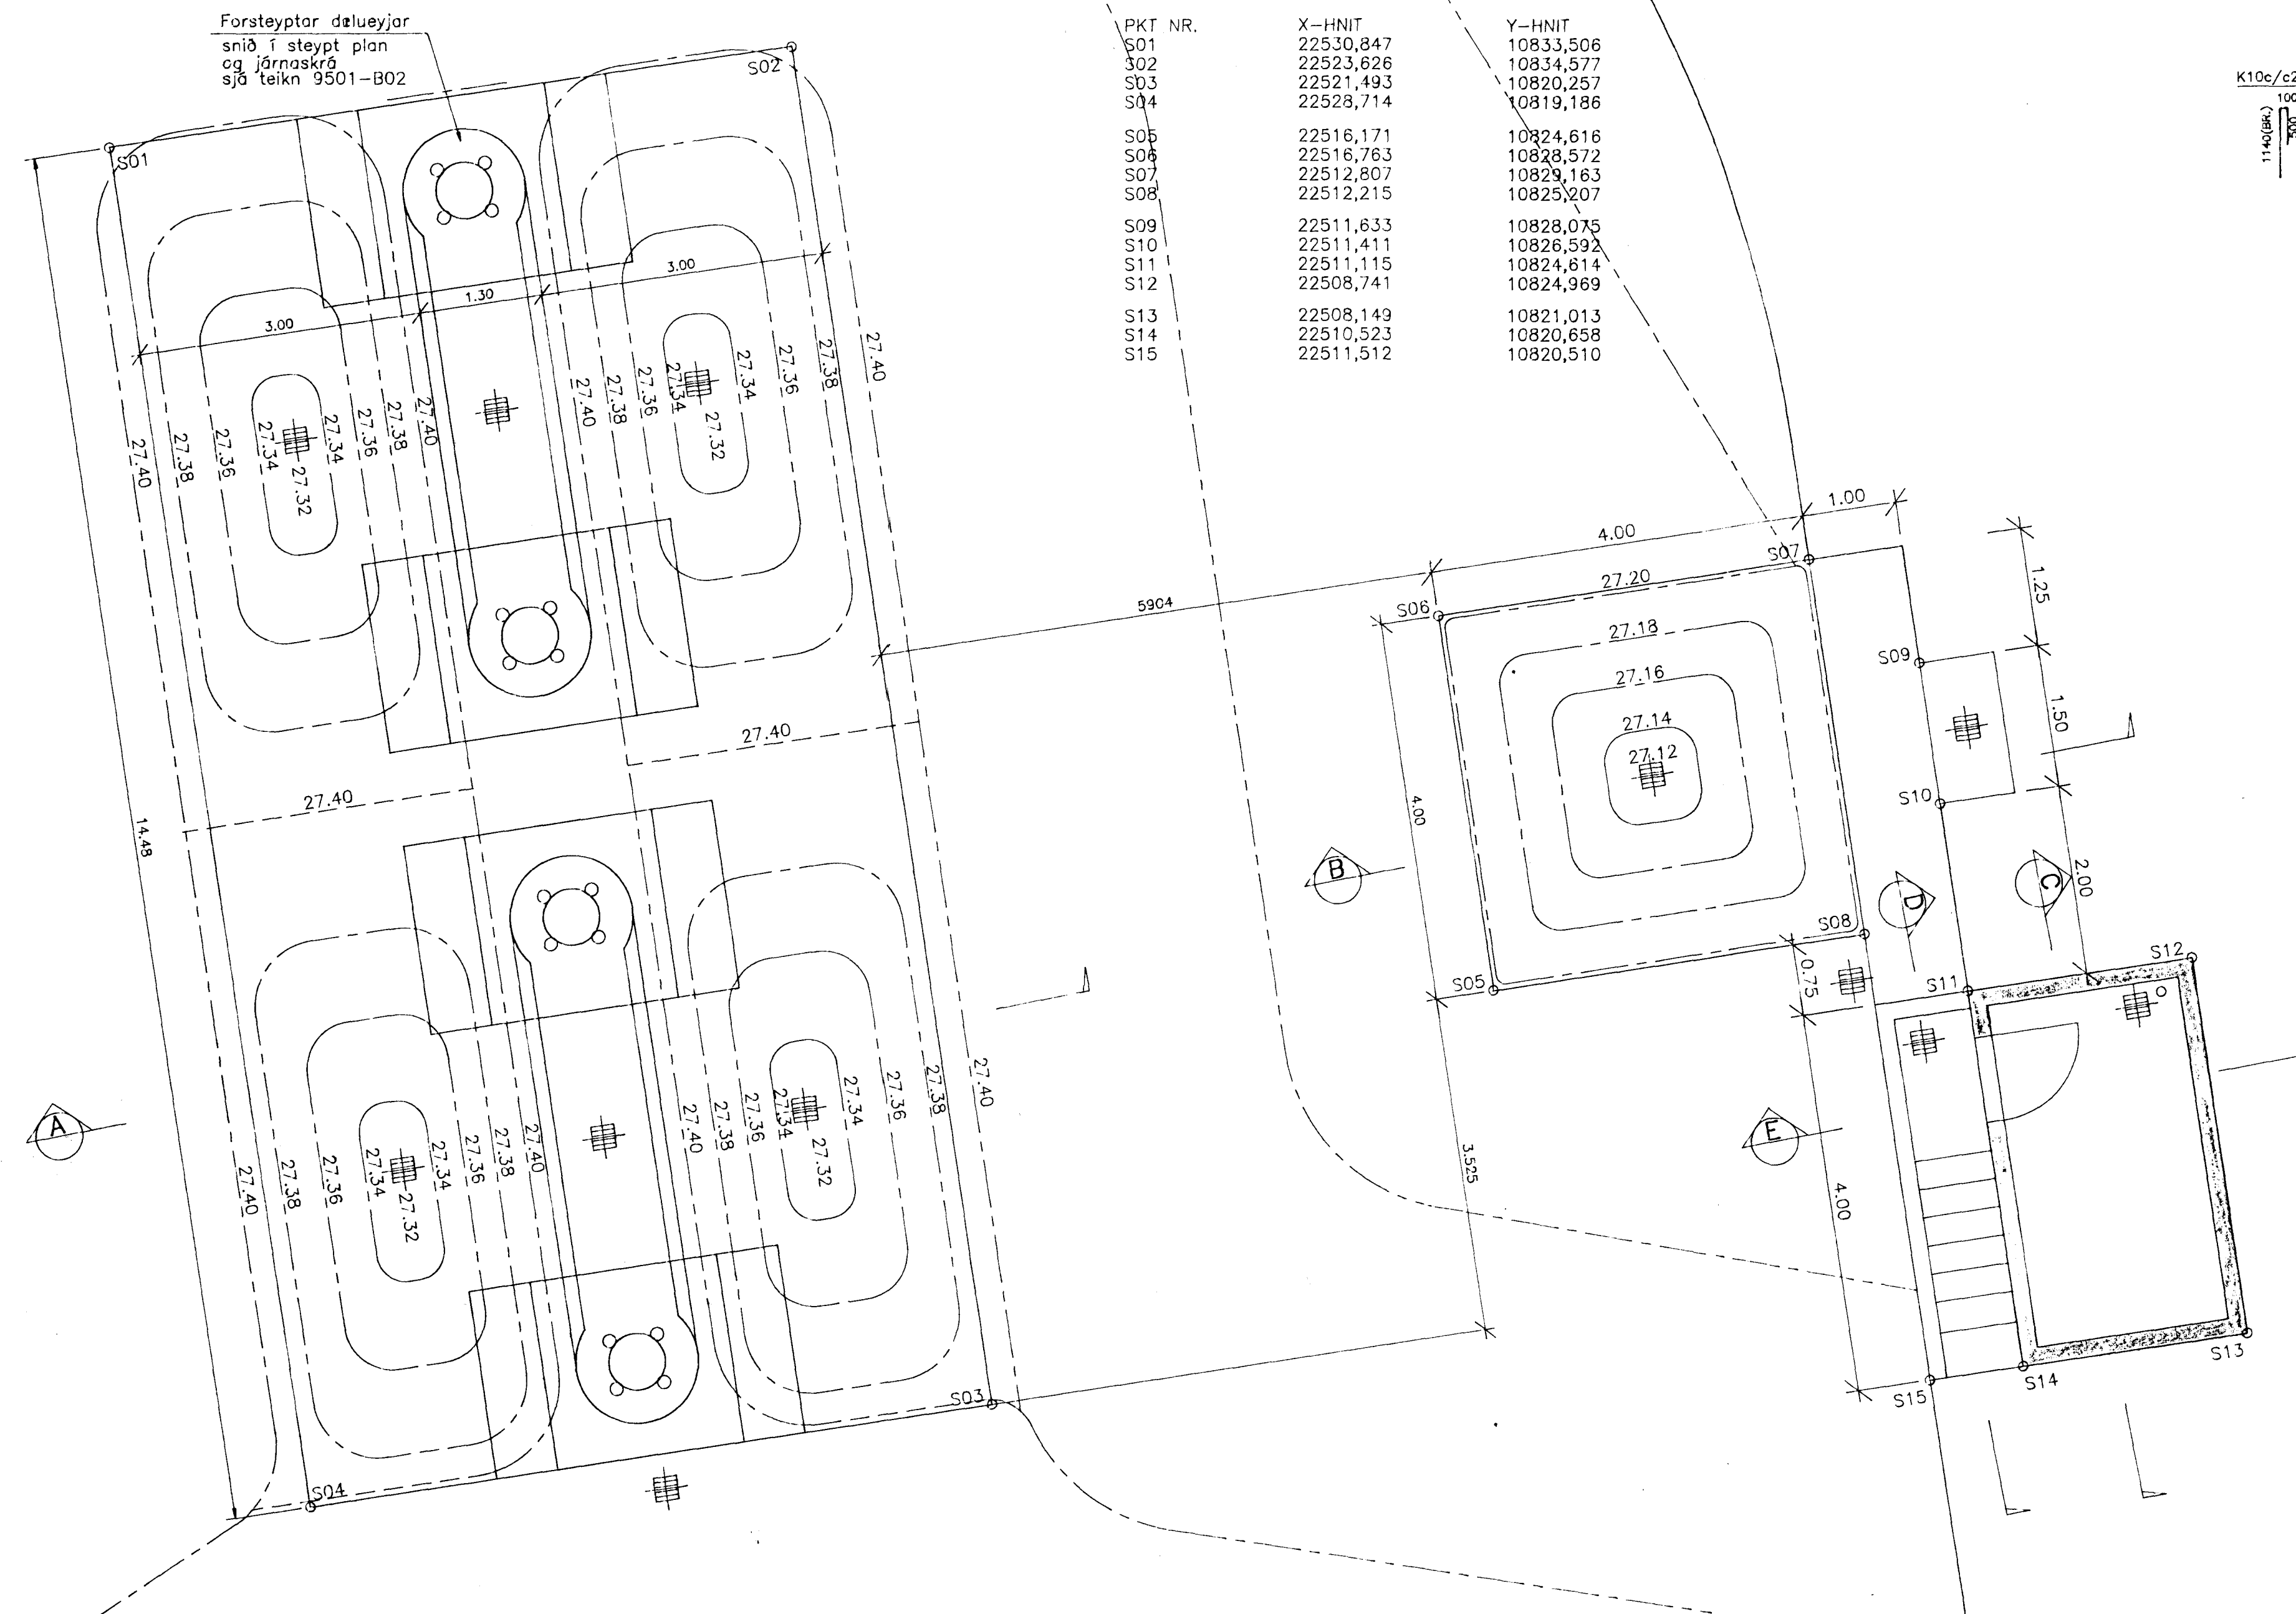


HNITASKRÁ

PKT NR.	X-HNIT	Y-HNIT
S01	22530,847	10833,506
S02	22523,626	10834,577
S03	22521,493	10820,257
S04	22528,714	10819,186
S05	22516,171	10824,616
S06	22516,763	10828,572
S08	22512,215	10825,207
S09	22511,633	10828,075
S10	22511,411	10826,592
S11	22511,115	10824,614
S12	22508,741	10824,969
S13	22508,149	10821,013
S14	22510,523	10820,658
S15	22511,512	10820,510


SNID C-C 1:20

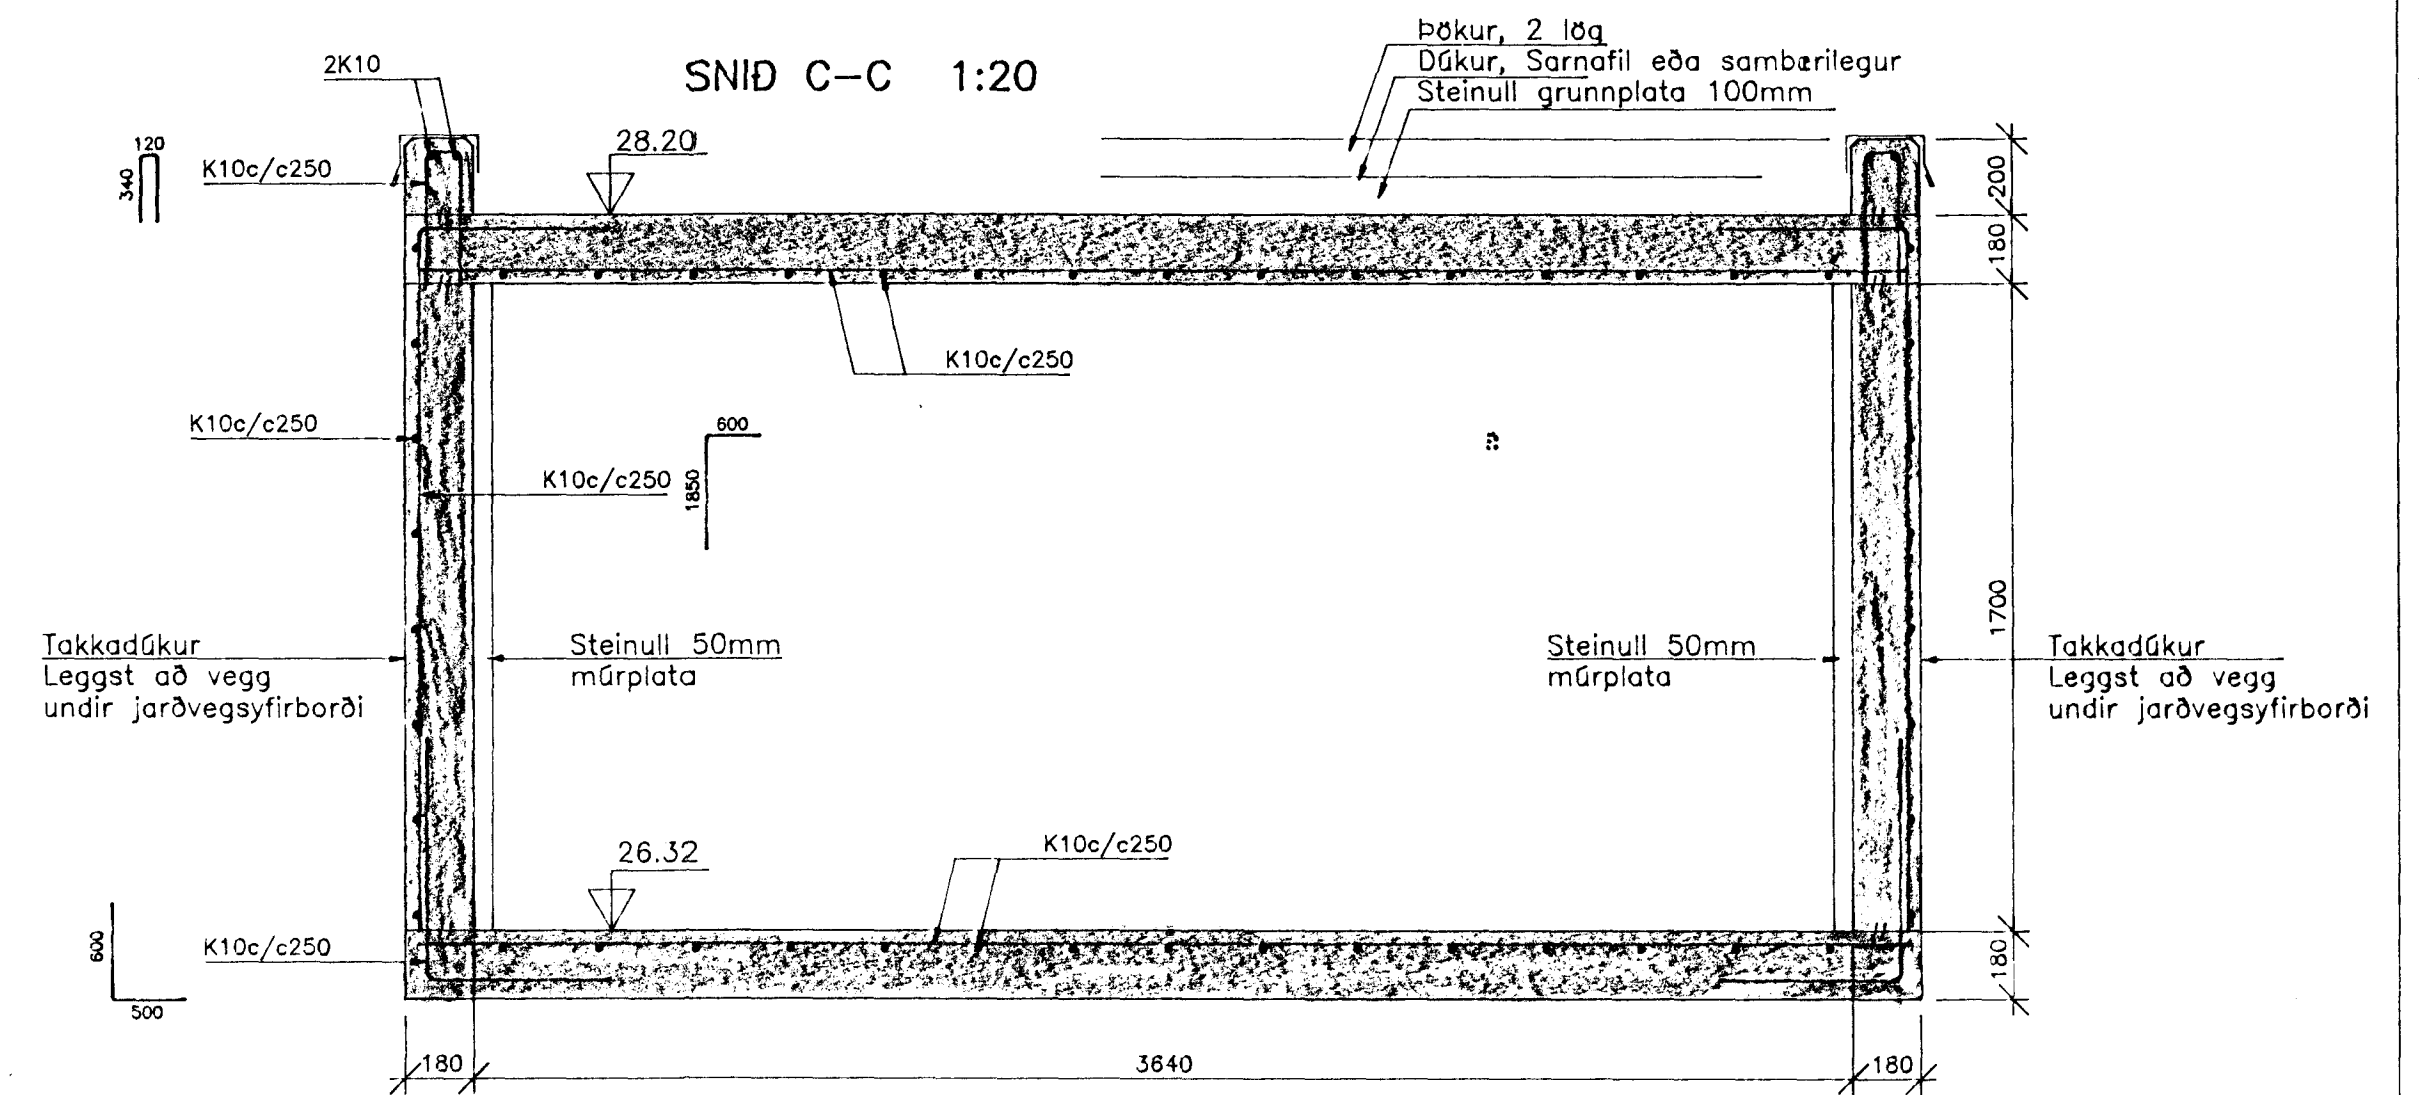

SNID D-D 1:20

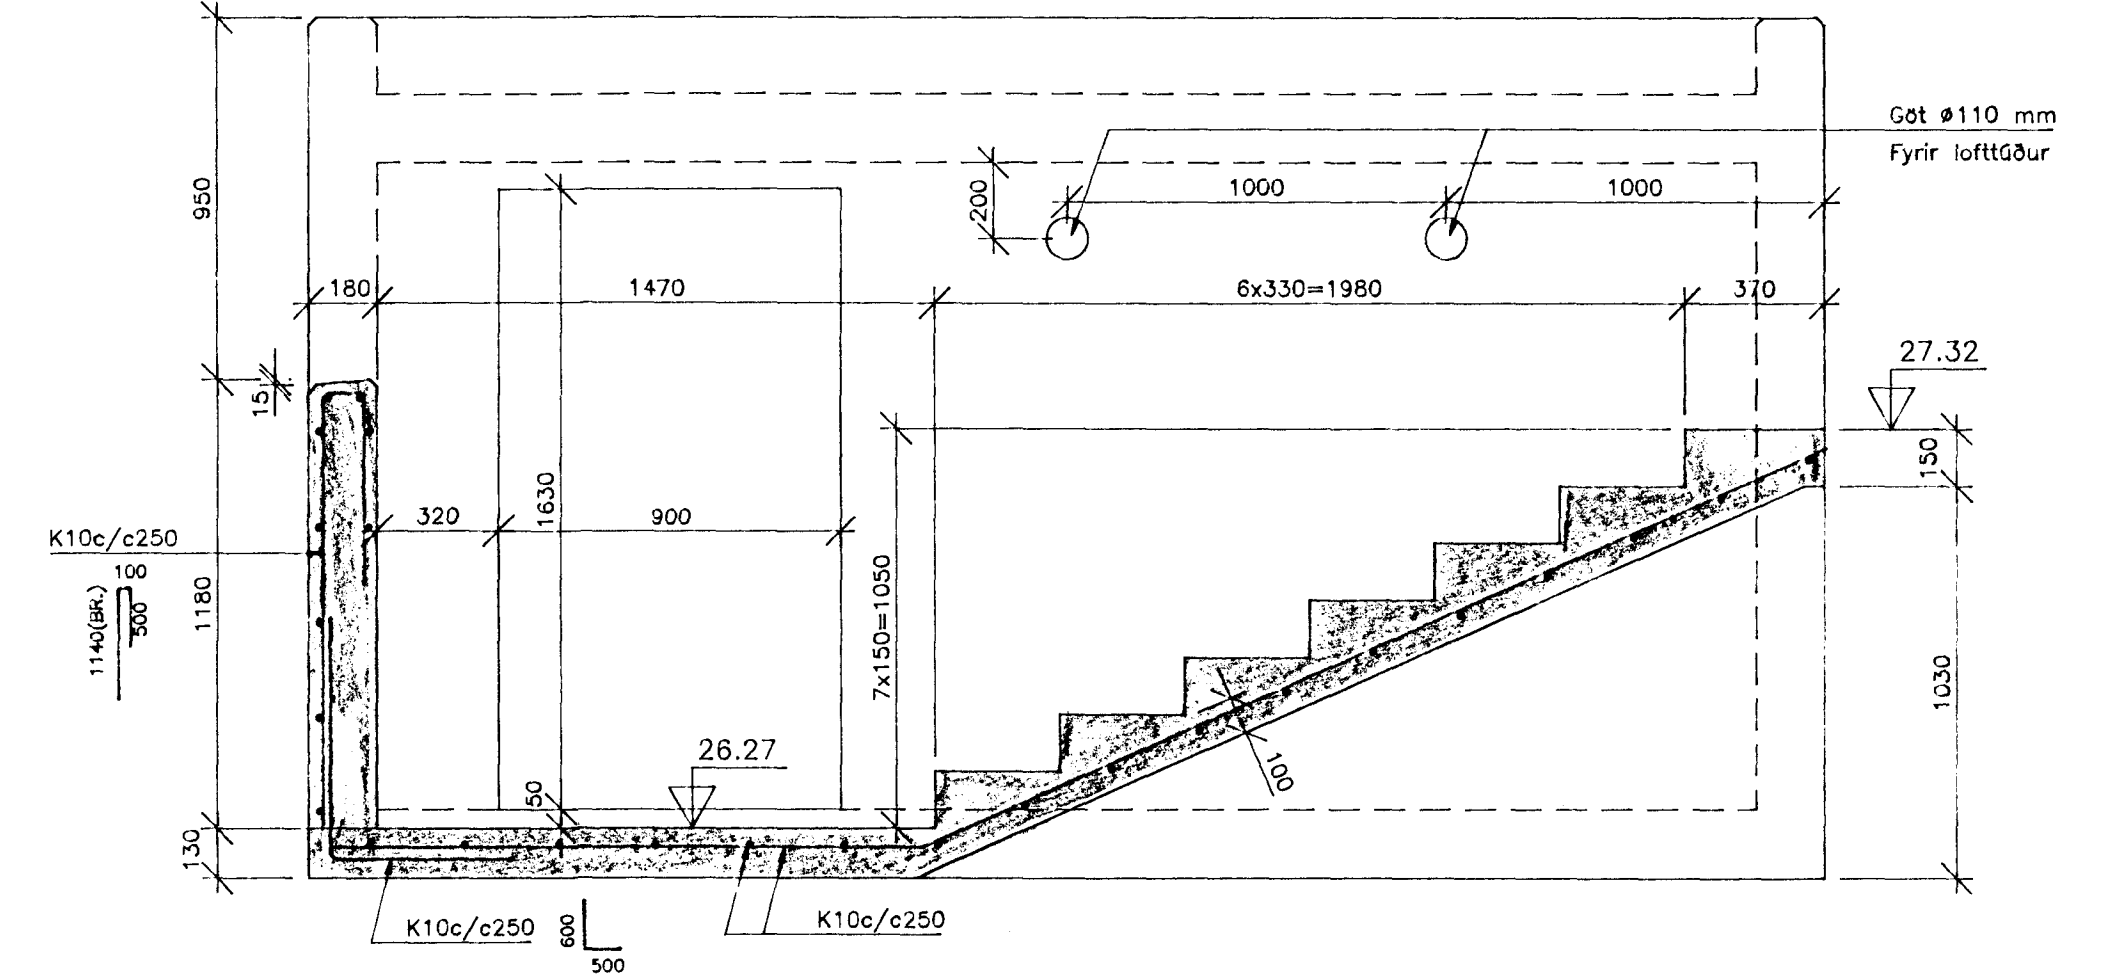

SNID E-E 1:20

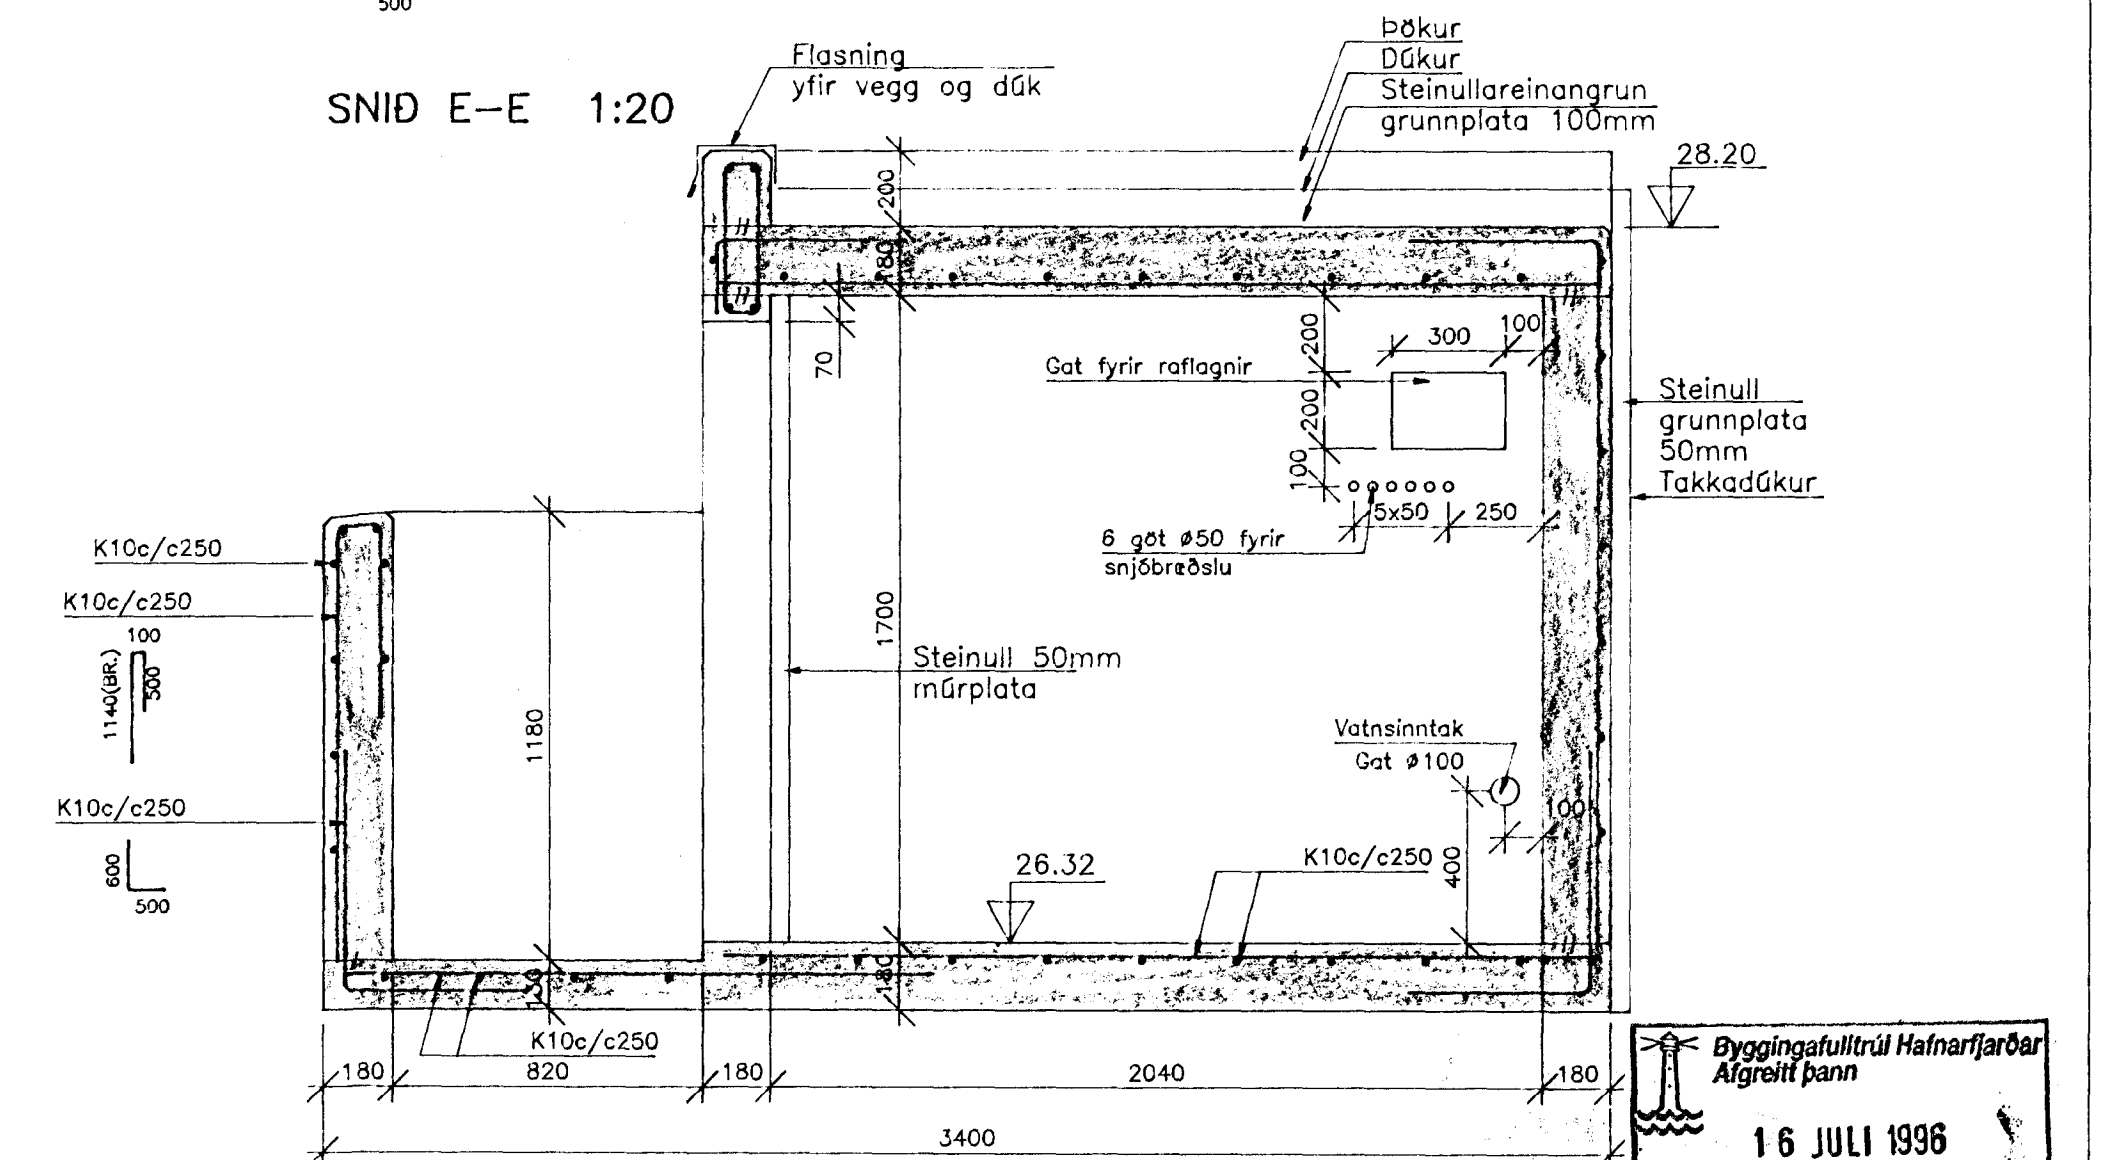

SKÝRINGAR
 UNDIRSTÖÐJARVEGUR
 Undirstöðjarvegur er vel þjöppuð hraunfylling
 JÄRNAMAGN
 Járnsmagn 1 minni plötu og gangstétt:
 mottur K257 : 2 x 3.92x3.92 + 0.8 x 4.7 = 34.5 m²
 Járnsmagn í húsi:
 K10 : L=580 m.

 Skurðartur Halldórsson

ÁSKILIÐ, ELÐRI
 TEIKNING OGILD

BRÖTÞOLSFLOKKUR STEYPU S300 | INNTAKSHÚSI

BRÖTÞOLSFLOKKUR STEYPU S350 | STEYPTUM PLÖTUM OG STÉTT

	HÖLSHRAUN 1 HAFNARFIRÐI	SJÁLFSAFGREIDSLA BENÍN OG GASOLJA STEYPT MANNVIRKI Á LÖD
	VERKFRÆÐISTOFA STEFÁNS & BJÖRNS BEIARHRAUN 20 x 220 HAFNARFJÖRÐUR Sími 565-1340 • FAX 565-1341 Netfang: vab@centrum.is, kt.010188-1419	Br. B: 10.07.98: Mannvirki færost frá lóðam. Hannab: SV/GJ Teiknab: SV/GJ Yfirgab: Mst: 1:50 Samþykkt: Þórnir Daga: 24.06.98 Nr: 9501-B01-B