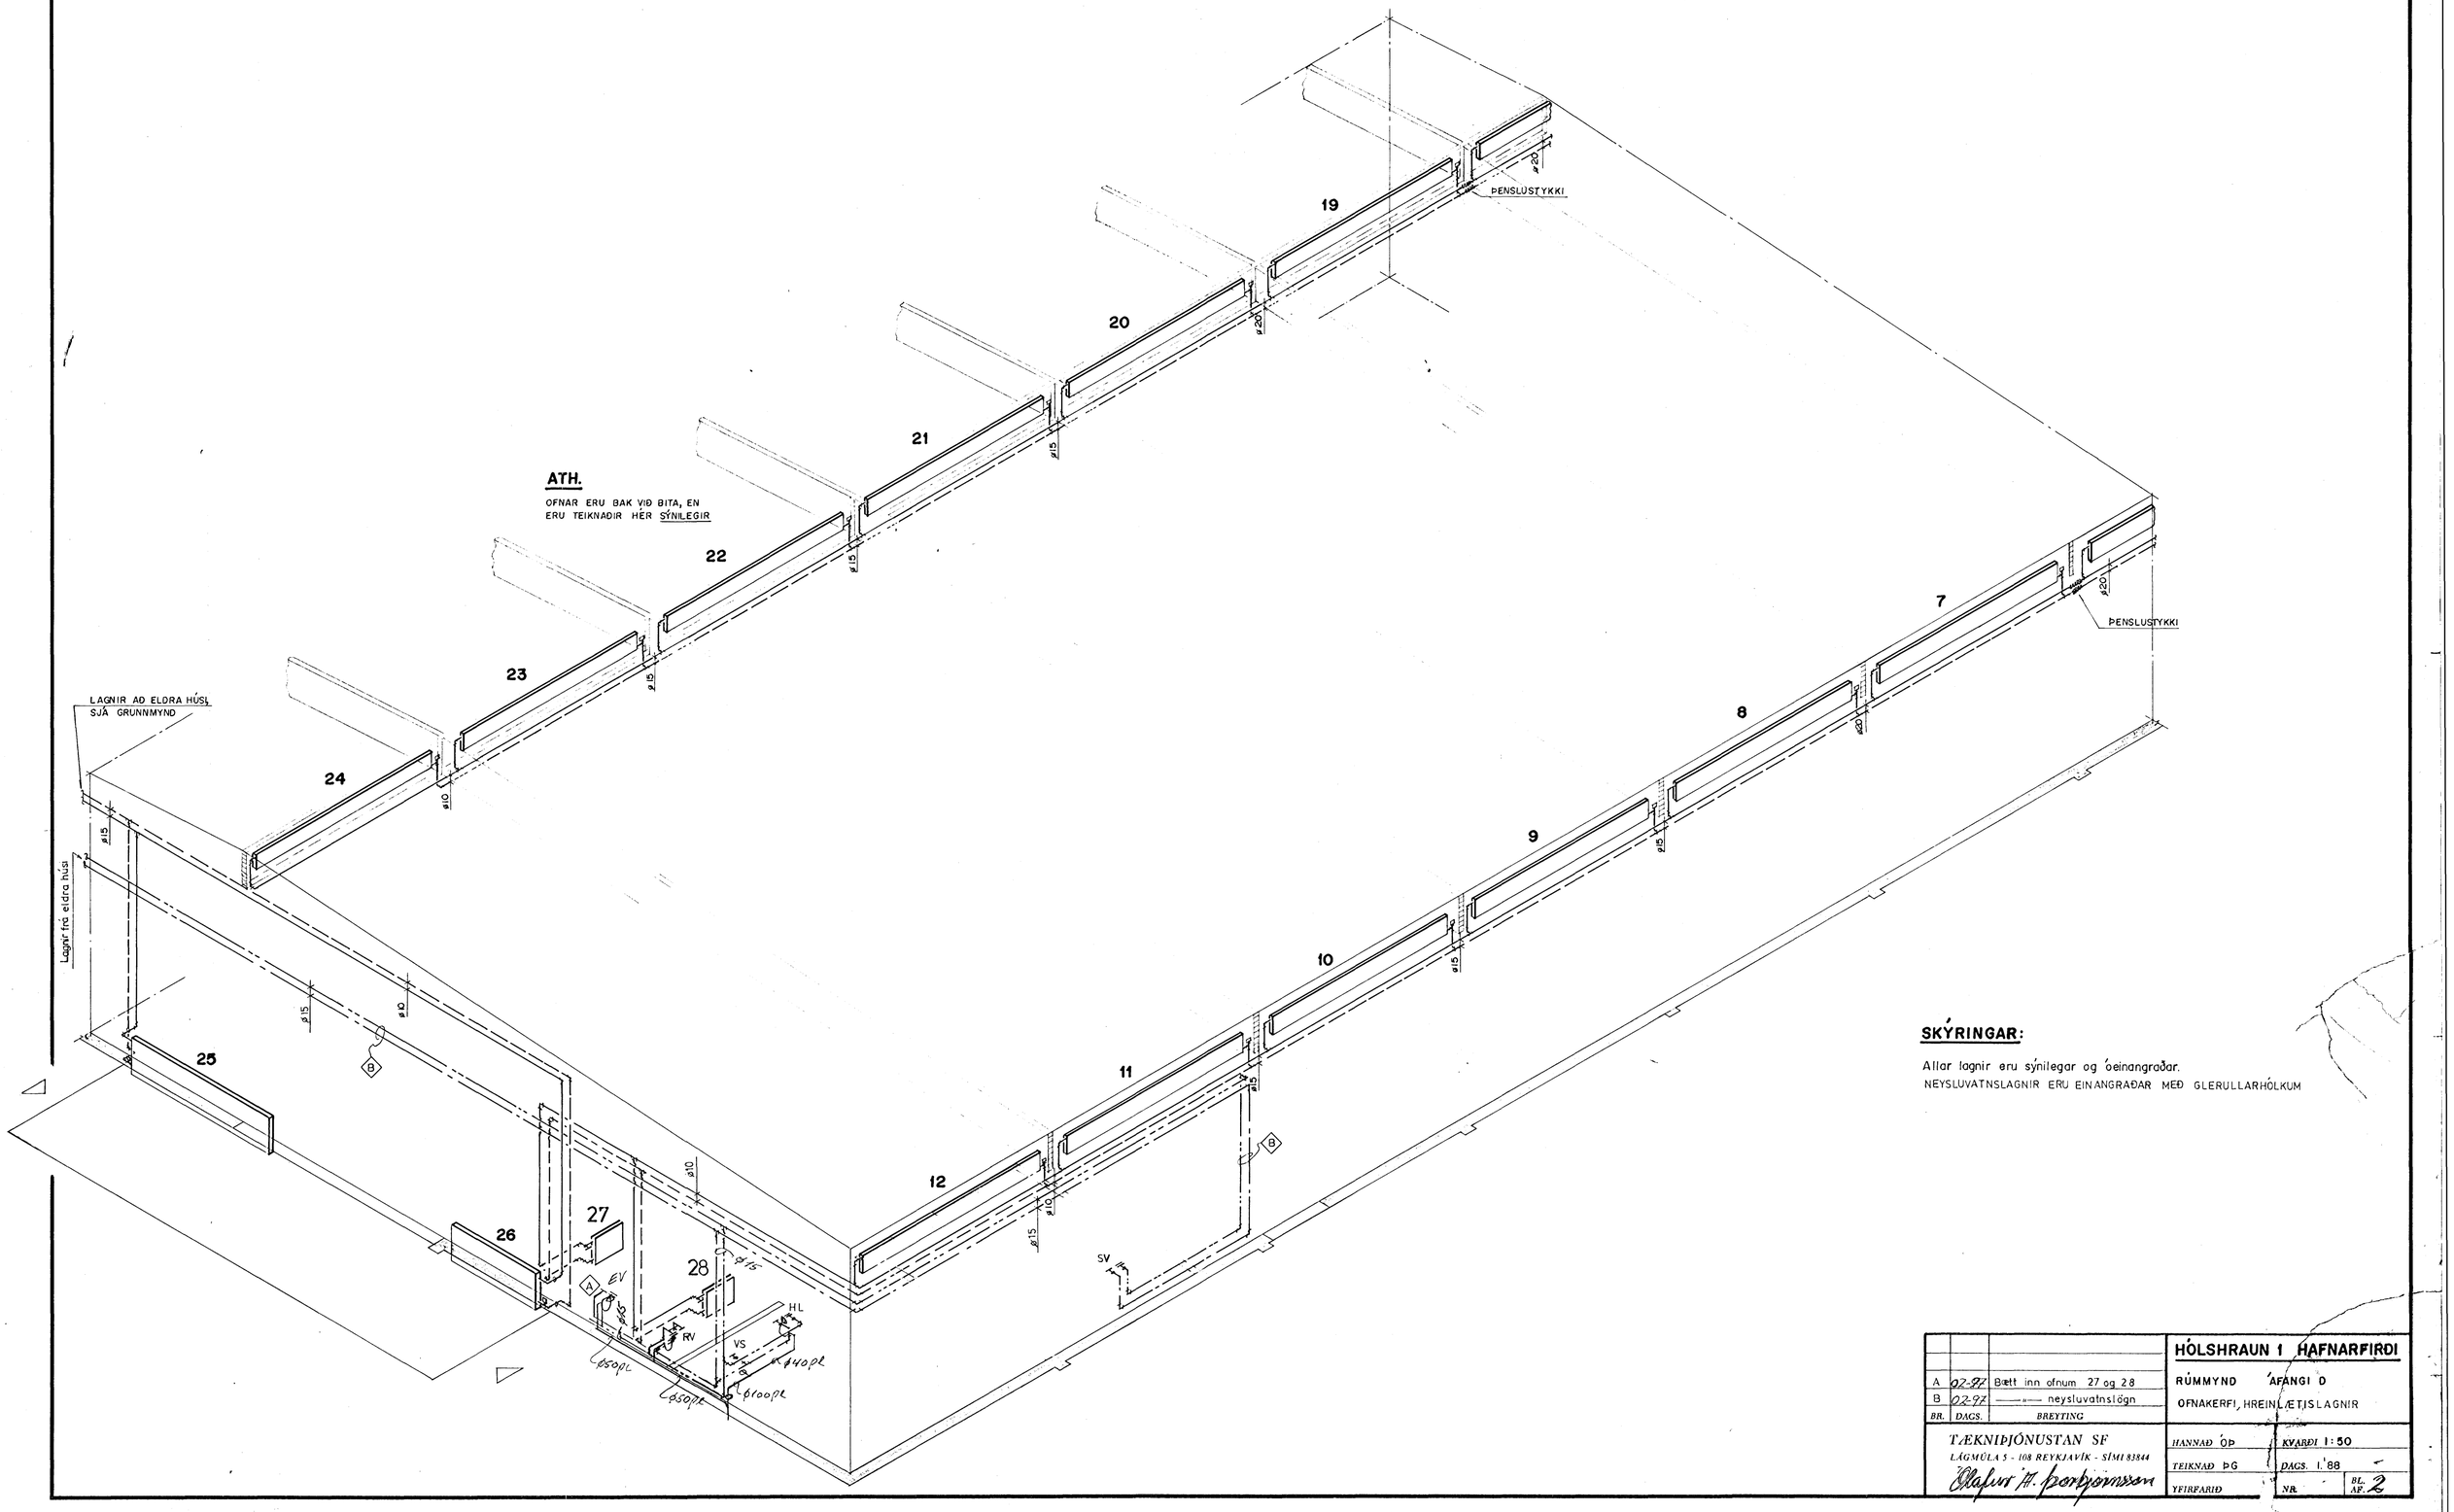

ATH.

OFNAR ERU BAK VIÐ BITA, EN ERU TEIKNAÐIR HÉR SÝNILEGIR

SKÝRINGAR:

Allar lagnir eru sýnilegar og óeinangraðar.
NEYSLUVATNSLAGNIR ERU EINANGRAÐAR MEÐ GLERULLARHÓLKUM

BR.	DAGS.	BREYTING
A	02-87	Bætt inn ofnum 27 og 28
B	02-87	—"— neysluvatnslögn

TÆKNIÞJÓNUSTAN SF
LÁGMÚLA 5 - 108 REYKJAVÍK - SÍMI 83844
Ólafur H. Þorbjörnsson

HÓLSHRAUN 1 HAFNARFIRÐI

RÚMMYND ÁFANGI D
OFNAKERFI, HREINLÆTISLAGNIR

HANNAÐ ÓÞ	KVARÐI 1:50
TEIKNAÐ ÞG	DAGS. 1.'88
YFIRFARIÐ	NR. BL. AF. 2