


14

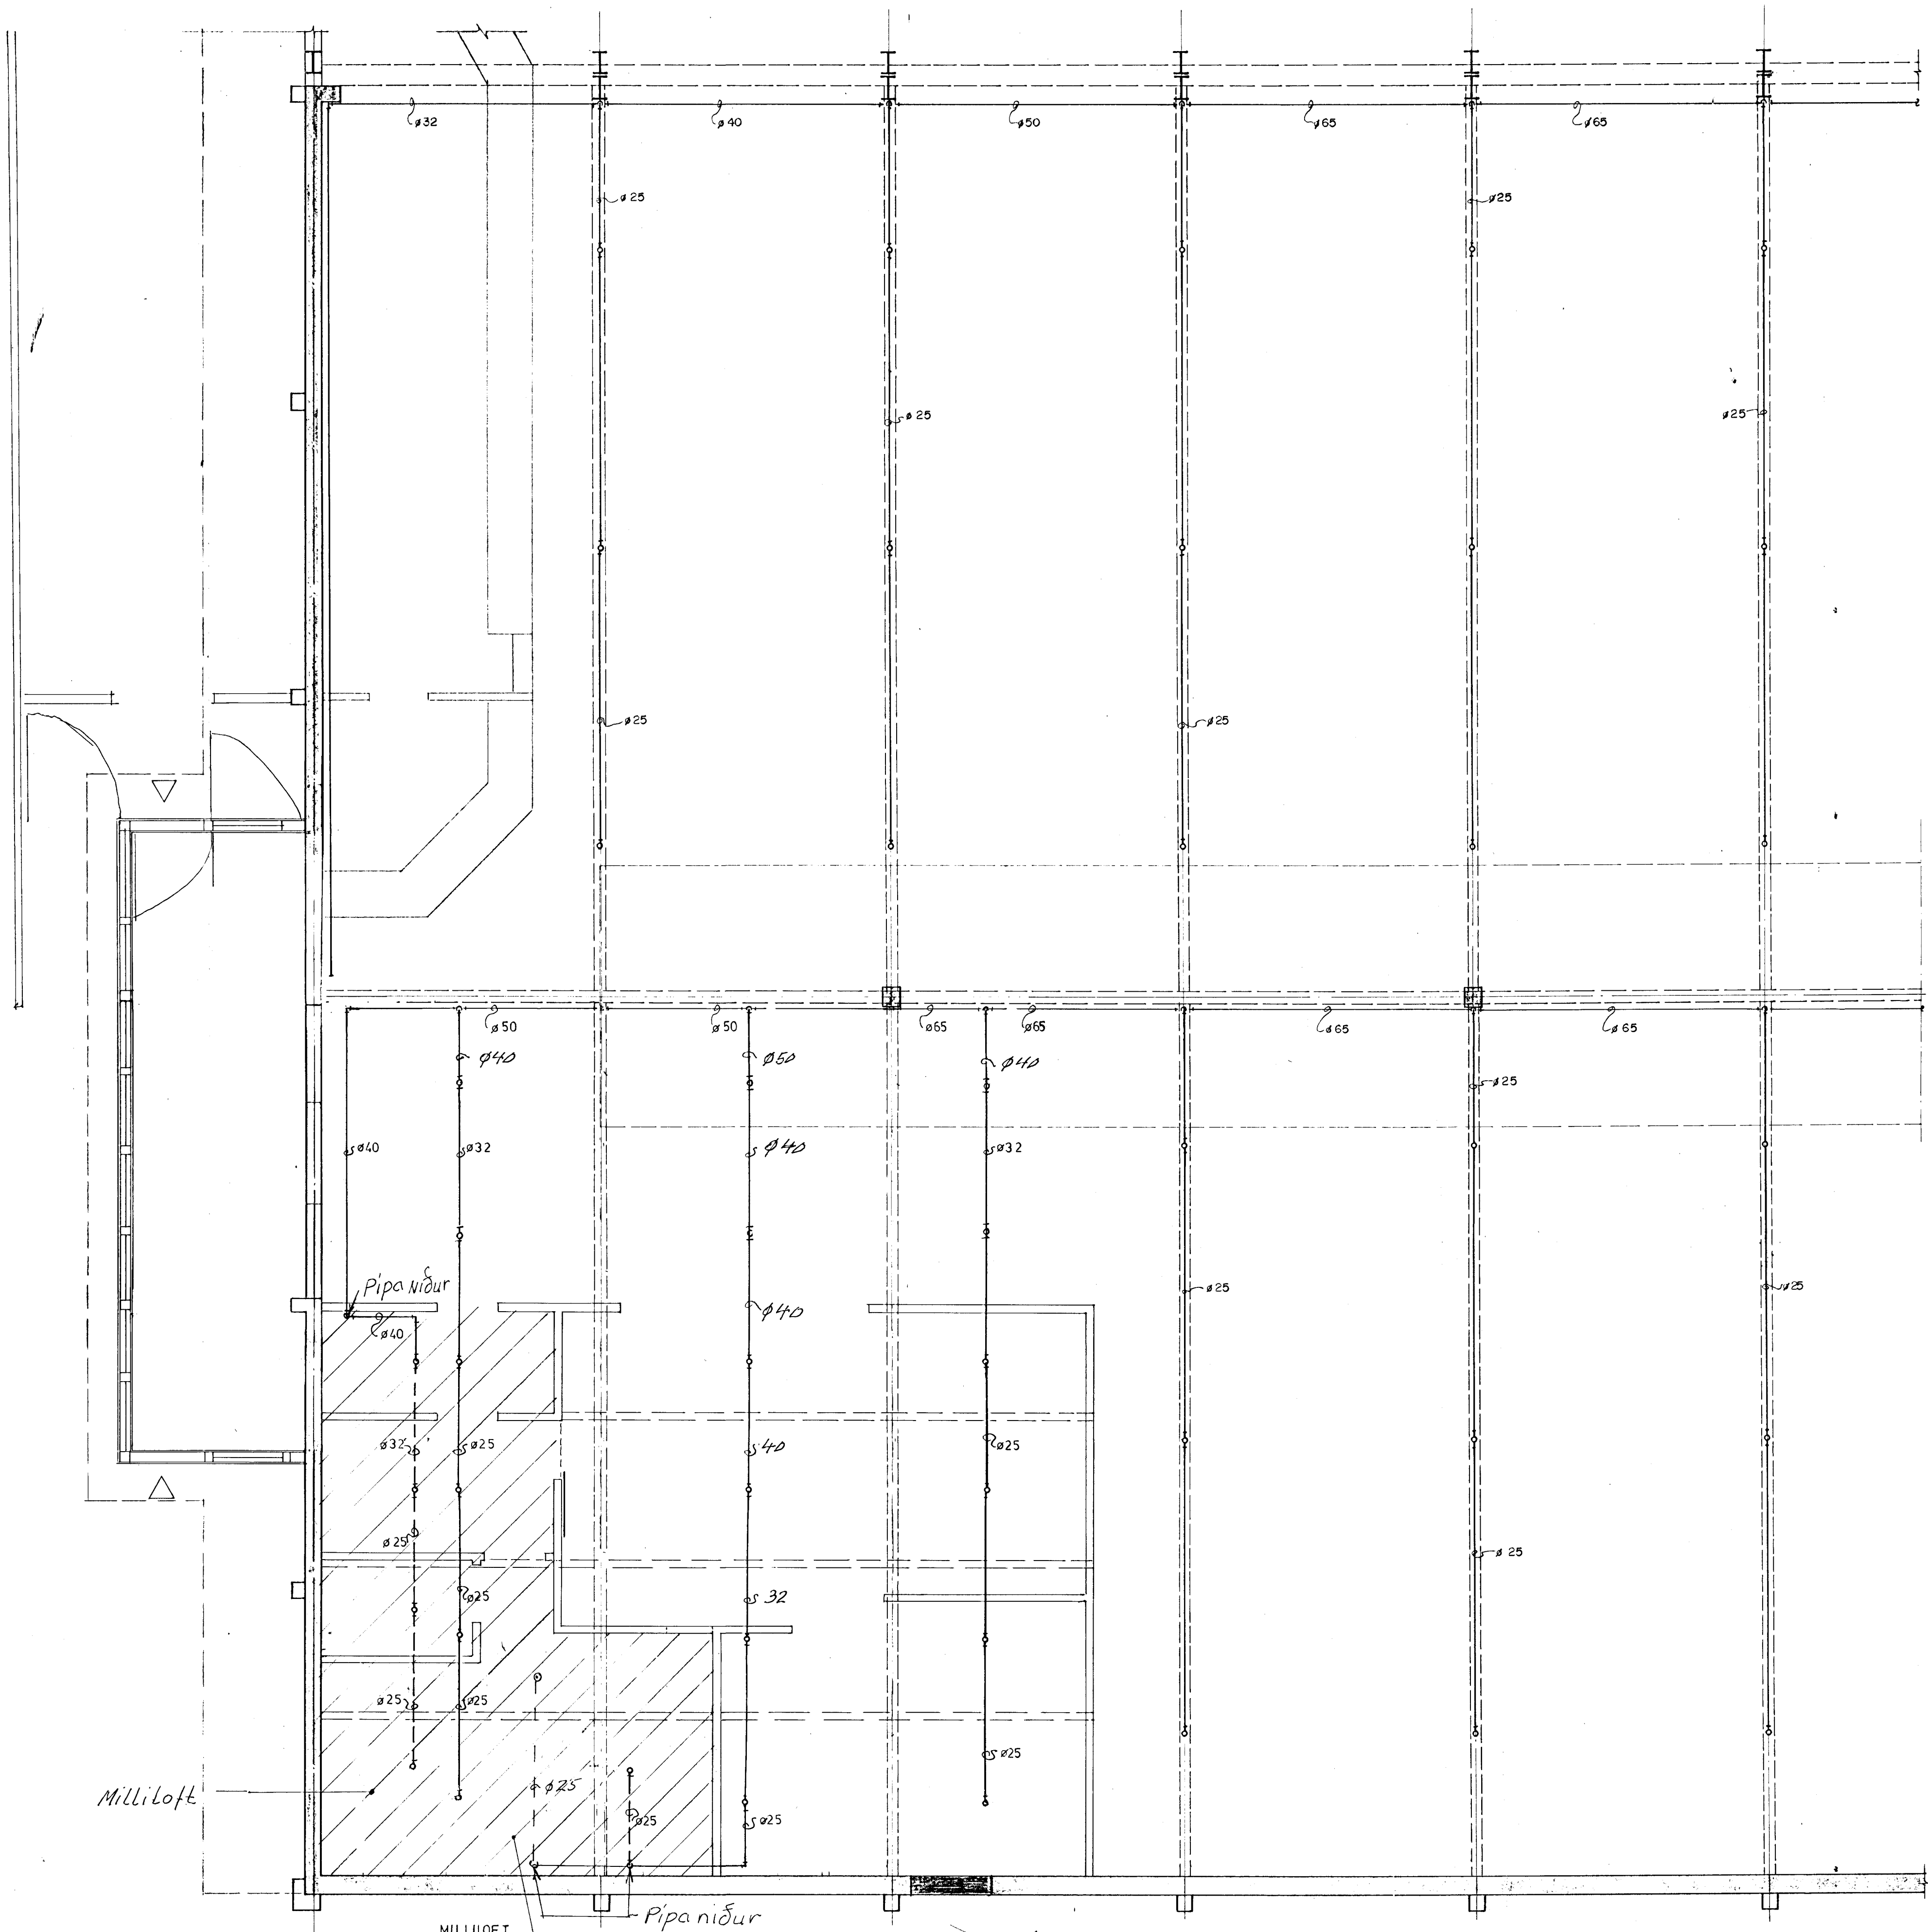

Milliloft

Pipa niður

Pipa niður

MILLILOFT

skýringar:

- LAGNIR OG STÚTAR VIÐ LOFT
- - -○- - - LAGNIR Í GRIND Í MILLILOFTI OG STÚTAR UNDIR MILLILOFTI

Brunamálastofnun ríkisins
SAMPYKKT
18 FEB 1997
Skr. bréf 18.2.97
Einar Þór Þinnarsson

*gittir myndir
loftabú*

		HÓLSHRAUN I HAFNARFIRDI	
A 02-92 Bætt inn sprinkl. f. lyftavarslun		GRUNNMYND ÁFANGI D	
BR.	DAGS.	SPRINKLERLAGNIR	
BREYTING		HANNAÐ Ó Þ	KVARDI 1:50
TÆKNIPJÓNUSTAN SF		TEIKNAD Þ G	DAGS. 1. '88
LÁGMULA 5 - 108 REYKJAVÍK - SÍMI 83844		YFIRFARID	NR.
<i>Olafur H. Þorbjörnsson</i>			BL. 1