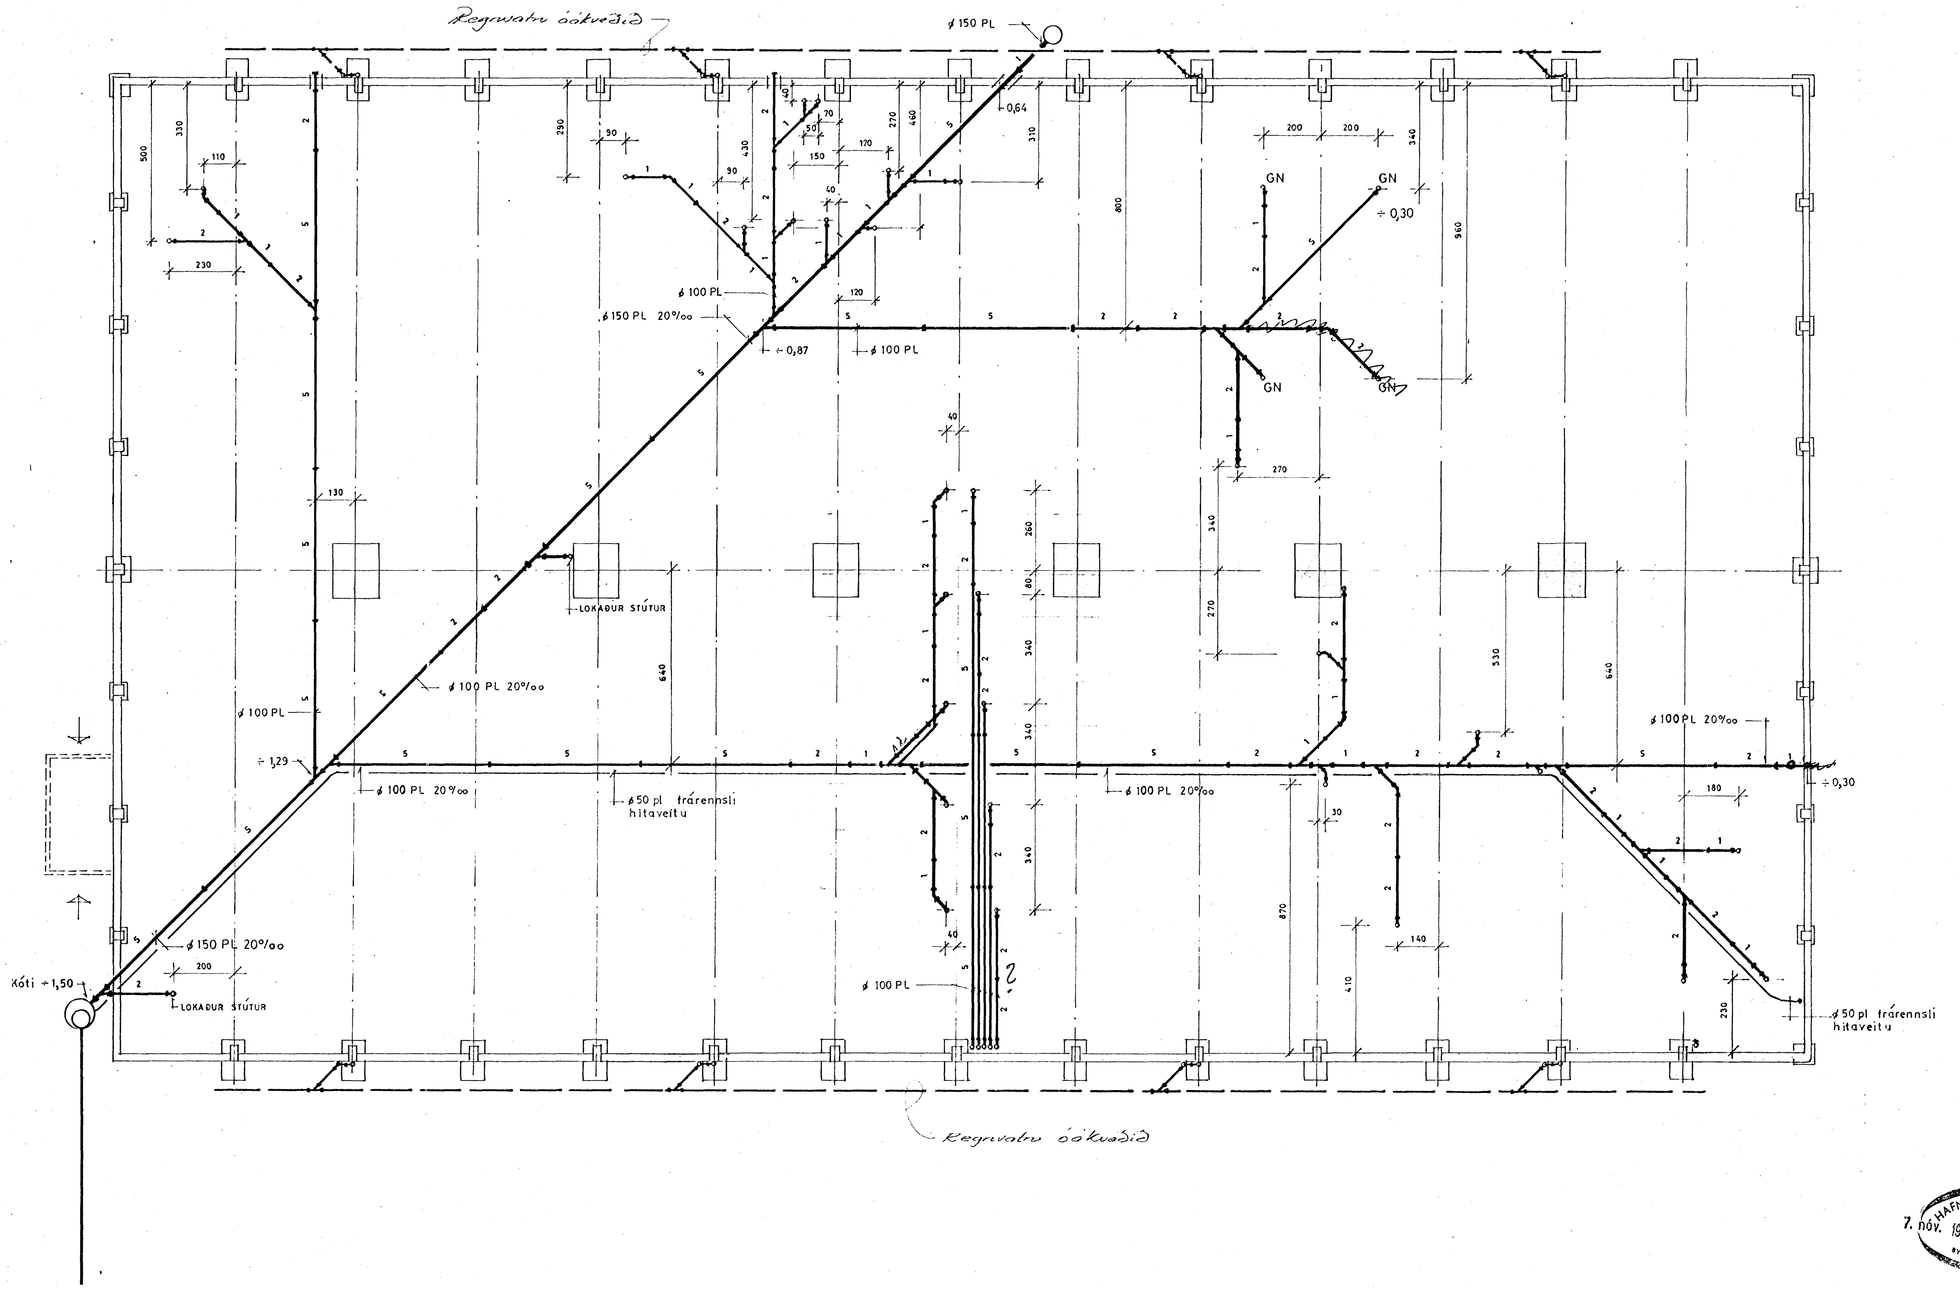

7. nóv. 1981
HAFNARFJARÐARBÆ
BYGGINGAFULLTRÚINN

BR.	DAGS.	BREYTING
1	OKT. 81	LEGA LAGNA OG STAÐSETN. STÚTA

FJARÐARKAUP HF.
HÓLSHRAUNI 1 B
HAFNARFIRÐI
Frárennslislagnir í grunni

TÆKNIÞJÓNUSTAN SF.
LÁGMÚLA 5 – 105 REYKJAVÍK – SÍMI 83844

HANNAÐ	HH	KVARÐI	1 100
TEIKNAÐ	HH	DAGS.	JÚLÍ 1981
YFIRFARIÐ		NR.	BL. AF. 1