



Samþykkt þann
04 MARS 1998
Byggingatulltrúinn / Hafnarfirði
Erlendur Hjálmarsson

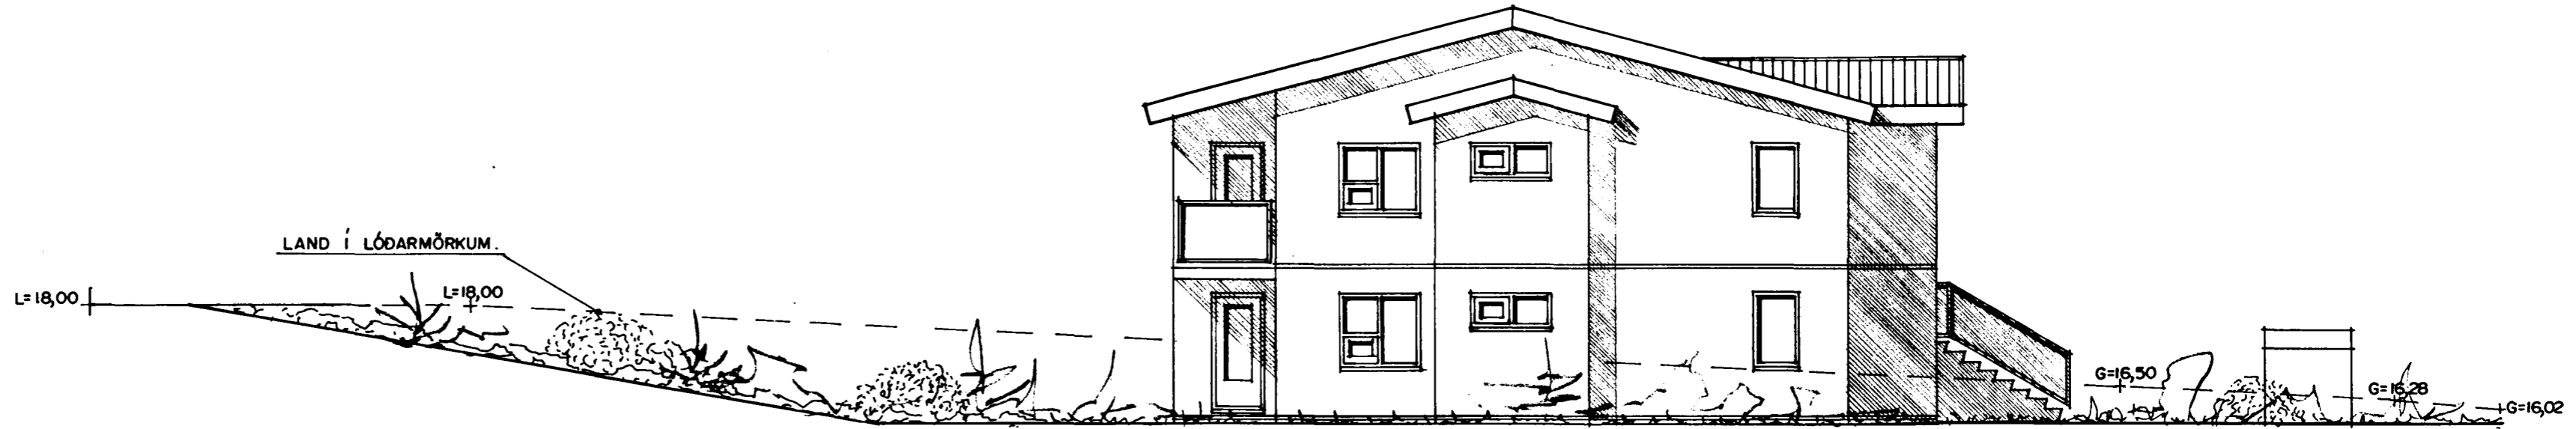

tifftopdf - www.rubissoftware.com - Demo Version

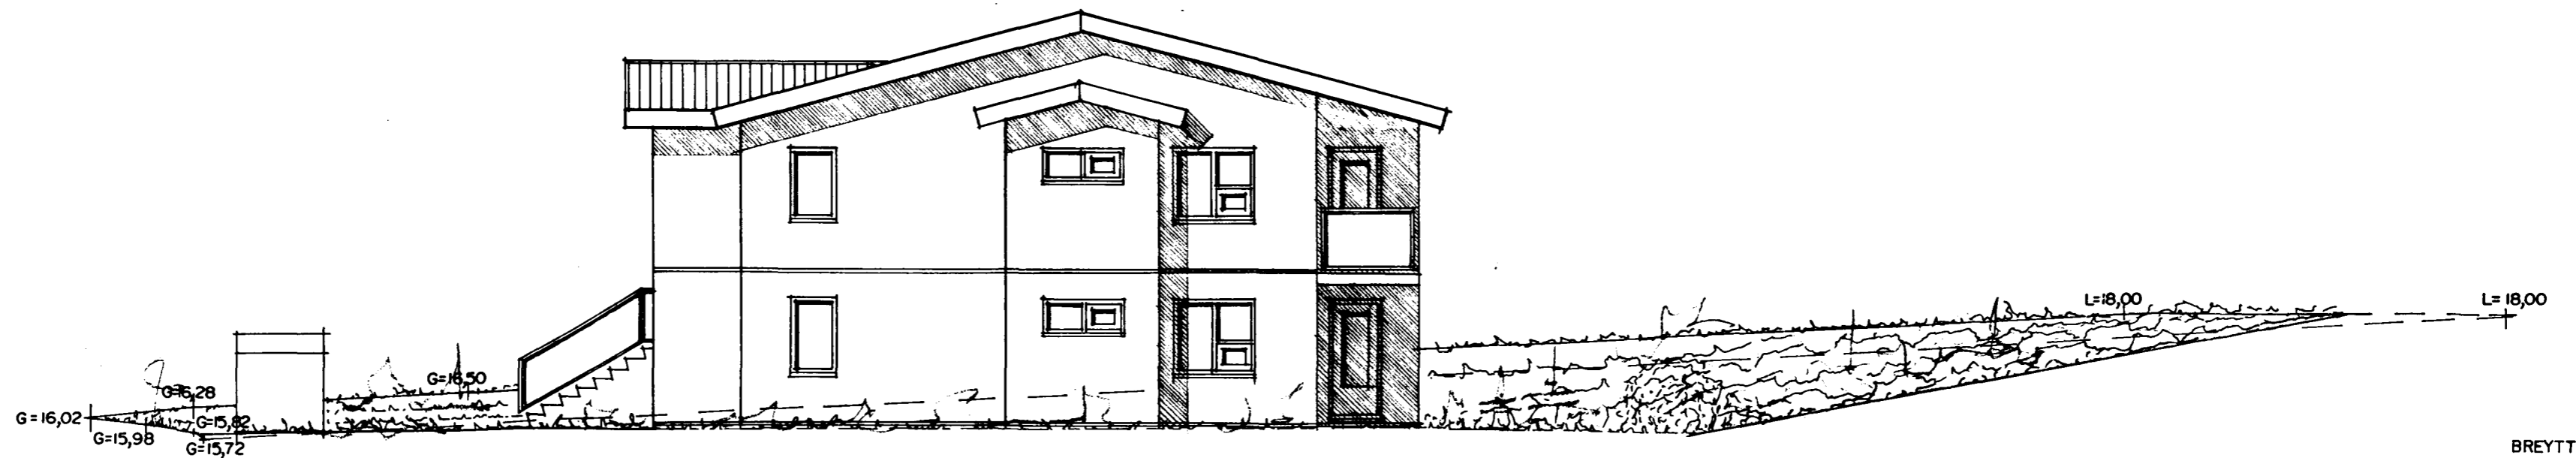

BREYTT Í FEBRÚAR 1998.
17/2 98 *[Signature]*