




Sambykkt bann

05 FEB. 1999


Byggingatulltrúinn / Hafnarfirði  
Erlendur Hjálmarsson

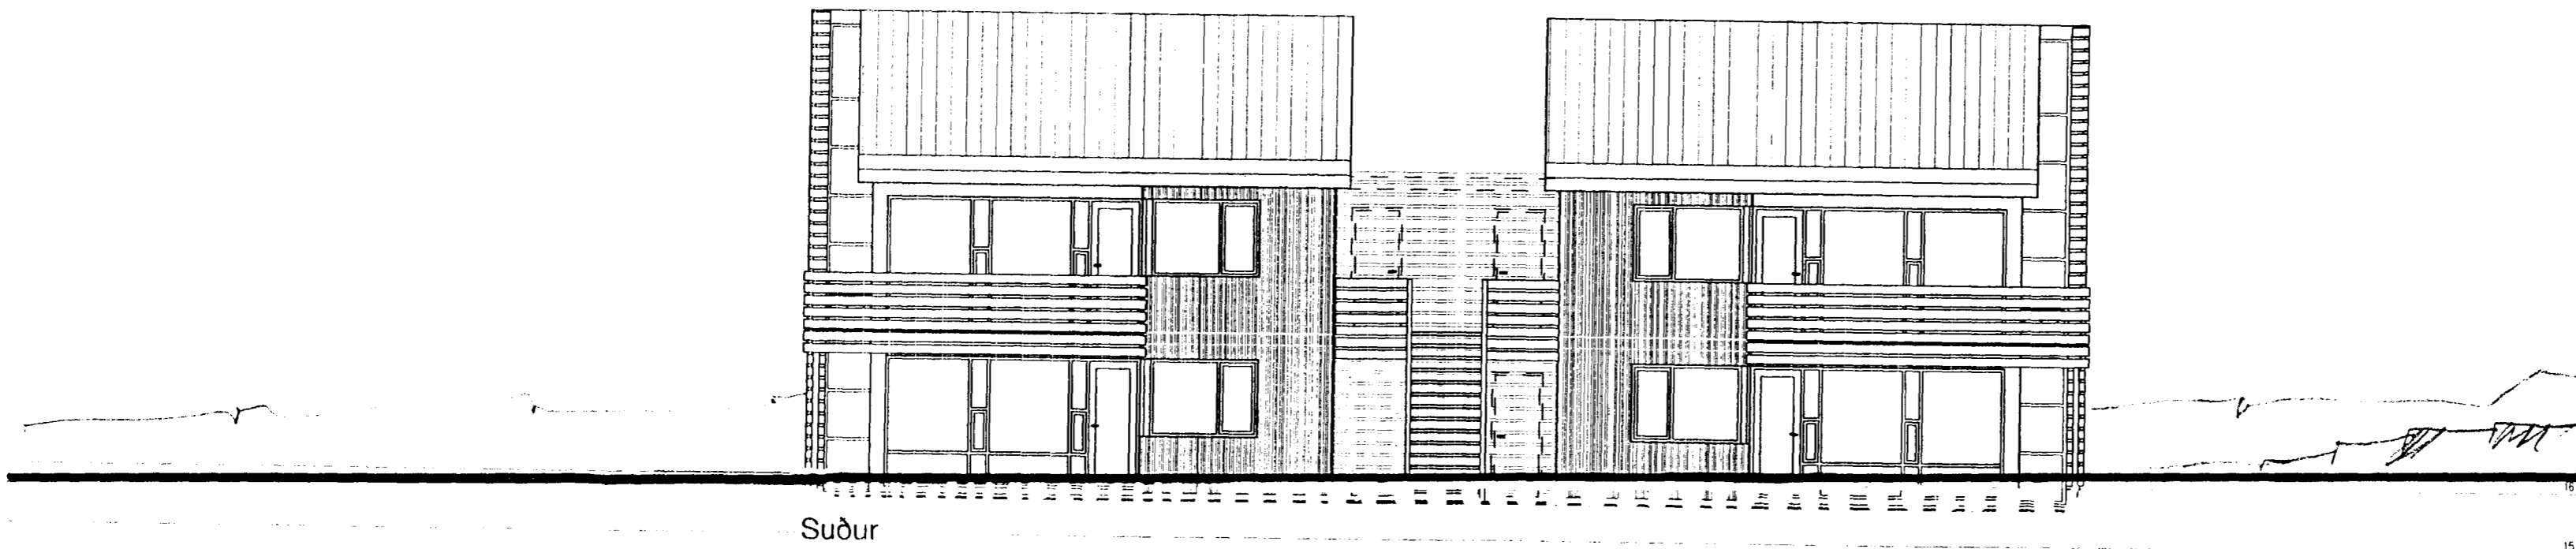

Suður

lóðamörk  
G: 15.77


lóðamörk  
L: 16.33

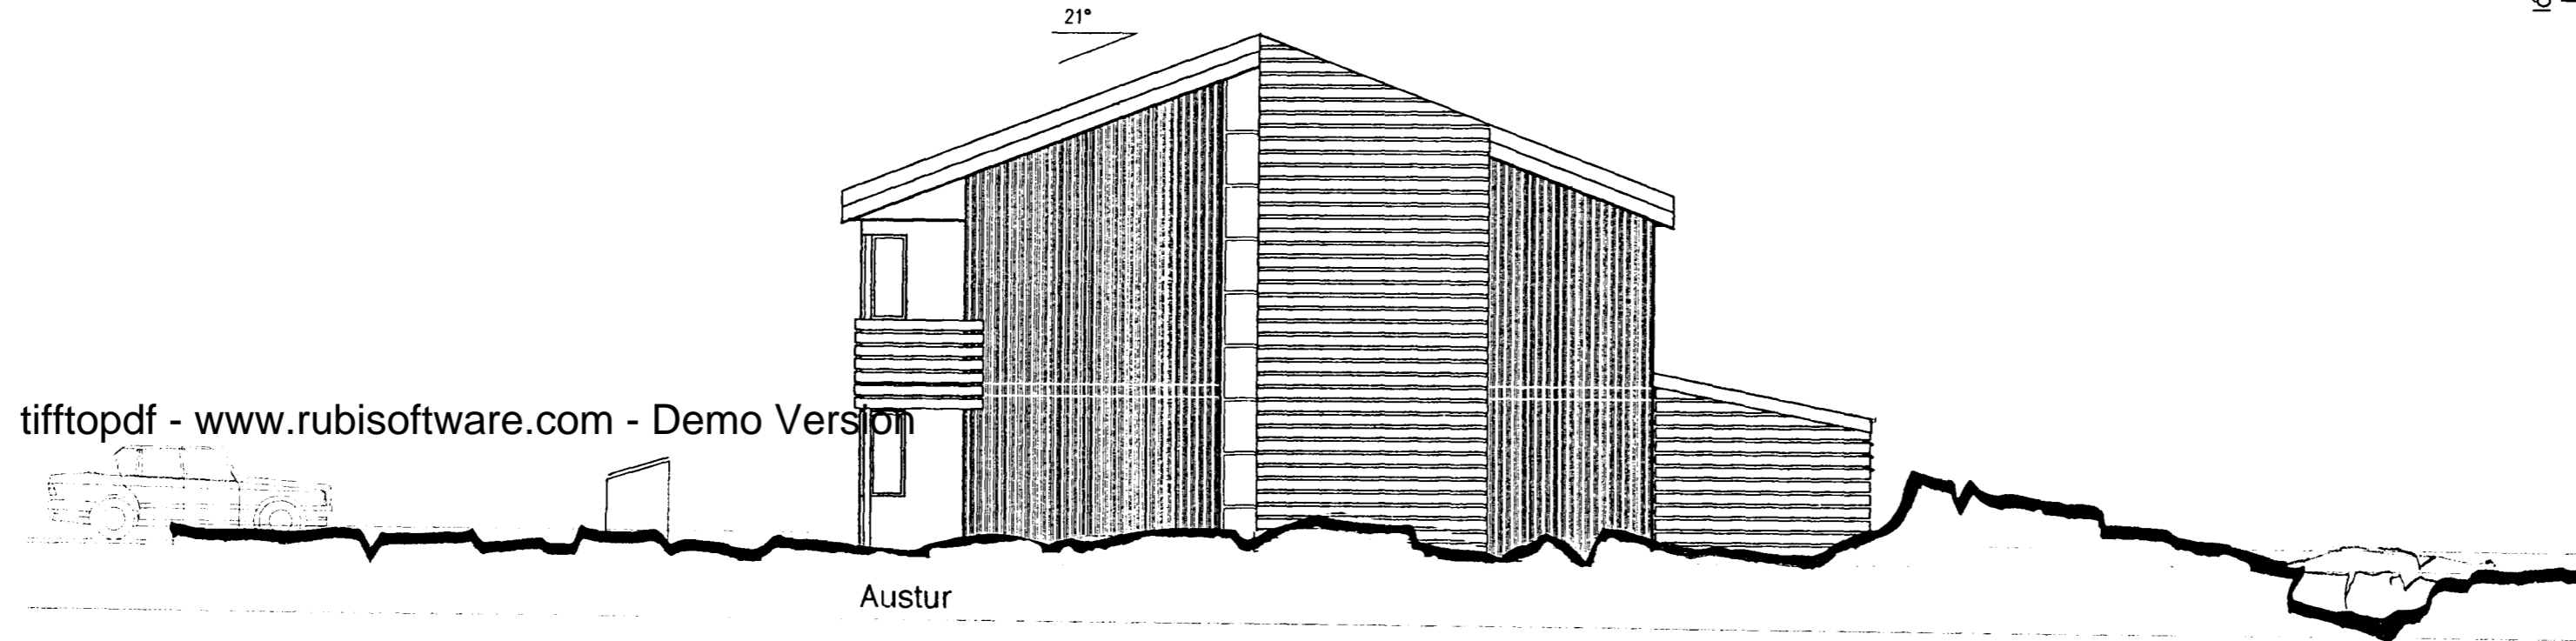

Austur

lóðamörk  
G: 16.33

lóðamörk  
L: 16.00

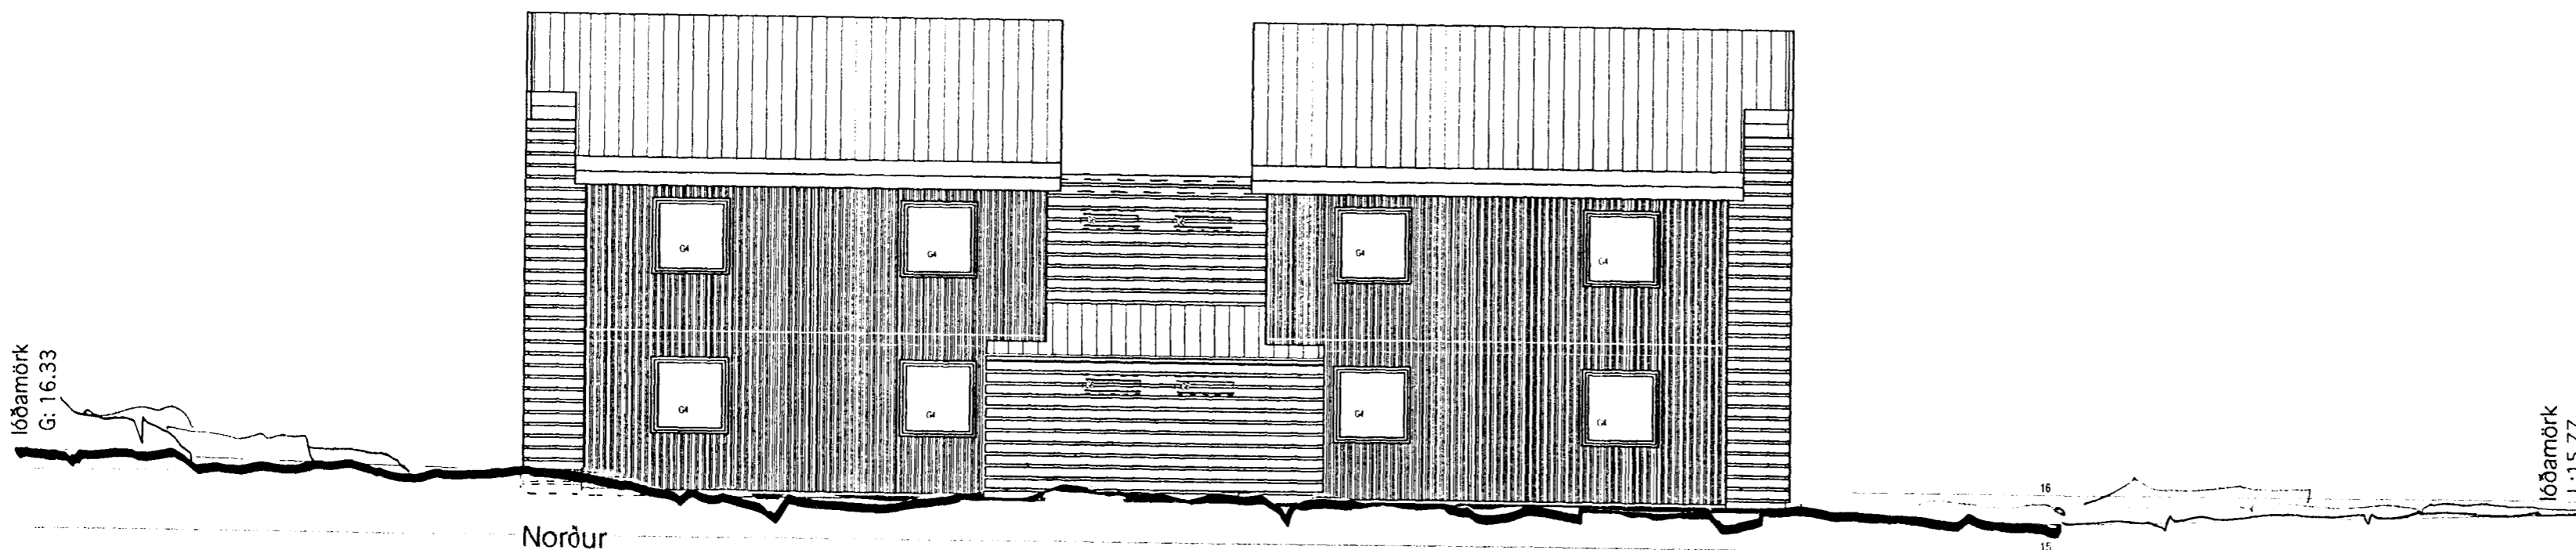

Norður

lóðamörk  
G: 16.33

lóðamörk  
L: 15.50

lóðamörk  
L: 15.77

2	15. 01. 99	sameiginleg geymsla / stigapall	
Visir	Dags	Efni breytinga	Yfirfarid

HOLTABYGGÐ 2  
Hvaleyrarhrauni  
Hafnarfirði

Verkþáttur  
Byggingarnefndarteikningar

Visir 2 Mælikvarði 1 : 100

Byggingarhluti Fjórbylishús Dagsetning 15. sept 1997

Teiknað Yfirfarid

Arkitekt Pálmar Kristmundsson arkitekt FAÍ  
PK-hönnun sf • kt. 691195-2369  
Ingólfsstræti 1 a • 101 Reykjavík  
sími 551 8050 • fax 551 8077

Efni teikningar Nr.

Skurðmyndir / útlit 9705

*Pálmar Kristmundsson*