Byggingarfulltrúi samþykkir erindið.
03. NÓV. 2004

5	07.05.04	Sturtu br. í baðker Barnaherb. br. í geymslu Geymsla tekin undir eldhús íbúð 01-01	
4	20.11.98	90sm pallur í útitröppu	
3	19.10.98	eignarhlutar	
2	8.8.98	sorpg., útveggjaein., málsetn.	
1	14.10.97	lóð, texti & málsetningar	
Vísir	Dags	Efni breytinga	Yfirfarið

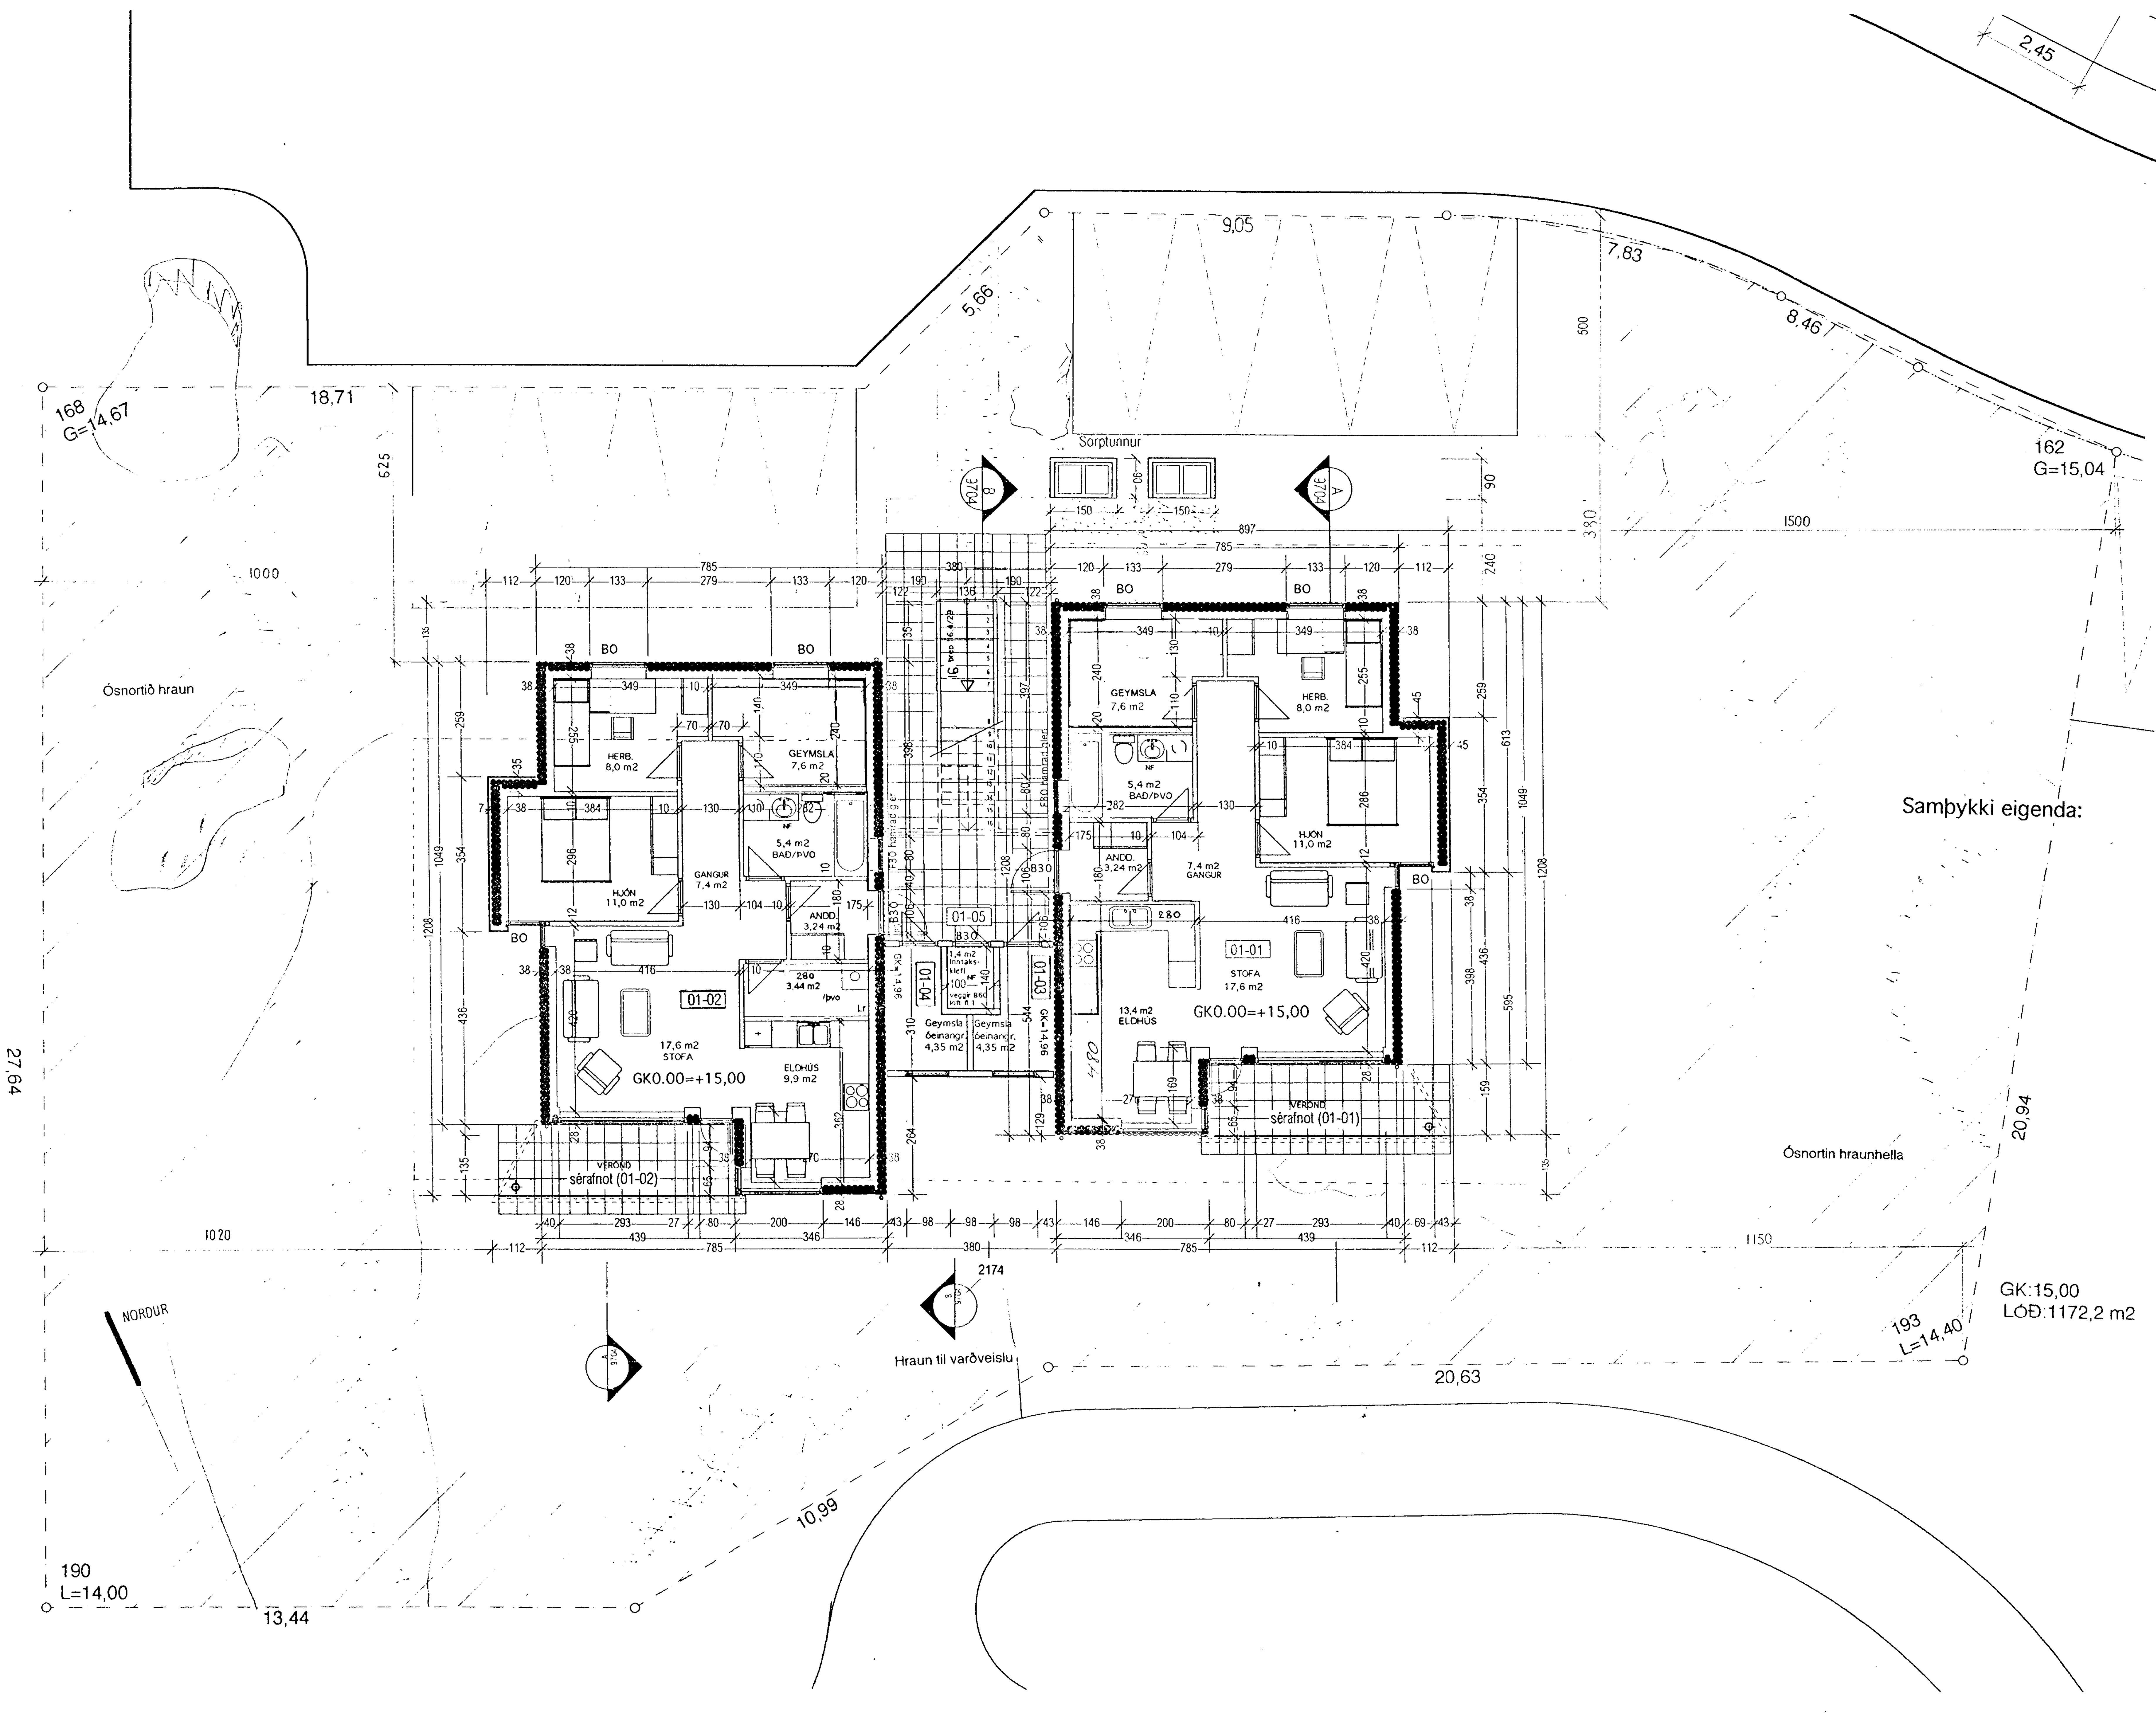

Byggingarlýsing.

Byggingin stendur á hefðbundnum steinsteyptum sökkli. Botnplata er járnbent með ásteypu / flögn. Útveggir eru úr Permaform einingum, áttstrendum PVC-hólkum fylltum með járnbentri steinsteypu og einangrað að innan. Loftunarbil er næst burðarveggjum, þar fyrir innan er timburgrind með einangrun og rakarvarnalagi, síðan lagnagrind klædd gipsplötum.

Milligólf/plata er úr Filegran-járnbentri steinsteypu. Milliveggir eru úr gipsi. Gluggar og hurðir eru úr timbri með tvöföldu einangrunargleri.

Þakvirki er kraftsperrur með hefðbundinni bárujárnsklæðningu. Klæðning þaks að innan er í flokki 1. Frágangur pípu- og raflagna er með hefðbundnum hætti.

Svalir eru léttbyggðar úr timbri, burðarvirki svala er minnst B30. Uppgangur á aðra hæð er úr timbri með stálþrepum. Svalargangur og tengibygging eru úr timbri. Trévirki svalagangs verður klætt að neðan og á hliðum sem snúa að húsveggjum með klæðningu í flokki 1. Þak á útigeymslum er lagt PVC dúk eða tjörupappa.

Frágangur og uppbygging sorpgeymslna verður F30 (EI30). Frágangur gaflglugga við hæðarskil og við loft 2. hæðar verður A60 (REI60). Sérteikningar verða lagðar fyrir Brunamálastofnun til samþykktar.
Eldvarnir að öðru leiti fara eftir fyrirmælum viðkomandi eldvarnareftirlits.

HOLTABYGGÐ 5
Hvaleyrarhrauni
Hafnarfirði

Verkþáttur: Byggingarnefndarteikningar	
5	Mælikvarði: 1 : 100
Byggingarhluti	Dagsetning: 15.ágúst 1997
Teiknað	Yfirfarið

Arkitekt
Pálmar Kristmundsson arkitekt FAÍ
PK-hönnun sf • kt. 691195-2369
Ingolfsstraeti 1 a • 101 Reykjavík
sími 551 8050 • fax 551 8077

Efni teikningar: Grunnmynd neðri hæðar | Nr. 9702