
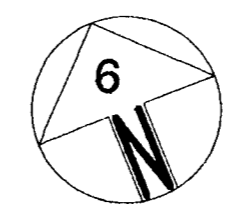


Íbúð 02-01 Sturtu br. í baðker
 Geymslu br. í þvottaherb.

6 07.05.04 Íbúð 02-02 Geymslu br. í þvottaherb.

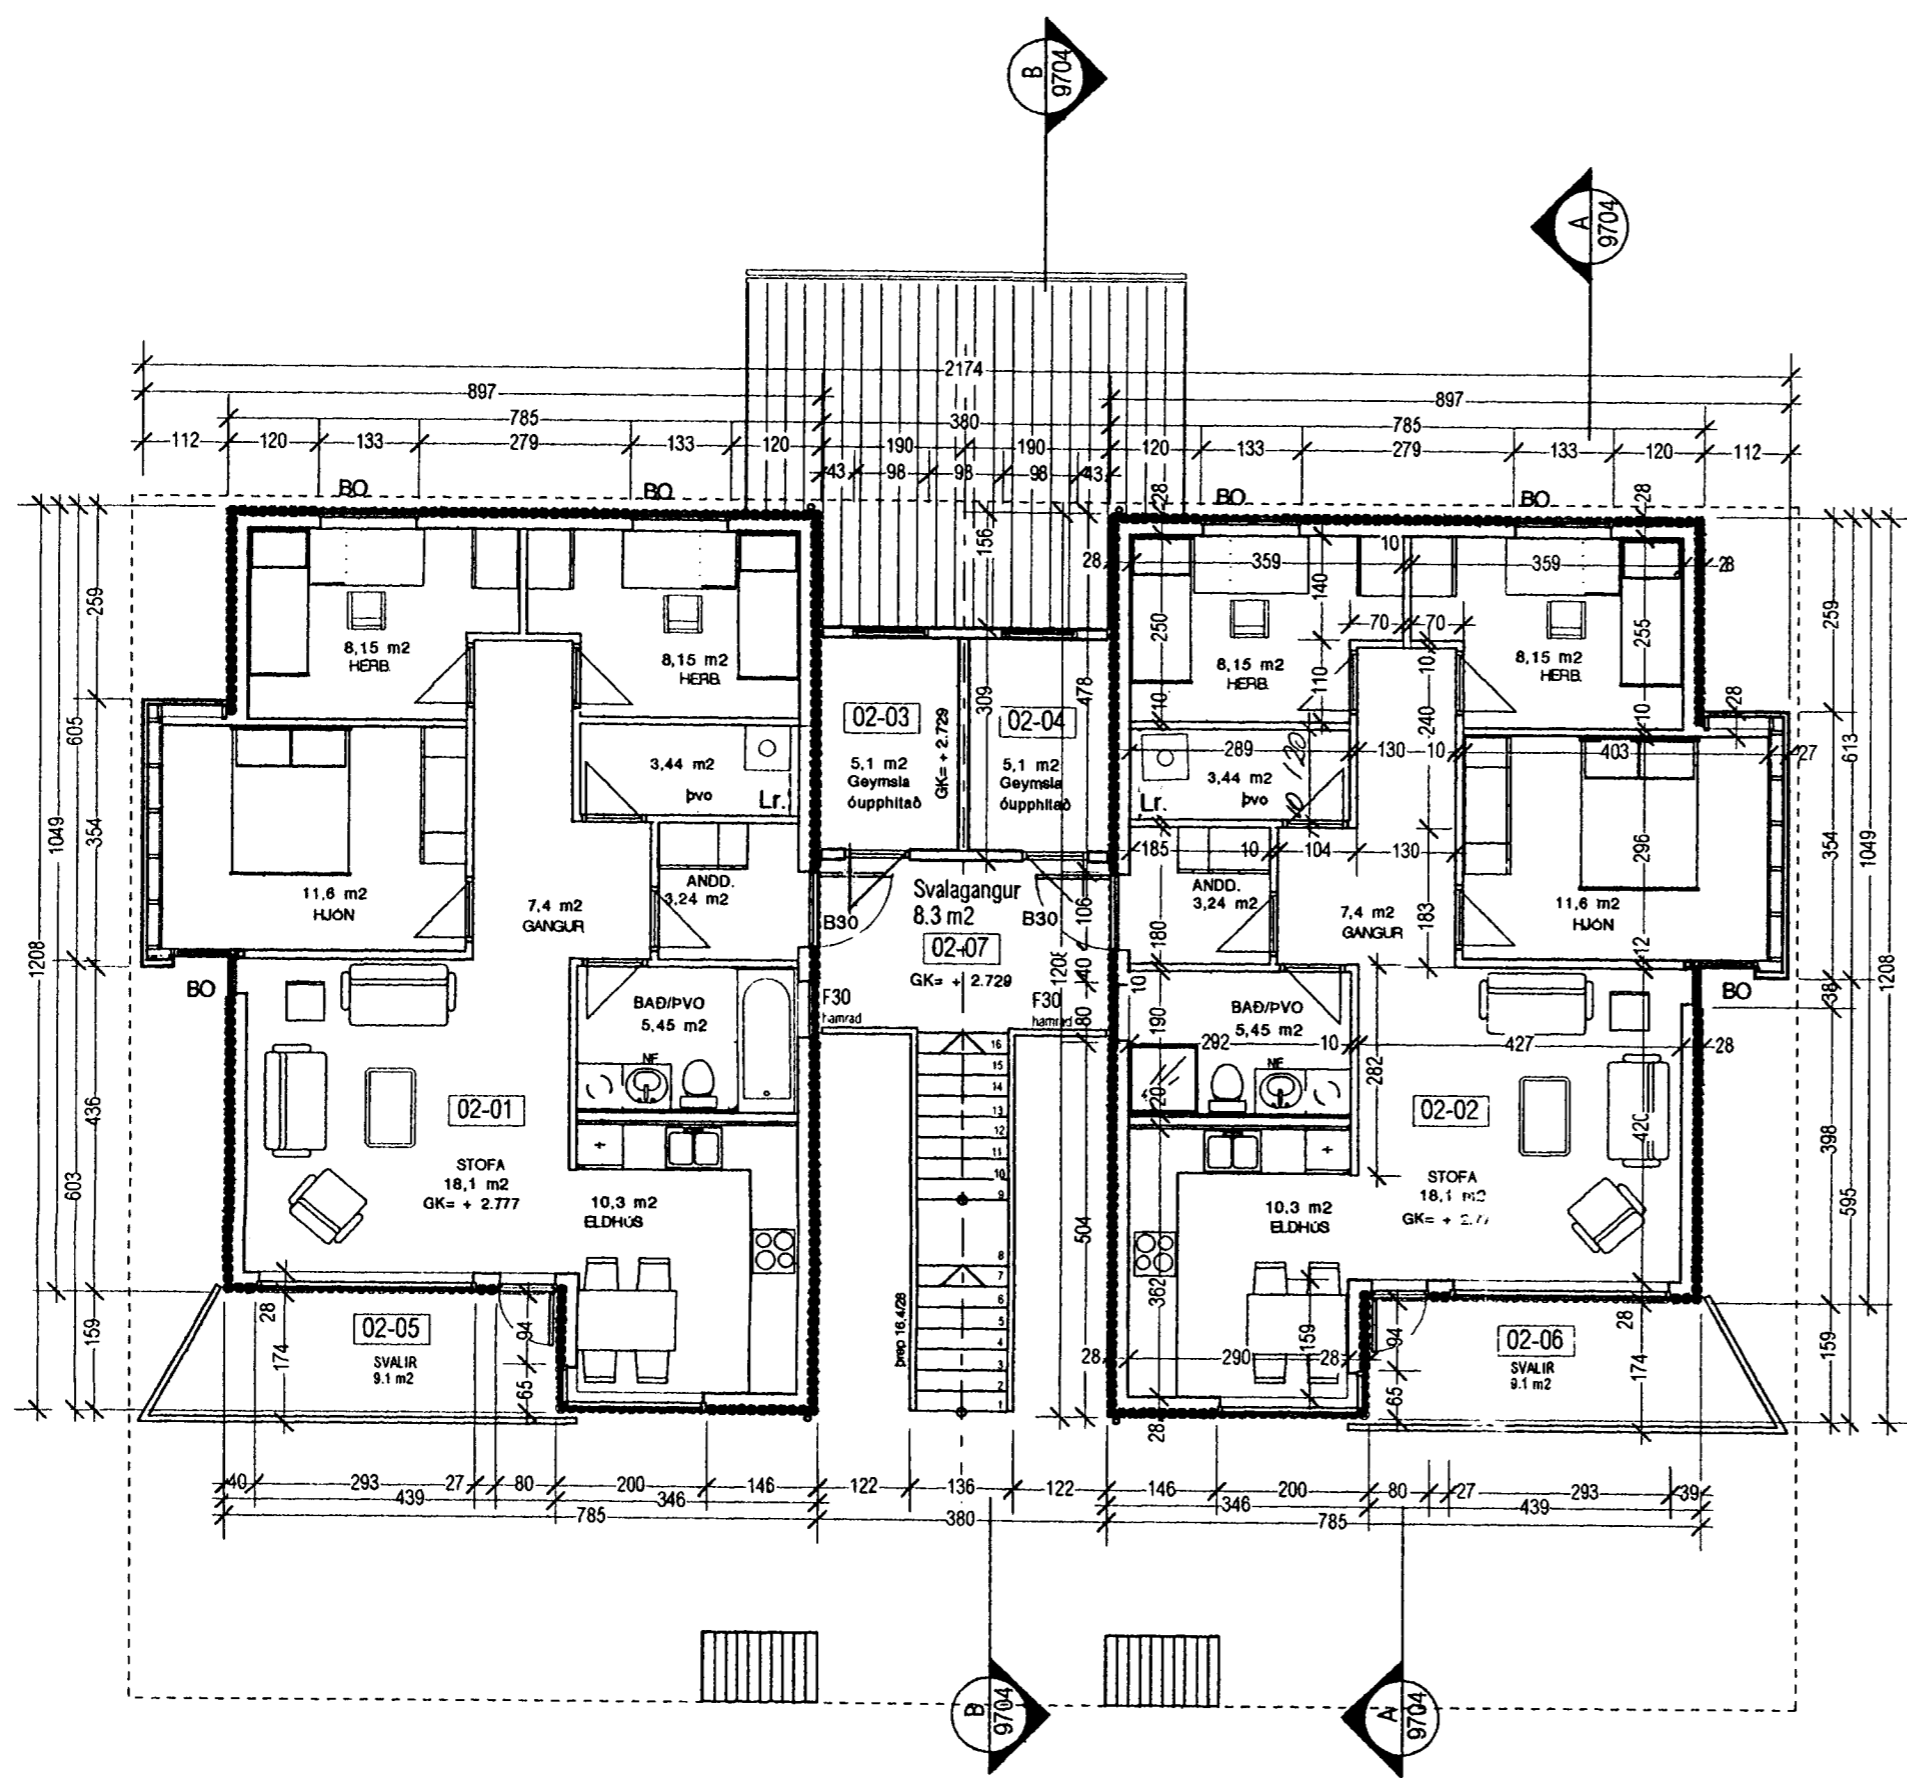

Samþykki eigenda:

Visir	Daga	Efni breytinga	Yfirlit
5	15. 01. 99	sameiginleg geymsla breytt	
4	15. 12. 98	sameiginleg geymsla / stigapall	
3	19. 10. 98	eignahlutar, málsetning	
2	08. 08. 98	sorp, útteggjælin., málsetning	
1	14.10. 97	lód, texti & málsetningar	

Efnis og lítaval:
 Útveggir eru hvítar permaform einingar. Viðarklæðning er á veggjum og millibyggingu. Gluggakarmar eru gráir. Þakkantar og bárujárn á þaki, er svart.

Lóð:
 Hraun á að minnstakost þriðjungi lóðar verður varðveitt ósnortil svo og önnur náttúruleg sérkenni. Lóðamörk þar sem hraun er samfellt milli lóða, verða ekki afmörkuð á sýnilegan máta.

HOLTABYGGÐ 6
"byggðin í hrauninu"
Hvaleyrrahraun
Hafnarfirði

Verkþéttur	Aðalteikningar	
Visir	6	Mælikvarði 1 : 100
Byggingarhluti	Fjórbylishús	Dagsetning 15. sept. 1997
Teiknað	HI / PK	Yfirlit
Arkitekt	Pálmar Kristmundsson arkitekt FAI PK-hönnun sf • kt. 691195-2369 Inngolfstraeti 1 a • 101 Reykjavík sími 551 8050 • fax 551 8077	
Efni teikningar	Plan Nr.	
Grunnmynd efri hæðar		9703

LÓÐ: 1603,4 m²
 GK=15,40
 Fs:13,50
 Fr:13,80

