Samþykkt á fundi byggingarnefndar þ. 11/7 1962

BYGGINGAFULLTRÚINN
f.h. í HAFNARFIRÐI

Holtsgata 10

Fyrir Breytingu

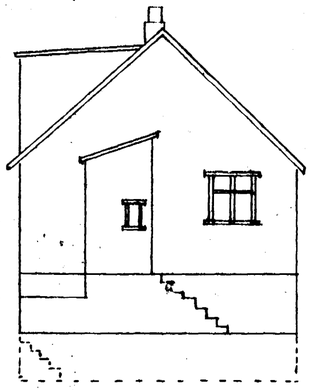

A-Gafl

Eftir Breytingu

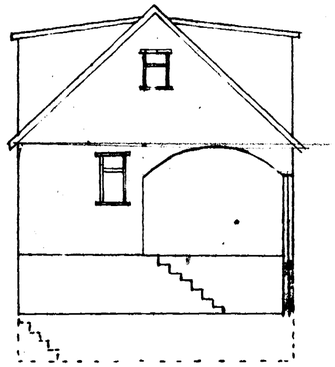

A-Gafl

Ris ca. 115.0 M²
13/5-'68 þ.J.

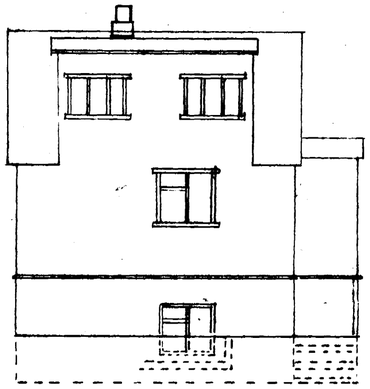

S-Hlið

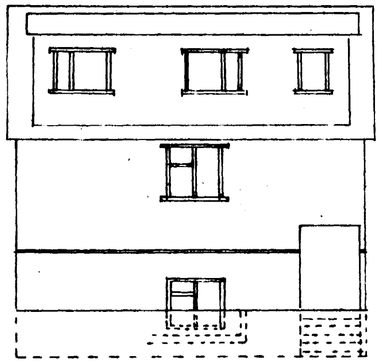

S-Hlið

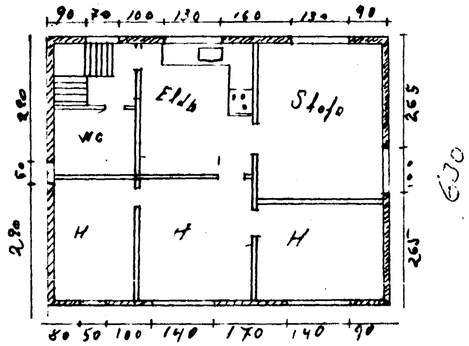

Ris hæð 780

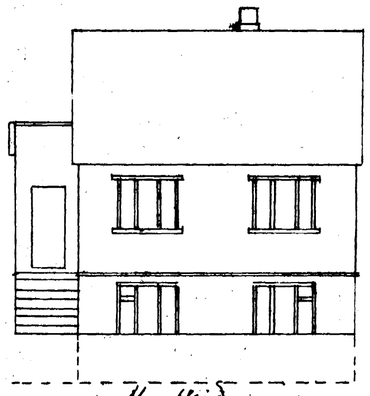

N-Hlið

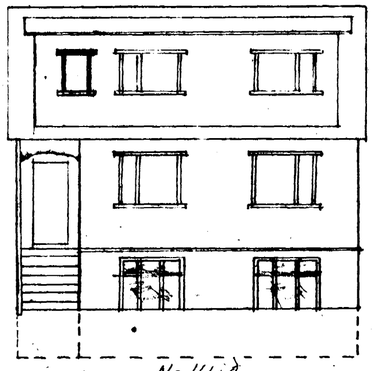

N-Hlið

Mælikvarði M 1:100

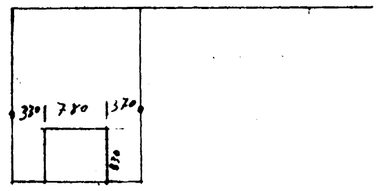

Holtsgata 10
Afstöðumynd
1:500

HOLTSG. 10

Hafnarfirði 18/8 1962
Tómas Högnason