



Samþykkt á fundi bygginga-
nefndar þ. 7/9 1994

BYGGINGAFULLTRÚINN
Í HAFNARFIRÐI

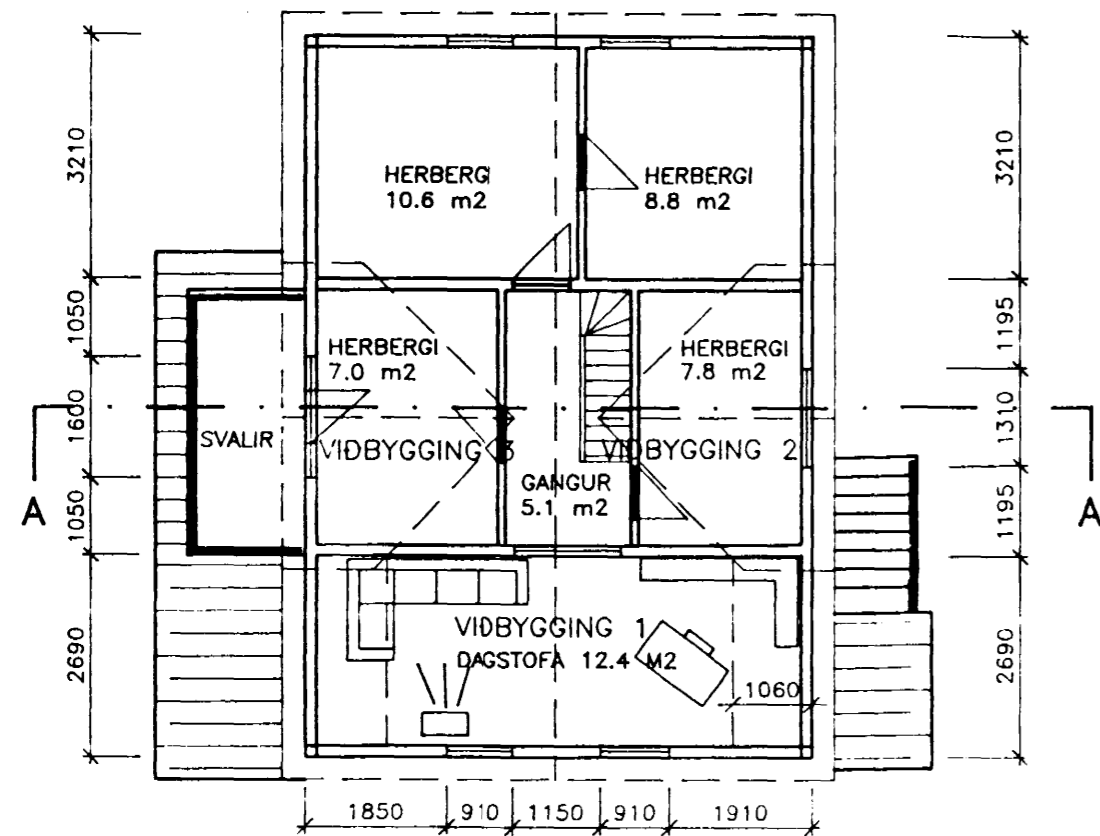

2. HÆÐ, GRUNNMYND

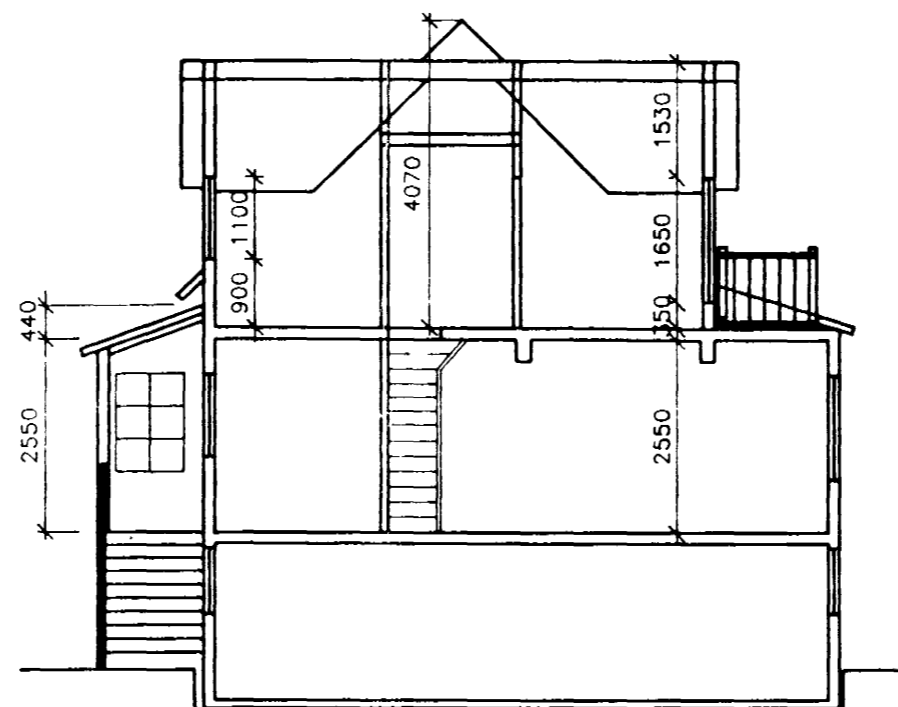

SNID A-A

STUTT LÝSING

VIDBYGGINGAR ERU ÚR SAMA EFNI OG HÚSID SJÁLFT. ÚTVEGGIR ERU ÚR TIMBRI KLÆDDIR MED BÄRUJÁRNI. ÞAK ER ÚR TIMBRI KLÆTT MED BÄRUJÁRNI. GLUGGAR ERU ÚR TIMBRI.

VIDBYGGING 1 ER STÆKKUN Á 2. HÆÐ Þ.E. RISÞAK ER FRAMLENGD Í NORDUR.

VIDBYGGINGAR 2 OG 3 ERU KVISTIR Á TÖV SVEFNHERBERGI SEM ERU NÚ ÞEGAR TIL STADAR.


VIDBYGGING 4 ER OPID SKÝLI VID INNGANGINN Á HÚSINU Á 1. HÆÐ.

HÚS FYRIR BREYTINGU: 190.1 m², 497.0 m³


AUKNING Á FLATAR- OG RÚMMÁLI VEGNA BREYTINGA

BYGGINGARHLUTI	FLATARMÁL	RÚMMÁL
VIDBYGGING 1	12.4 m ²	25.0 m ³
VIDBYGGING 2	3.7 m ²	13.1 m ³
VIDBYGGING 3	3.7 m ²	13.1 m ³
SAMTALS	19.8 m ²	51.2 m ³

HÚS EFTIR BREYTINGU: 209.9 m², 548.2 m³

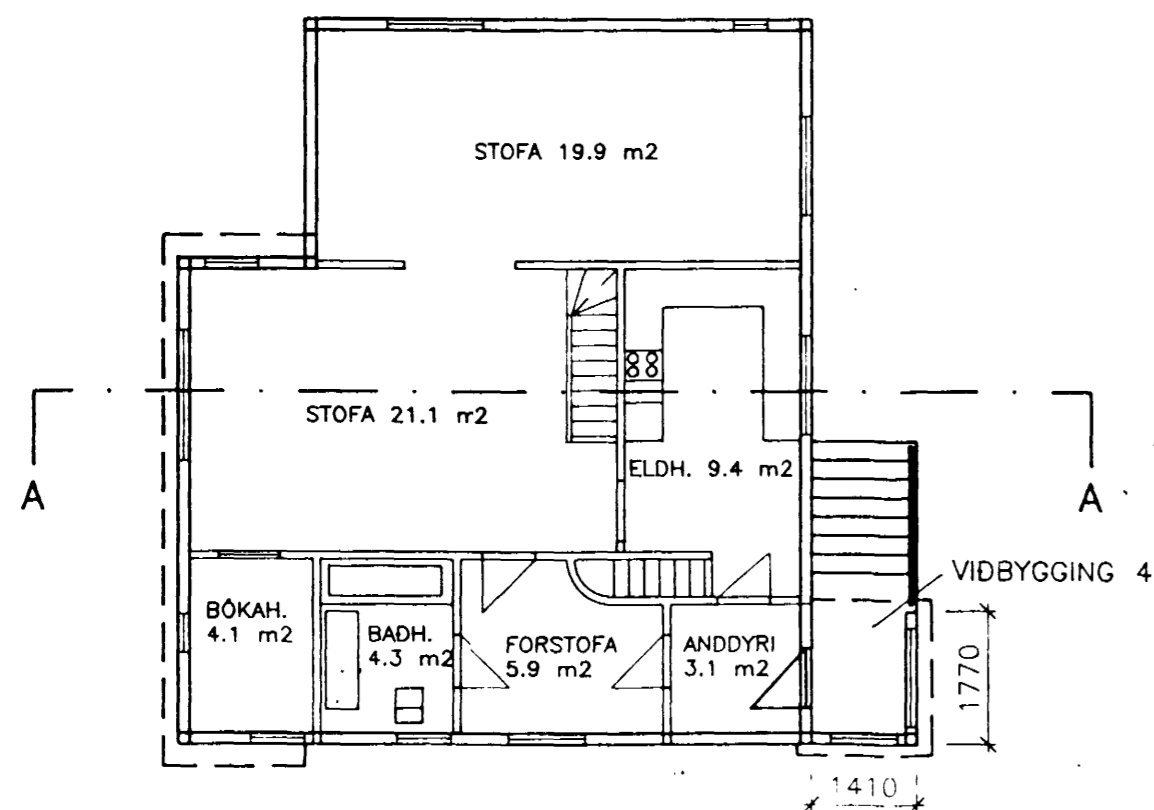

1. HÆÐ, GRUNNMYND

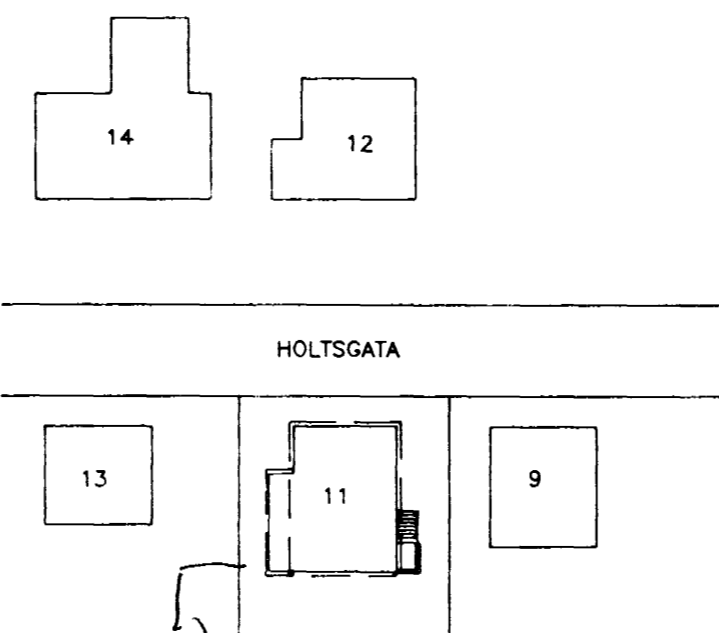

AFSTÖÐUMYND 1:500

ÖLL MÁL ERU Í MILLIMETRUM

DAGS	BREYTING		GJORT
HANNAD T.J	JÓN BERGSSON	VERKFR VERKFRÆÐIHÖNNUN	BLAD 2
TEIKNAD T.J	SAMÞYKKT JBS	DIPL. ING M.V.F.I SMÁRAHVAMMI 4, HAFNARF. S. 51974	M=1: 100 500
YFIRFARID JBS	VERK 9411	HOLTSGATA 11	DAGS SEPT. 1994
GRUNNMYND/AFSTÖÐUM. SNID A-A			