



GRUNNMYND 1:50

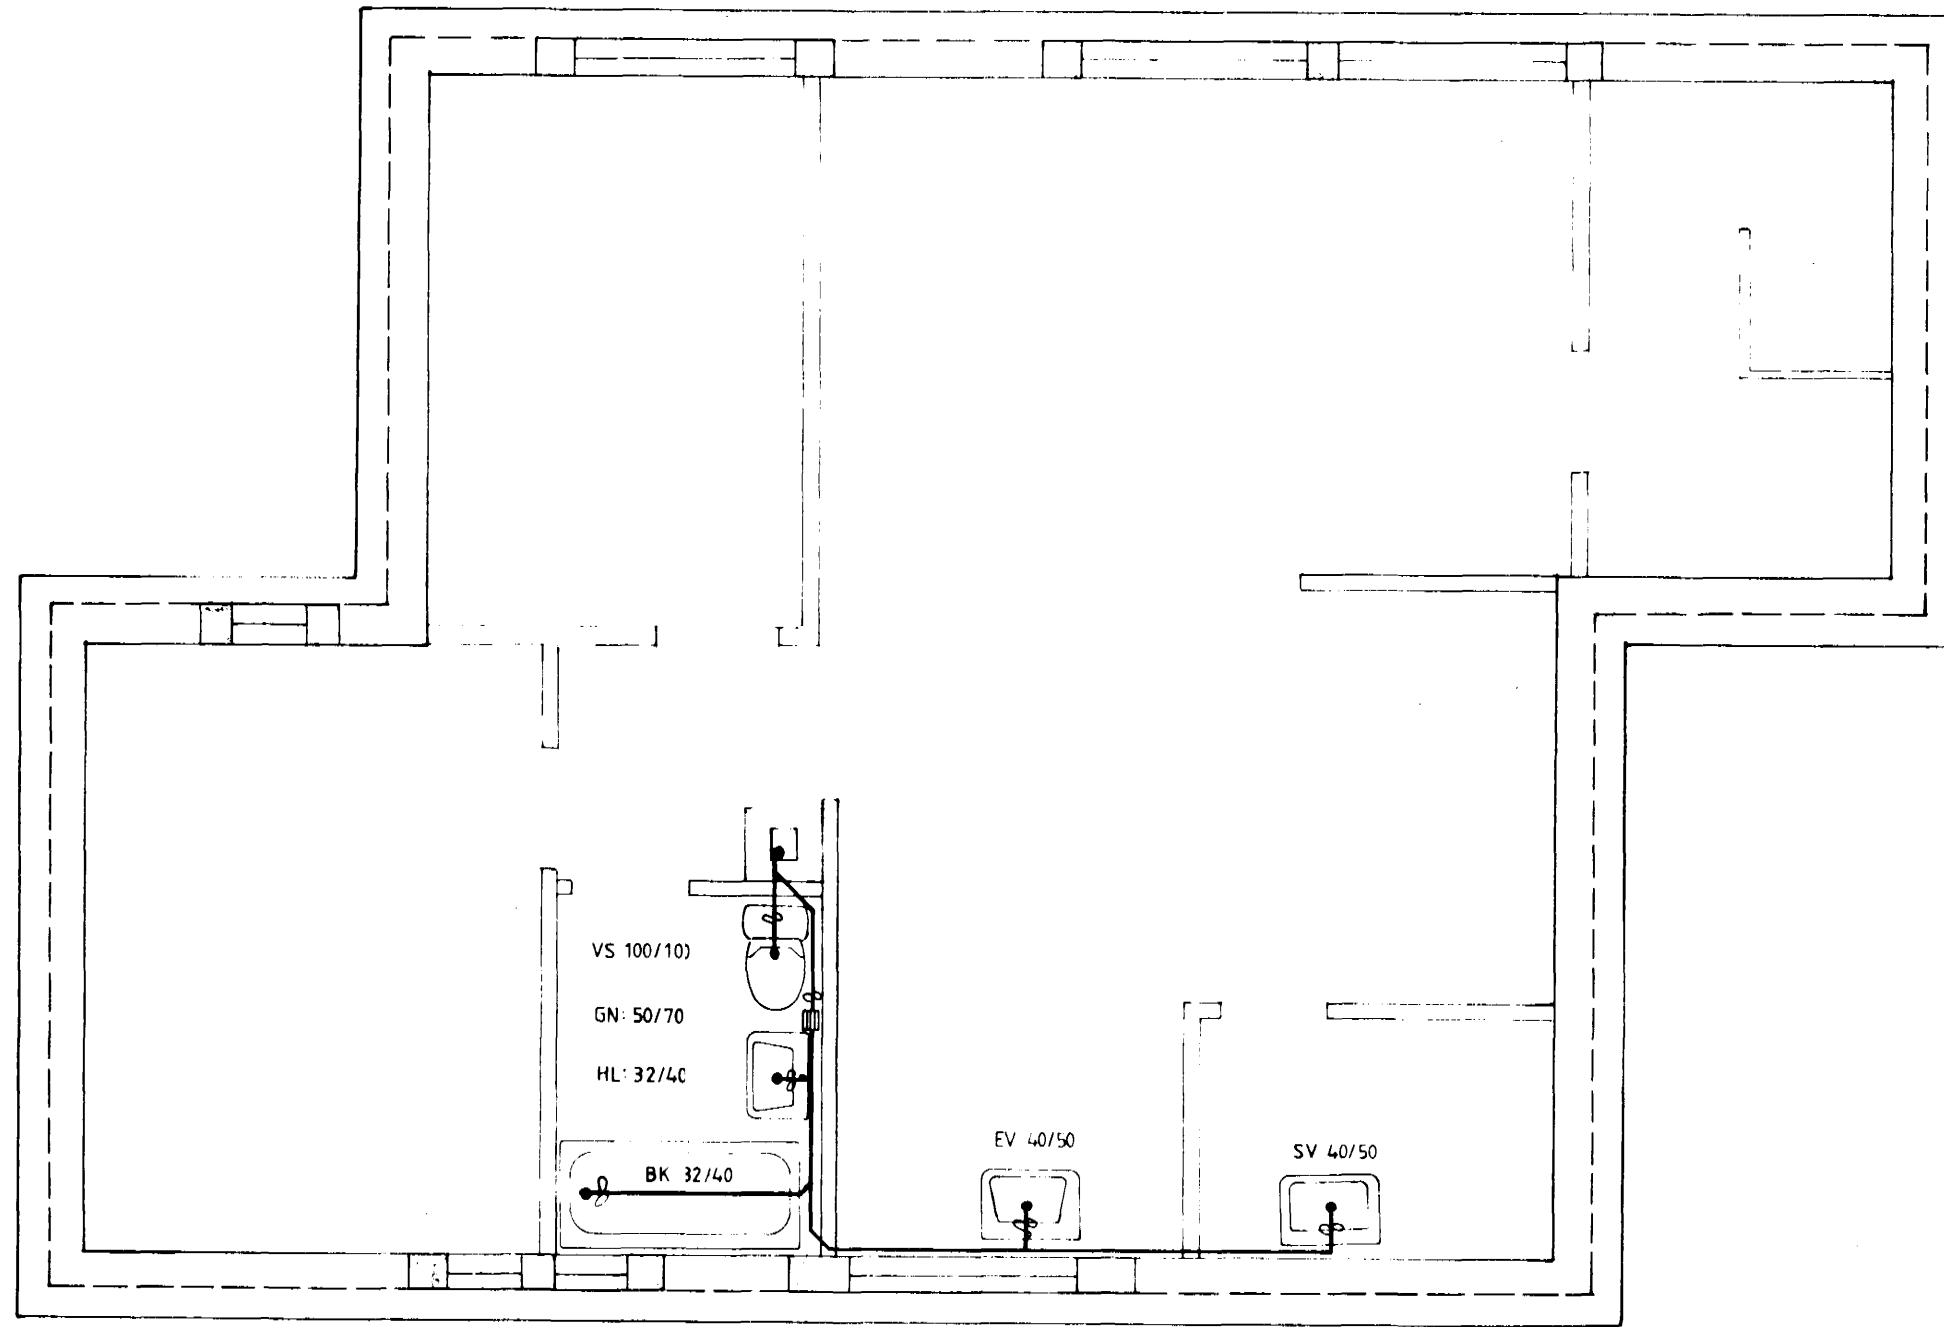

STOFNAGRAF

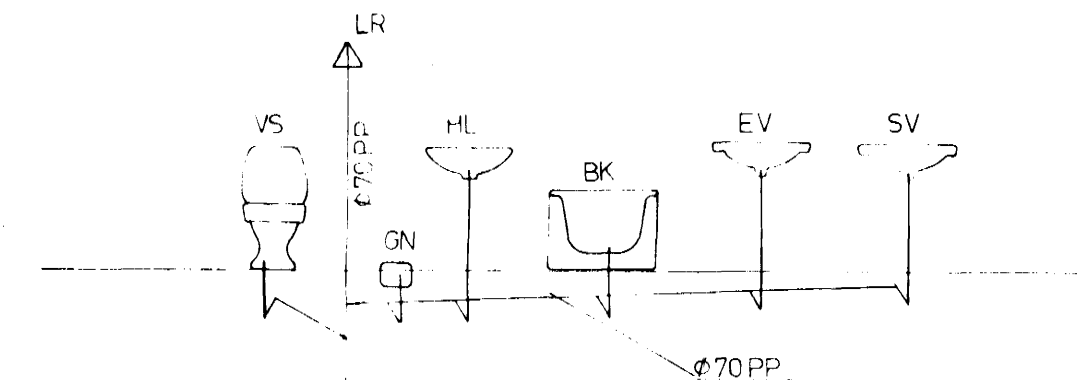

Ø 70 PP

LAGNIR TENGJAST GÖMLUM FRÆRENNSLIS-
LÖSTUM Í KJALLARA

SKÝRINGAR:

- VS : VATNSSALERNI
- HL : HANDLAUG
- EV : ELDHÚSVASKUR
- SV : SKOLVASKUR
- GN : GÖLFNIÐURFALL
- BK : BÆÐKAR
- LR : LÖF TRÁS

BRETT 15. JUNÍ 85 *Sigur Bragason*



VERKFRÆÐISTOFA		HALLDÓRS HANNESSONAR S. 91-54355 SUÐURGÖTU 14 - 220 HAFNARFJÖRDUR	
HOLTSGATA 12 HAFNARF		Mkv 1:50	
FRÆRENNSLISLAGNIR ÚR RISI, STOFNAGRAF		Reiknað <i>Sigur B</i>	
		Teiknað <i>GJP</i>	
		Yfirlitað <i>GJP</i>	
Verk	Blað nr 2.1	Dags NOV 85	