



FYRIR BREYTINGU / M=1:100




SUÐUR

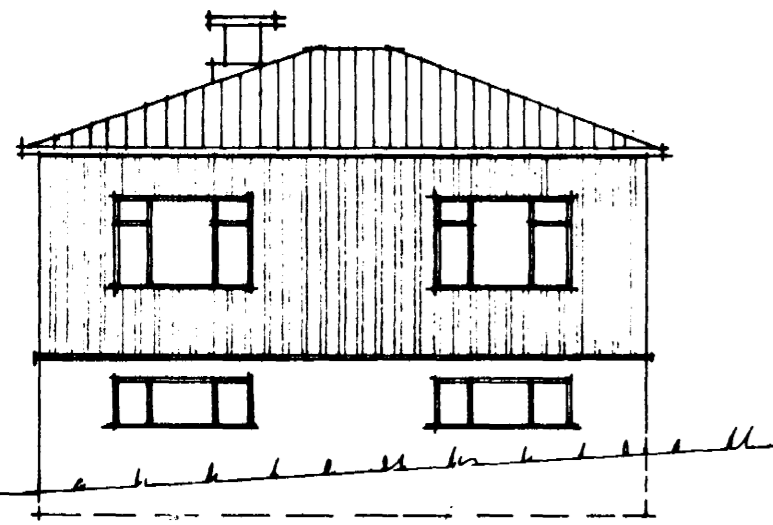

NORÐUR

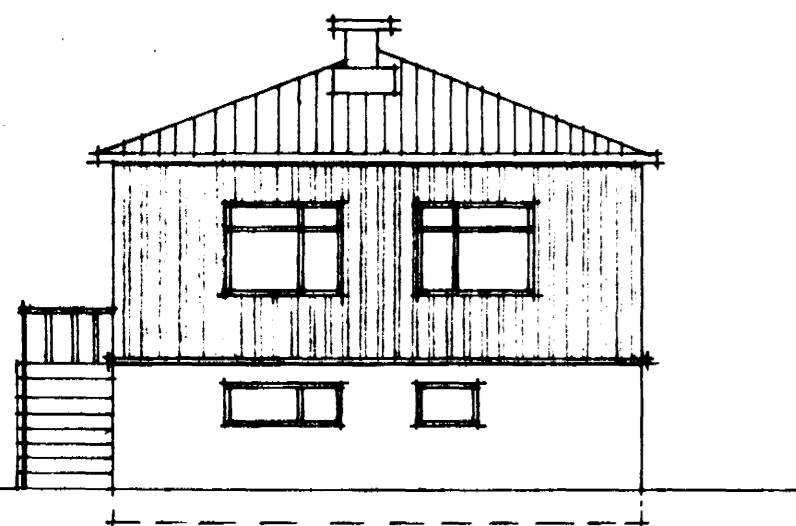


VESTUR

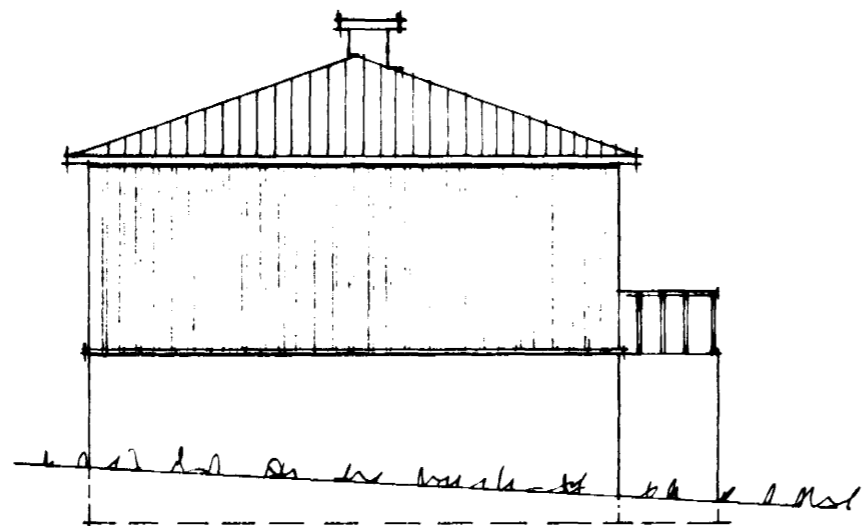


AUSTUR


AFSTÖÐUMYND
M=1:500

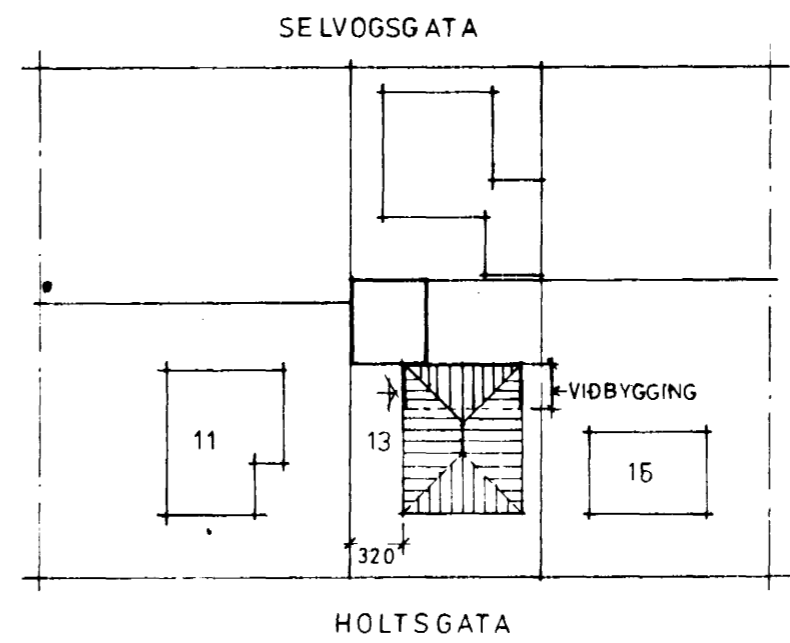

HOLTSGATA

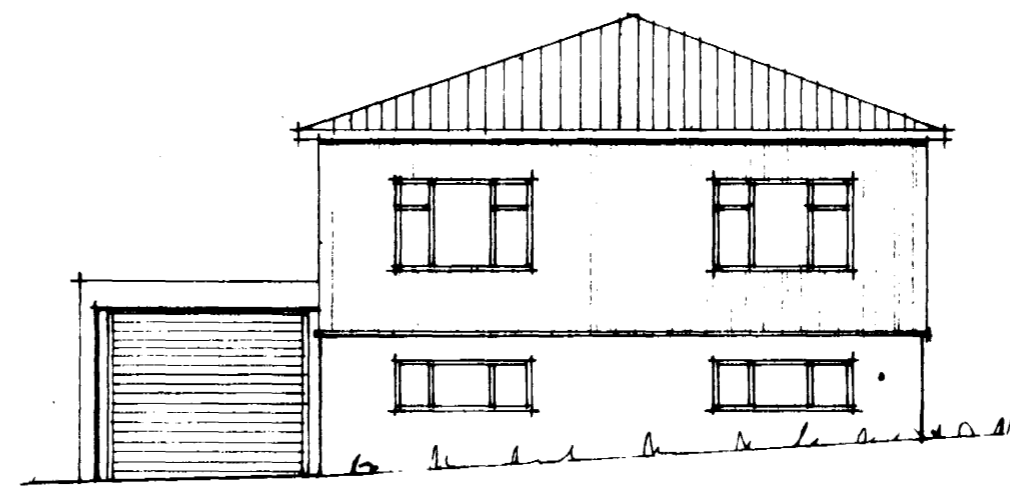


SUÐUR

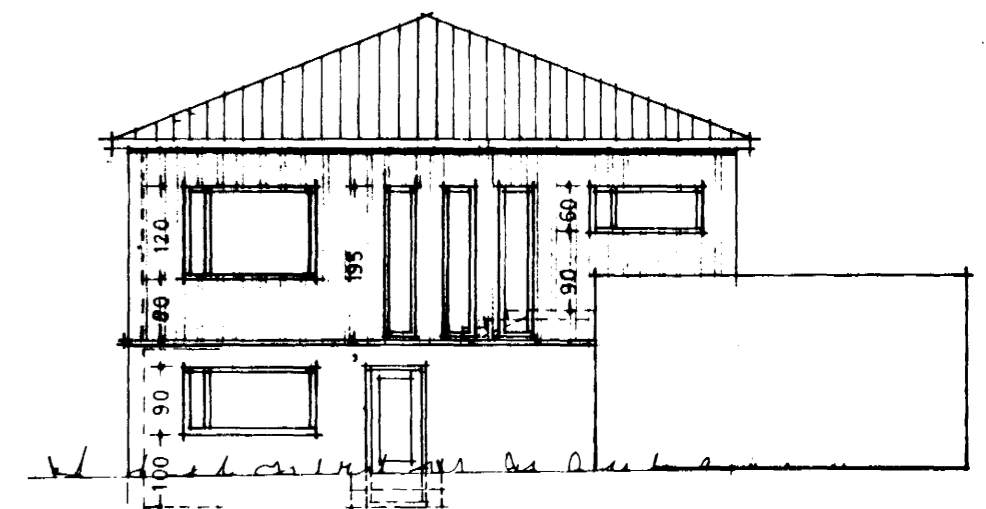


NORÐUR

Samþykkt á fundi bygginga-
nefndar þ. 22/5 1978
BYGGINGAFULLTRÚ: H
Í HAFNARFIRI
F. Sigurðsson


Áskilningur gættur á byggingar-
sviðsgæmslu.

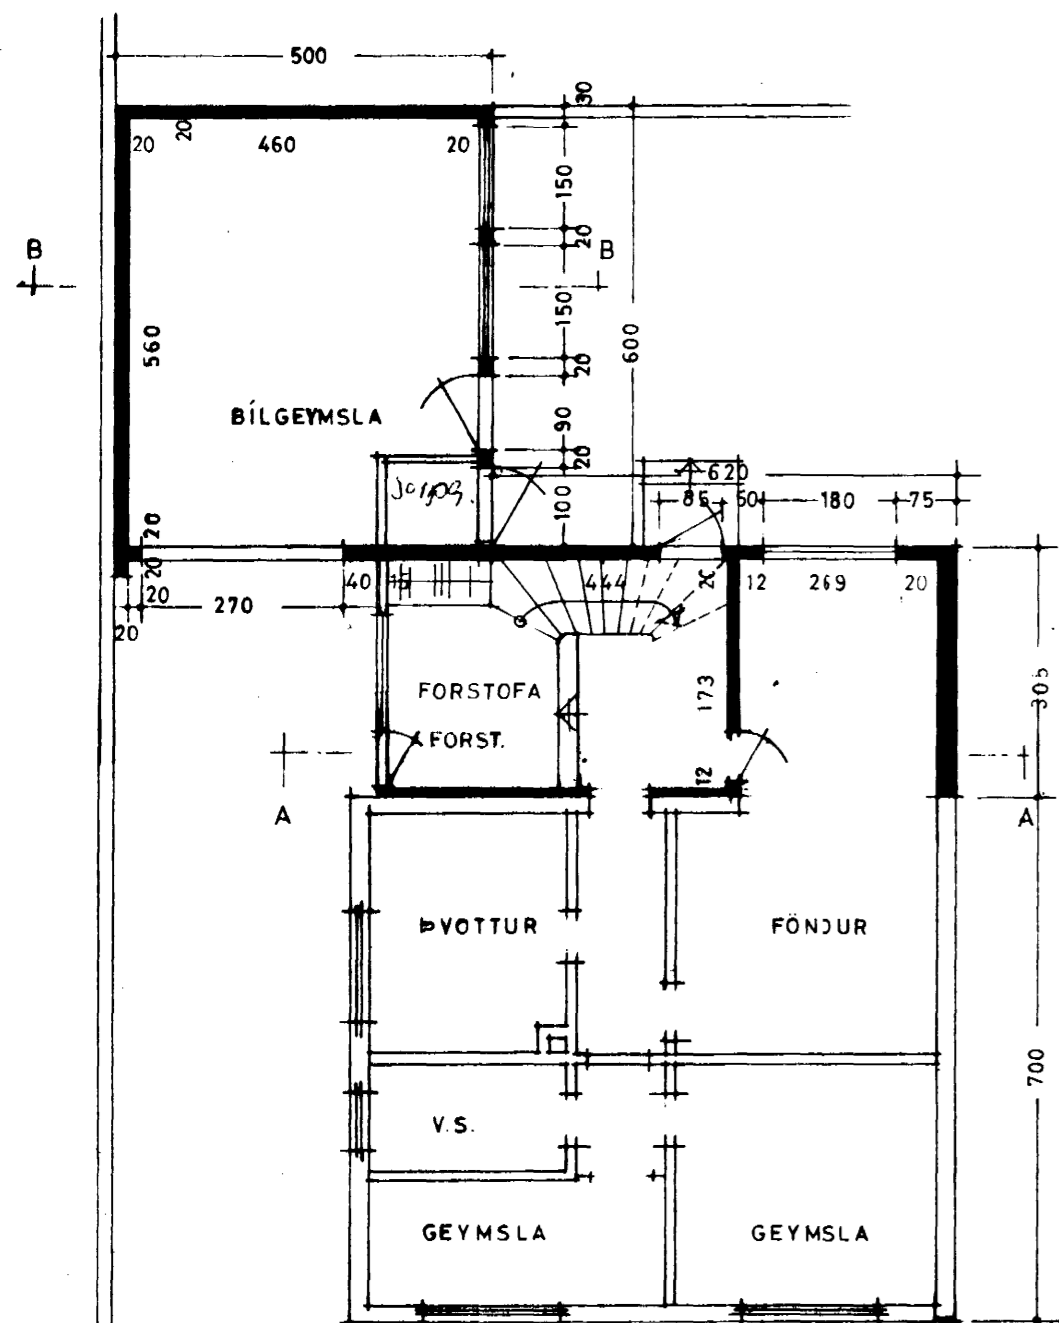


KJALLARI

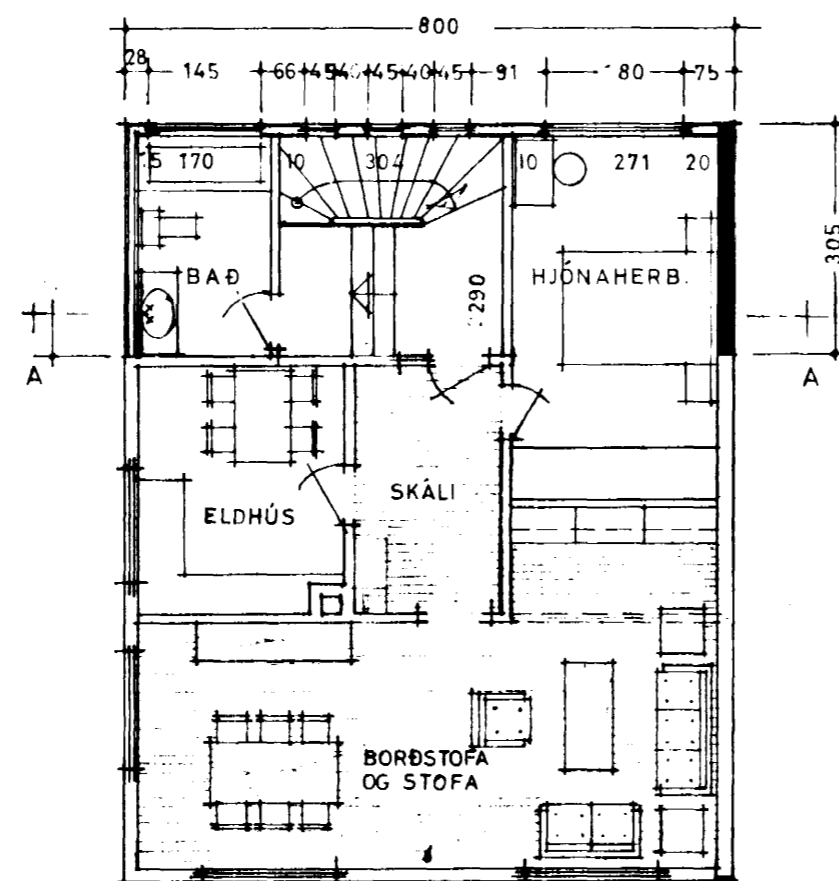


1. HÆÐ

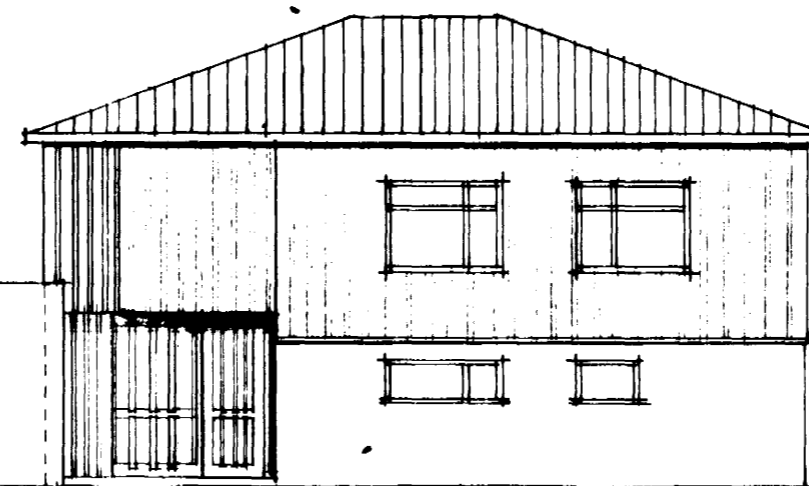

VESTUR

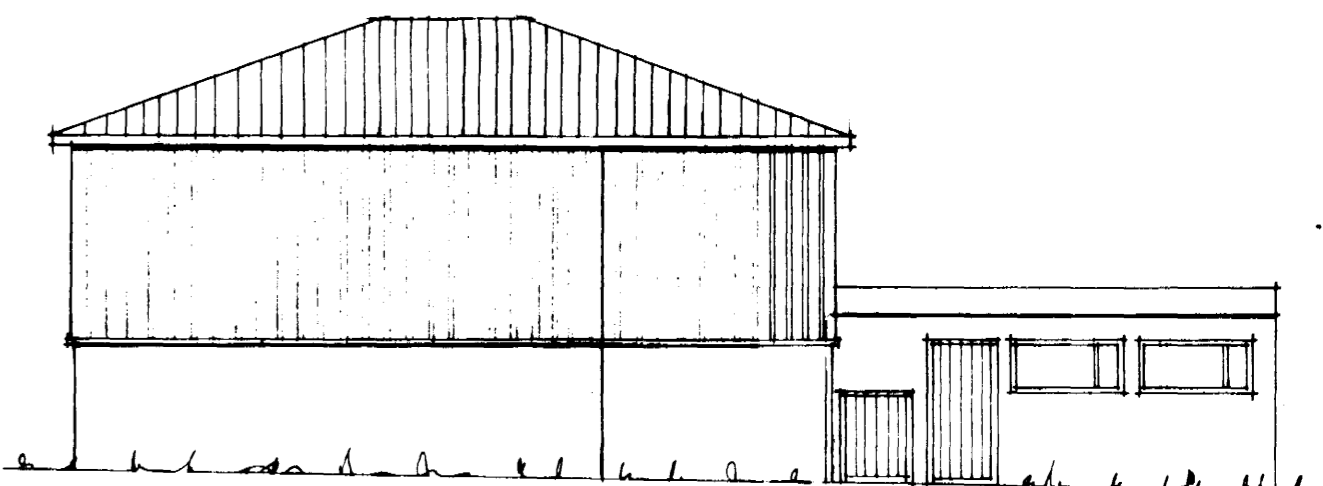

AUSTUR

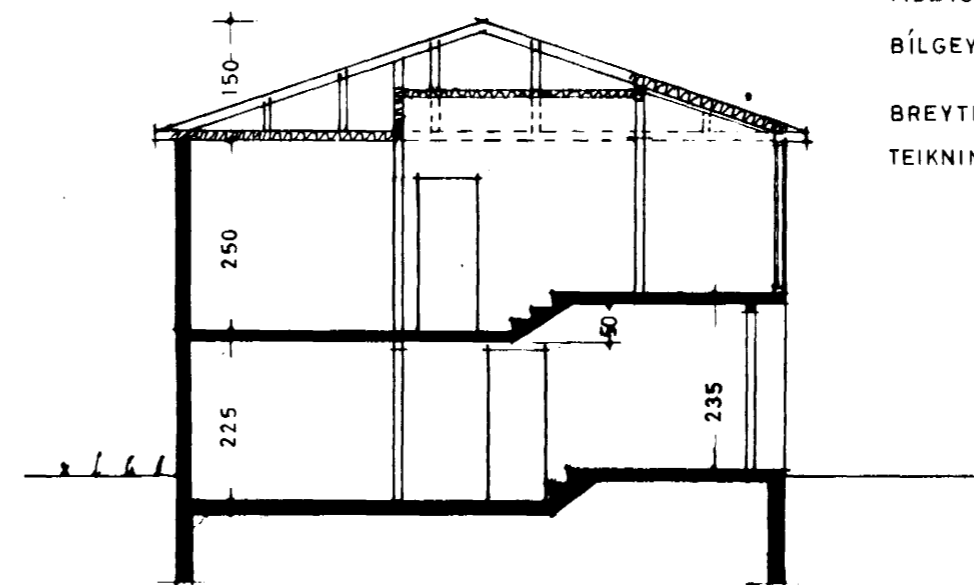

SNID A-A


STÆRÐIR:

VIÐBYGGING 24.4 m² 138.6 m²

BÍLGEYMSLA 30.0 m² 78 m²

BREYTING Á BÍLGEYMSLU FRÁ ÁÐUR SAMB.

TEIKNINGU F. SIGURÐSSONAR 9.6.76

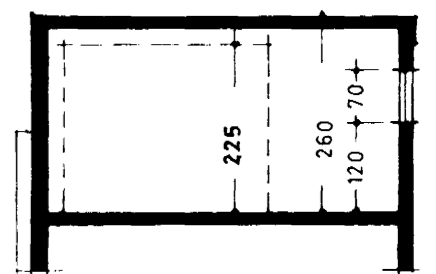

SNID B-B

SVEINBJÖRN SIGURÐSSON TÆKNIFR.		
MÍÐVANGI 116	SÍMI 52256	MTFÍ
HAFNARFJÖRÐUR:	MKV	DAGSETN
HOLTSGATA 13	1:100	26.07.77
	1:500	
VIÐBYGGING OG BÍLGEYMSLA	BREYTING	DAGS
		10.4.78
	HANNAÐ	DREGIÐ
Sveinbjörn Sigurðsson		7703-1