



FYRIR BREYTINGU, M=1:100




SUÐUR

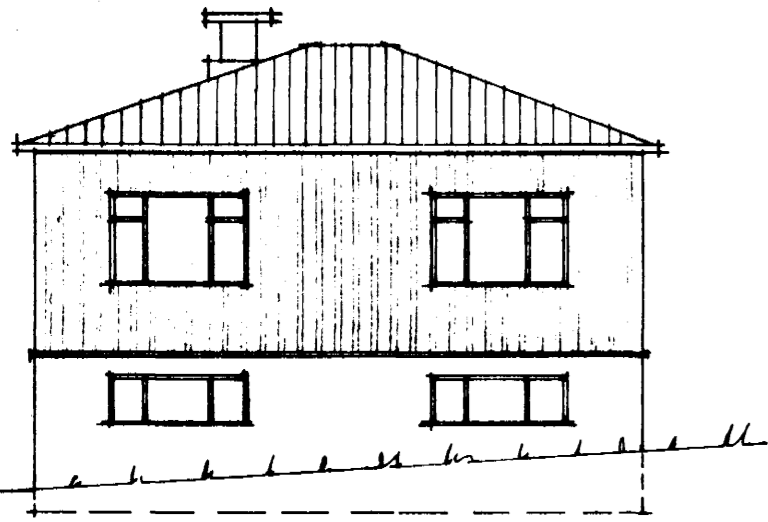

NORÐUR

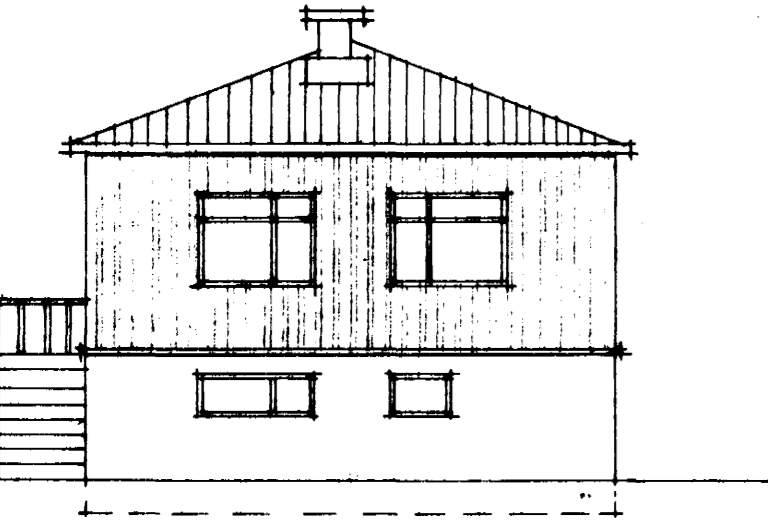


VESTUR

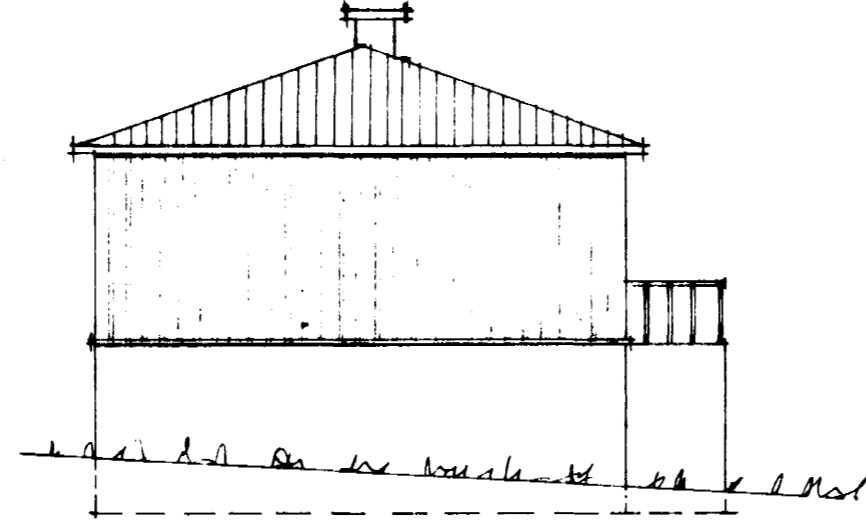


AUSTUR


AFSTÖÐUMYND
M=1:500

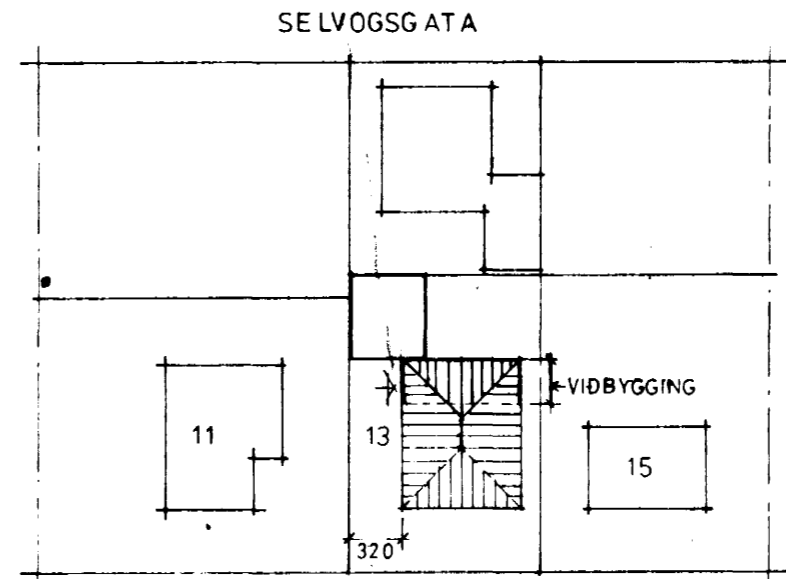

HOLTSGATA

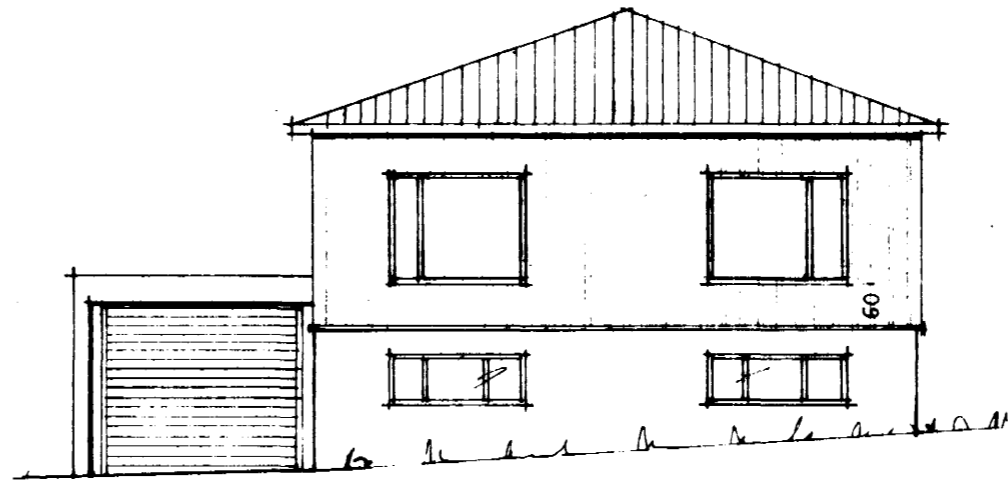


SUÐUR

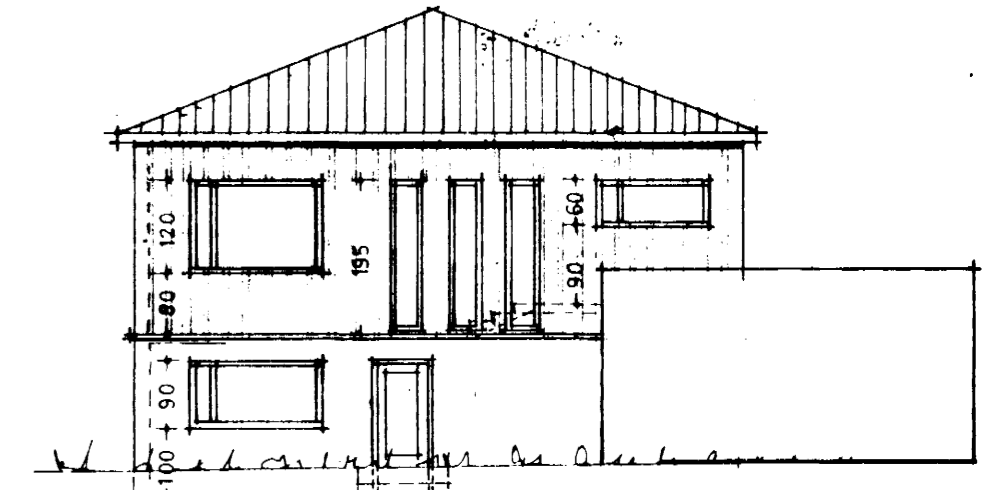

NORÐUR


Samþykkt á fundi bygginga-
nefndar þ. 2016 1979
BYGGI AÐULLTRUIN
I HAFNARFIRÐI
F. Sigurðsson

Gluggabreyting

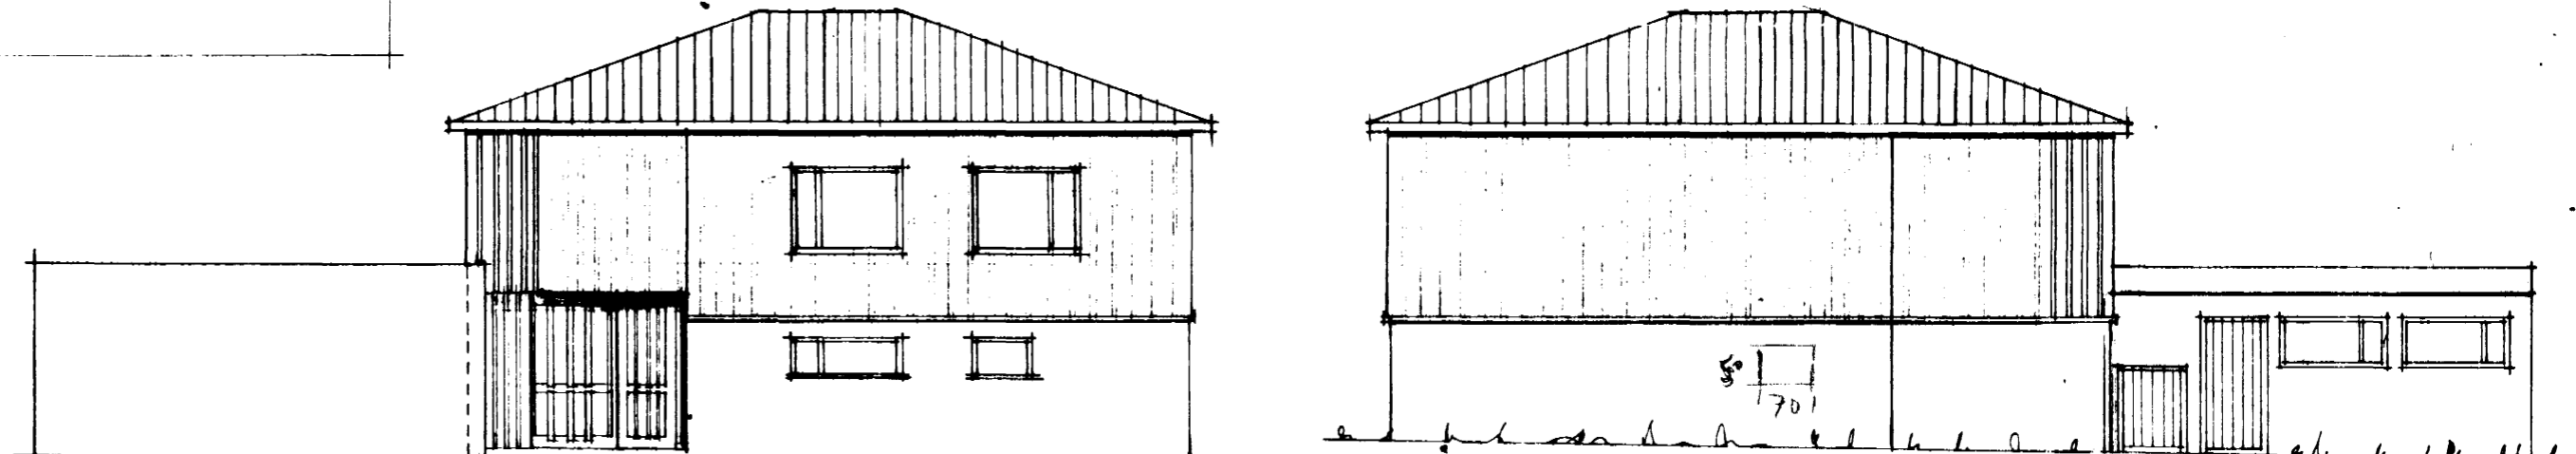


VESTUR


AUSTUR

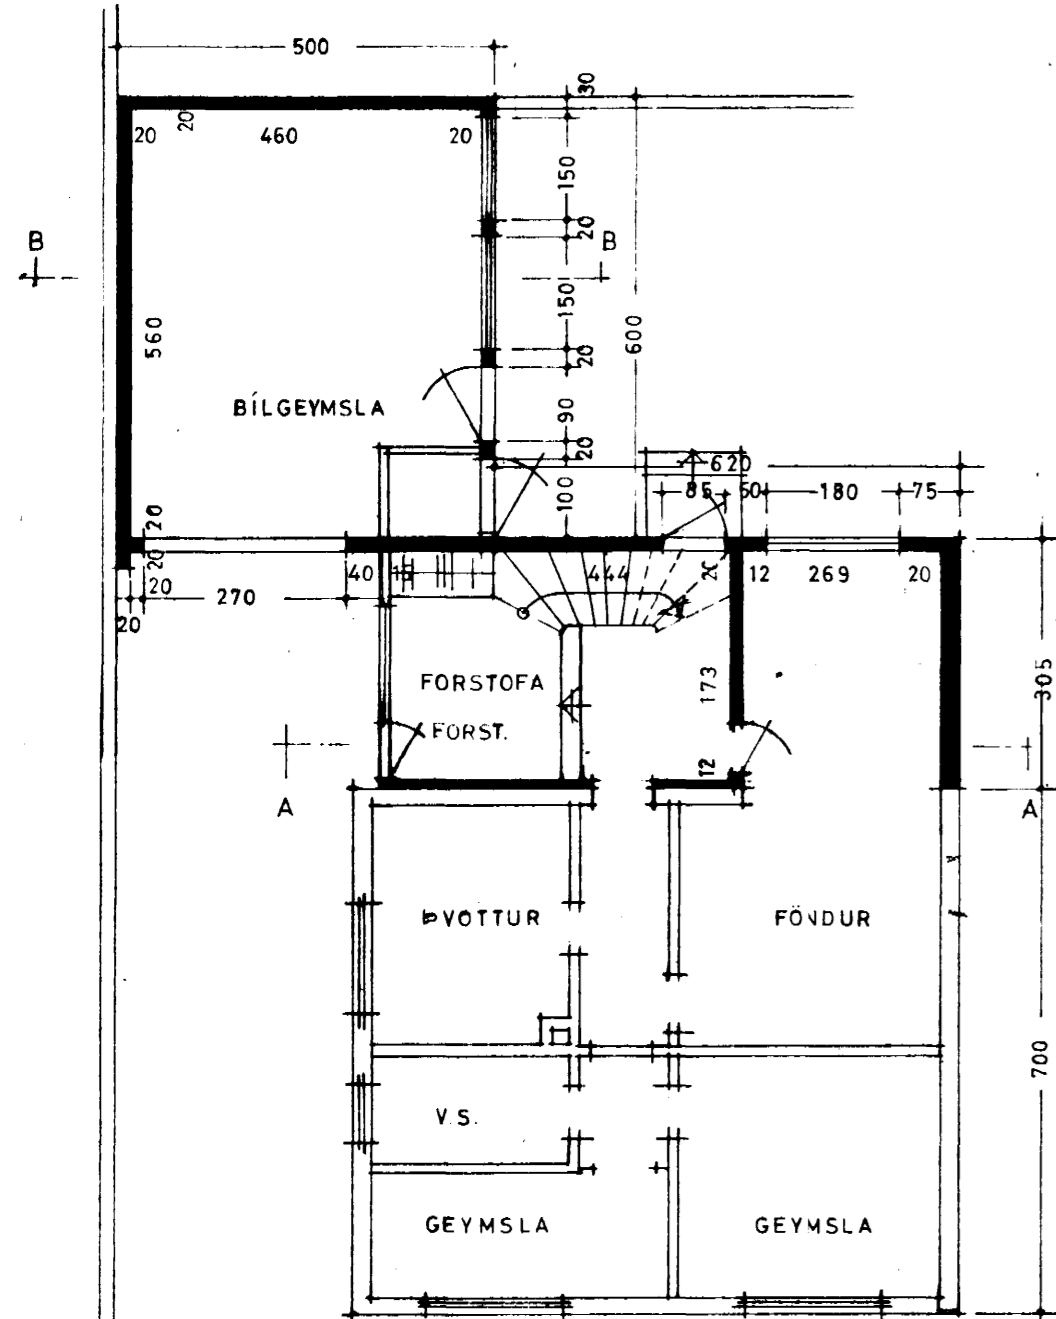

KJALLARI

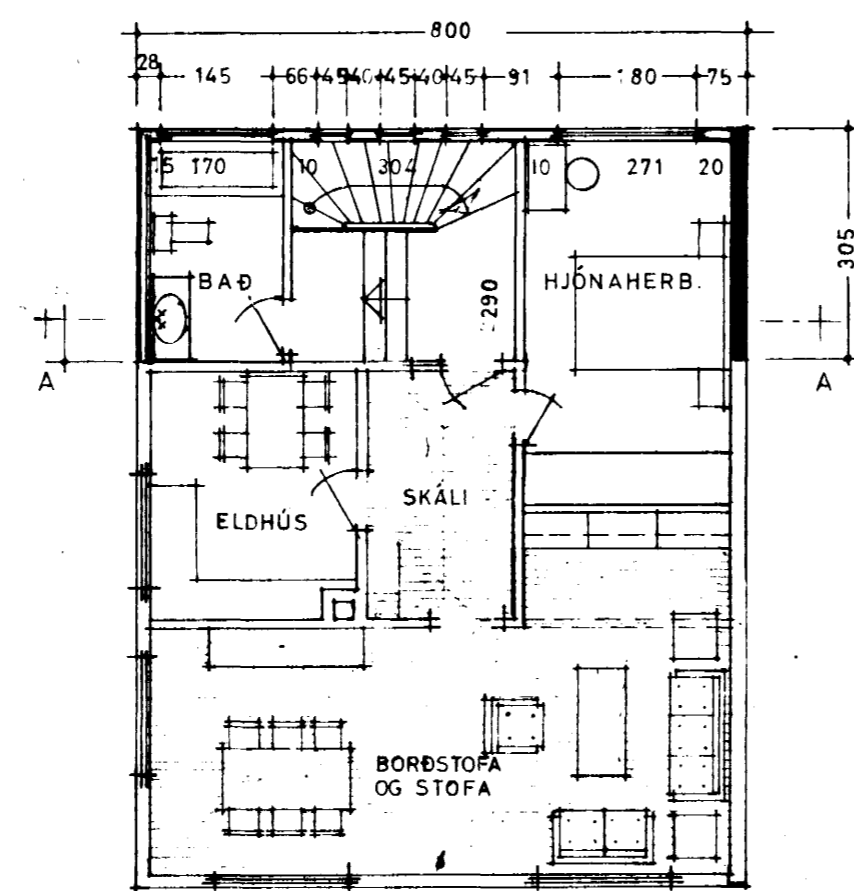


1. HÆÐ

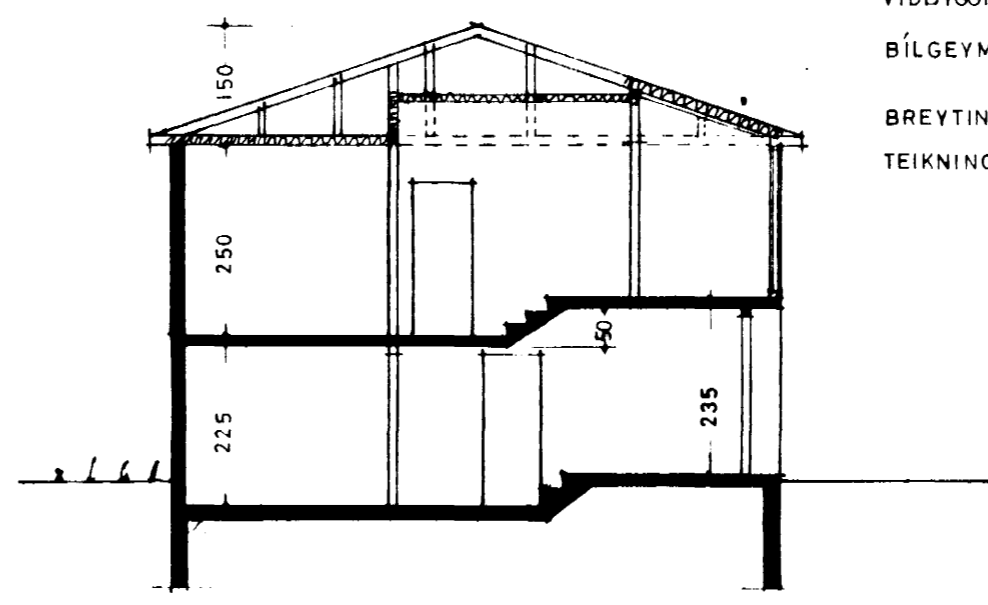

SNÍÐ A-A

STÆRÐIR:
 VIÐBYGGING 24.4 m² 138.8 m²
 BÍLGEYMSLA 30.0 m² 78 m²
 BREYTING Á BÍLGEYMSLU FRÁ ÁÐUR SAMÞ.
 TEIKNINGU F. SIGURÐSSONAR 9.6.76

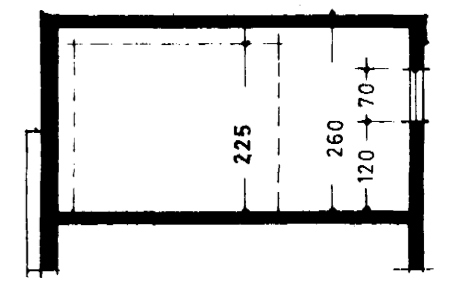

SNÍÐ B-B

SVEINBJÖRN SIGURÐSSON TÆKNIFR.		
MÍÐVANGI 116	SÍMI 52256	MTFÍ
HAFNARFJÖRÐUR:	MKV. 1:100	DAGSETN. 26.07.77
HOLTSGATA 13	1:500	
VIÐBYGGING OG BÍLGEYMSLA	BREYTING	DAGS. 10.4.78
	Postar í Gluggum 6.6.79	
	HANNAÐ	DREGIÐ
<i>Sveinbjörn Sigurðsson</i>		7703-1