


HOLTSCATA NR. 15 BÍLSKÚR
M. 1:100

Samþykkt á fundi bygginga-
nefndar 18/8 1976
BYGGINGAUFULLTRÖUN
HAFNARFIRI
Einar Segursson





Endurvörðing 11/8 '82

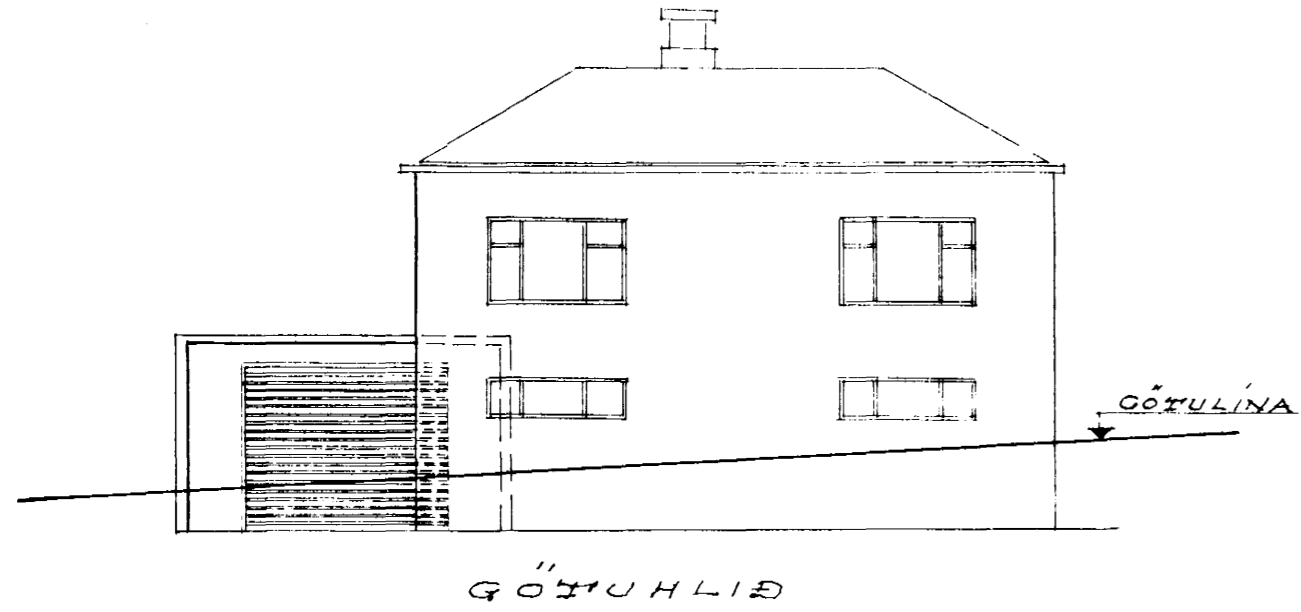

GÖTUHLIÐ



AUSTURHLIÐ

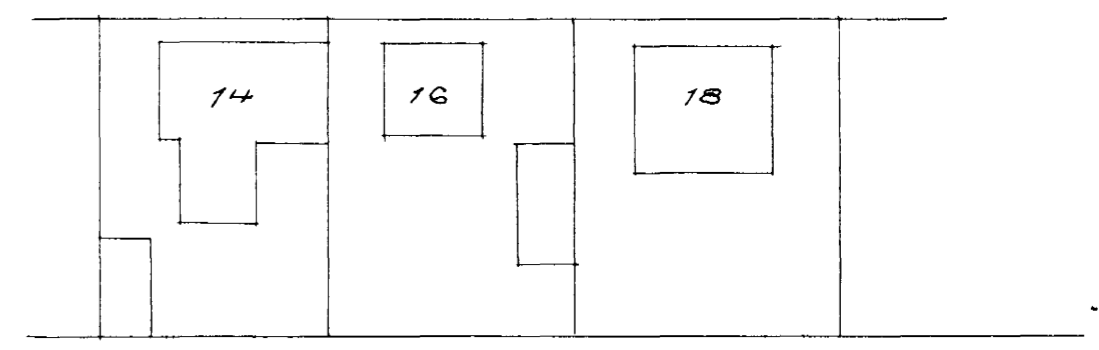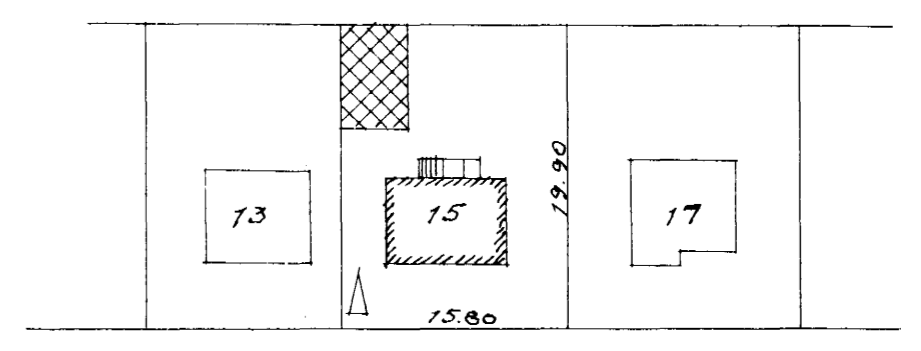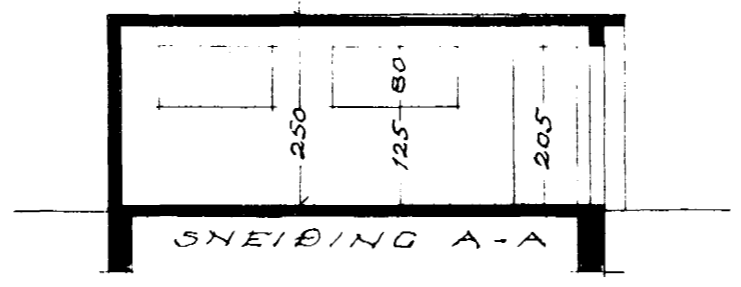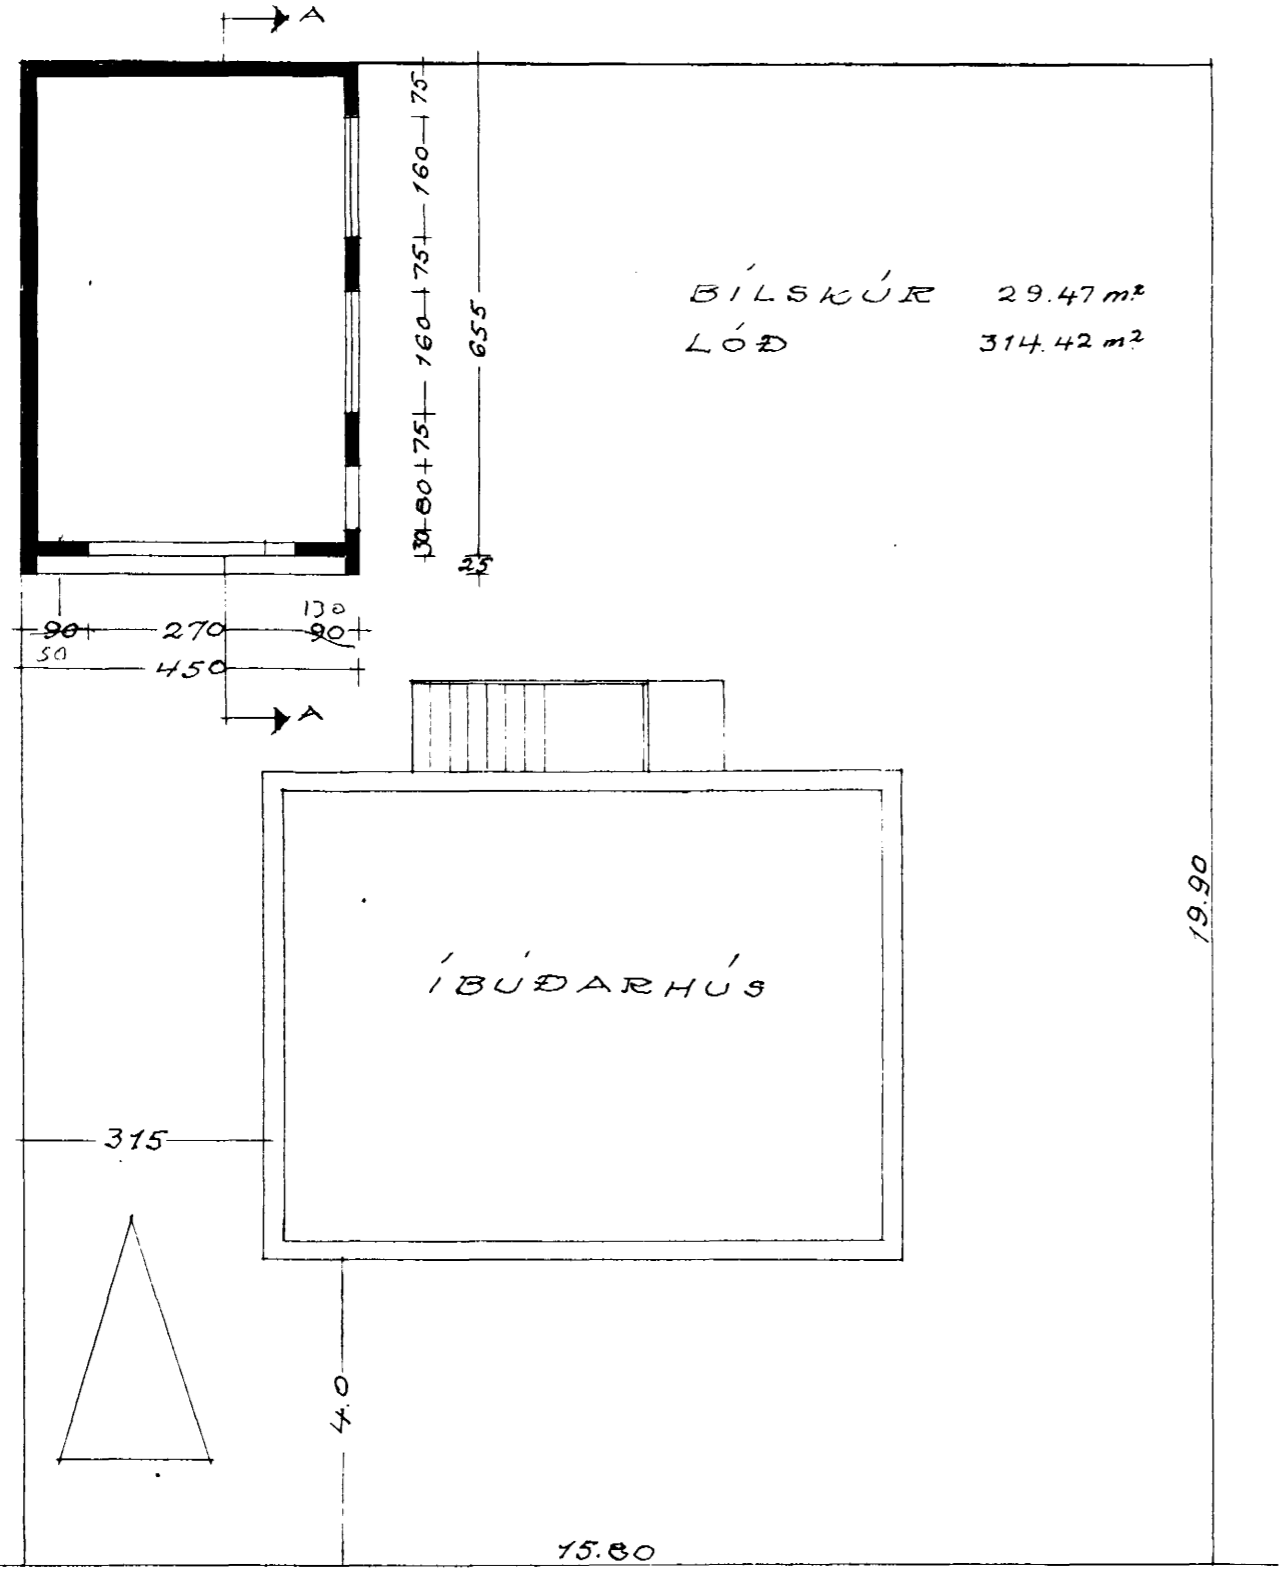

REYKJAVÍK 1. AGÚST 1976
Alf. H. Jóhannsson
Dablinn Pichler