

Hús við Hólsögötu no: 17 Hafnarfirði

N. = 1:100

Samþykkt á fundi byggingar-
ráðsins d. 22. 7. 1943



BYGGINGARFRUMUN
I HAFNARFIRÐI

F. Þorvaldsson


15/9'82

Samþ. breyting
á gluggum.


F. Sigurðsson

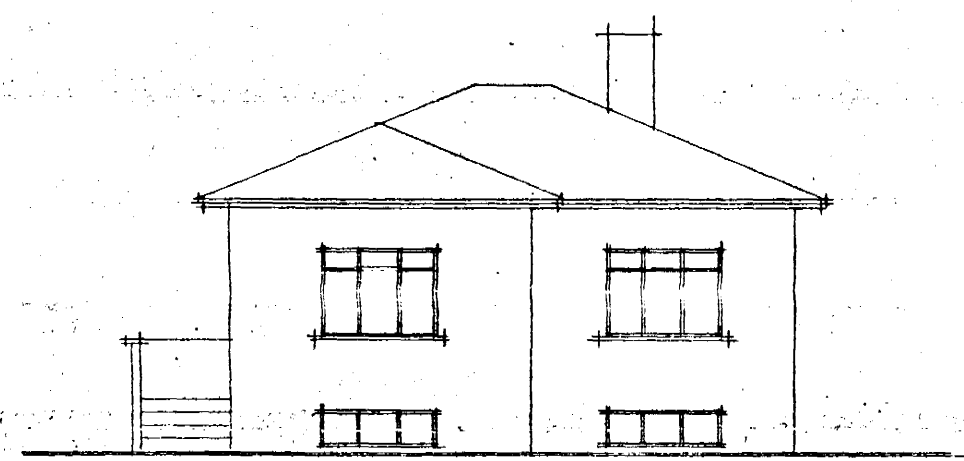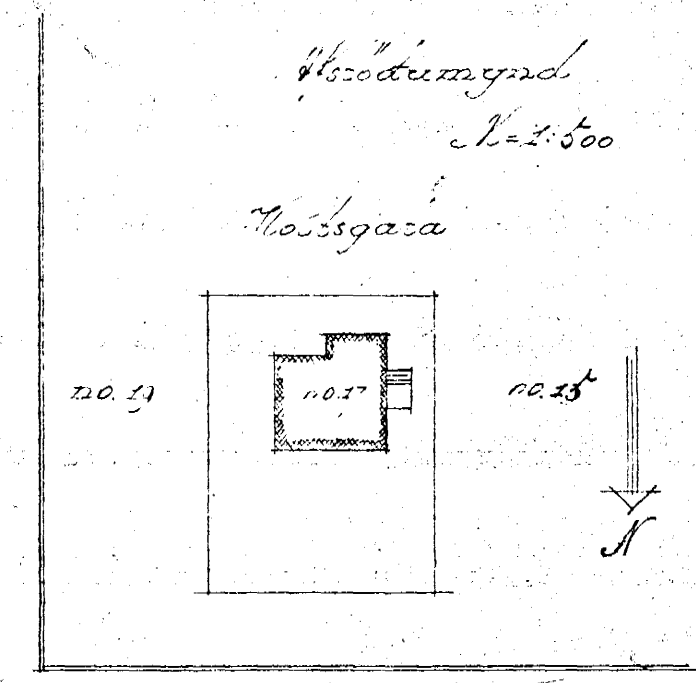


Frættir

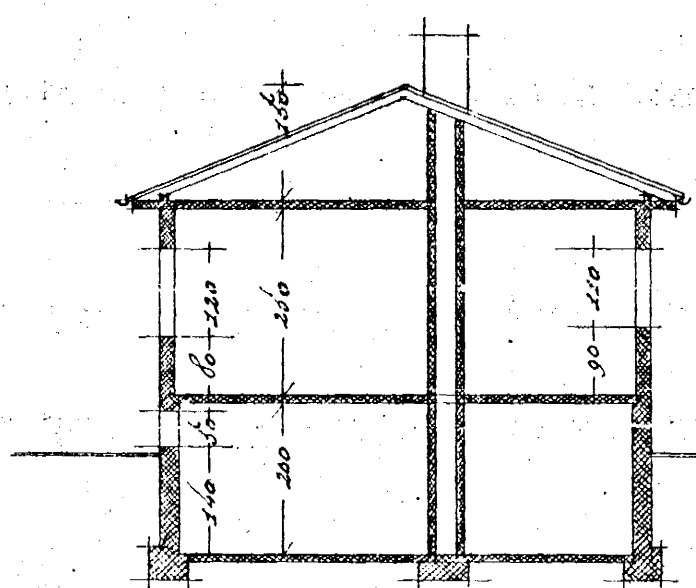


Þverokk

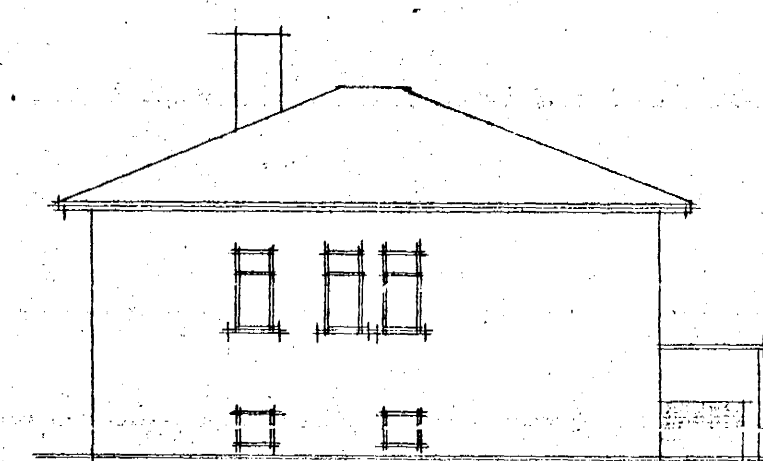


Skartrás

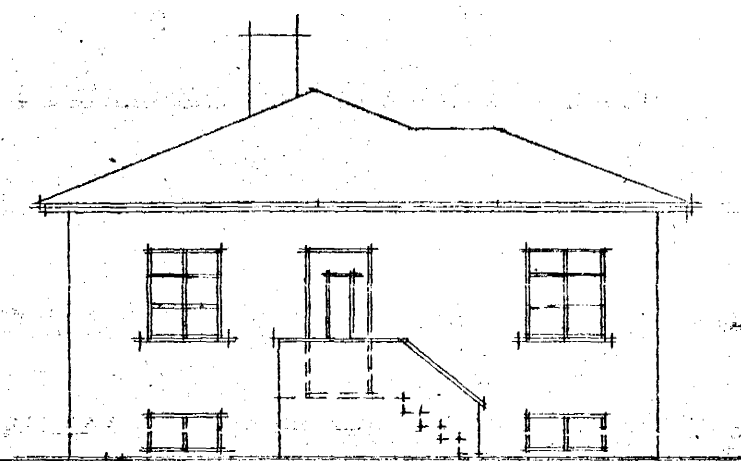


Þessir

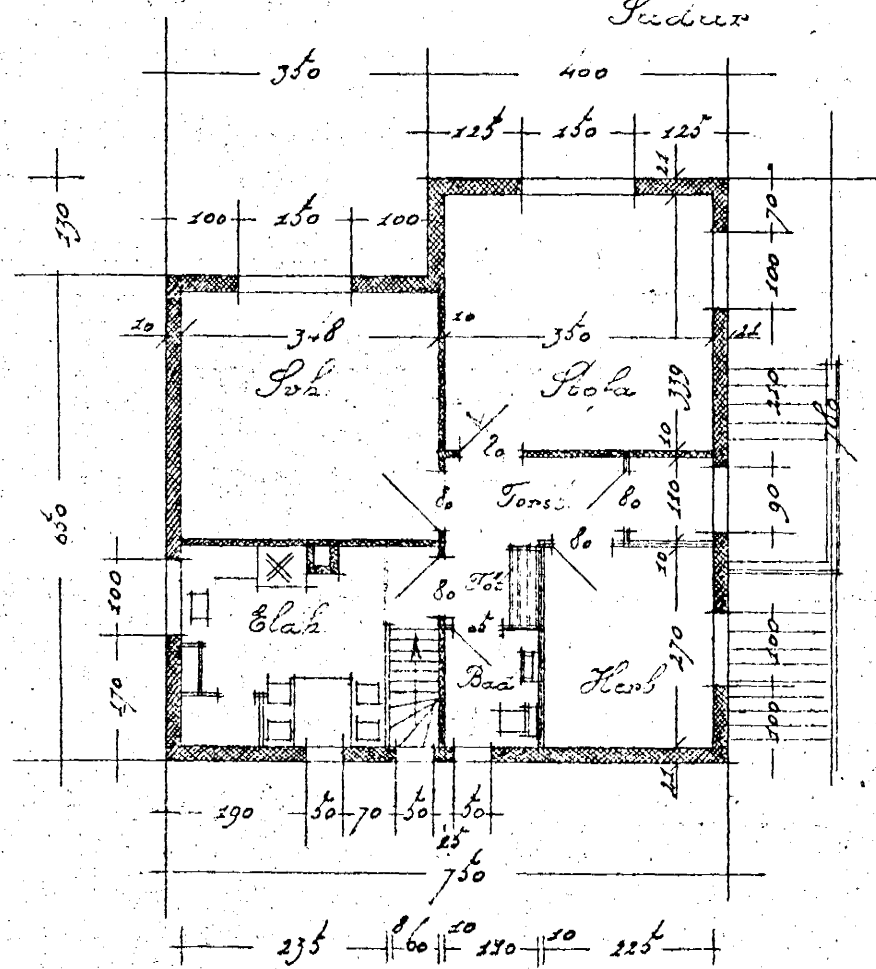

Plan

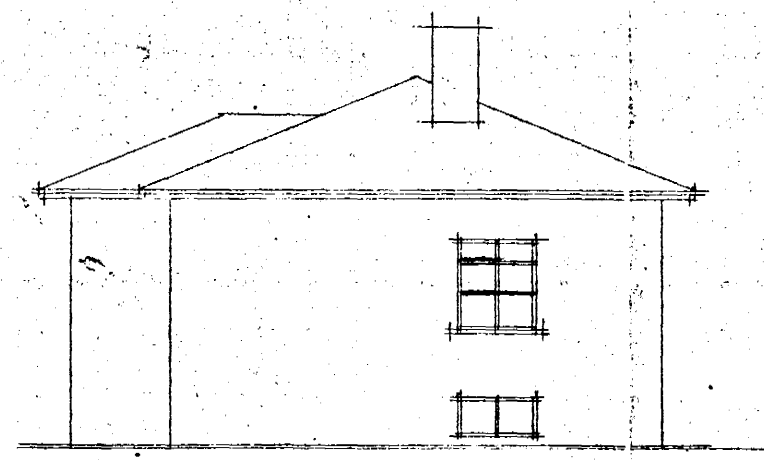

Frættir

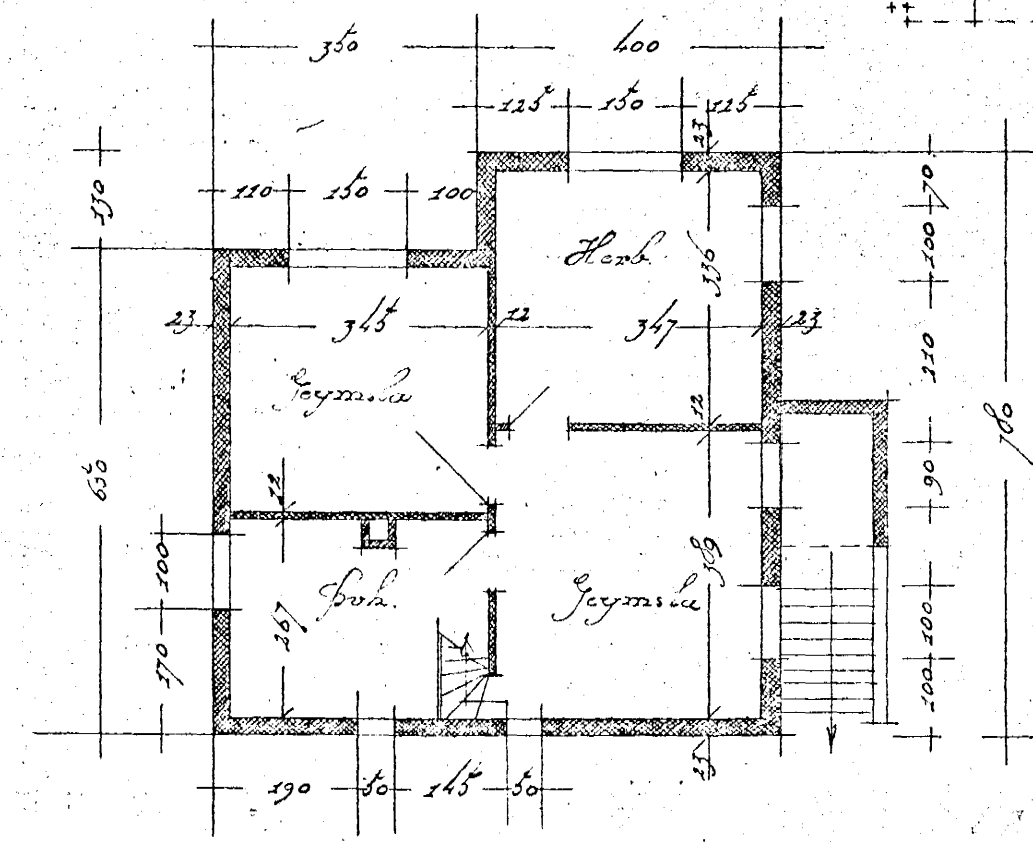

Skjalbær

25/8'82

Þynging og g. 13'
F. Þorvaldsson