Samþykkt á fundi bygginga-
nefndar þ. 12/2 1987
BYGGINGAFULLTRÚINN
Í HAFNARFIRÐI

Áskilið
að björgunarop verði sett í ris

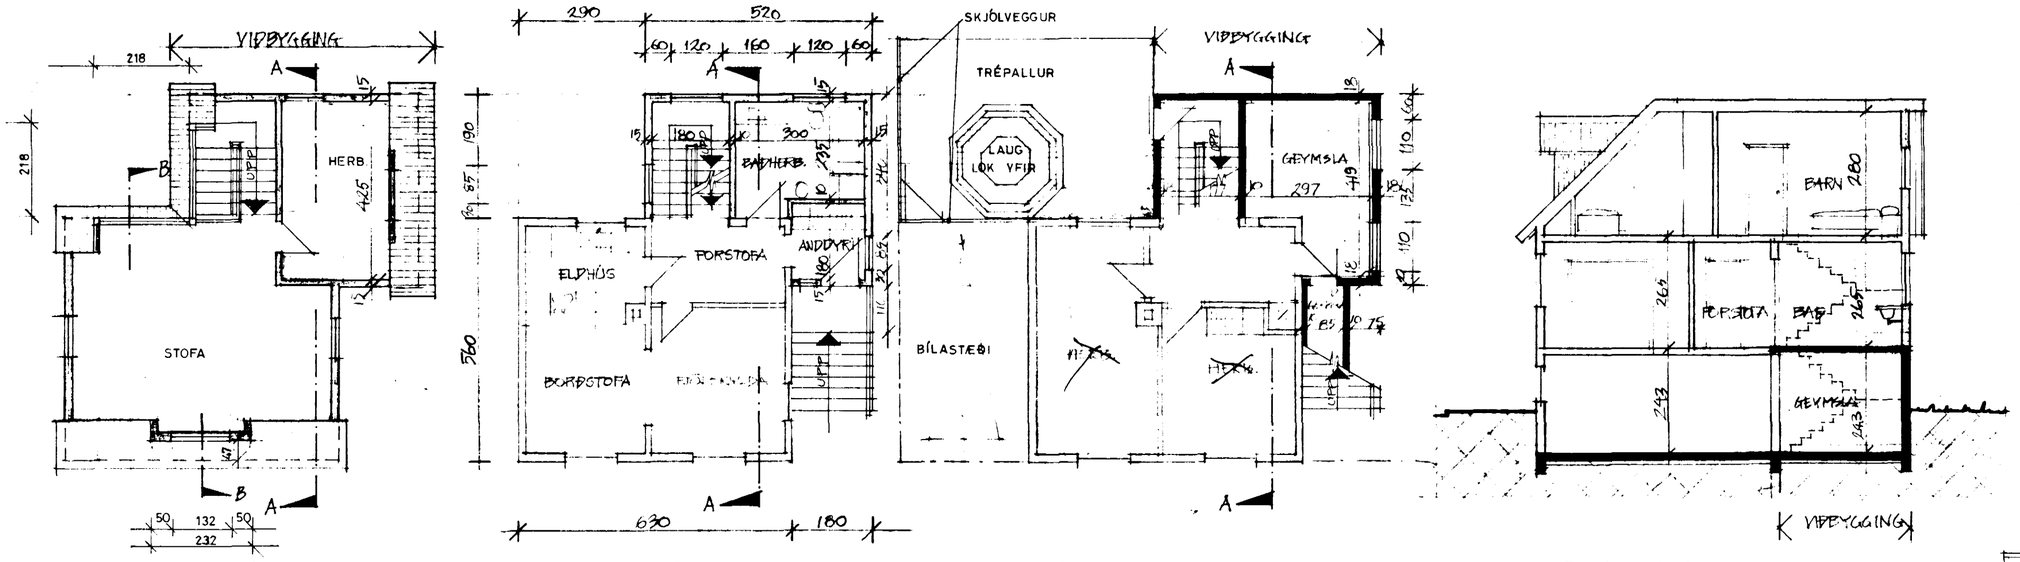

GRUNNMYND RISHÆÐAR

GRUNNMYND HÆÐAR

GRUNNMYND KJALLARA

SNEIÐING A-A

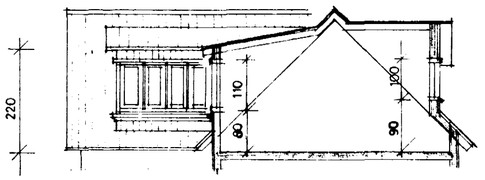

SNEIÐING B-B

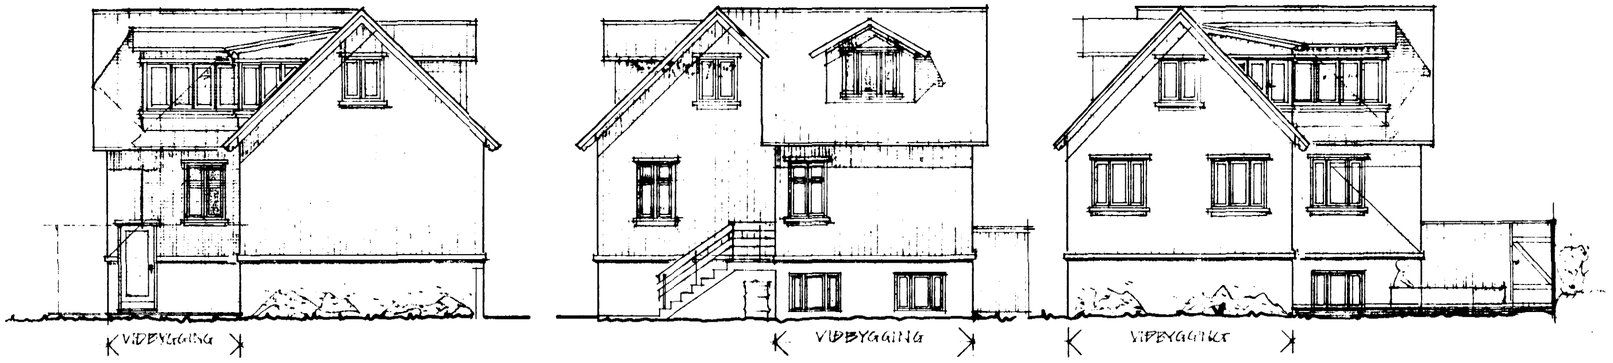

AUSTURHLIÐ

VESTURHLIÐ

SUÐURHLIÐ

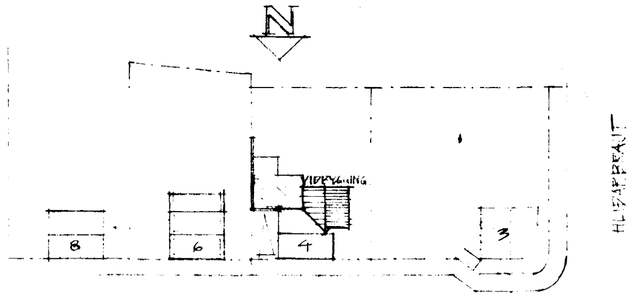

HOLTSGATA

AFSTÖÐUMYND M. 1:500

STÆRÐ HÚSS	363.0 m³
NÝIR KVISTIR	19.0 "
ALLS	382.0 m³

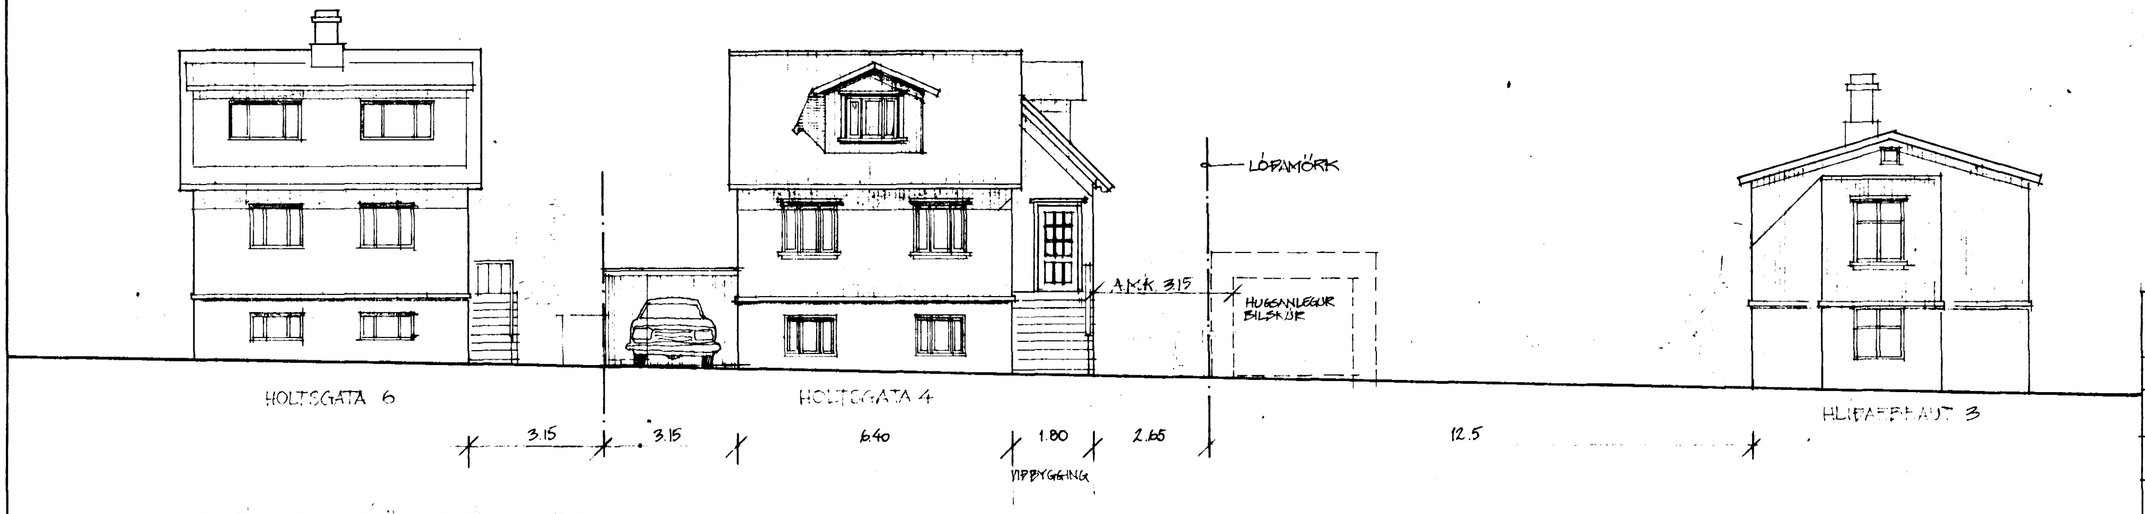

HOLTSGATA 6

HOLTSGATA 4

HLIÐARBRAUT 3

NORÐURHLIÐ (GÖTUHLIÐ) M. 1:100

* BREYTT Í JÚNÍ 1977
(GLUGGUM BÆTT VIÐ [illegible]
HÁÐ [illegible])

* KVISTI BÆTT, VIÐ Í FEB. 79

* BREYTT Í JÚLÍ 1979
BREYTT Í JANÚAR 1987

PÁLL V. BJARNASON, ARKITEKT, F.A.Í.
HÁALEITISBRAUT 14 REYKJAVÍK

KVARÐI	DAGS.	TEIKN.
1:100 & 1:500	FEB. '77	P.Bj.

VIÐBYGGING AÐ
HOLTSGÖTU 4, HAFNARFIRÐI

GRUNNMYNDIR, ÚTLIT, SNEIÐINGAR & AFSTAÐA.

Páll V. Bjarnason

01