




ÚTLIT FYRIR BREYTINGAR

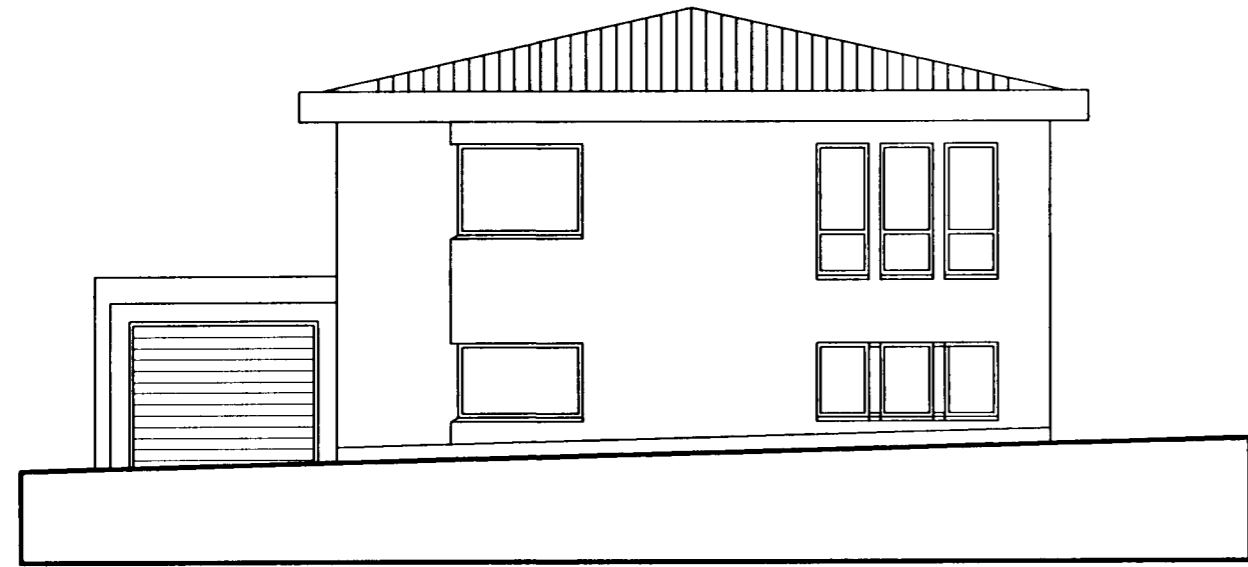


SUDURHLID

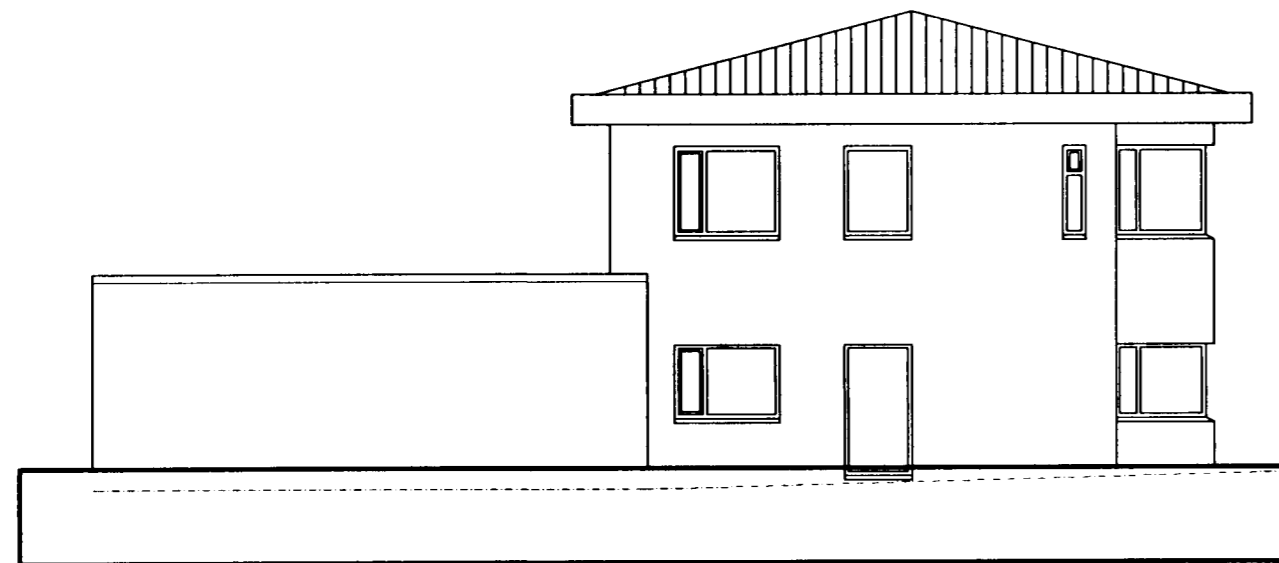

VESTURHLID

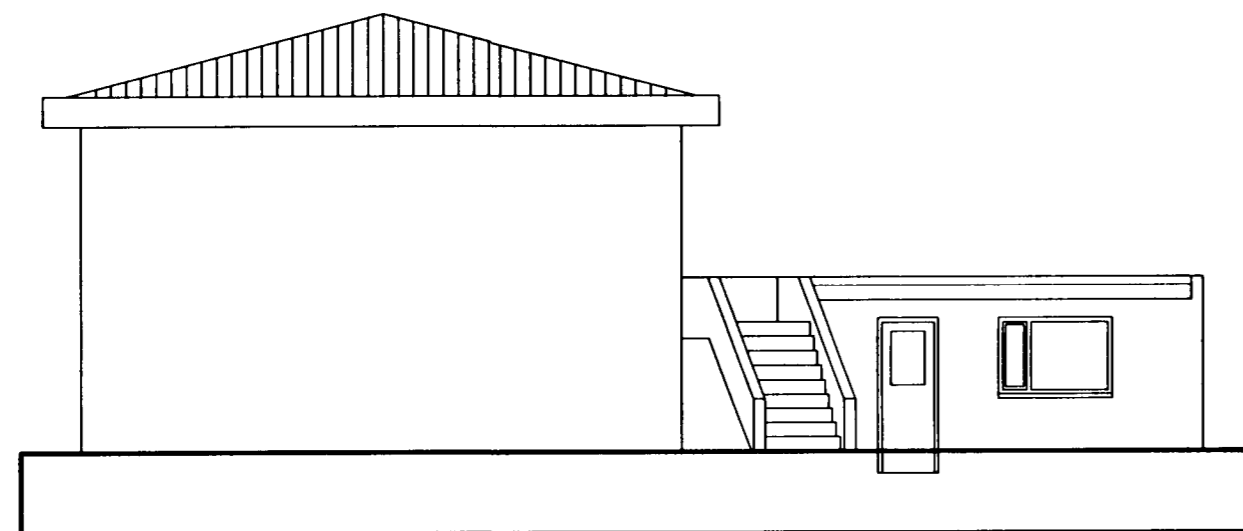

AUSTURHLID

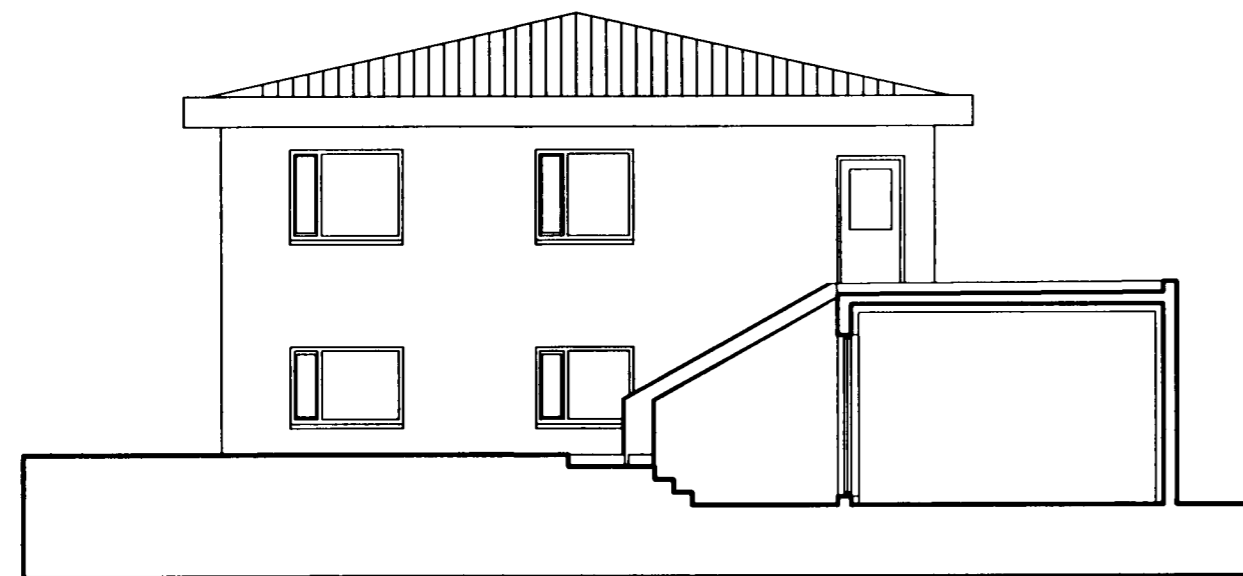

NORDURHLID


ÚTLIT EFTIR BREYTINGAR




SUDURHLID



VESTURHLID

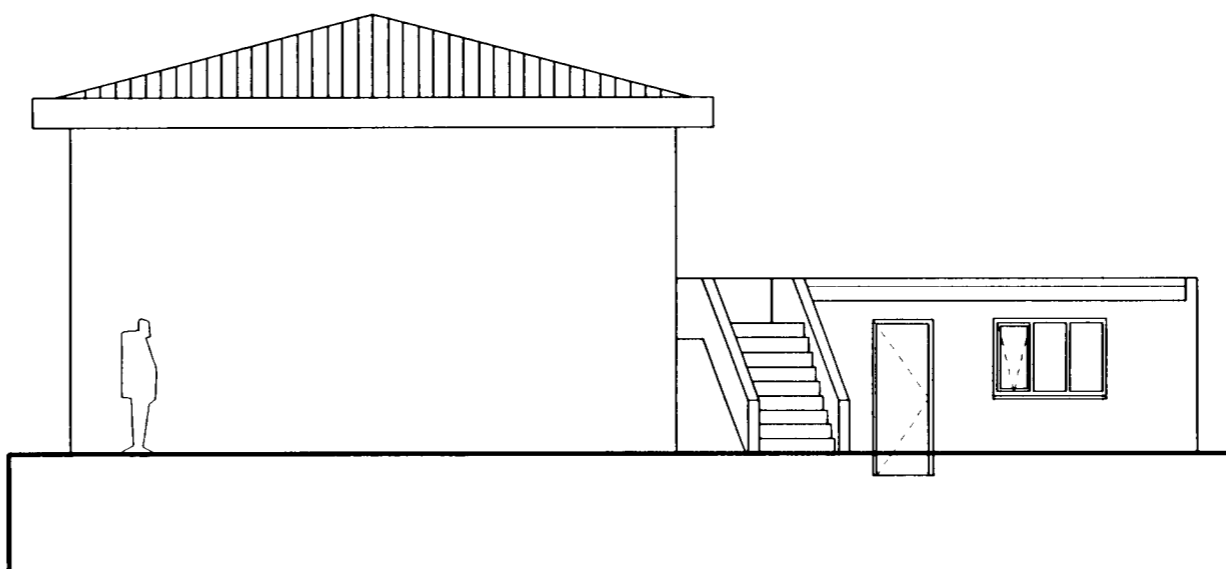

AUSTURHLID

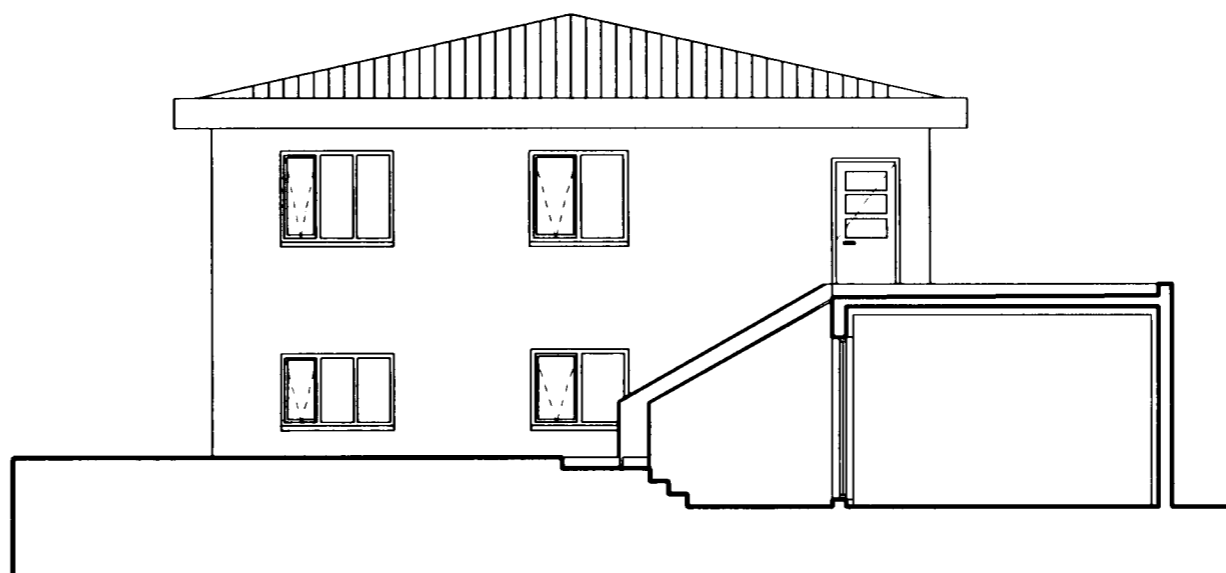

NORDURHLID

Samþykkt þann
27 JUNI 2003
Byggingafultrúinn í Hafnarfirði
F.h. Sigurbjartur Halldórsson

Byggingar og efnislýsing:

Holtsgata 5, 220 Hafnarfirði
Landnúmer= 120936
Staðgr.nr.= 41800050
Birt stærð íbúðar= 152.9m²
Birt stærð bískúrs= 32.1m²
Birt stærð samtals= 184.9m²
Lóðarstærð= 225.0m²

Erindi
Sótt erum leyfi til að gera útlitsbreytingar á gluggum og hurðum skv. meðfylgjandi teikningum. Fjöldi og stærð glugga- og hurðeopa verða óbreytt.

C:
B:
A:
BREYTINGAR: DAGS:

HOLTSGATA 5, HAFNARFIRÐI

ADALUPPDRAÐTUR VERK: HOLT-5
KVARDI: 1:100
DAGS: 24.05.03
ÚTLIT TEIKN: LME
SKRÁ:

Logi Einarsson 2108642769

Logi Már Einarsson arkitekt í
Bæjarholti 5, 220 Hafnarfirði
Sími 551 7714 - 694 1325