



Samþykkt á fundi bygginga-  
 ráðs p. 21/8 1968  
 BYGGINGAFULLTRÚINN  
 Í HAFNARFIRÐI  
 Z. Jónsson

FYRIR BREYTINGU


Gluggaskipan verð breytt!

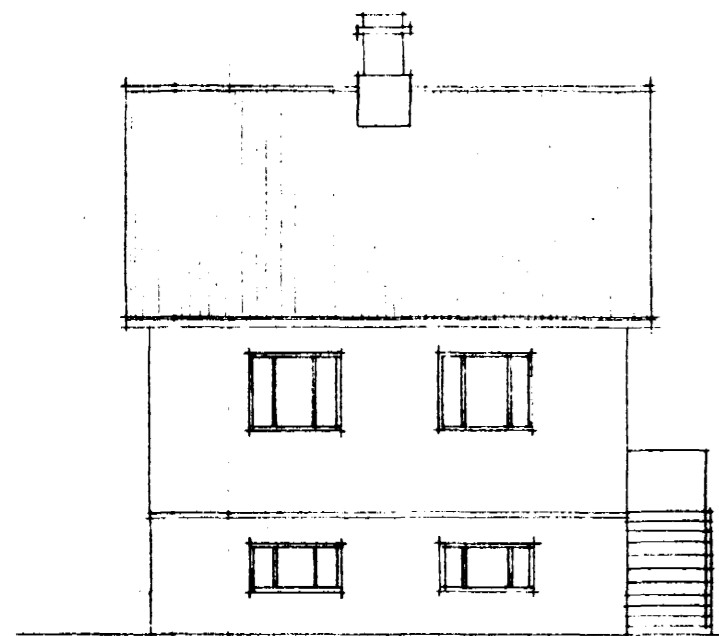


NORÐUR

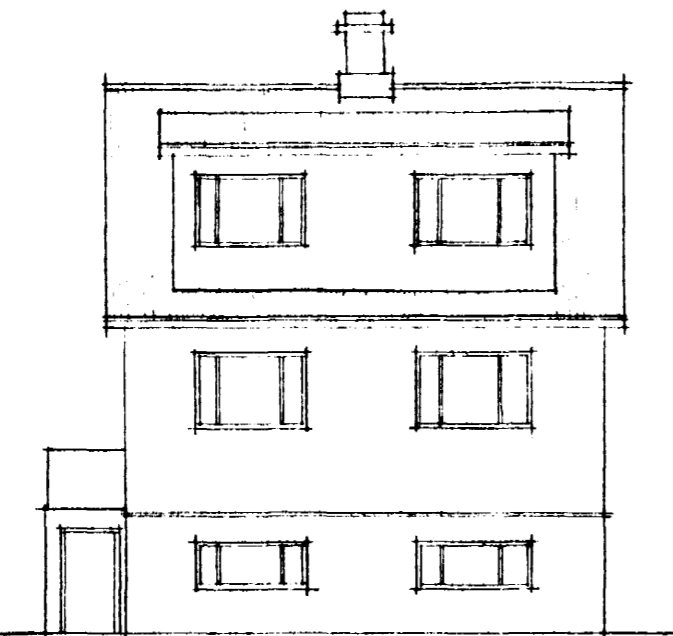


SUÐUR

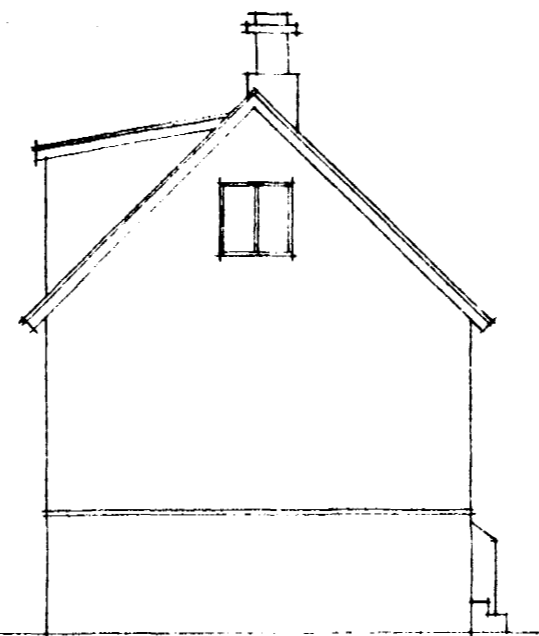


AUSTUR

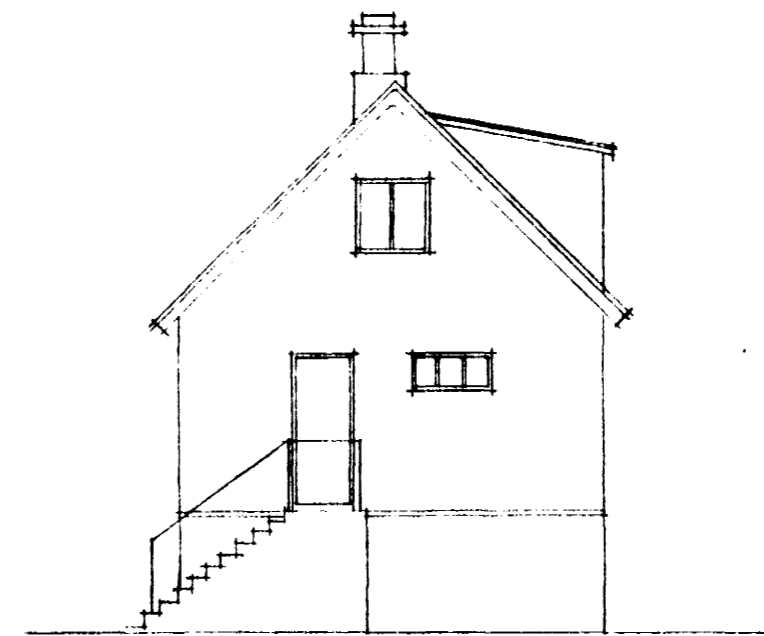


VESTUR

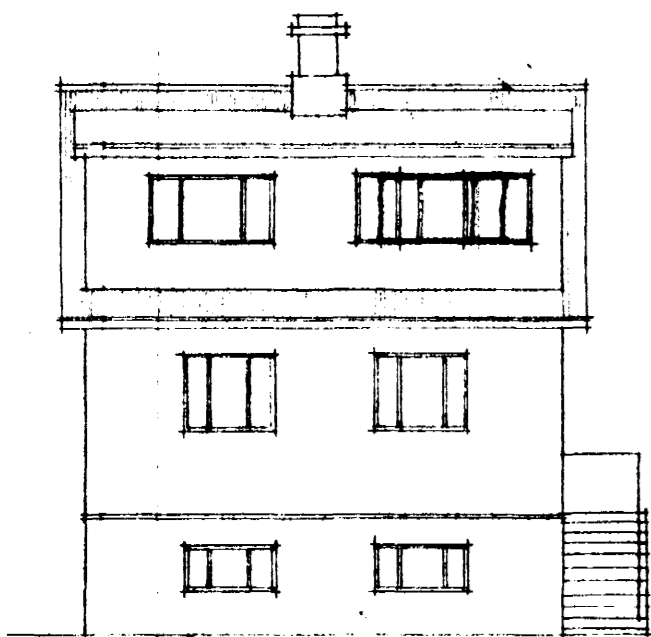


NORÐUR

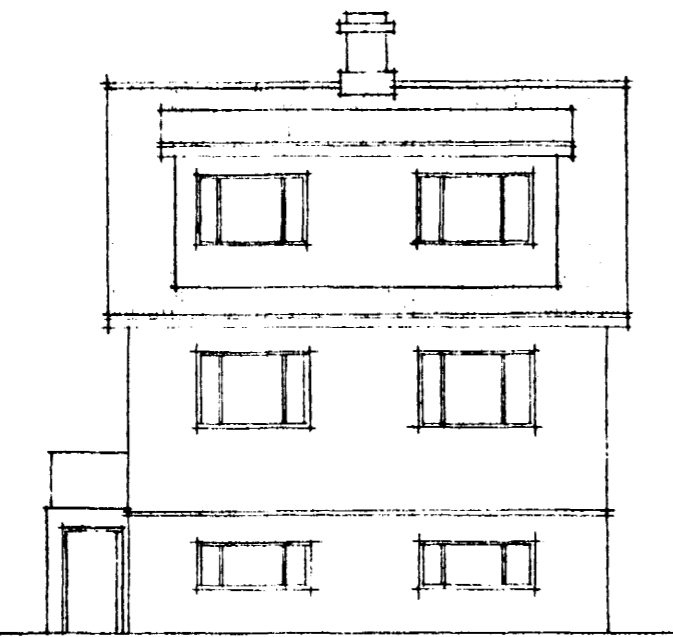

SUÐUR

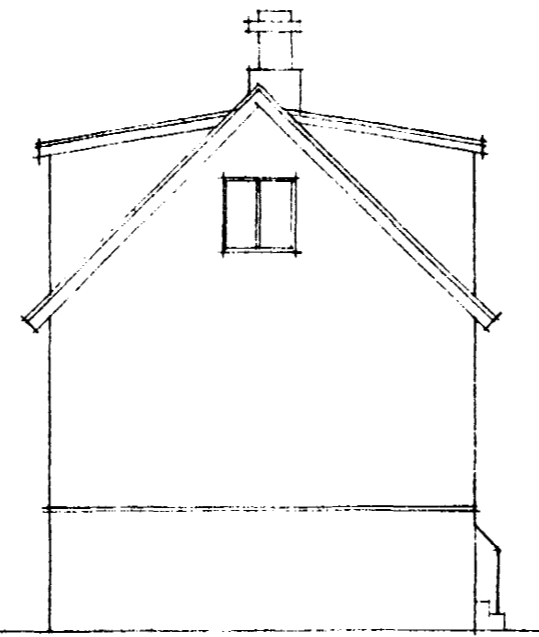

AUSTUR

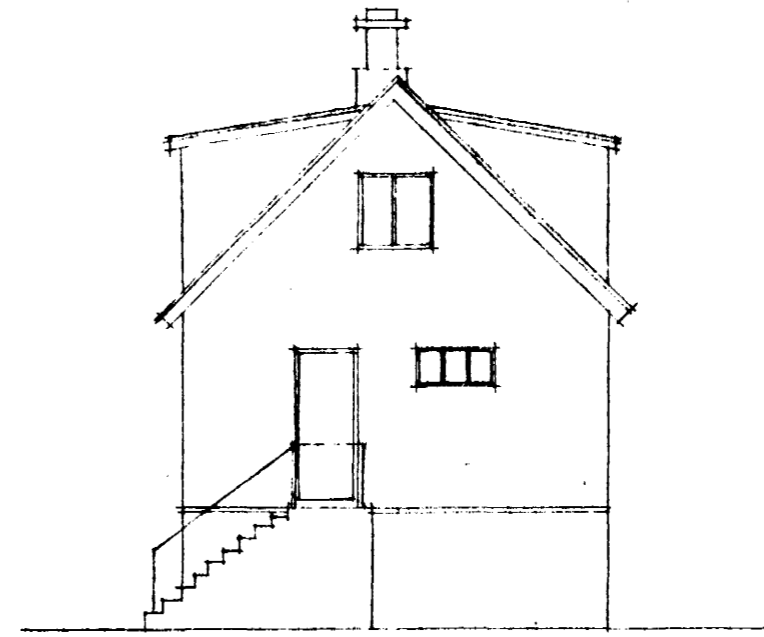

VESTUR

HOLTSGATA 6

KVISTUR 'A' NORDURHLÍÐ  
 KLARÐI 1:100

BREYTING Á KVISTGLUGGUM SAMRÚ  
 UPPMÆLINGU ÁGÚST 1968  
 P.J.

EFTIR BREYTINGU

Hafnarfirði, Júní 1967  
 Þórunn Lúgvæn F.T.E.