



M. 1:100.


Reykjavík, Laundi by.
29. 3. 78
3. 10. 84
BYGGINGARSTYRI
I HAFNARFIRÐI
Baldur Eypörsson

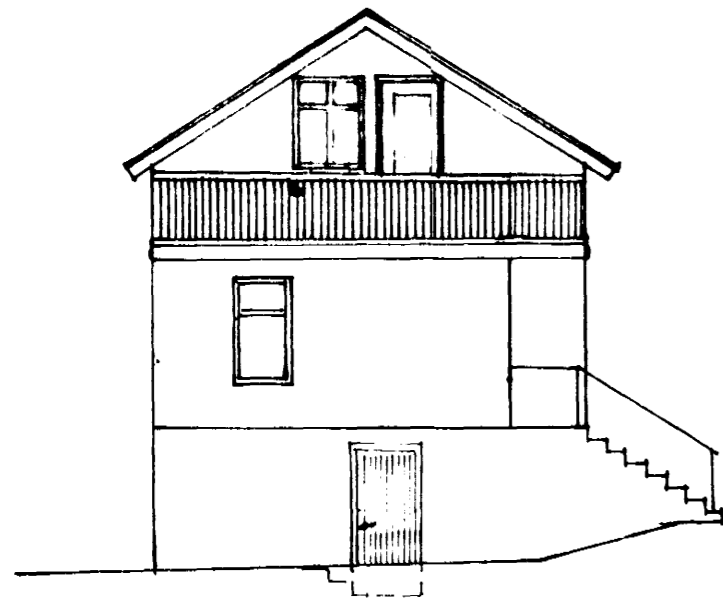


Vesturgafi.

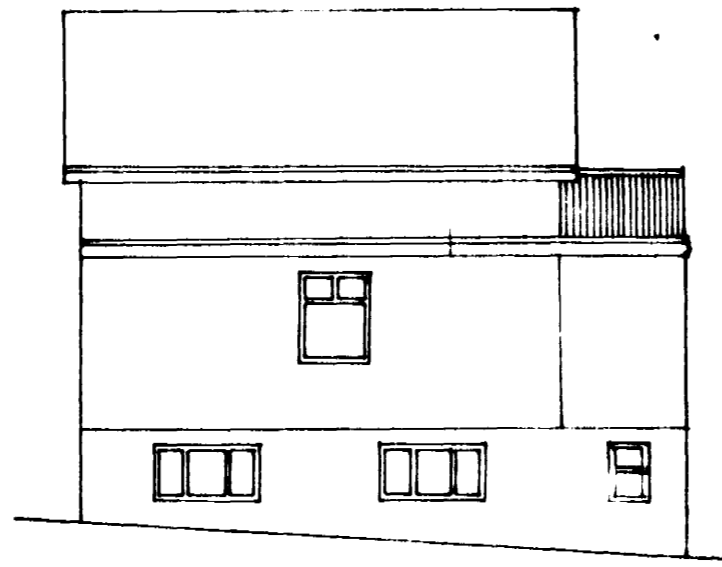


Norðurhlíð.

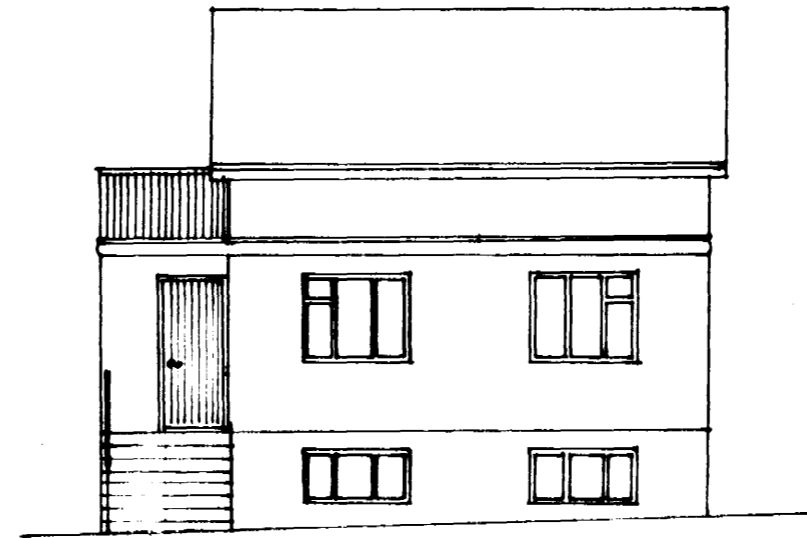


Suðurhlíð.

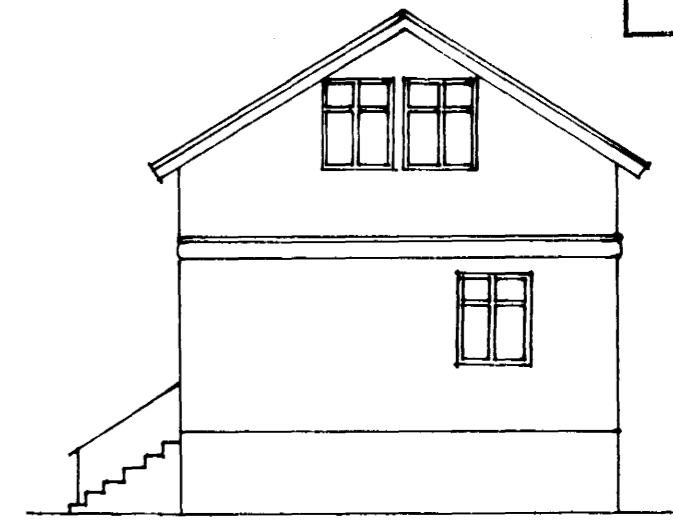


Austurgafi.

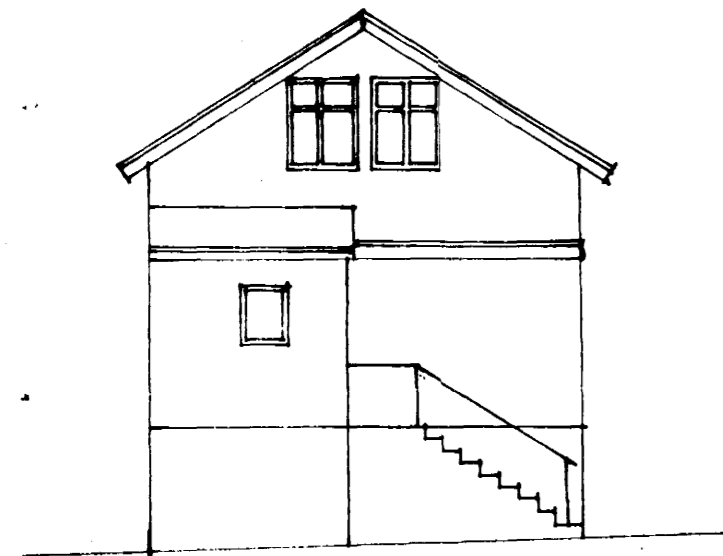


Vesturgafi fyrir breytingu.

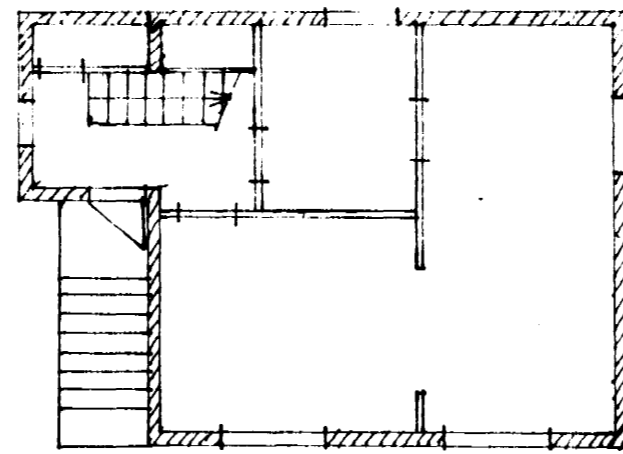

Grunnmynd fyrir breytingu.

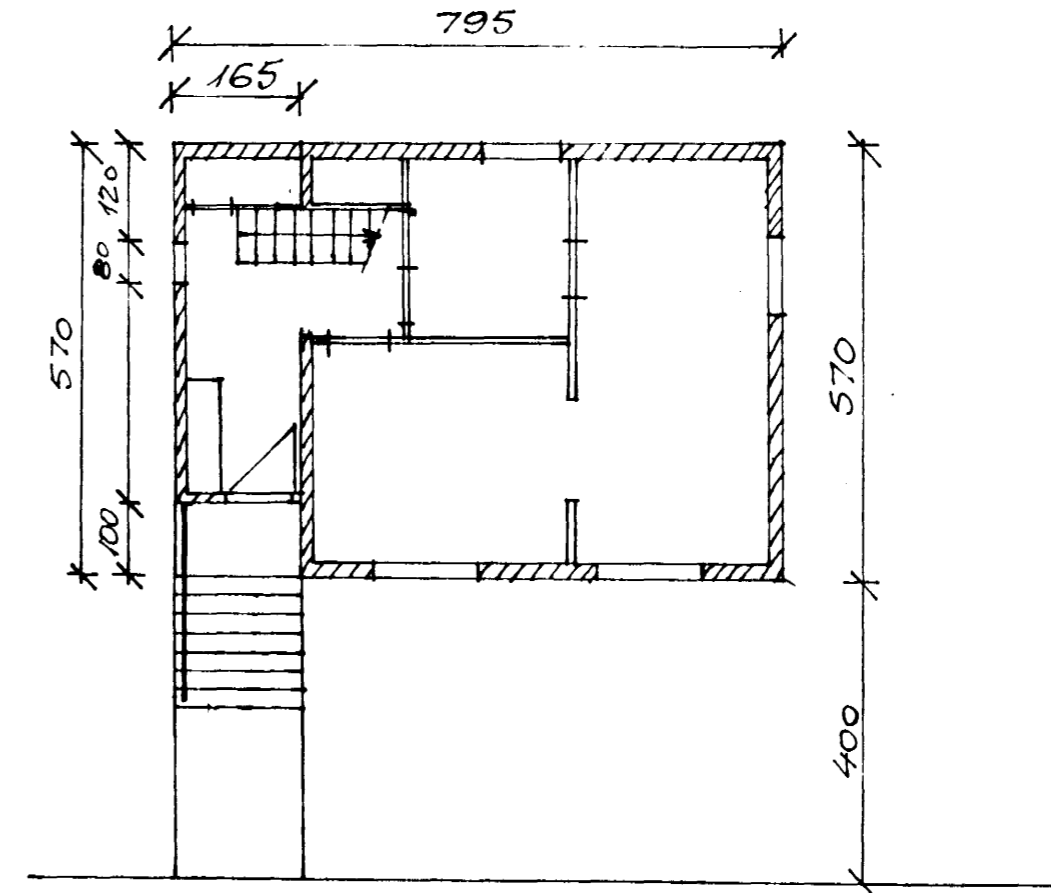


Grunnmynd eftir breytingu.

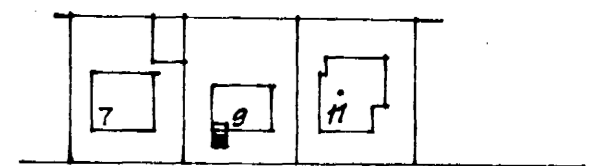

HOLTSGATA

Afstöðumynd 1:1000.

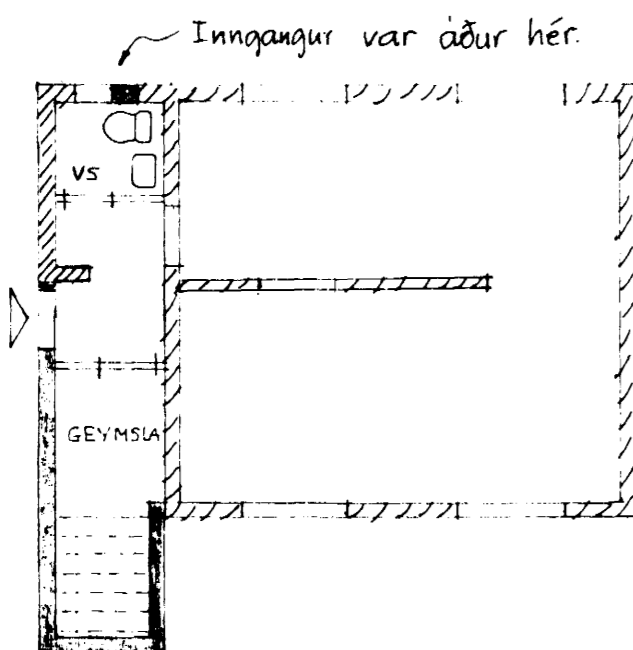

Grunnmynd kjallara eftir breytingu.

Breytt í sept. 1984.

Inngangur í kjallara færður til.

Baldur Eypörsson

Holtsgata 9, Hafnarfirði.

Breyting. (Stækkun anddyris).

Seltjarnarnesi í feb. 1978
Baldur Eypörsson verkfr.