



Samþykkt á fundi bygginga-
nefndar þ. 19/3/1980
BYGGINGAFULLTRUIN
Í HAFNARÉREIÐ
S. Samþykkt


Samþ. mál ködd verandi
lösláttind.

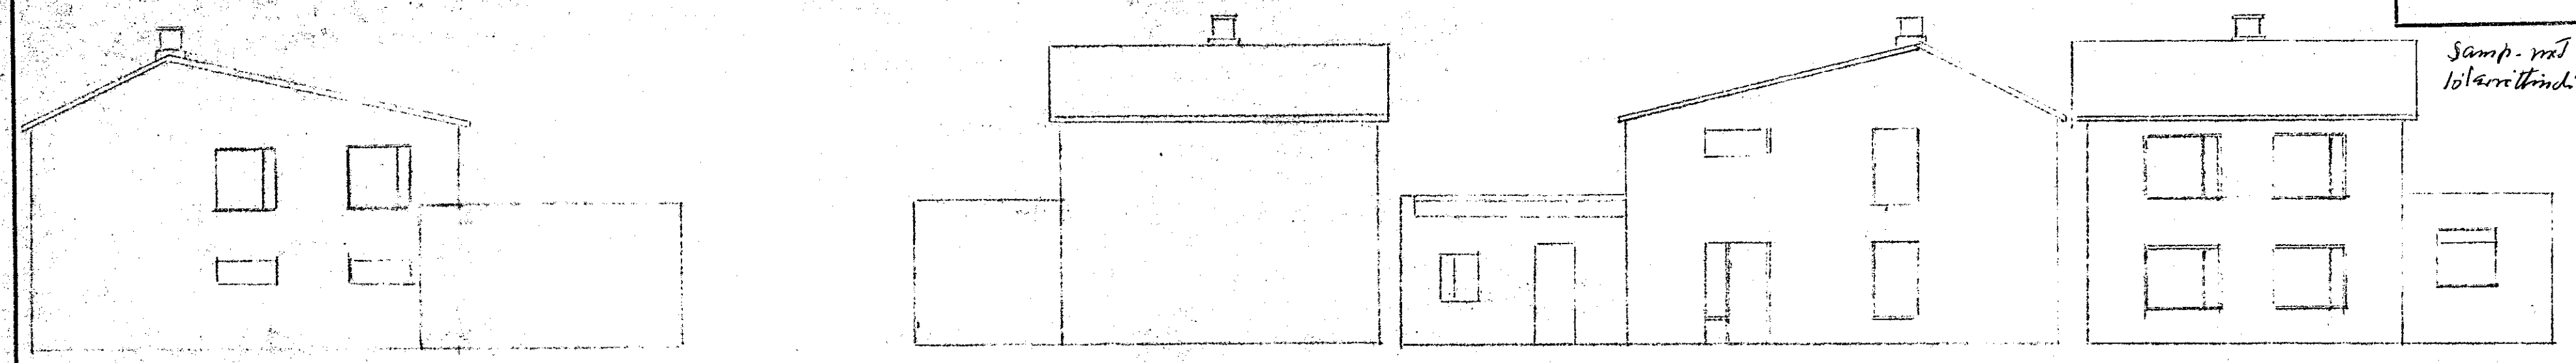

AUSTUR NORÐUR VESTUR SUÐUR
FYRIR BREYTINGU

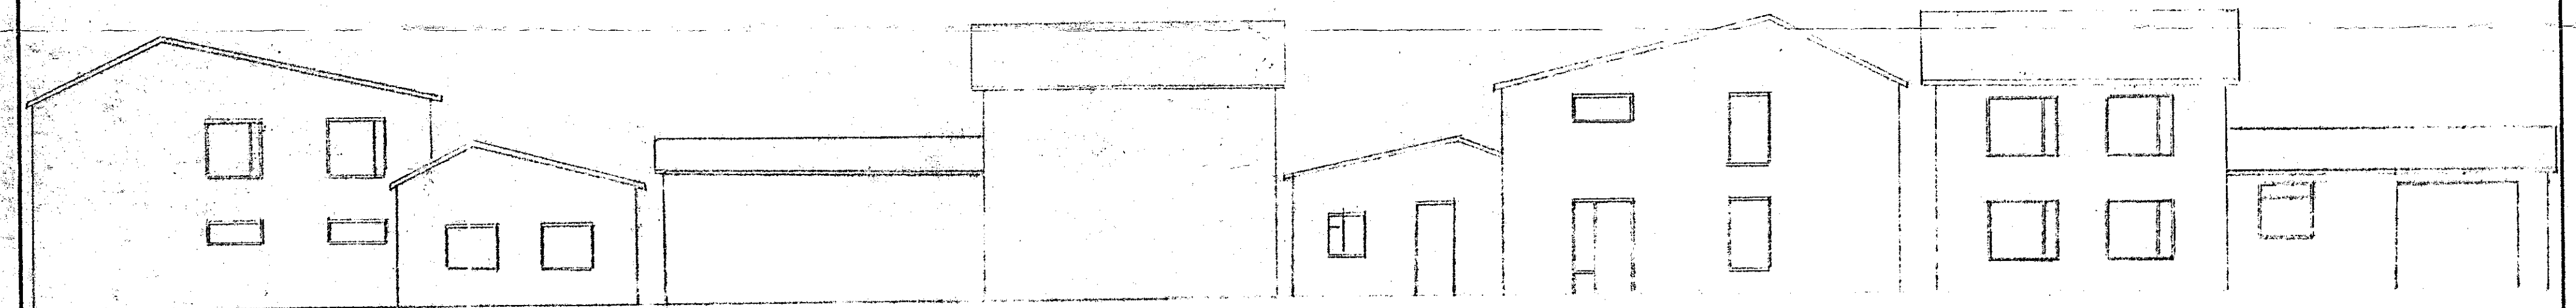


AUSTUR NORÐUR VESTUR SUÐUR
EFTIR BREYTINGU

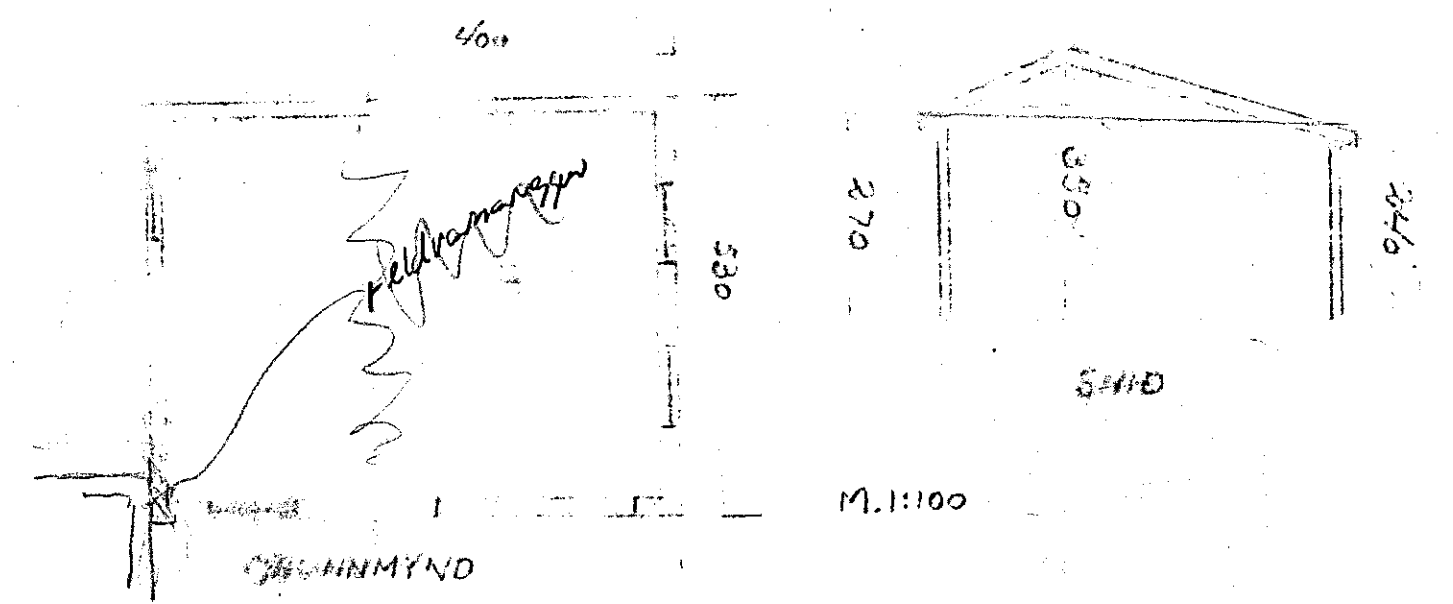

AFSTÖÐUMYND

M. 1:100

N.B. M. 1:100 Y. TIMBR

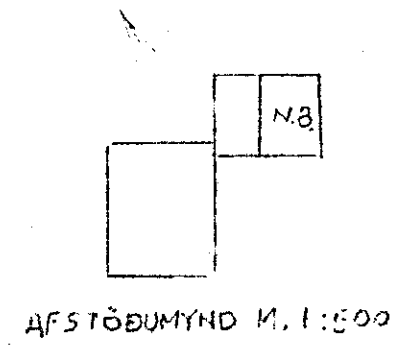

AFSTÖÐUMYND M. 1:500

gambell 17.4 51.5
HjU 21.2m 62.5m²
38.6m 114.0m³

| | | | |
|---------------|------------|------------|----------|
| HORÐUVELLIR 1 | MÆLIKVARDI | VERK | TEIKN NR |
| BREYTING | Hannað: | Yfirlarið: | DAGS |
| | Telknað: | Samþ: | |
| | BREYTT | | |