

Samþykkt á fundi bygginga-
nefndar þ. 11.6. 1984
BYGGINGAFULLTRÖÐIN
Í HAFNARFIRÐI

[Signature]


*Áskilið að séstíðan þessi séki
á milli á báðum hliðum, þ.e. til
hækkunar á bítaþykkt, ef
það er tekið tillit til
veiru skýrleyps. F. Sig.*




NORÐUR

VESTUR

SUÐUR

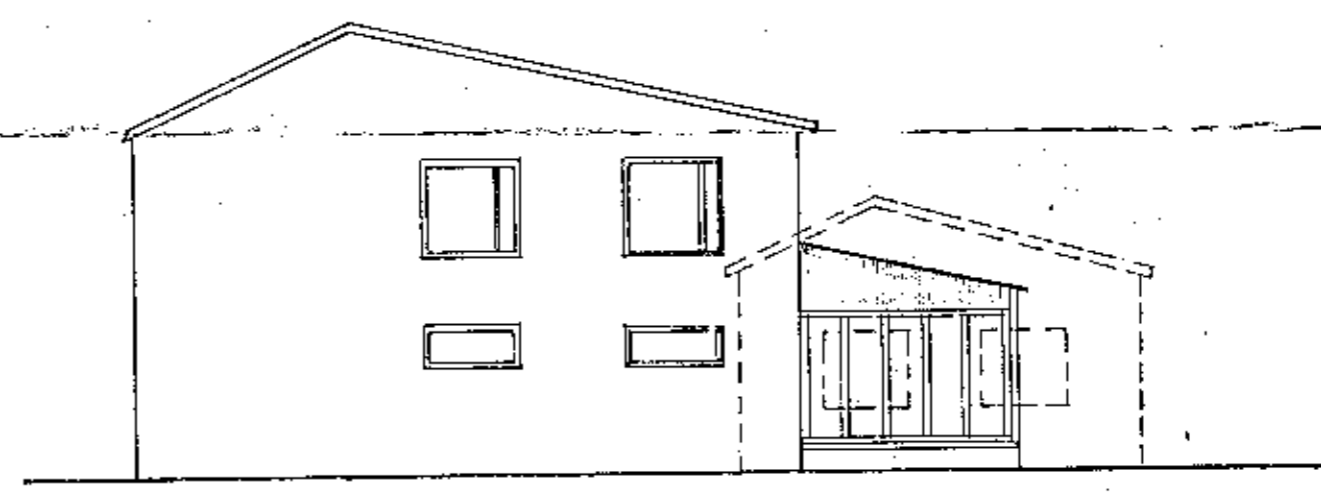

AUSTUR

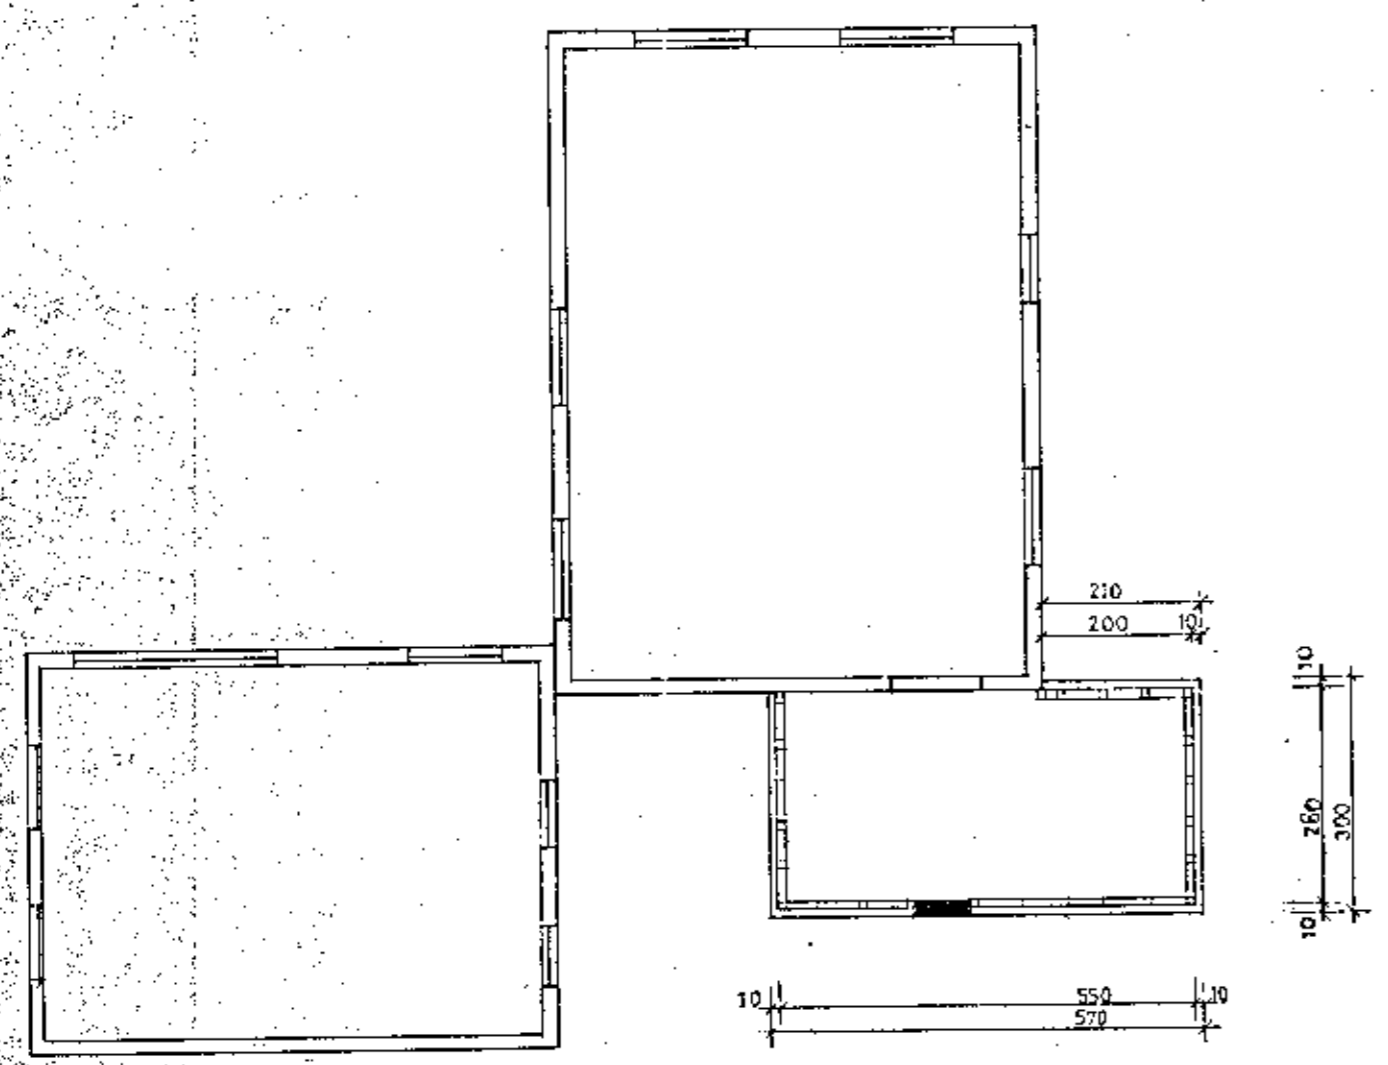

GRUNNMYND

4610-0010.03

HÖRÐUVELLIR 1 HAFNARFIRÐI	HAFNARF MAÍ '84
SÓLSTOFA	REIKN. <i>[Signature]</i> TEIKN. <i>[Signature]</i> MKV. 1:100
VERKERÆÐISTOFA HALLDÓRS HANNESSONAR REYKJARVÍKURVEGI 60 HAFNARF 5:54355	