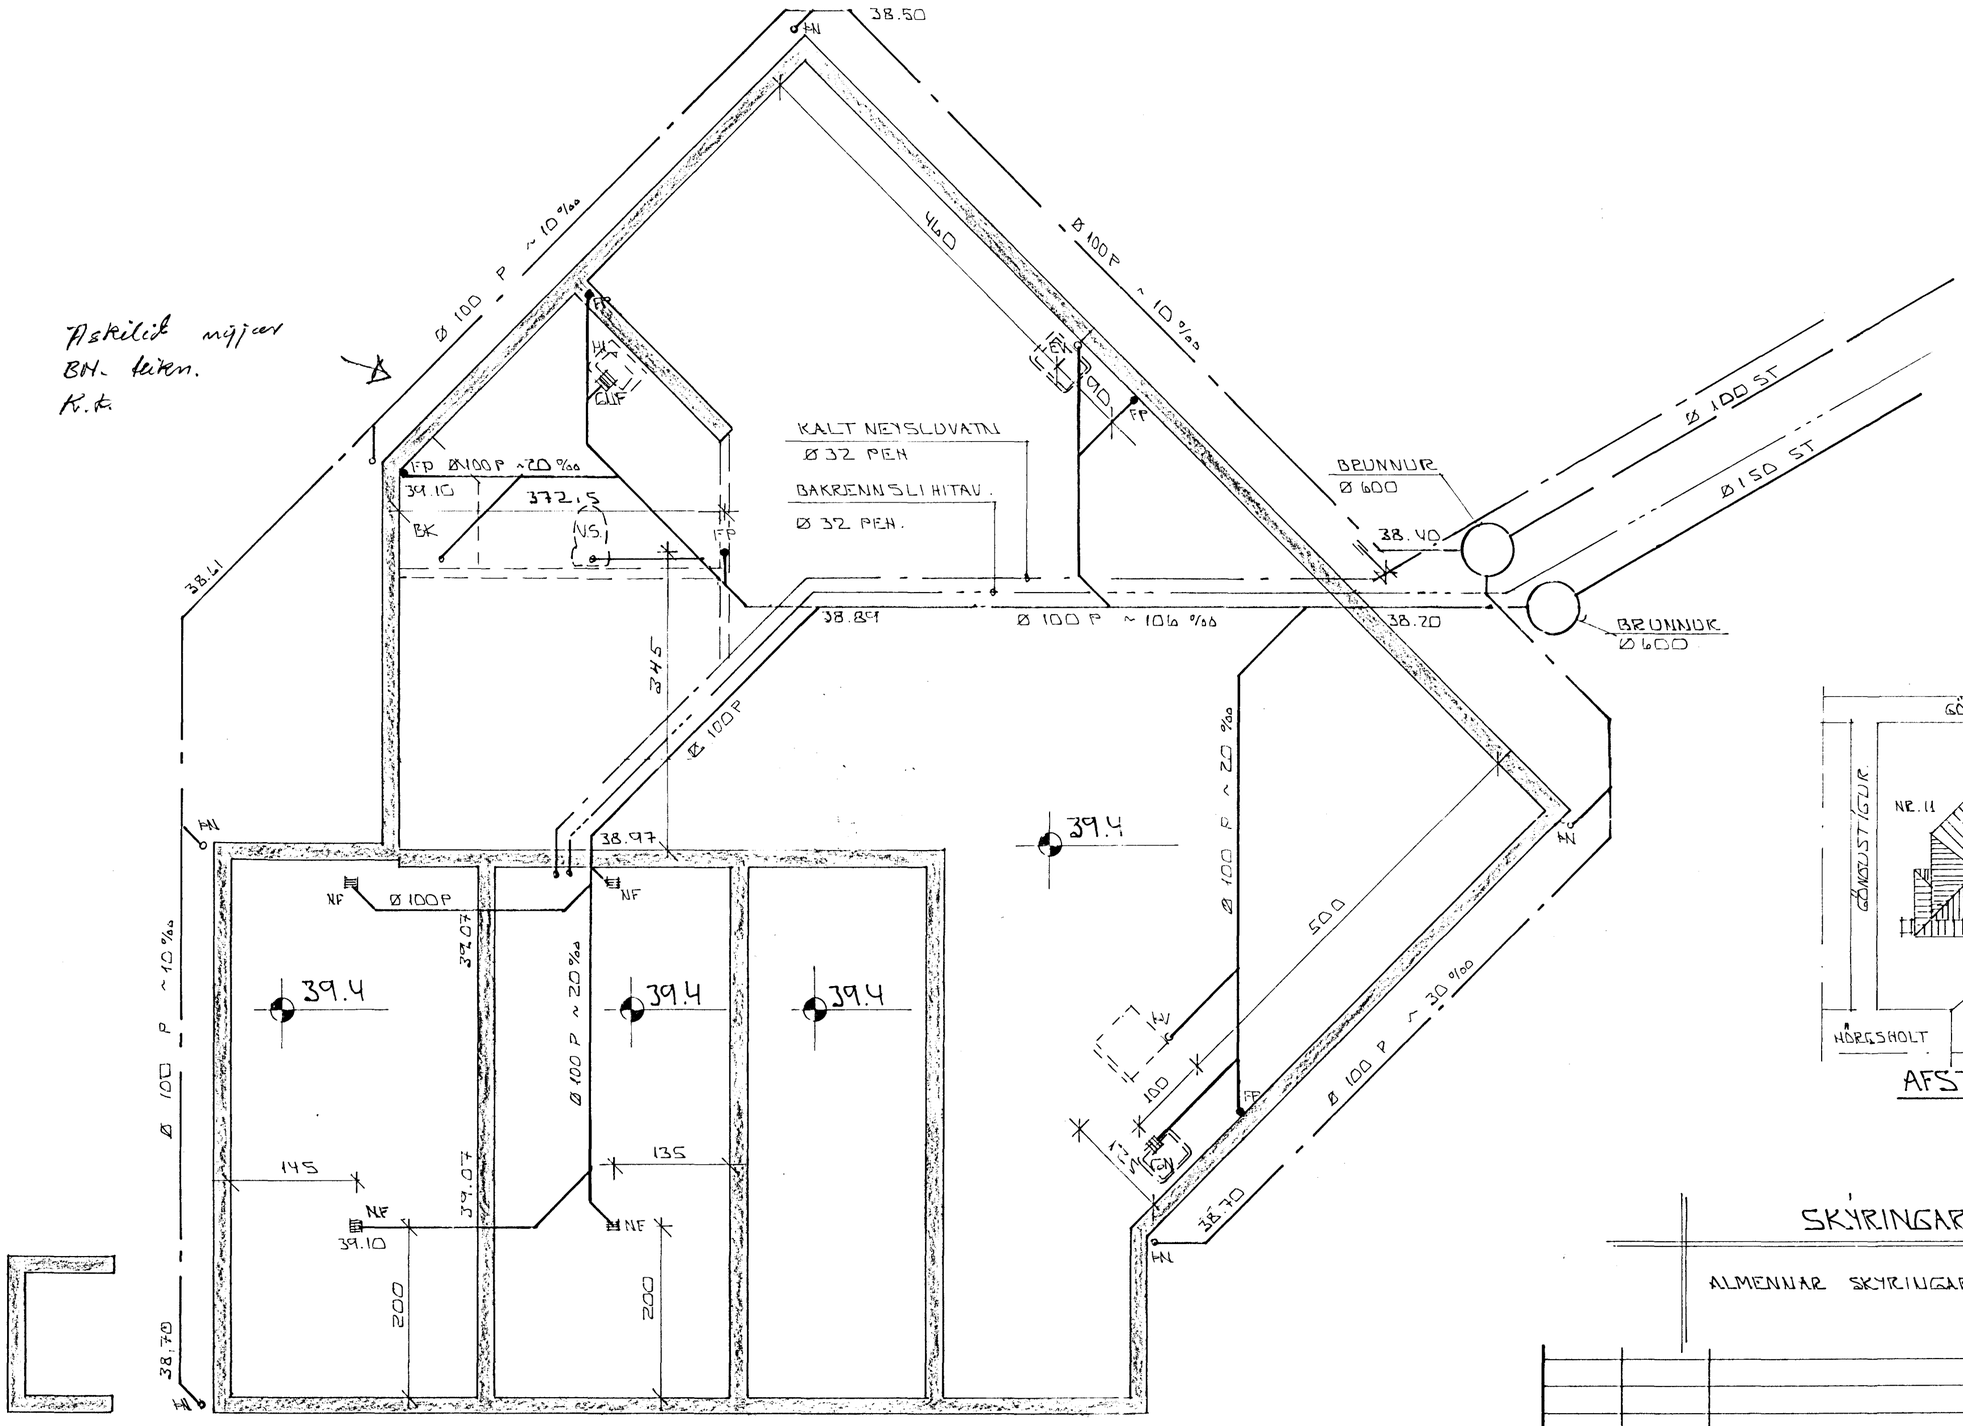

GRUNNMYND ~ 1:50

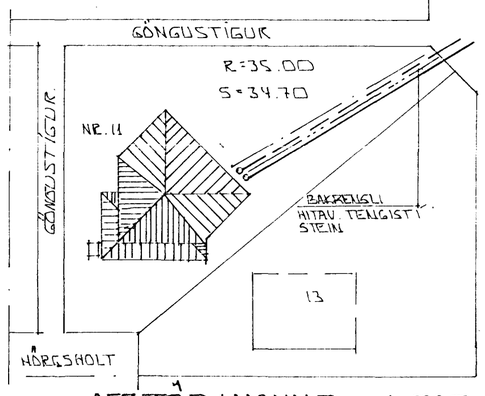

AFSTÖÐUMYND ~ 1:500

SKÝRINGAR:

ALMENNAR SKYRINGAR SJA BL. NR. 2-01

21 APR 1993

HAFNARFJARÐARBÆR BYGGINGAFULLTRÚINN

BR.NR.	DAGS	EÐLI BREYTINGAR	SIGN.
01	APRIL 93	BAÐH. BR.	GH

HÖRGSHOLT 11 HAFNARFIRÐI

GRUNNMYND GRUNNLAGNA.
AFSTÖÐUMYND
MÆLIKV. 1:50 ~ 1:500

SIGURÐUR ÞORLEIFSSON TÆKNIFRÆÐINGUR F.T.F.I.
STRANDGÖTU 11 HAFNARFIRÐI SÍMI 54751/54255

DAGS. MÁI '92
HANNAÐ -
TEIKNAÐ
VERK NR. 9221
BLAÐ NR. 2-02