


Samþykkt á fundi byggingar-
nefndar þ. 8/3 1985
BYGGINGAFULLTRÚJINN
Í HAFNARFIRÐI

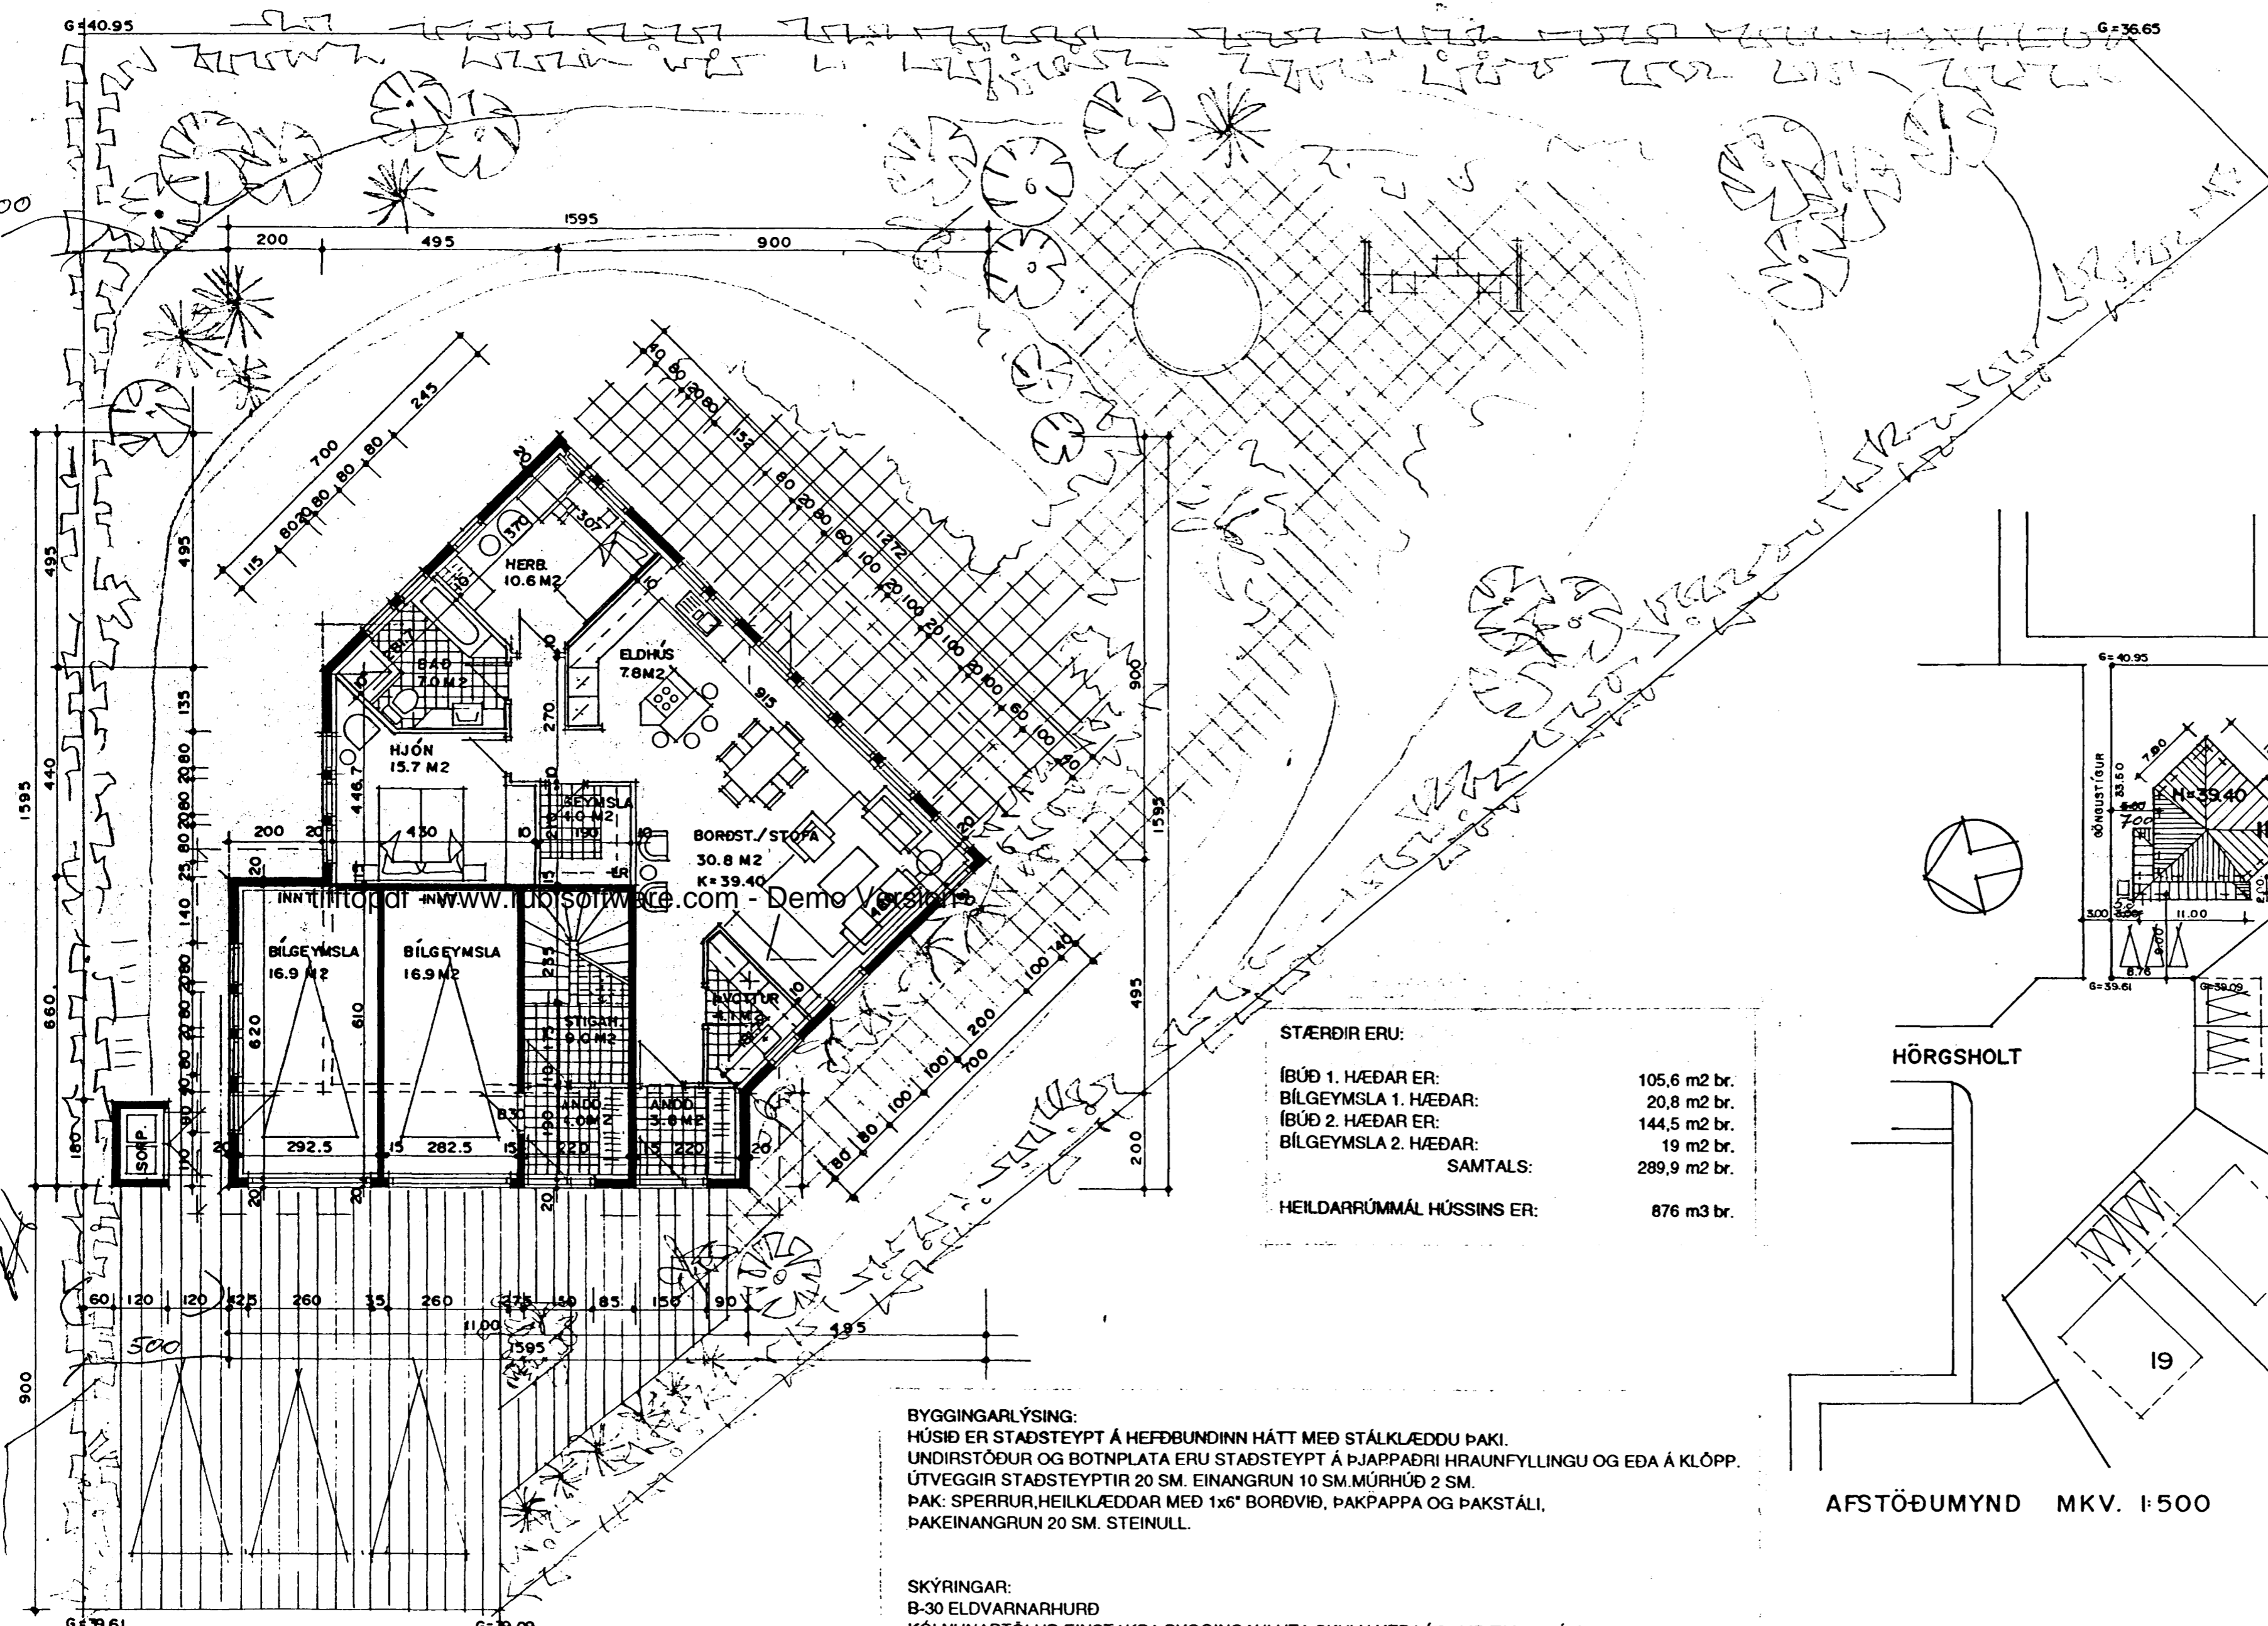


STÆRDIR ERU:

ÍBÚÐ 1. HÆÐAR ER:	105,6 m2 br.
BÍLGEYMSLA 1. HÆÐAR:	20,8 m2 br.
ÍBÚÐ 2. HÆÐAR ER:	144,5 m2 br.
BÍLGEYMSLA 2. HÆÐAR:	19 m2 br.
SAMTALS:	289,9 m2 br.
HEILDARRÚMMÁL HÚSSINS ER:	876 m3 br.

BYGGINGARLÝSING:
HÚSIÐ ER STAÐSTEYPT Á HEFDBUNDINN HÁTT MEÐ STÁLKLEDDU ÞAKI.
UNDIRSTÓÐUR OG BOTNPLATA ERU STAÐSTEYPT Á ÞJAPPADRI HRAUNFYLINGU OG EDA Á KLÖPP.
ÚTVEGGIR STAÐSTEYPTIR 20 SM. EINANGRUN 10 SM. MÚRHÚÐ 2 SM.
ÞAK: SPERRUR, HEILKLÆDDAR MEÐ 1x6" BORDVIÐ, ÞAKPAPPA OG ÞAKSTÁLI,
ÞAKEINANGRUN 20 SM. STEINULL.

SKÝRINGAR:
B-30 ELDVARNARHURÐ
KÖLNUNARTÖLUR EINSTAKRA BYGGINGAHLUTA SKULU VERA Í SAMRÆMI VIÐ ÍST. 66
LR. LOFTRÆSTING.
BO. BJÖRGUNAROP.

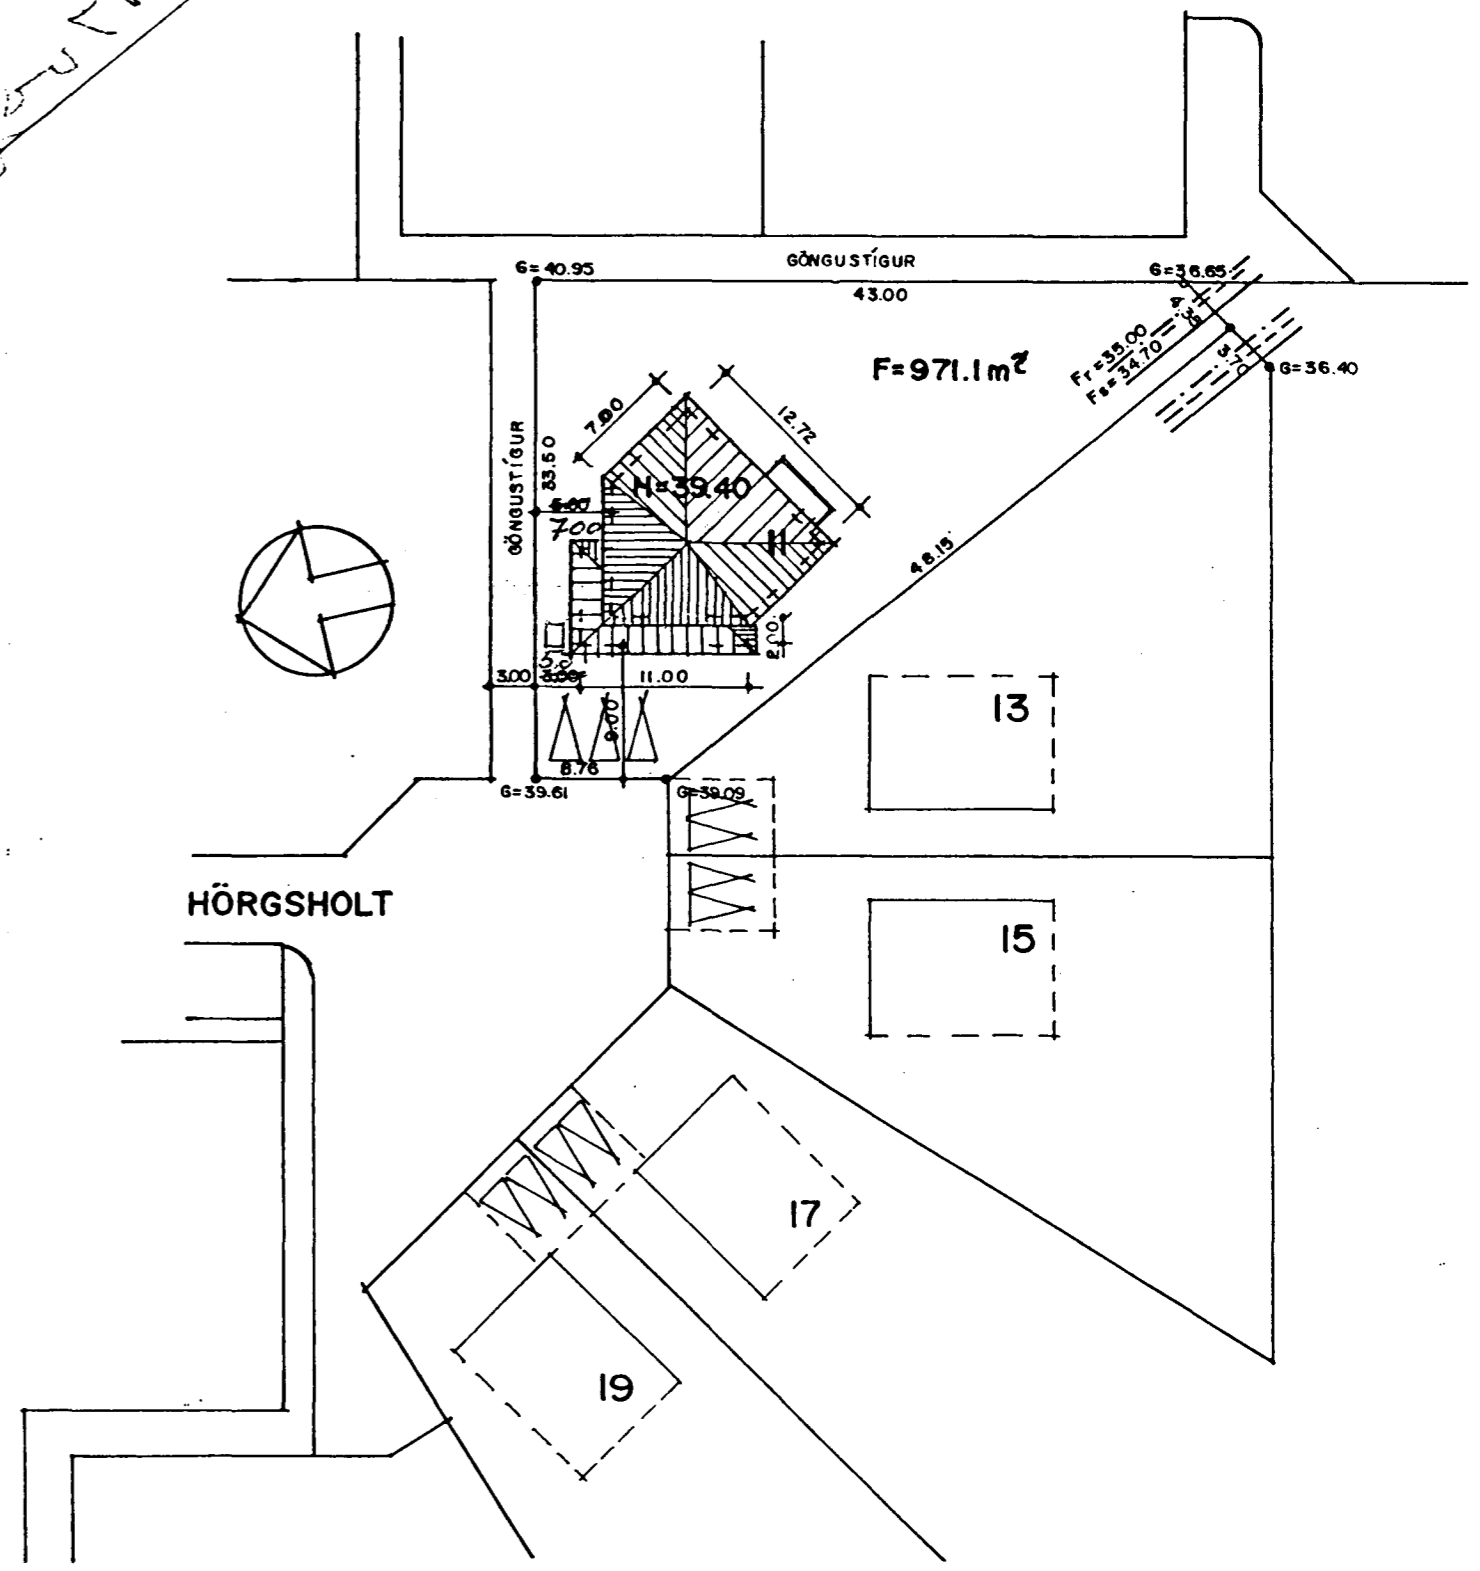

GRUNNMYND I. HÆÐ MKV. 1:100

AFSTÖÐUMYND MKV. 1:500