




HÖRGSHOLT 13 HAFNARFIRÐI.

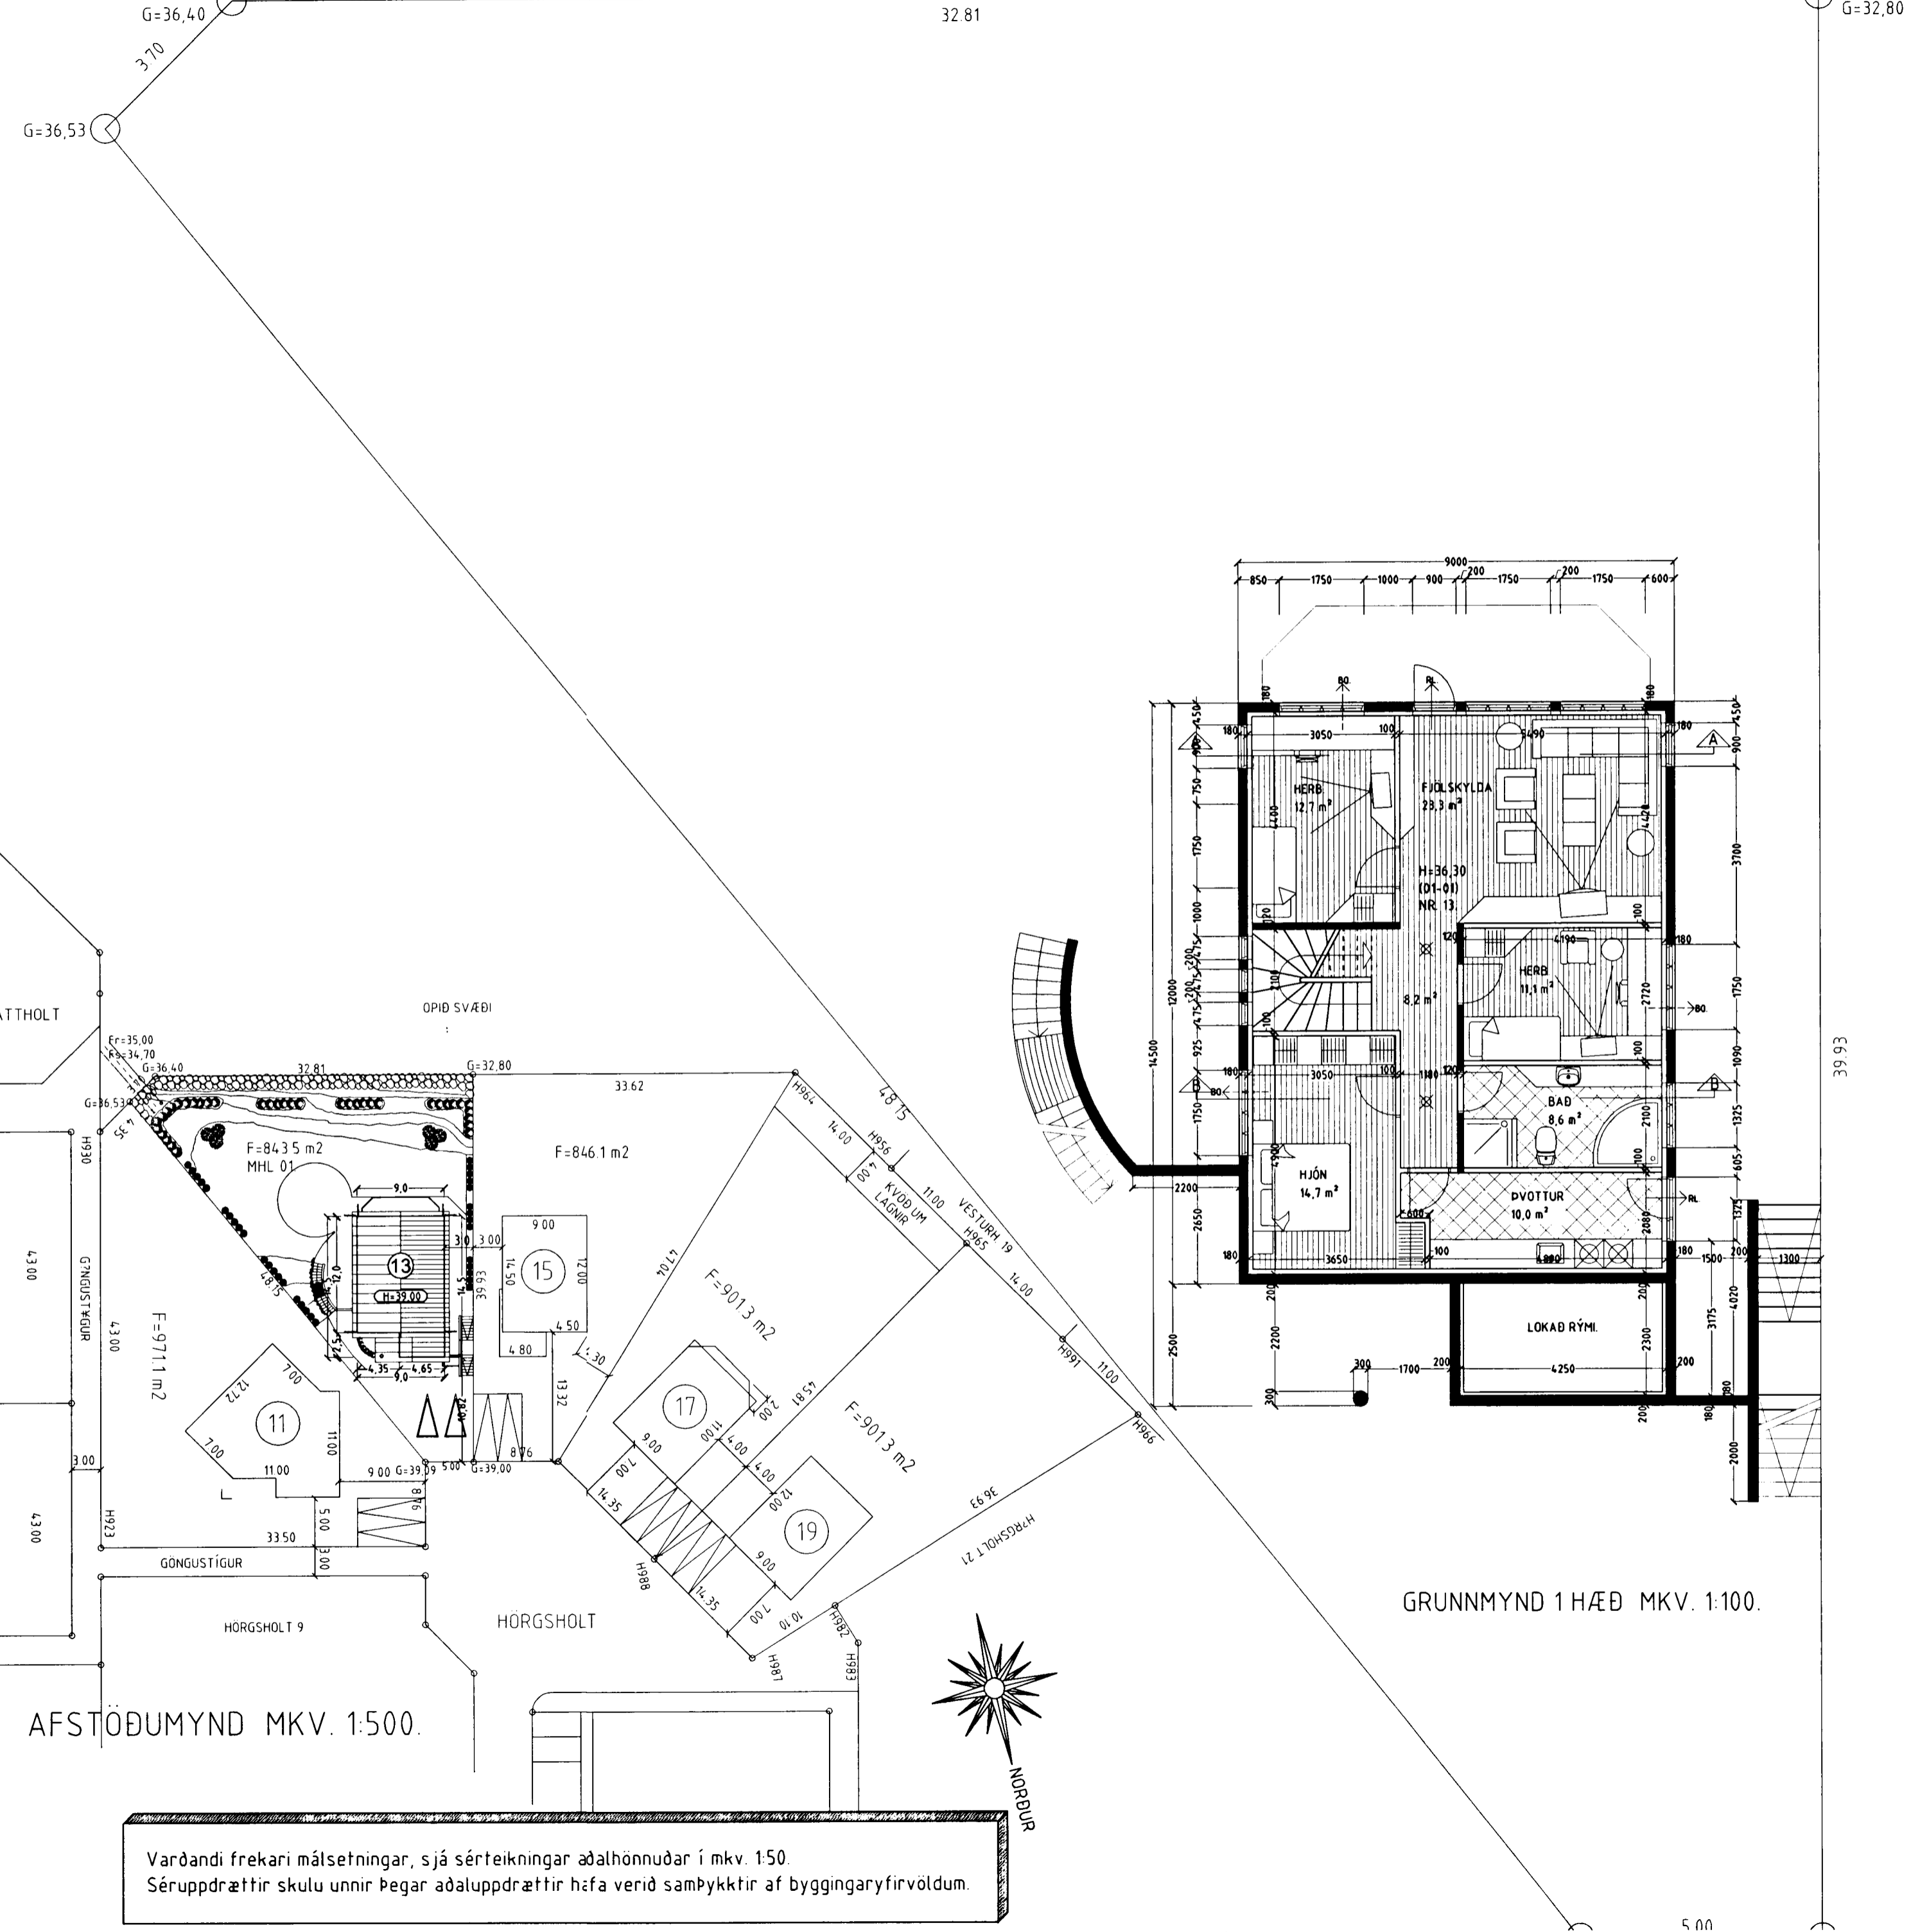

Samþykkt þann
 08 JULI 2002
 Byggingafultrúinn í Hafnarfirði
 F.h. Sigurbjartur Halldórsson

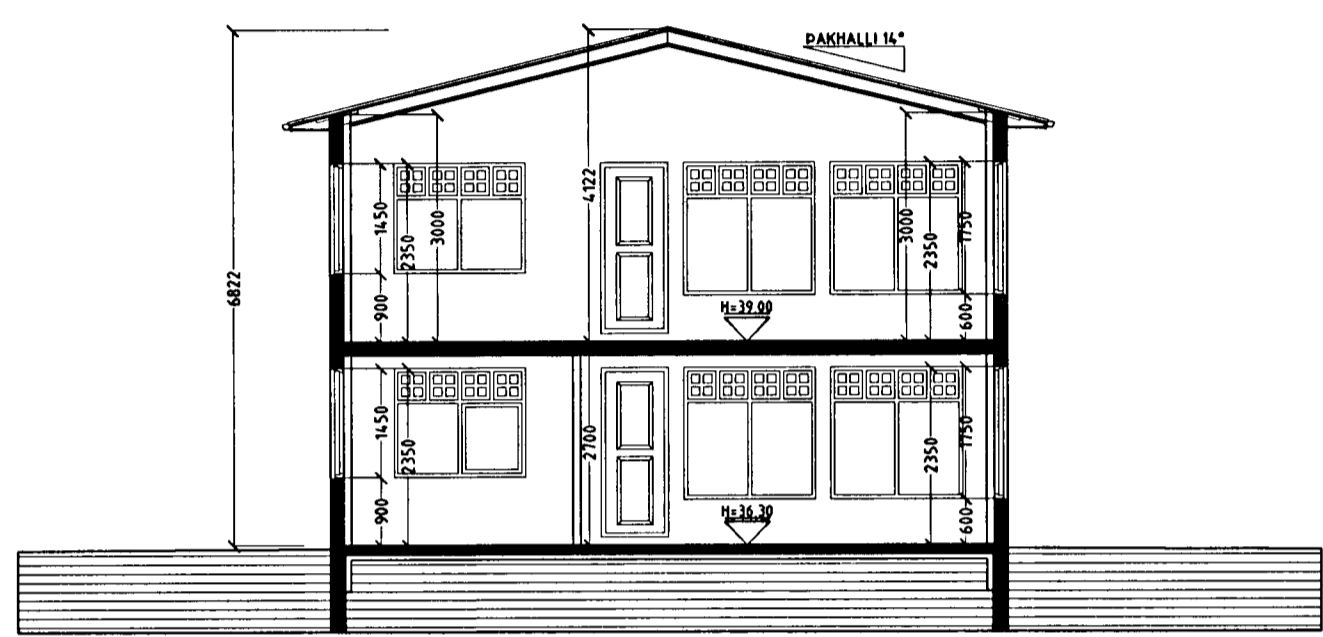

SNID A-A MKV. 1:100.

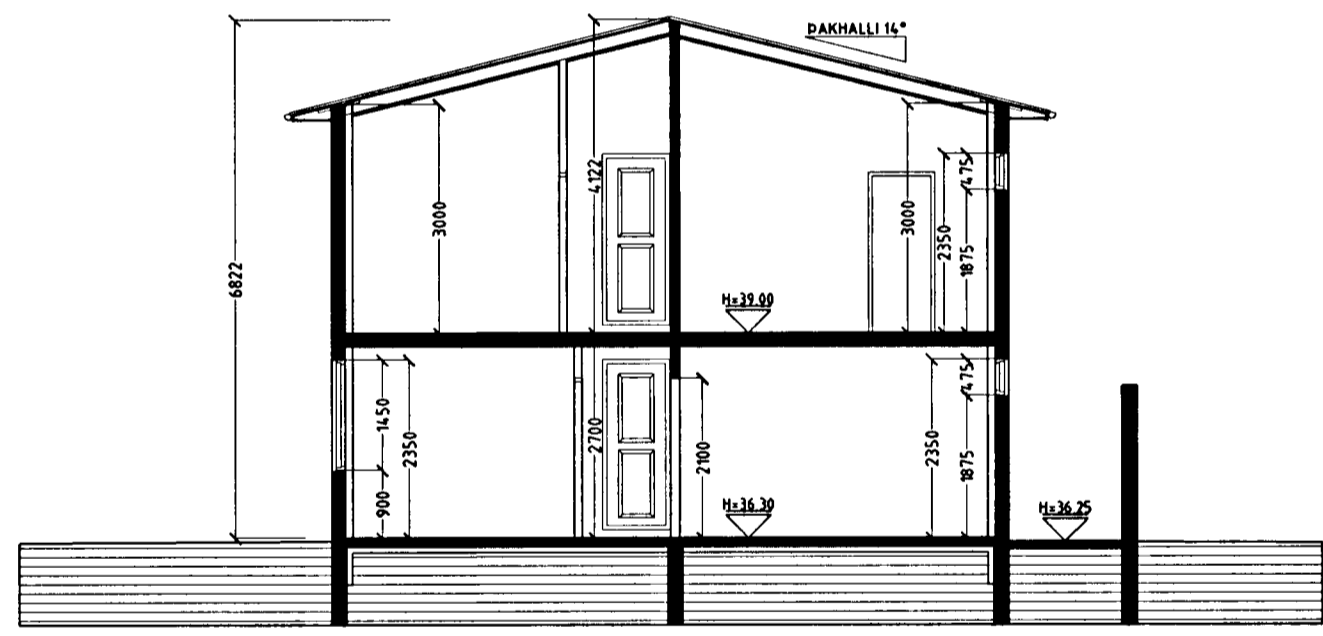

SNID B-B MKV. 1:100.

HÖRGSHOLT 13 HAFNARFIRÐI.

Sigurður Þorvarðarson byggingafræðingur bfi.
 Teiknistofan Strandgötu 11 220 Hafnarfirði.
 Sími: 5651510. Netfang: teiknistofan@islandia.is

Skýringar:	Aðaluppdráttur.
Teikning:	GRUNNMYND 1 HÆÐ, SNID A-A, B-B & AFSTÖÐUMYND
Mælikvarði:	1: 100 & 1:500.
Undirskrift:	<i>8/7025 b</i>
Blað nr:	1 af 4. Dagsetning: 26 nóvember 2001.
Breytt:	Kóta nedri hæðar breytt úr 35,90 í 36,30
Breytt:	Kóta efri hæðar breytt úr 38,60 í 39,00. Dags. 05.07.2002.

Vandandi frekari málsetningar, sjá sérteikningar aðalhönnuðar í mkv. 1:50.
 Séruppdrættir skulu unnir þegar aðaluppdrættir hafa verið samþykktir af byggingaryfirvöldum.