
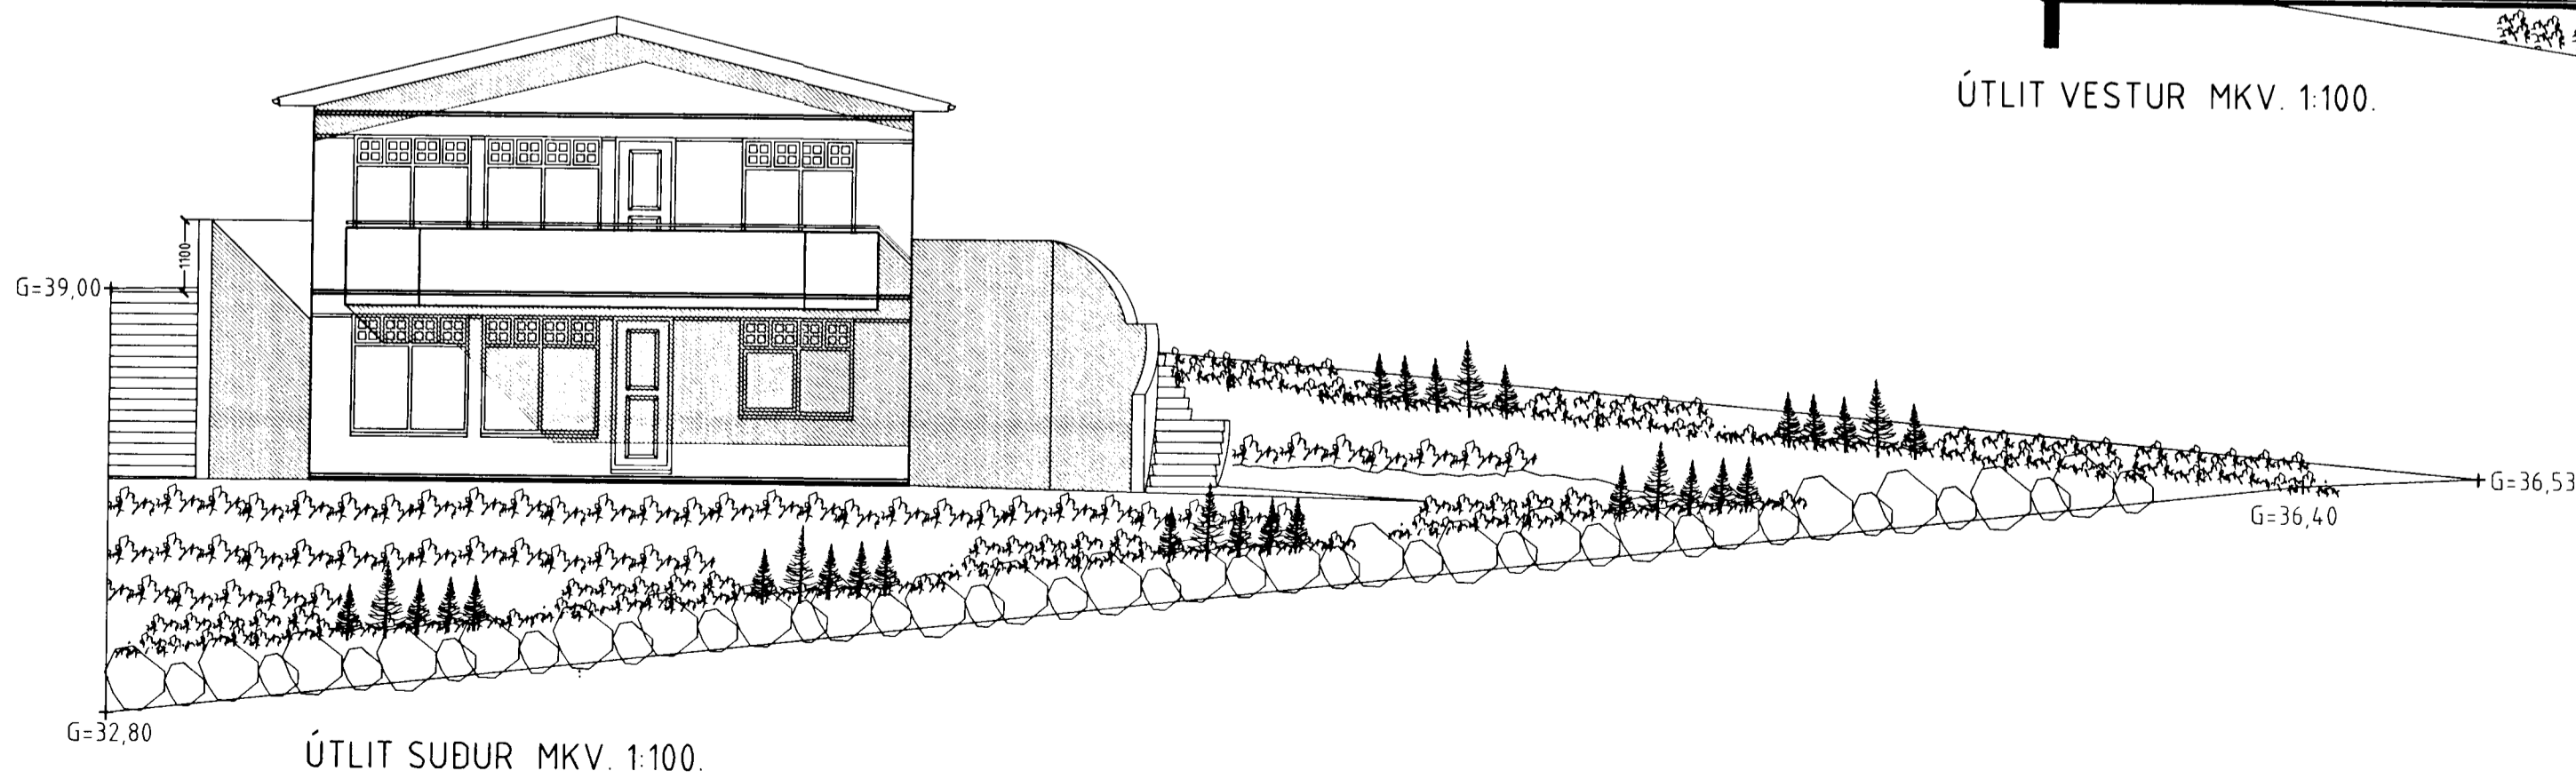
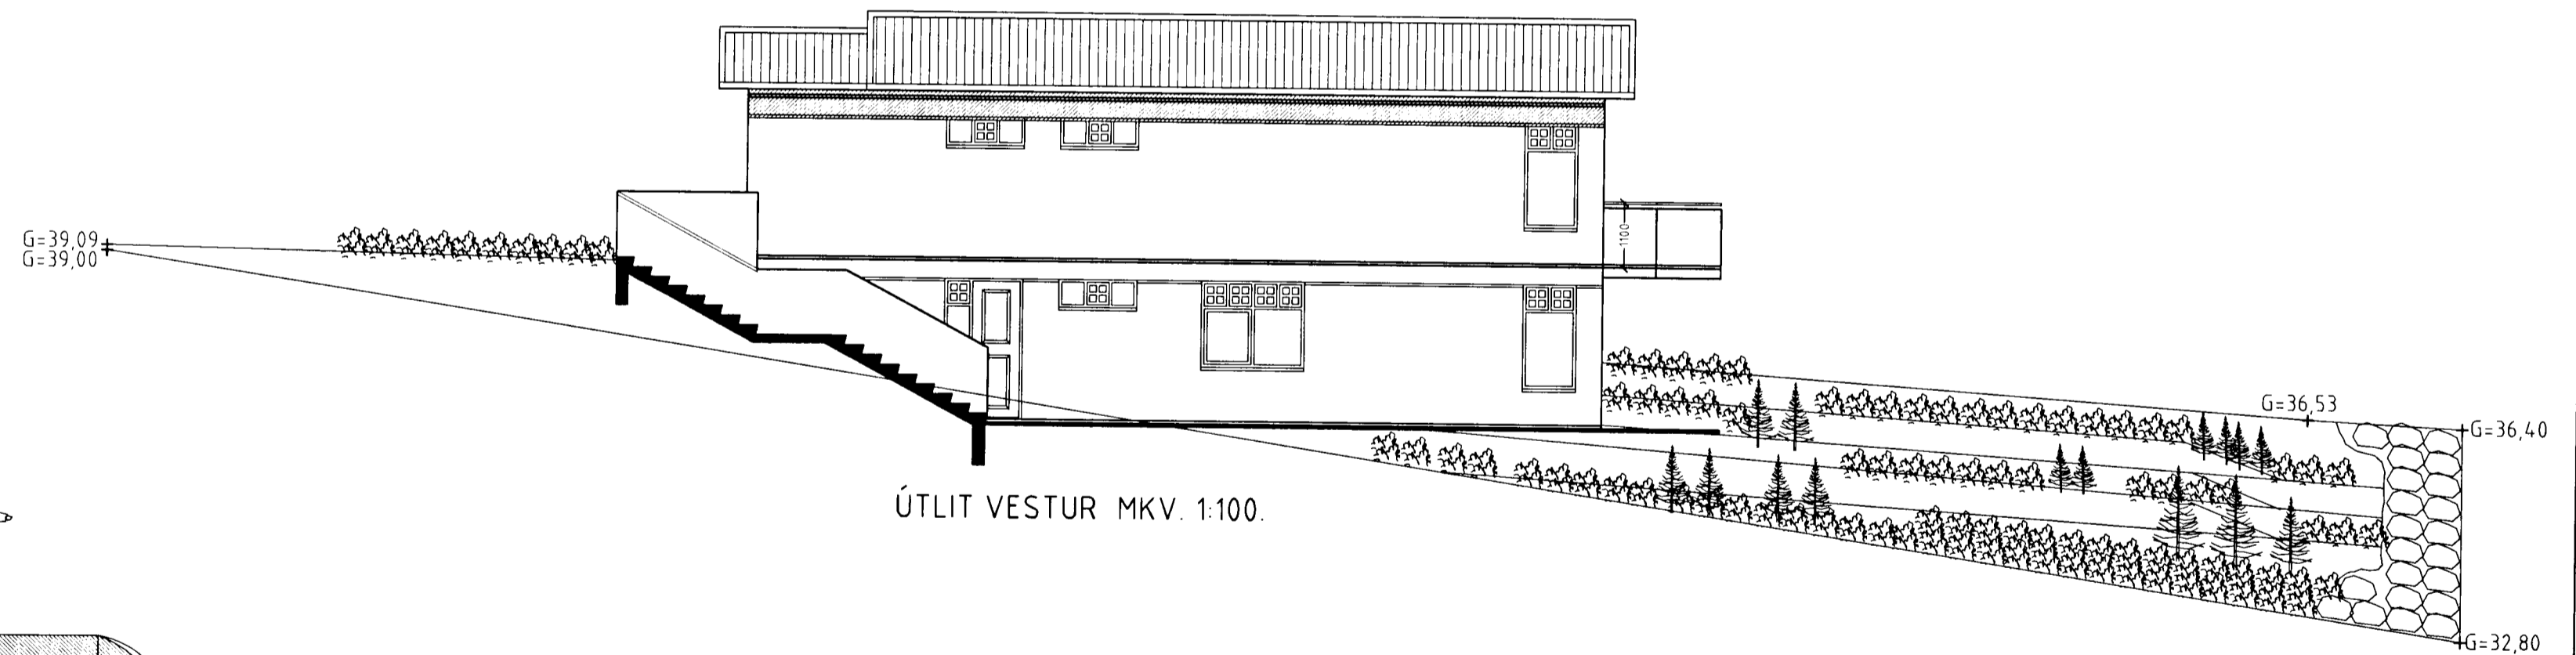
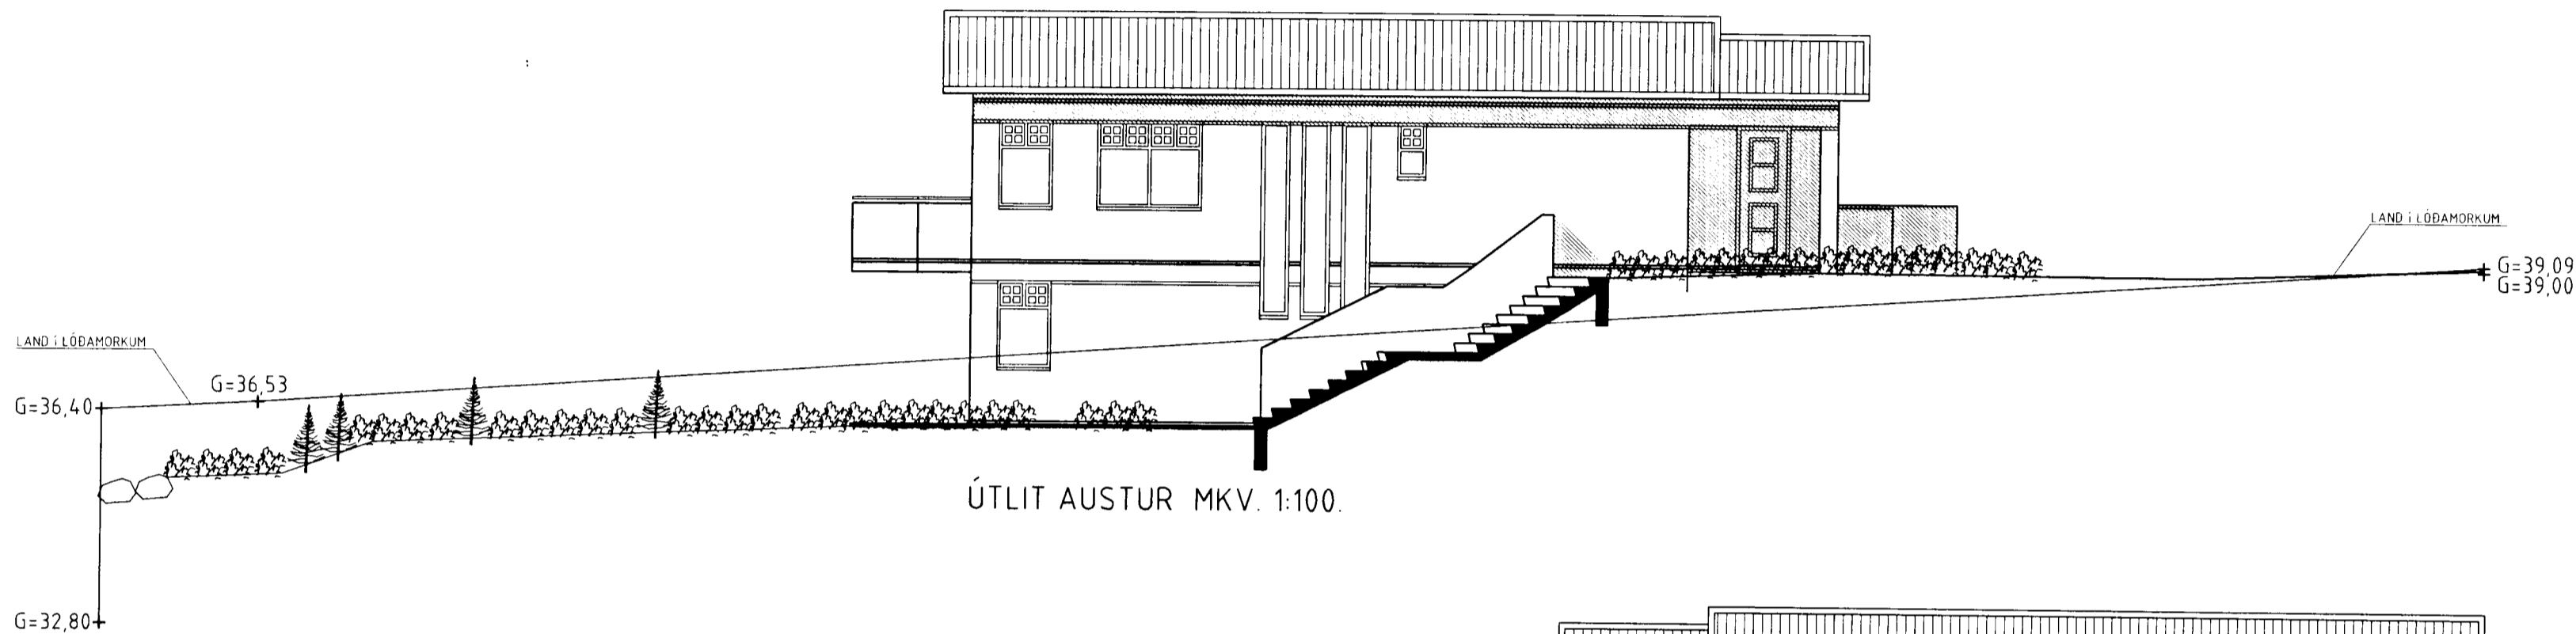


Sampykkt þann  
 08 JULI 2002  
 Byggingafultrúinn í Hafnarfirði  
 F.h. Sigurbjartur Halldórsson

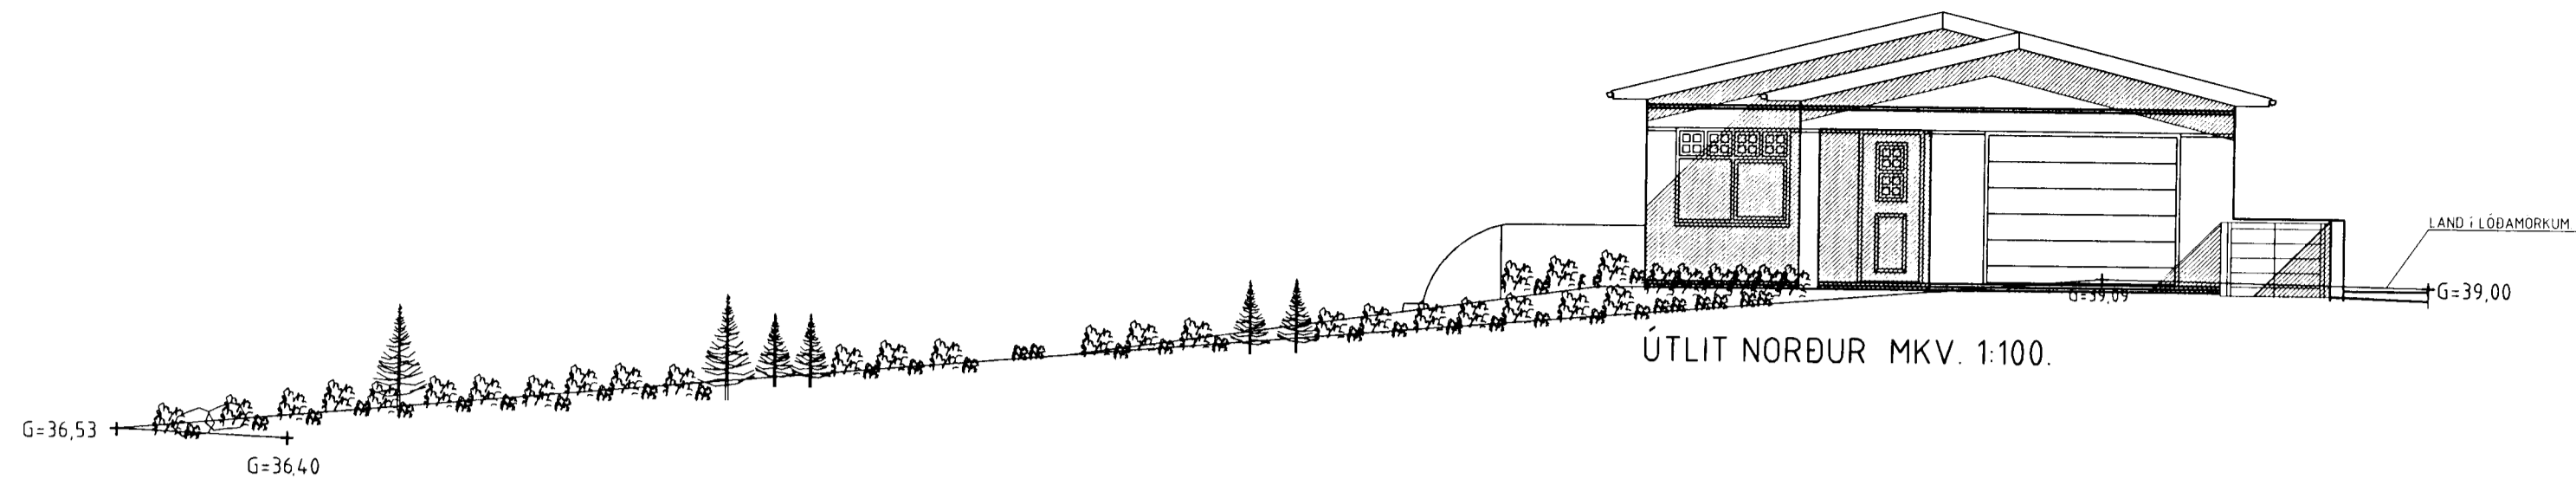

HÖRGSHOLT 13 HAFNARFIRÐI.

Sigurður Þorvarðarson byggingafræðingur bfi.  
 Teiknistofan Strandgötu 11 220 Hafnarfirði.  
 Sími: 5651510. Netfang: teiknistofan@islandia.is

Skýringar:	Aðaluppdráttur.
Teikning:	ÚTLITSMYNDIR.
Mælikvarði:	1: 100.
Undirskrift:	
Blad nr: 3 af 4.	Dagsetning: 26 nóvember 2001.
Breytt: Kóta neðri hæðar breytt úr 35,90 í 36,30.	
Breytt: Kóta efri hæðar breytt úr 38,60 í 39,00. Dags. 05.07.2002.	