



LÓÐRÉTT SNIÐ  
FRÁGANGUR UM VEGG B-60 BÍLGEYMSLU

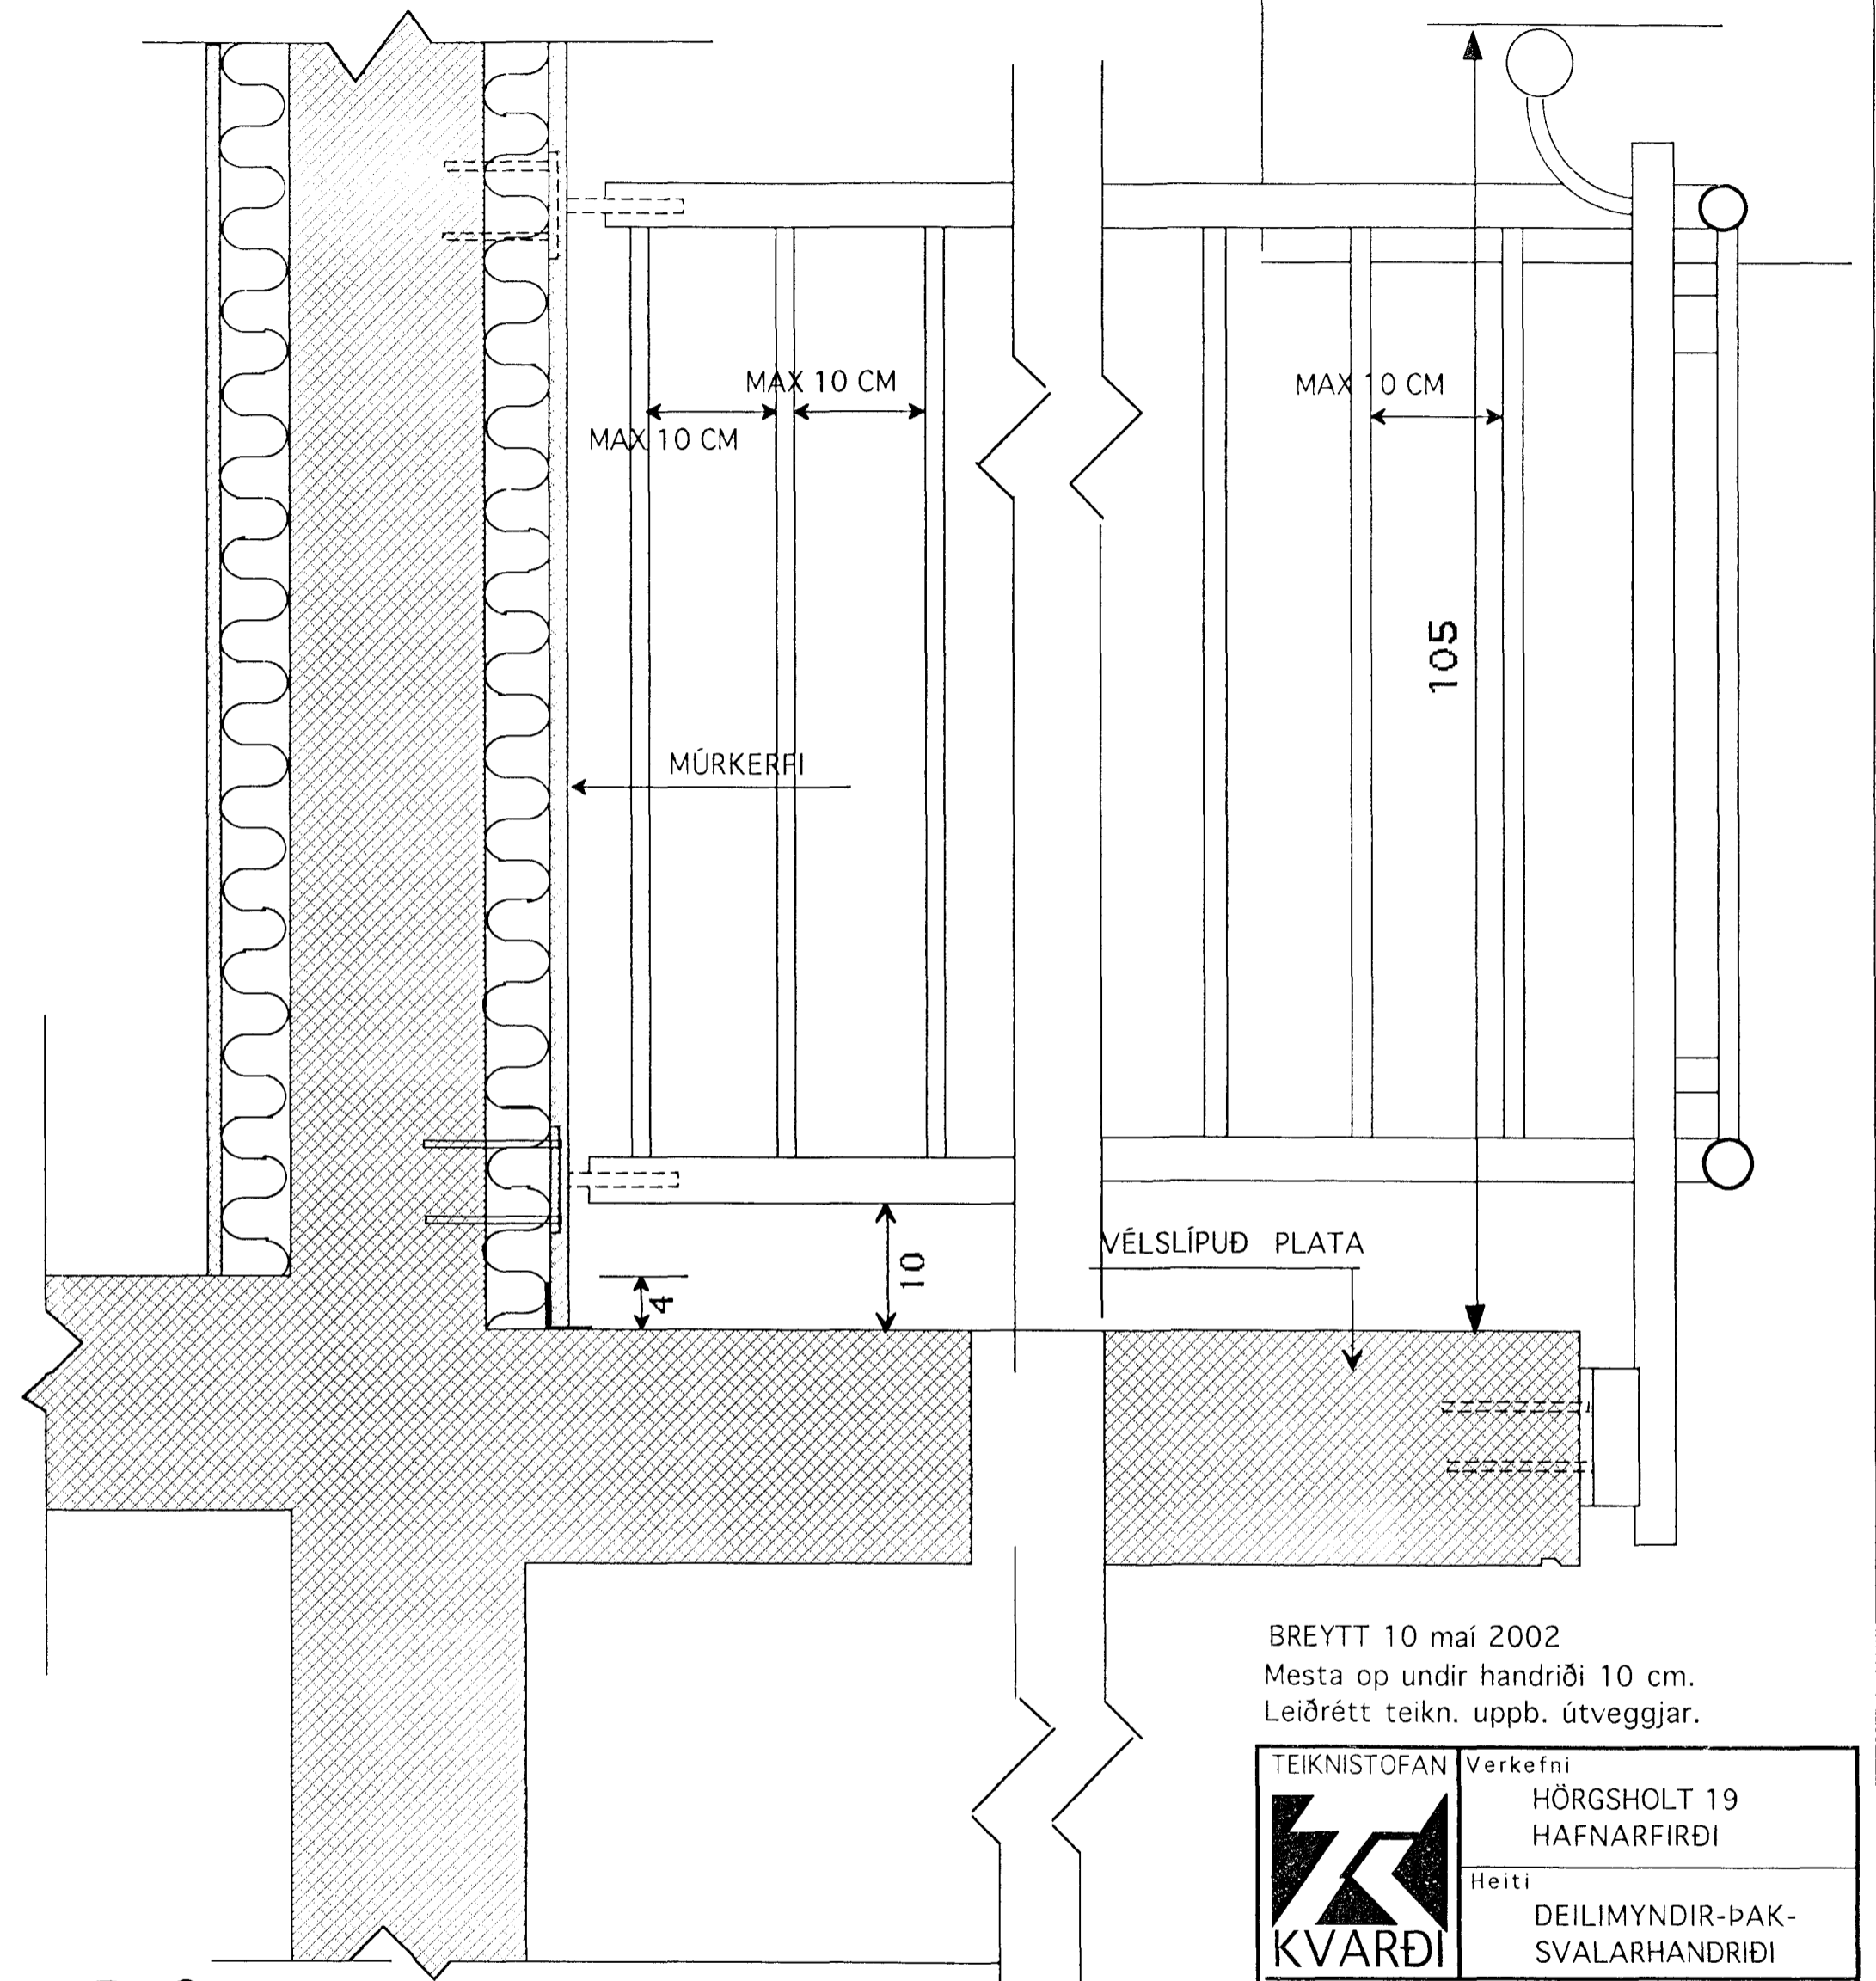

D-8  
LÓÐRÉTT SNIÐ Í SVALIR

BREYTT 10 maí 2002  
Mesta op undir handriði 10 cm.  
Leiðrétt teikn. uppþ. útveggjar.

 <b>KVARDI</b>	TEIKNISTOFAN	Verkefni
	HÖRGSHOLT 19 HAFNARFIRÐI	
Heiti		DEILIMYNDIR-ÞAK- SVALARHANDRIÐI
kvarði	1:5	verk.nr.
dags.	DES. 01"	dags br..
hönnun	G.G.	teikn nr.
teikn	G.G.	<b>V-7</b>

10 MAI 2002

Hringbraut 17 220 Hafnarfjörður.  
S. 555 2020 Fax 555 2021  
Gísli G. Gunnarsson BIF kt. 020649-2409  
kvardi@vortek.is