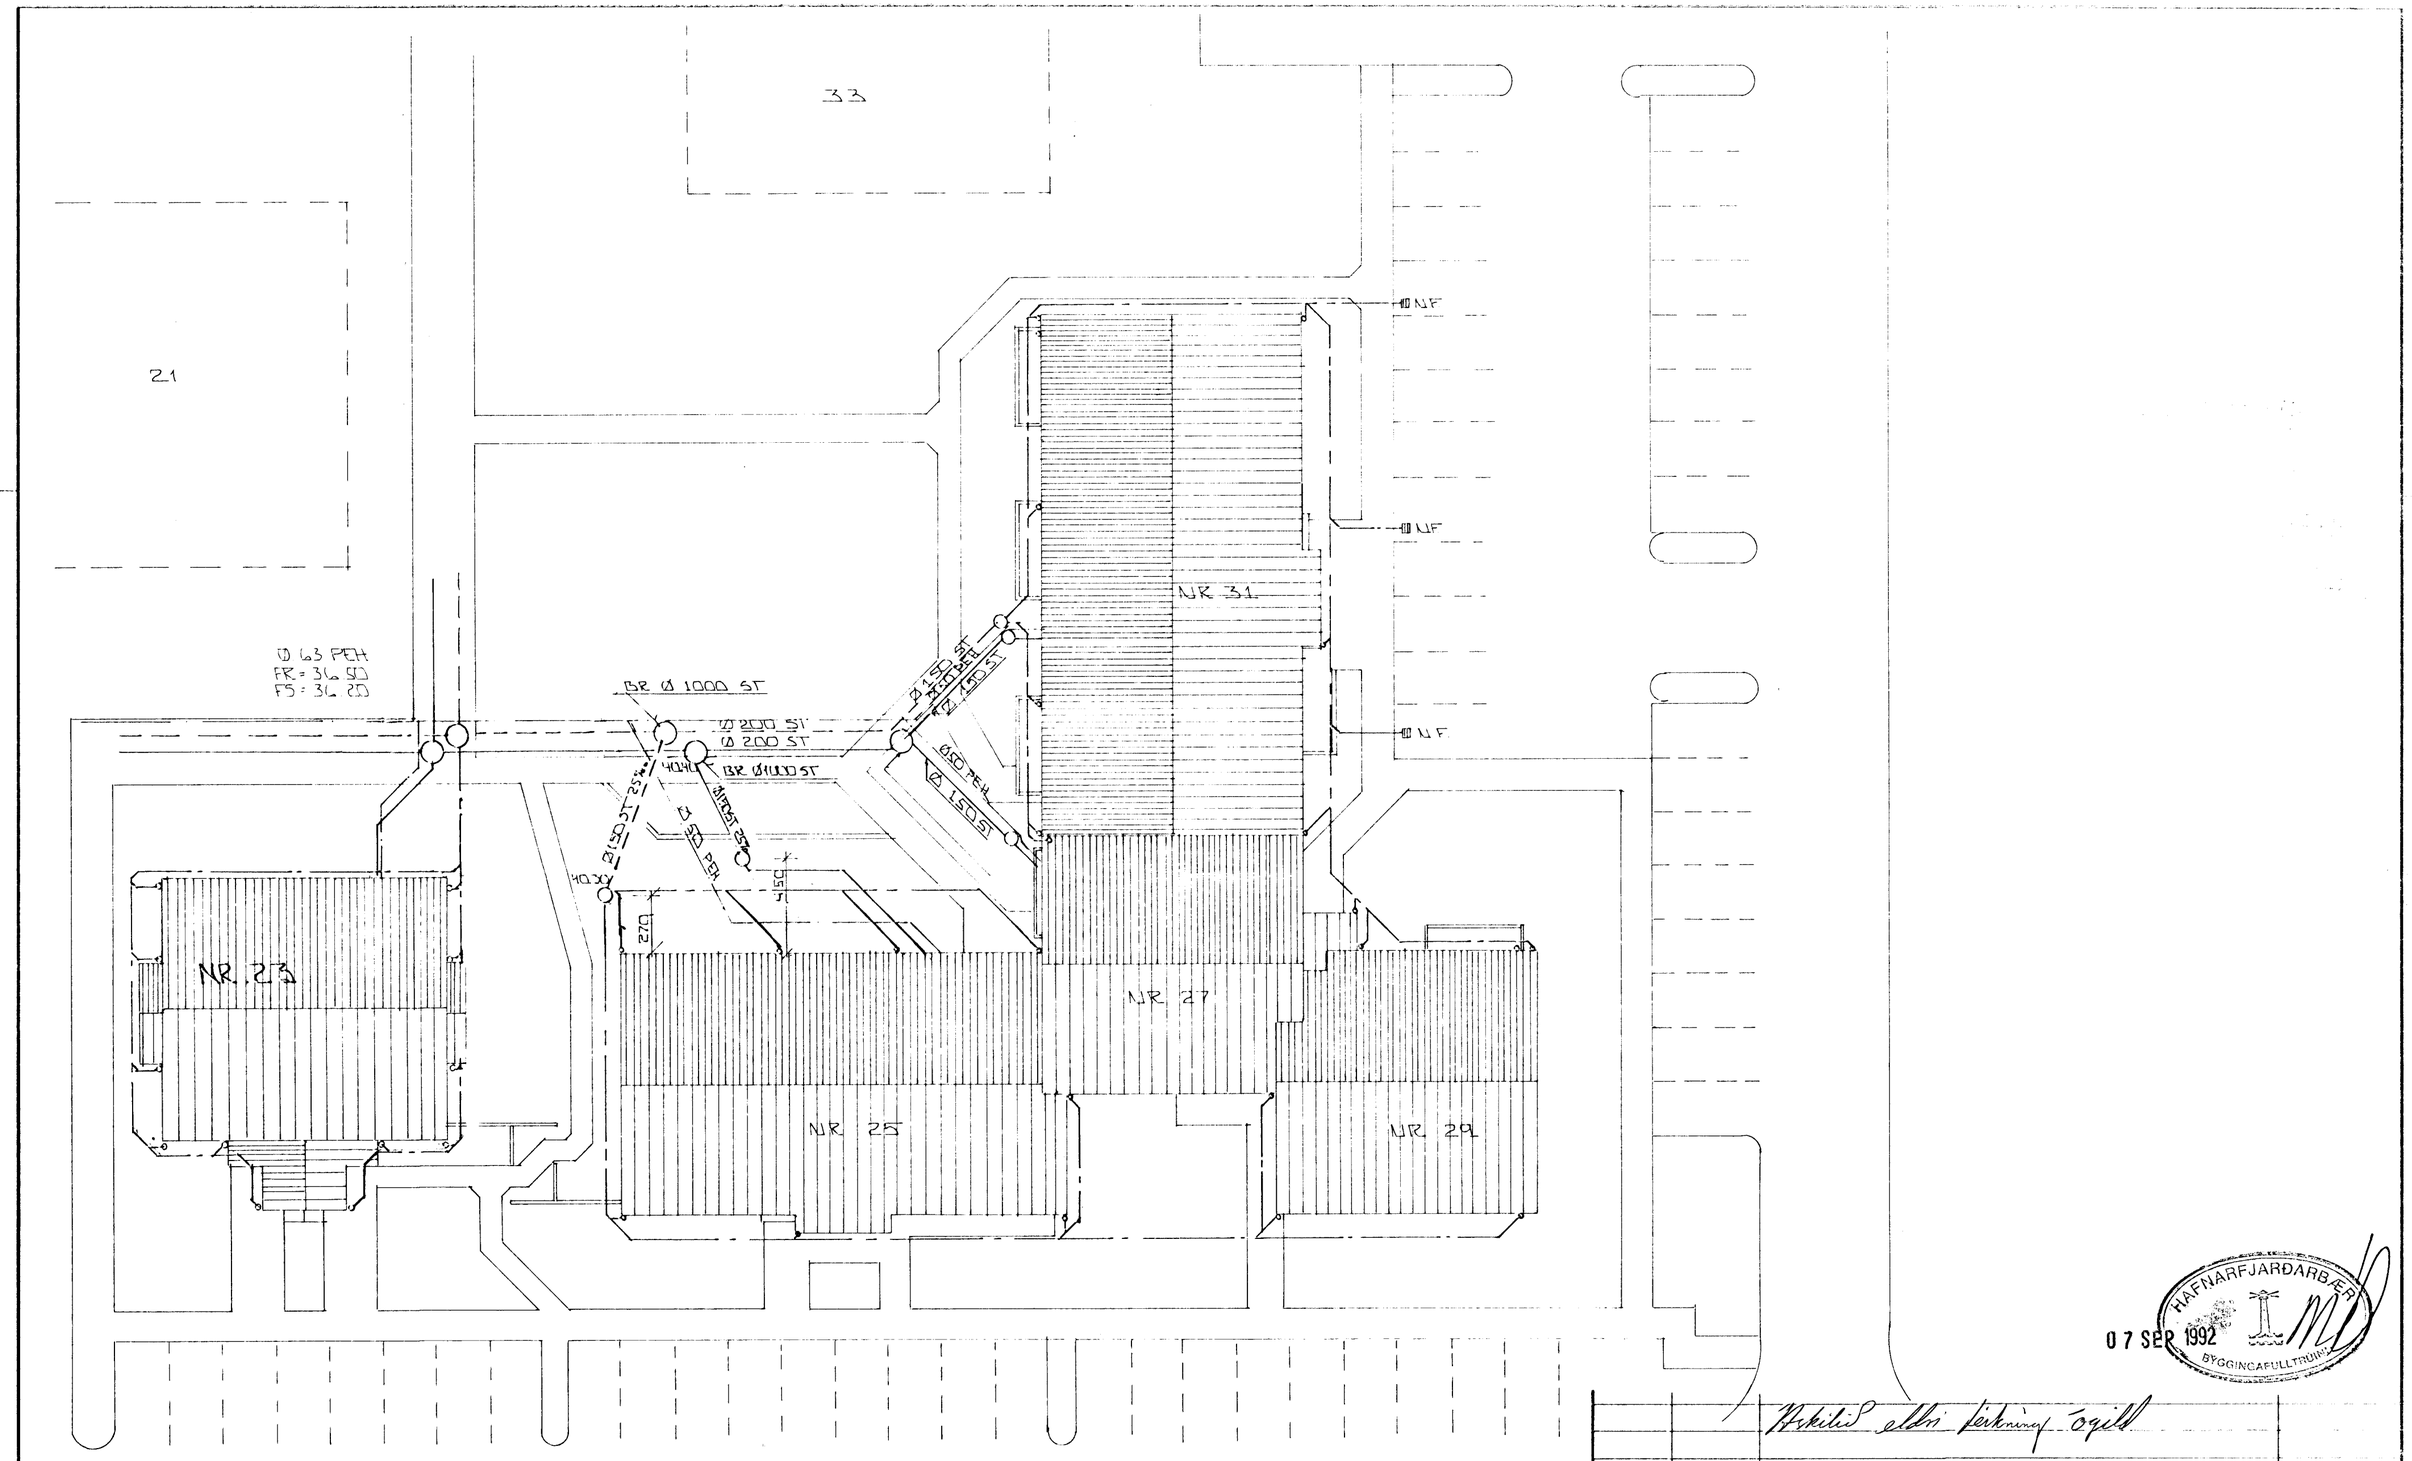

AFSTÖÐUMYND · 1:200

07 SEP 1992

HAFNARFJARÐARBÆR BYGGINGAFULLTRÚINN

BR.NR	DAGS	EÐLI BREYTINGAR	SIGN.
		Hekilið eldri teikning ógild	
01	28.08.92	LAGNIR OG BR. VIÐ HÚS NR 25 BR.	GH

HÖRGSHOLT 23-25-27-29-31 HAFNARF.

AFSTÖÐUMYND

MÆLIKV. · 1 : 200

SIGURÐUR ÞORLEIFSSON TÆKNIFRÆÐINGUR F.T.F.I.

STRANDGÖTU 11 HAFNARFIRÐI SÍMI 54751 / 54255

DAGS JAN '91

HANNAÐ

TEIKNAÐ

VERK NR 9050-9052-9127

BLAÐ NR 2-02 B